



1.Охранная зона +/- 200мм. от отметки трубопровода.

						Исполнительная схема			
						г. Санкт-Петербург, Октябрьская набережная, участок 52, (северо-восточное дома 40, корпус 2, литера Г2)			
Изм.	Кол.уч	Лист	Ндоп.	Подп.	Дата	Многоквартирный дом со встроенно-пристроенными помещениями и встроенно-пристроенными многоэтажными гаражами (автостоянками) Многоквартирный дом №8.	Стадия	Лист	Листов
Нач.уч		Ткаченко							
Разраб.		Пряничников			19.09.17		ИД	ВК/1	24
Прораб		Чухрай							
						План 2 этажа. Секция 1.	ООО "ДСК" 		

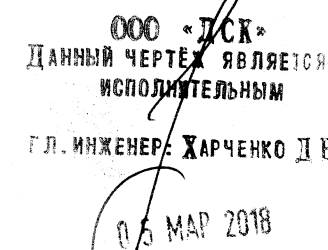

1.Охранная зона +/- 200мм. от отметки трубопровода.

						Исполнительная схема			
						г. Санкт-Петербург, Октябрьская набережная, участок 52, (северо-восточное дома 40, корпус 2, литера Г2)			
Изм. Кол.уч	Лист	НдоК	Подп.	Дата		Многоквартирный дом со встроенно-пристроенными помещениями и встроенно-пристроенными многоэтажными гаражами (автостоянками) Многоквартирный дом №8.	Стадия	Лист	Листов
Нач.уч	Ткаченко						ИД	ВК/2	24
Разраб.	Пряничников			19.09.17					
Прораб	Чухрай								
						План 3 этажа. Секция 1.	ООО "ДСК"		

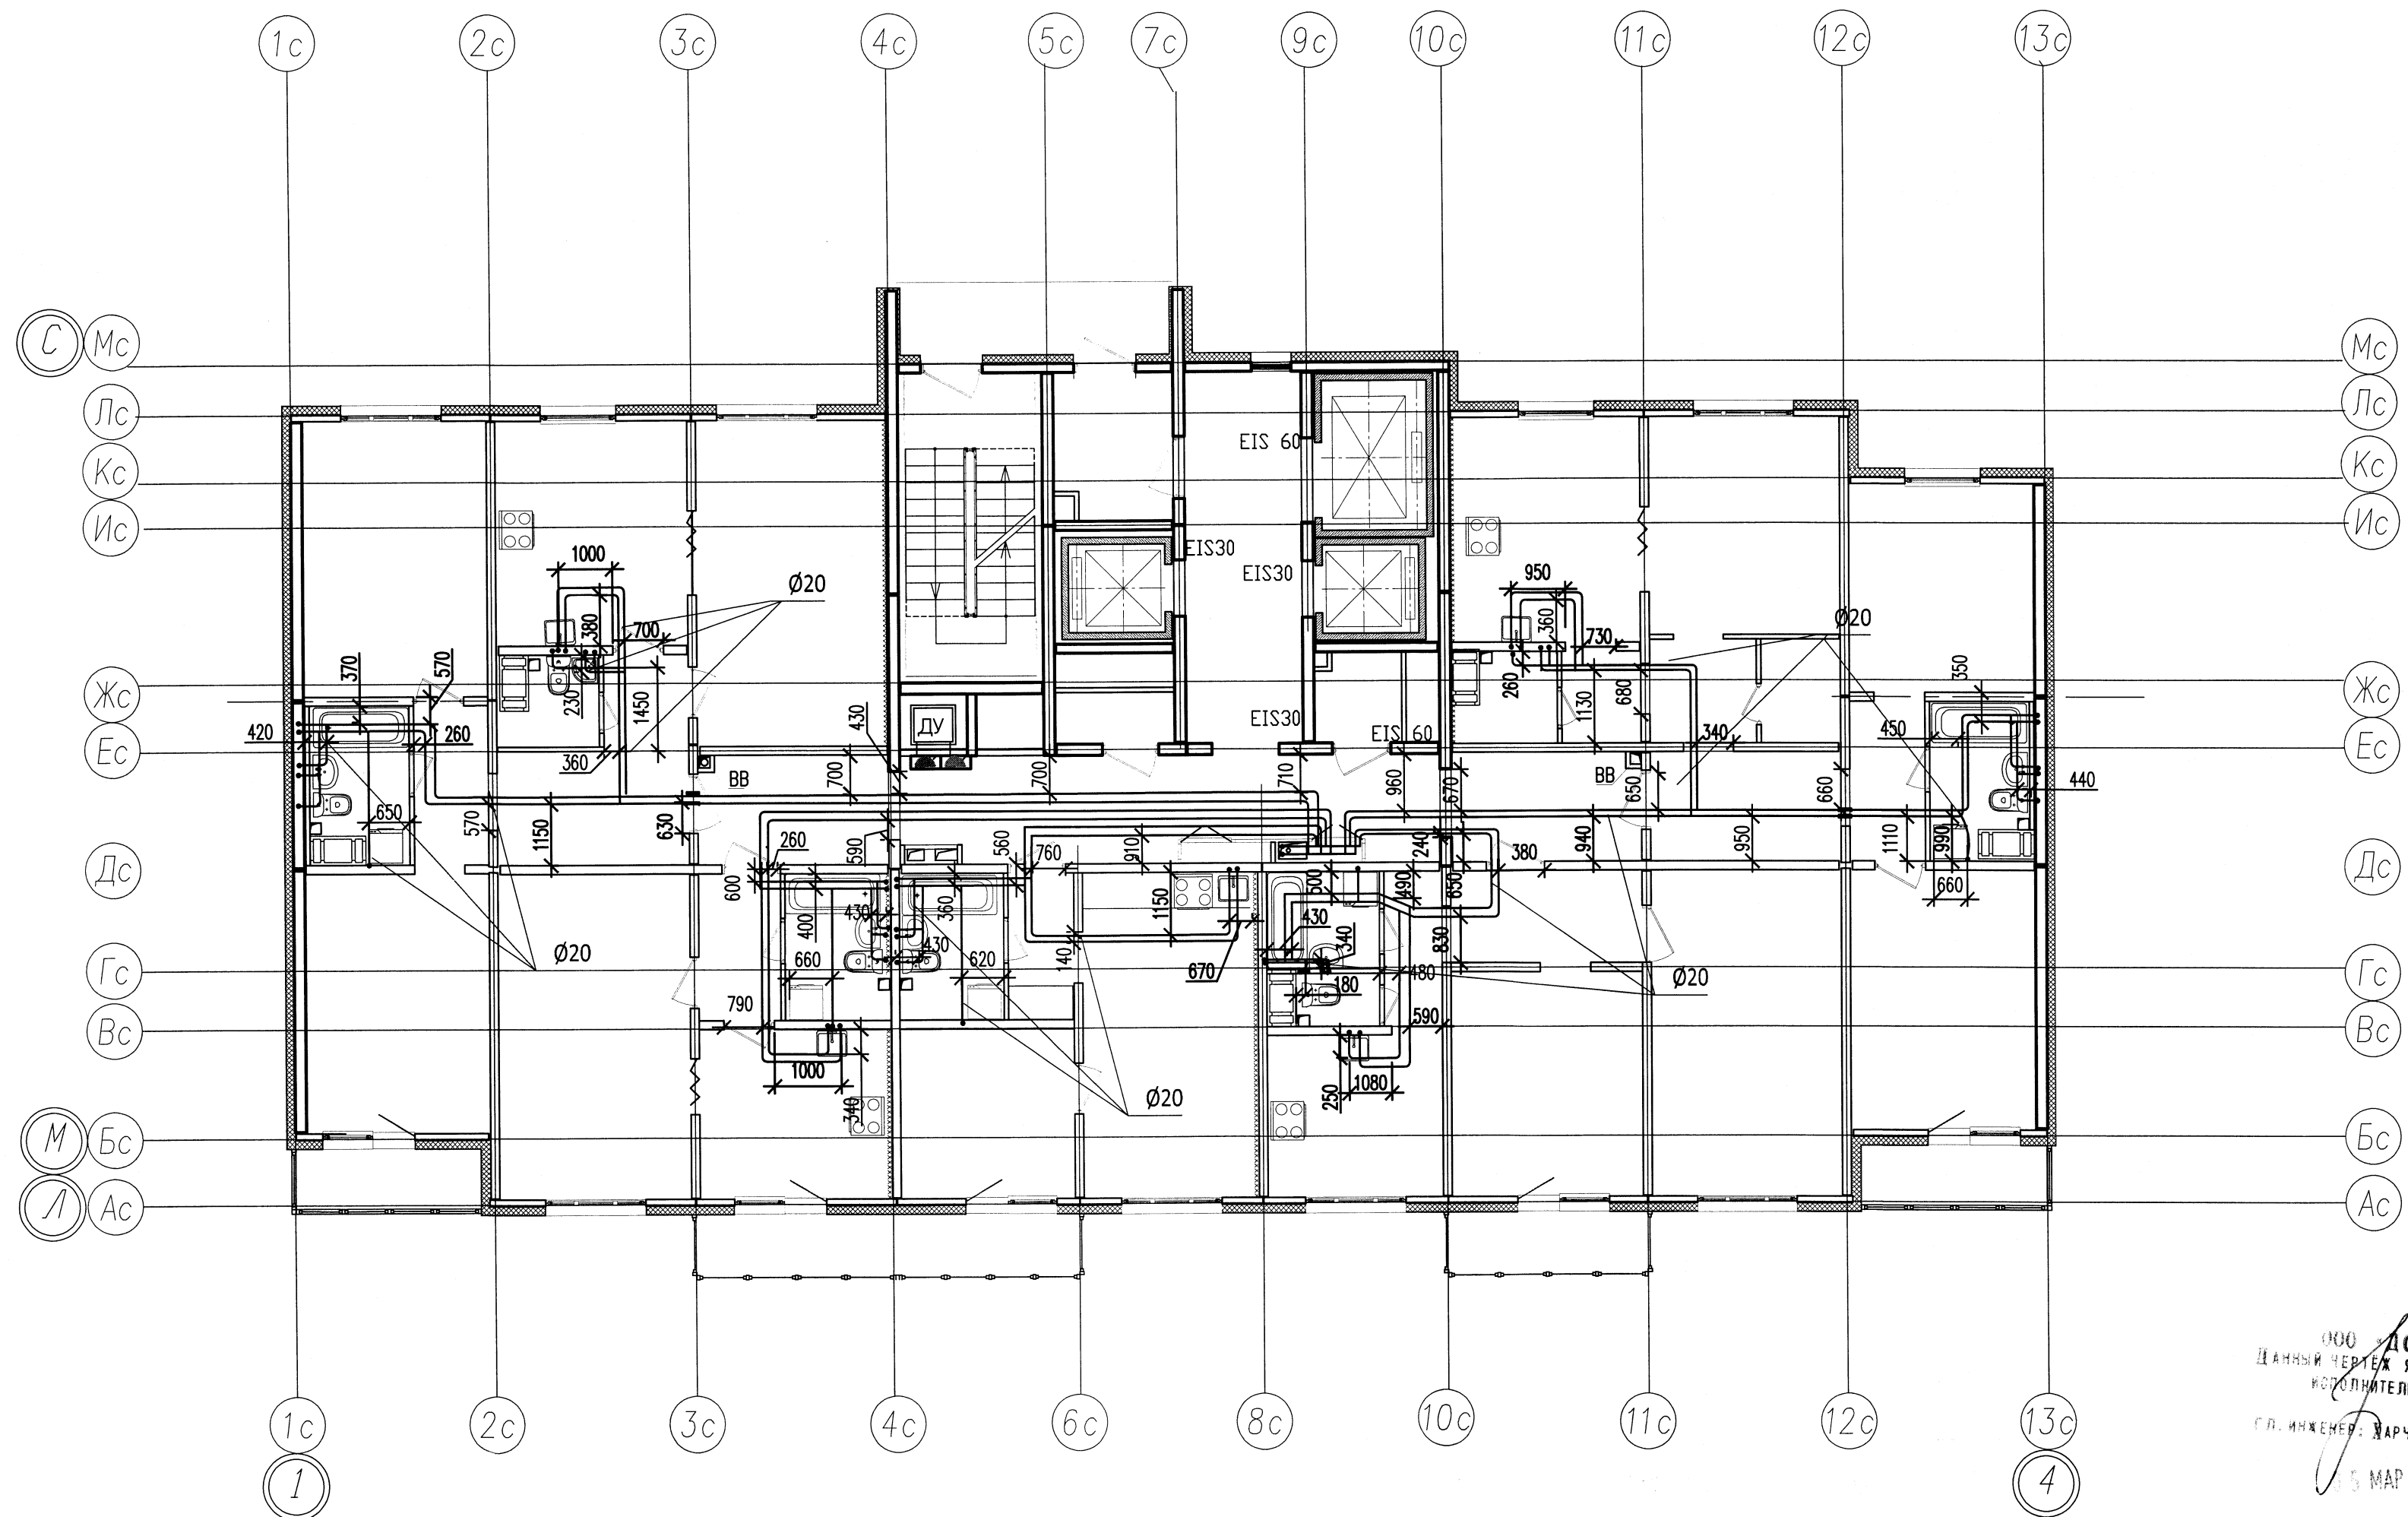


Примечание:
1. Охранная зона +/- 200мм. от отметки трубопровода.

						Исполнительная схема		
						г. Санкт-Петербург, Октябрьская набережная, участок 52, (северо-восточнее дома 40, корпус 2, литера Г2)		
Изм.	Кол.уч.	Лист	Ндок.	Подп.	Дата	Многоквартирный дом со встроенно-пристроенными помещениями и встроенно-пристроенными многоэтажными гаражами (автостоянками) Многоквартирный дом №8.	Стадия	Лист
Нач.уч.	Ткаченко				19.09.17		ИД	Листов
Разраб.	Пряничников						БК/З	24
Прораб	Чухрай							
						План 4 этажа. Секция 1.	ООО "ДСК"	


ООО "ДСК"
Данный чертеж является
исполнительным

						Исполнительная схема		
						г. Санкт-Петербург, Октябрьская набережная, участок 52, (северо-восточнее дома 40, корпус 2, литера Г2)		
Изм. Кол.уч	Лист	Ндоко	Подп.	Дата	Многоквартирный дом со встроенно-пристроенными помещениями и встроенно-пристроенными многоэтажными гаражами (автостоянками) Многоквартирный дом №8.	Стадия	Лист	Листов
Нач.уч	Ткаченко			12.09.17		ИД	ВК/4	24
Разраб.	Пряничников							
Прораб	Чухрай							
					План 5 этажа. Секция 1.	ООО "ДСК" 		

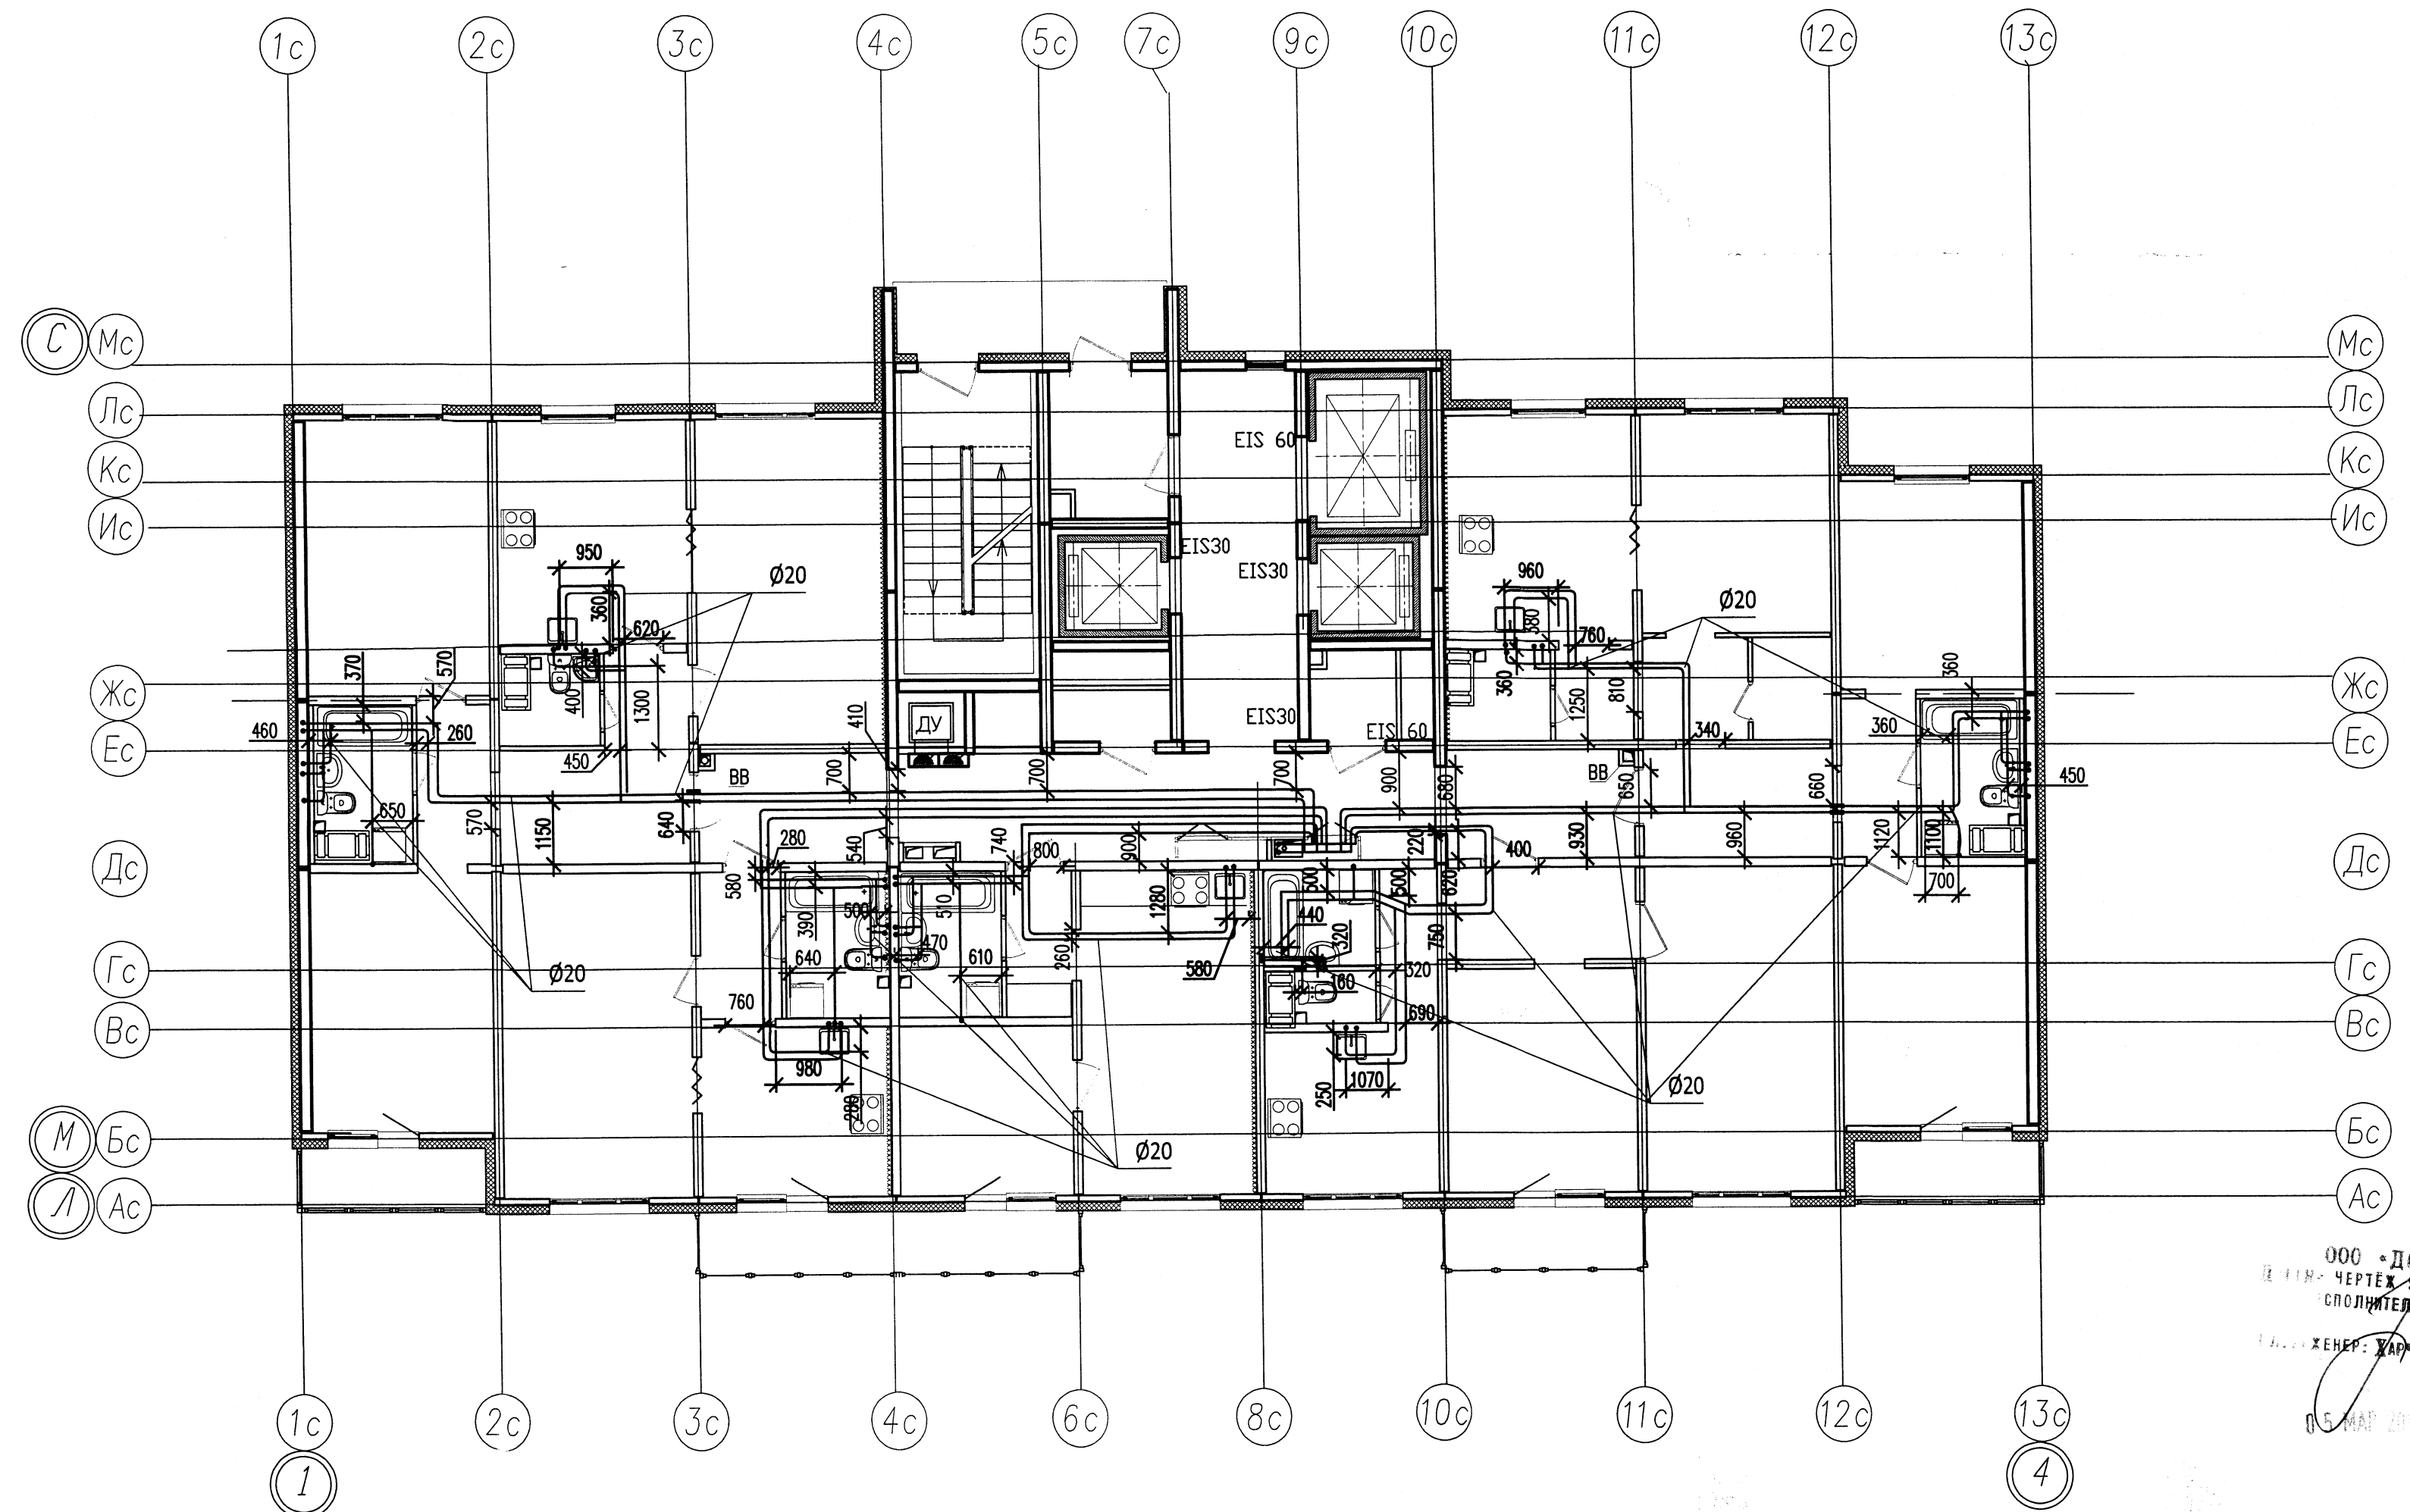

ООО "ДСК"
ЭТН-ЧЕРТЕЖ ЯВЛЯЕТСЯ
ИСПОЛНИТЕЛЬНЫМ
ИНЖЕНЕР: ХАРЧЕНКО Д.Е.
05 МАЯ 2018


						Исполнительная схема			
						г. Санкт-Петербург, Октябрьская набережная, участок 52, (северо-восточнее дома 40, корпус 2, литера Г2)			
Изм.	Кол.уч	Лист	Ндок	Подп.	Дата	Многоквартирный дом со встроенно-пристроенными помещениями и встроенно-пристроенными многоэтажными гаражами (автостоянками) Многоквартирный дом №8.	Стадия	Лист	Листов
Нач.уч	Ткаченко						ИД	ВК/5	24
Разраб.	Пряничников				12.09.17				
Прораб	Чухрай								
						План 6 этажа. Секция 1.	ООО "ДСК" 		

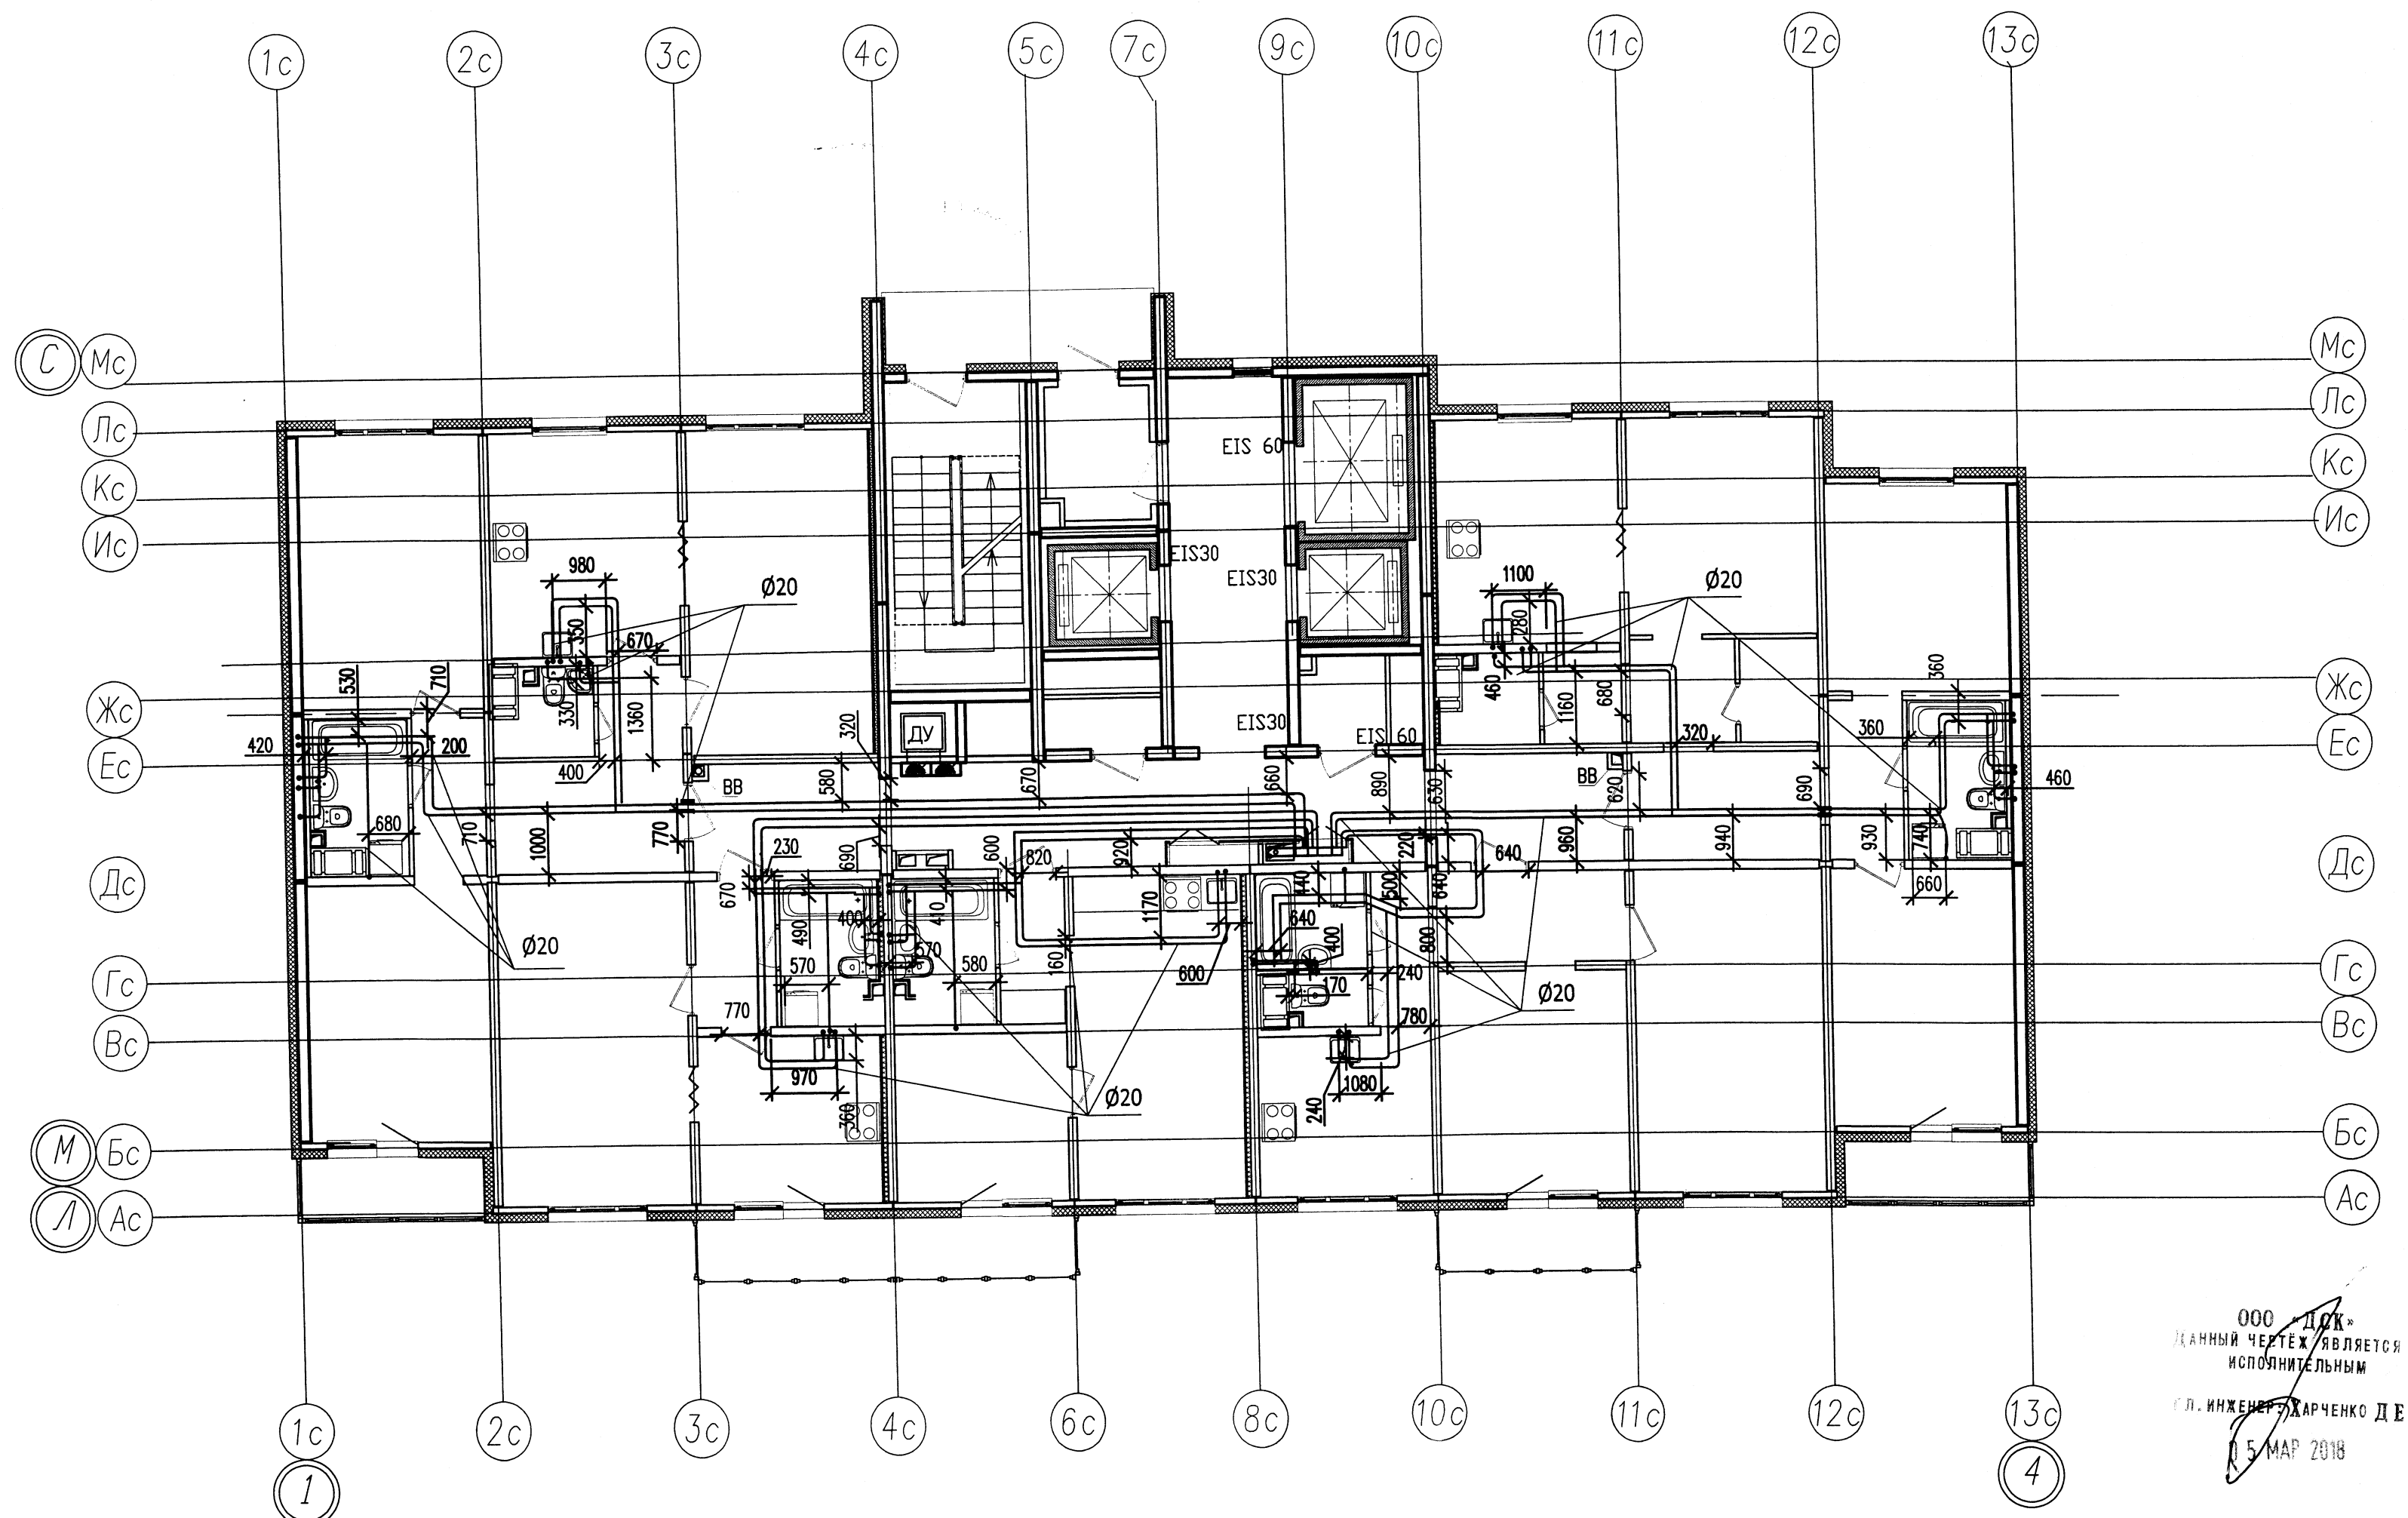

Примечание:
1. Охранная зона +/- 200мм. от отметки трубопровода.

ООО "ДСК"
Этот чертеж является
исполнительным
Инженер Харченко Д.Е.
15 МАР 2018


Исполнительная схема					
г. Санкт-Петербург, Октябрьская набережная, участок 52, (северо-восточное дома 40, корпус 2, литера Г2)					
Изм.	Кол.уч	Лист	Ндоп.	Подп.	Дата
Нач.уч	Ткаченко				
Разраб.	Пряничников				12.09.17
Прораб	Чухрай				
Многоквартирный дом со встроенно-пристроенными помещениями и встроенно-пристроенными многоэтажными гаражами (автостоянками) Многоквартирный дом №6.					
План 7 этажа. Секция 1.					
			Стадия	Лист	Листов
			ИД	ВК/6	24
			ООО "ДСК"		

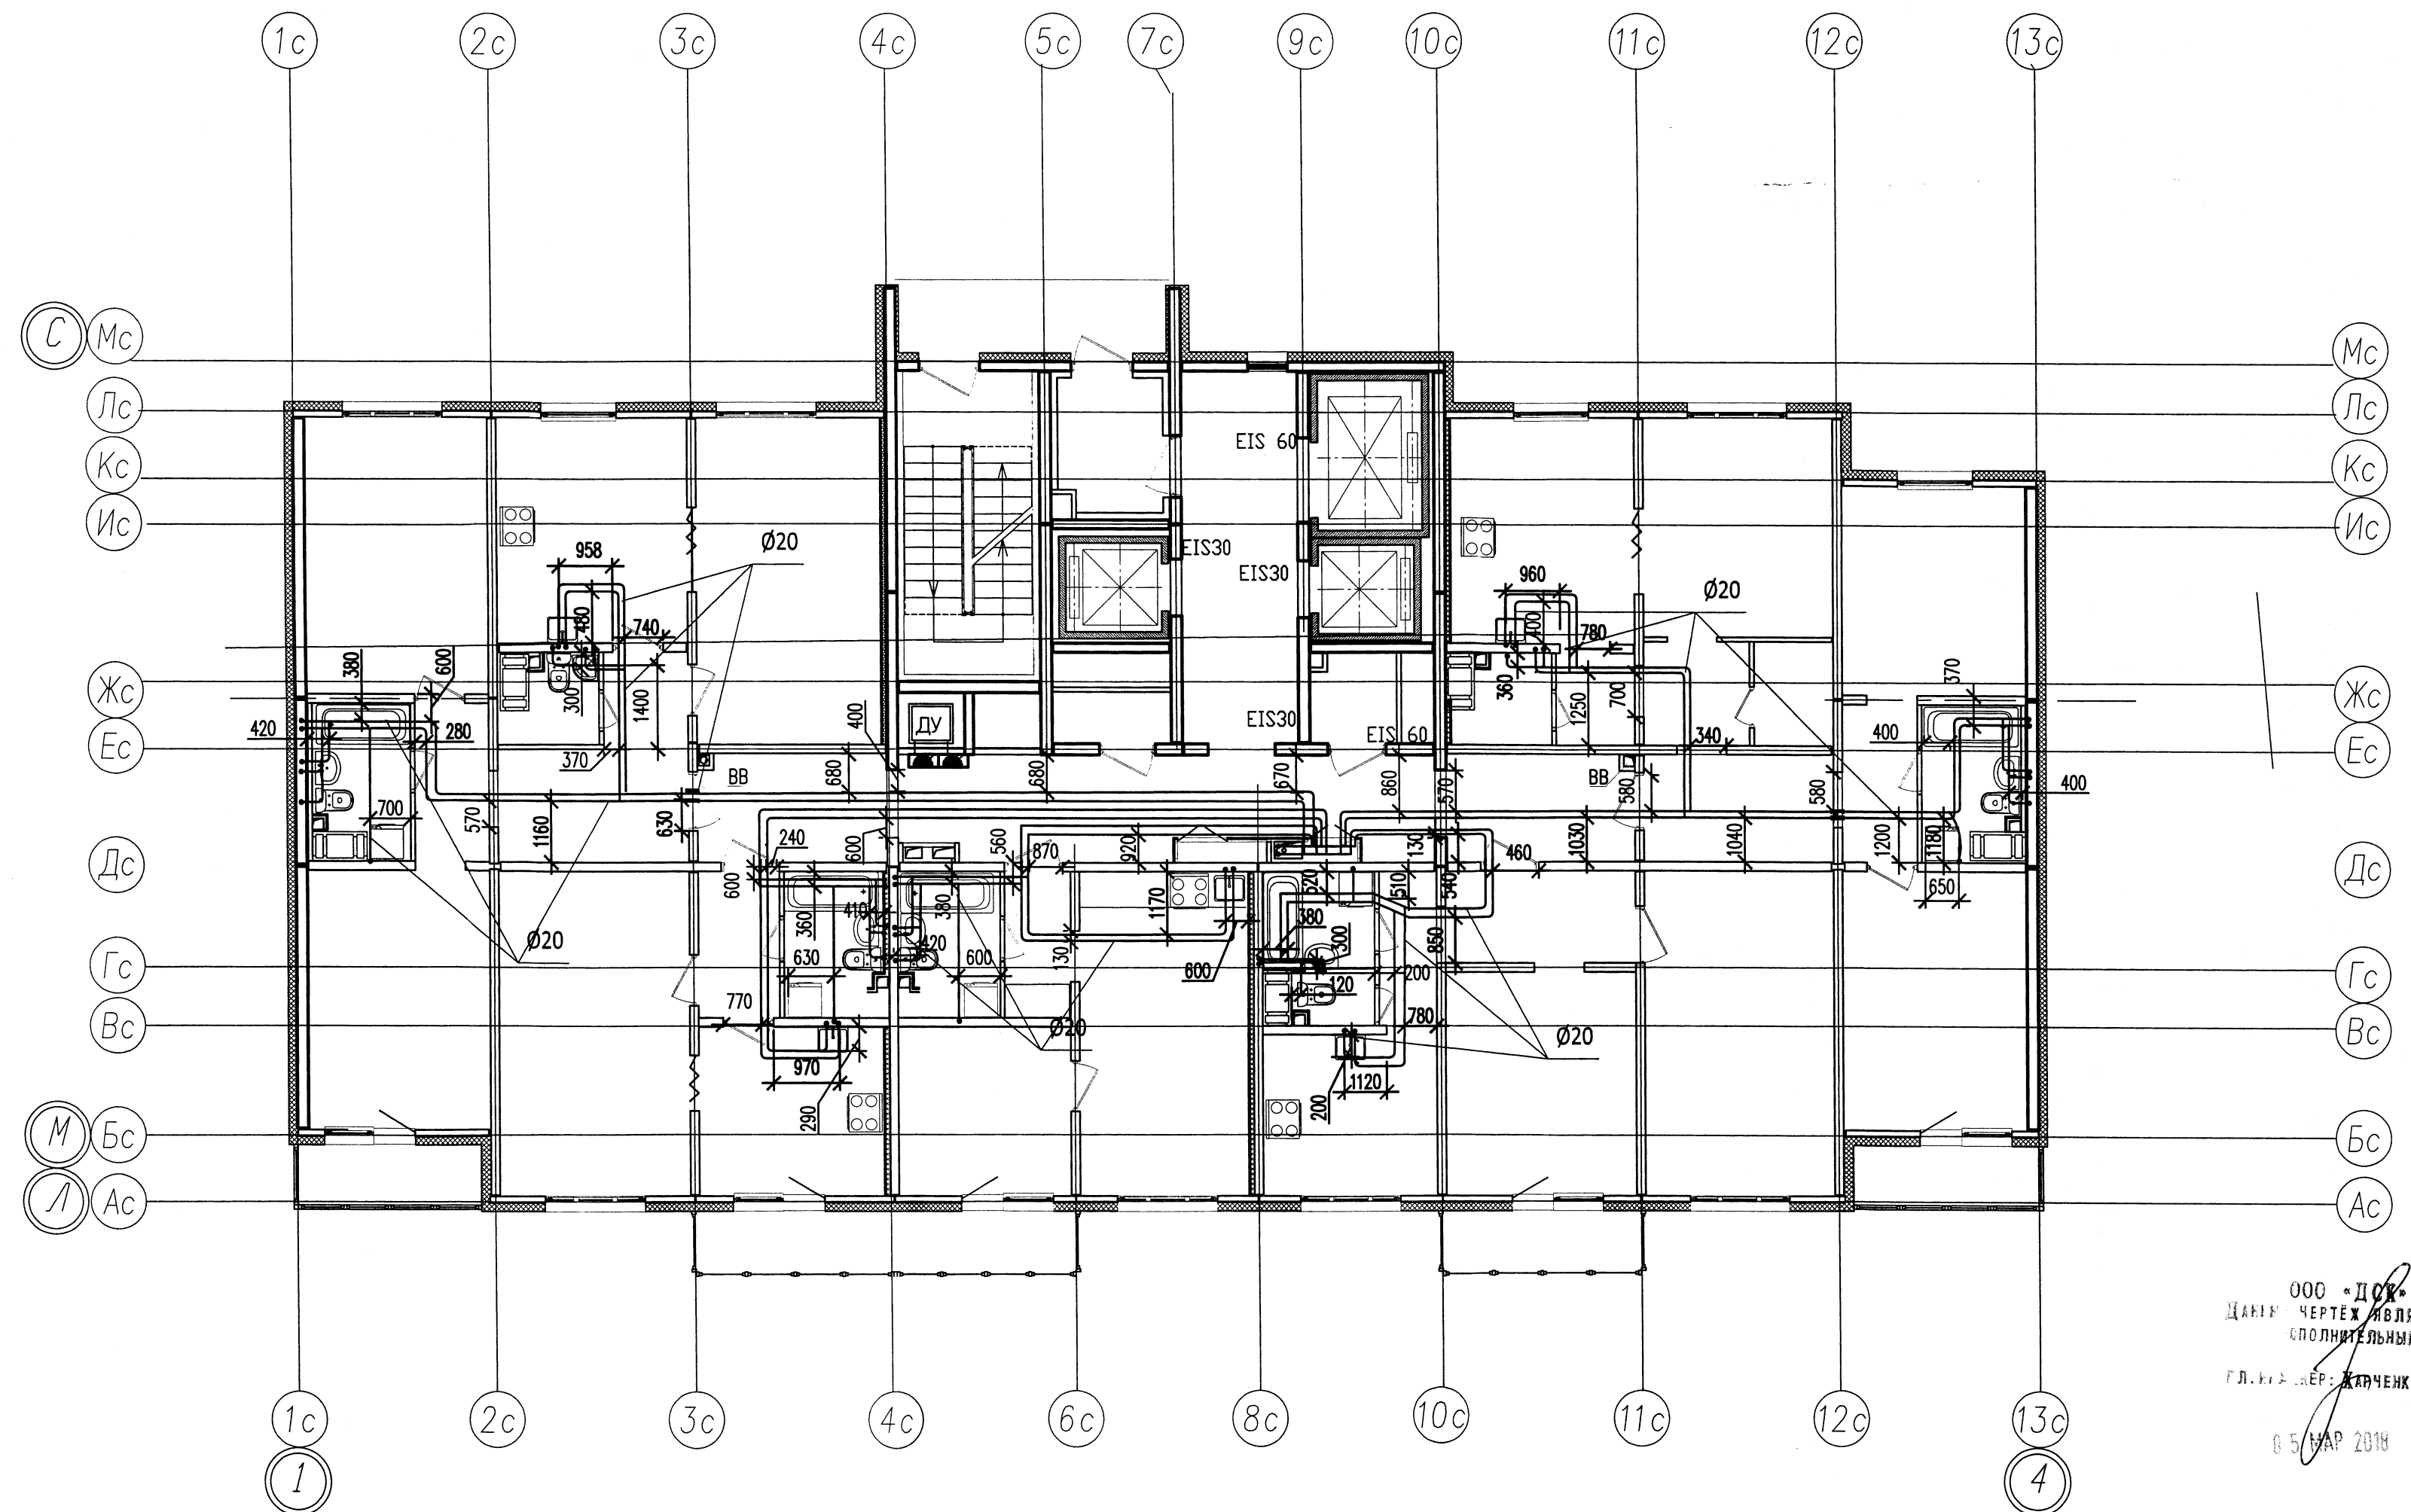

ООО "ДСК"
ДАННЫЙ ЧЕРТЕЖ ЯВЛЯЕТСЯ
ИСПОЛНИТЕЛЬНЫМ
ГЛ. ИНЖ. ДЕР: ЖУРЧЕНКО Д.Е.

Примечание:
1. Охранная зона +/- 200мм. от отметки трубопровода.


						Исполнительная схема			
						г. Санкт-Петербург, Октябрьская набережная, участок 52, (северо-восточнее дома 40, корпус 2, литера Г2)			
Изм.	Кол.уч	Лист	Ндок.	Подп.	Дата	Многоквартирный дом со встроенно-пристроенными помещениями и встроенно-пристроенными многоэтажными гаражами (автостоянками) Многоквартирный дом №8.	Стадия	Лист	Листов
Нач.уч	Ткаченко				05.09.17		ИД	ВК/7	24
Разраб.	Пряничников								
Прораб	Чухрай								
						План 8 этажа. Секция 1.	ООО "ДСК" 		
							7		

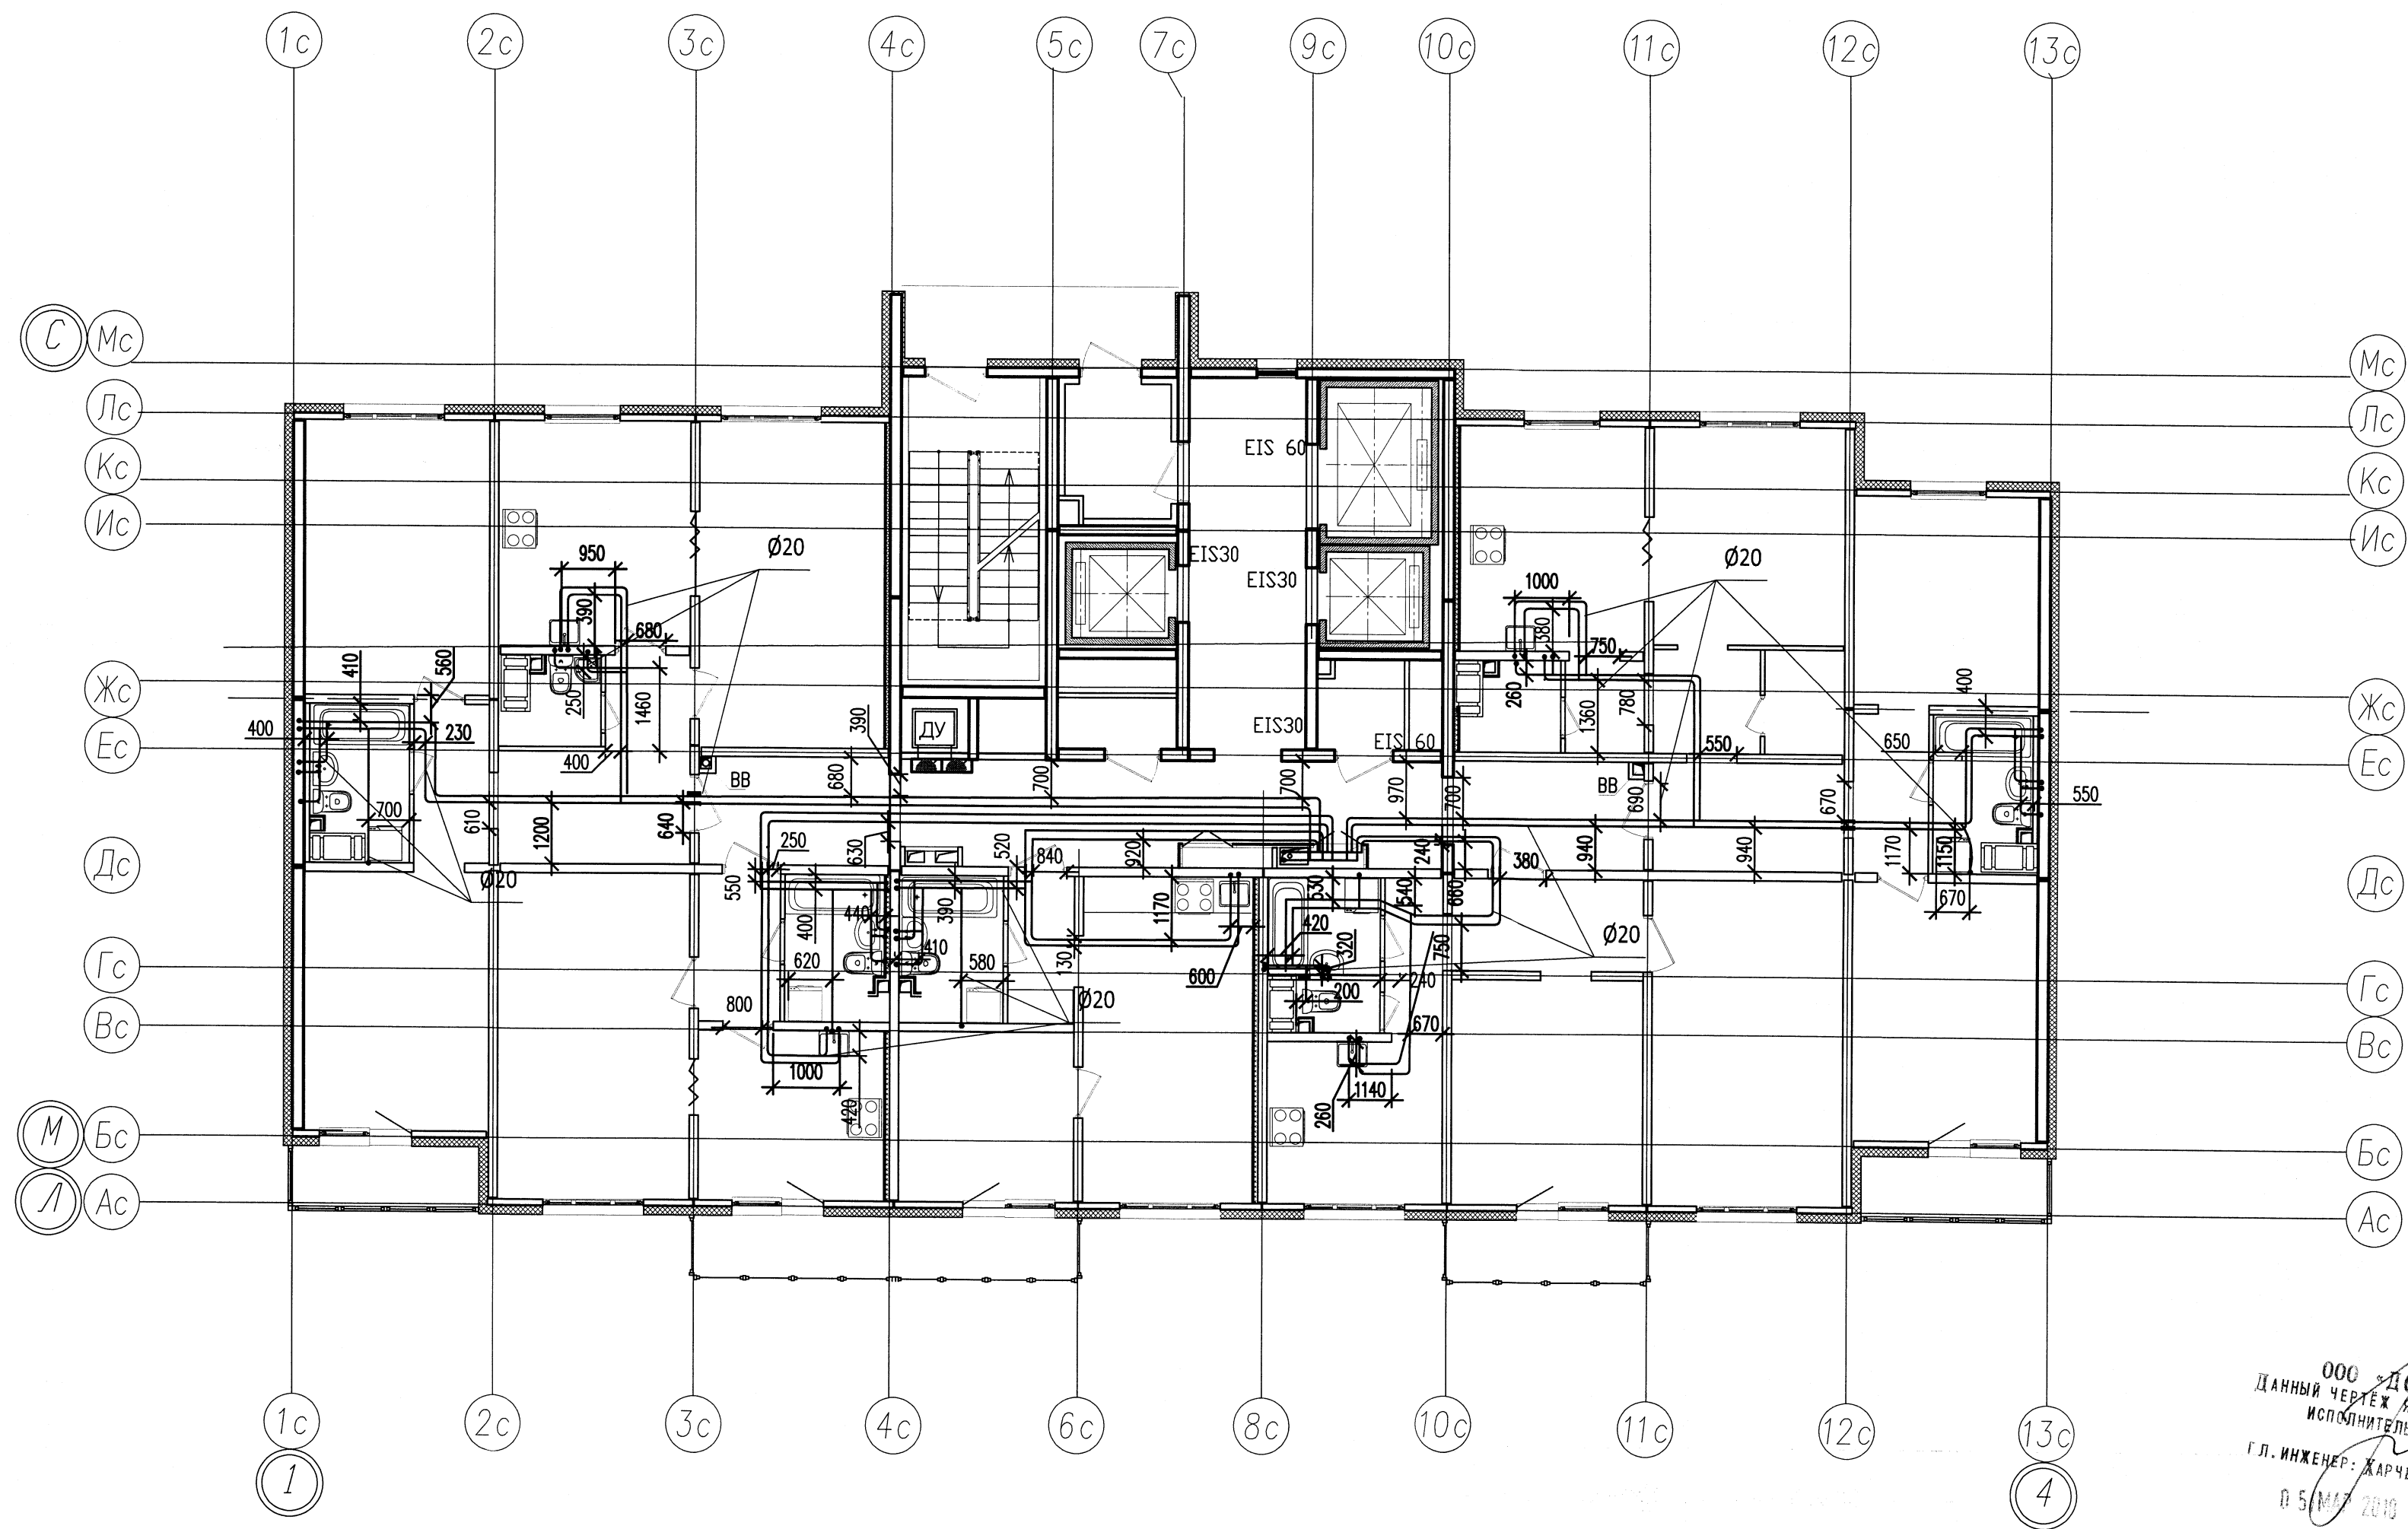

000 "ДСК"
ДАННЫЙ ЧЕРТЕЖ ЯВЛЯЕТСЯ
ИСПОЛНИТЕЛЬНЫМ
ГЛ. ИНЖЕНЕР: ЖАРЧЕНКО Д.Е.
05.09.2017

Примечание:
1. Охранная зона +/- 200мм. от отметки трубопровода.


						Исполнительная схема		
						г. Санкт-Петербург, Октябрьская набережная, участок 52, (северо-восточнее дома 40, корпус 2, литера Г2)		
Изм.	Кол.уч	Лист	Ндок.	Подп.	Дата	Многоквартирный дом со встроенно-пристроенными помещениями и встроенно-пристроенными многоэтажными гаражами (автостоянками) Многоквартирный дом №8.	Стадия	Лист
Нач.уч	Ткаченко						ИД	Листов
Разраб.	Пряничников	05.09.17					БК/8	24
Прораб	Чухрай							
						План 9 этажа. Секция 1.		
						000 "ДСК"		

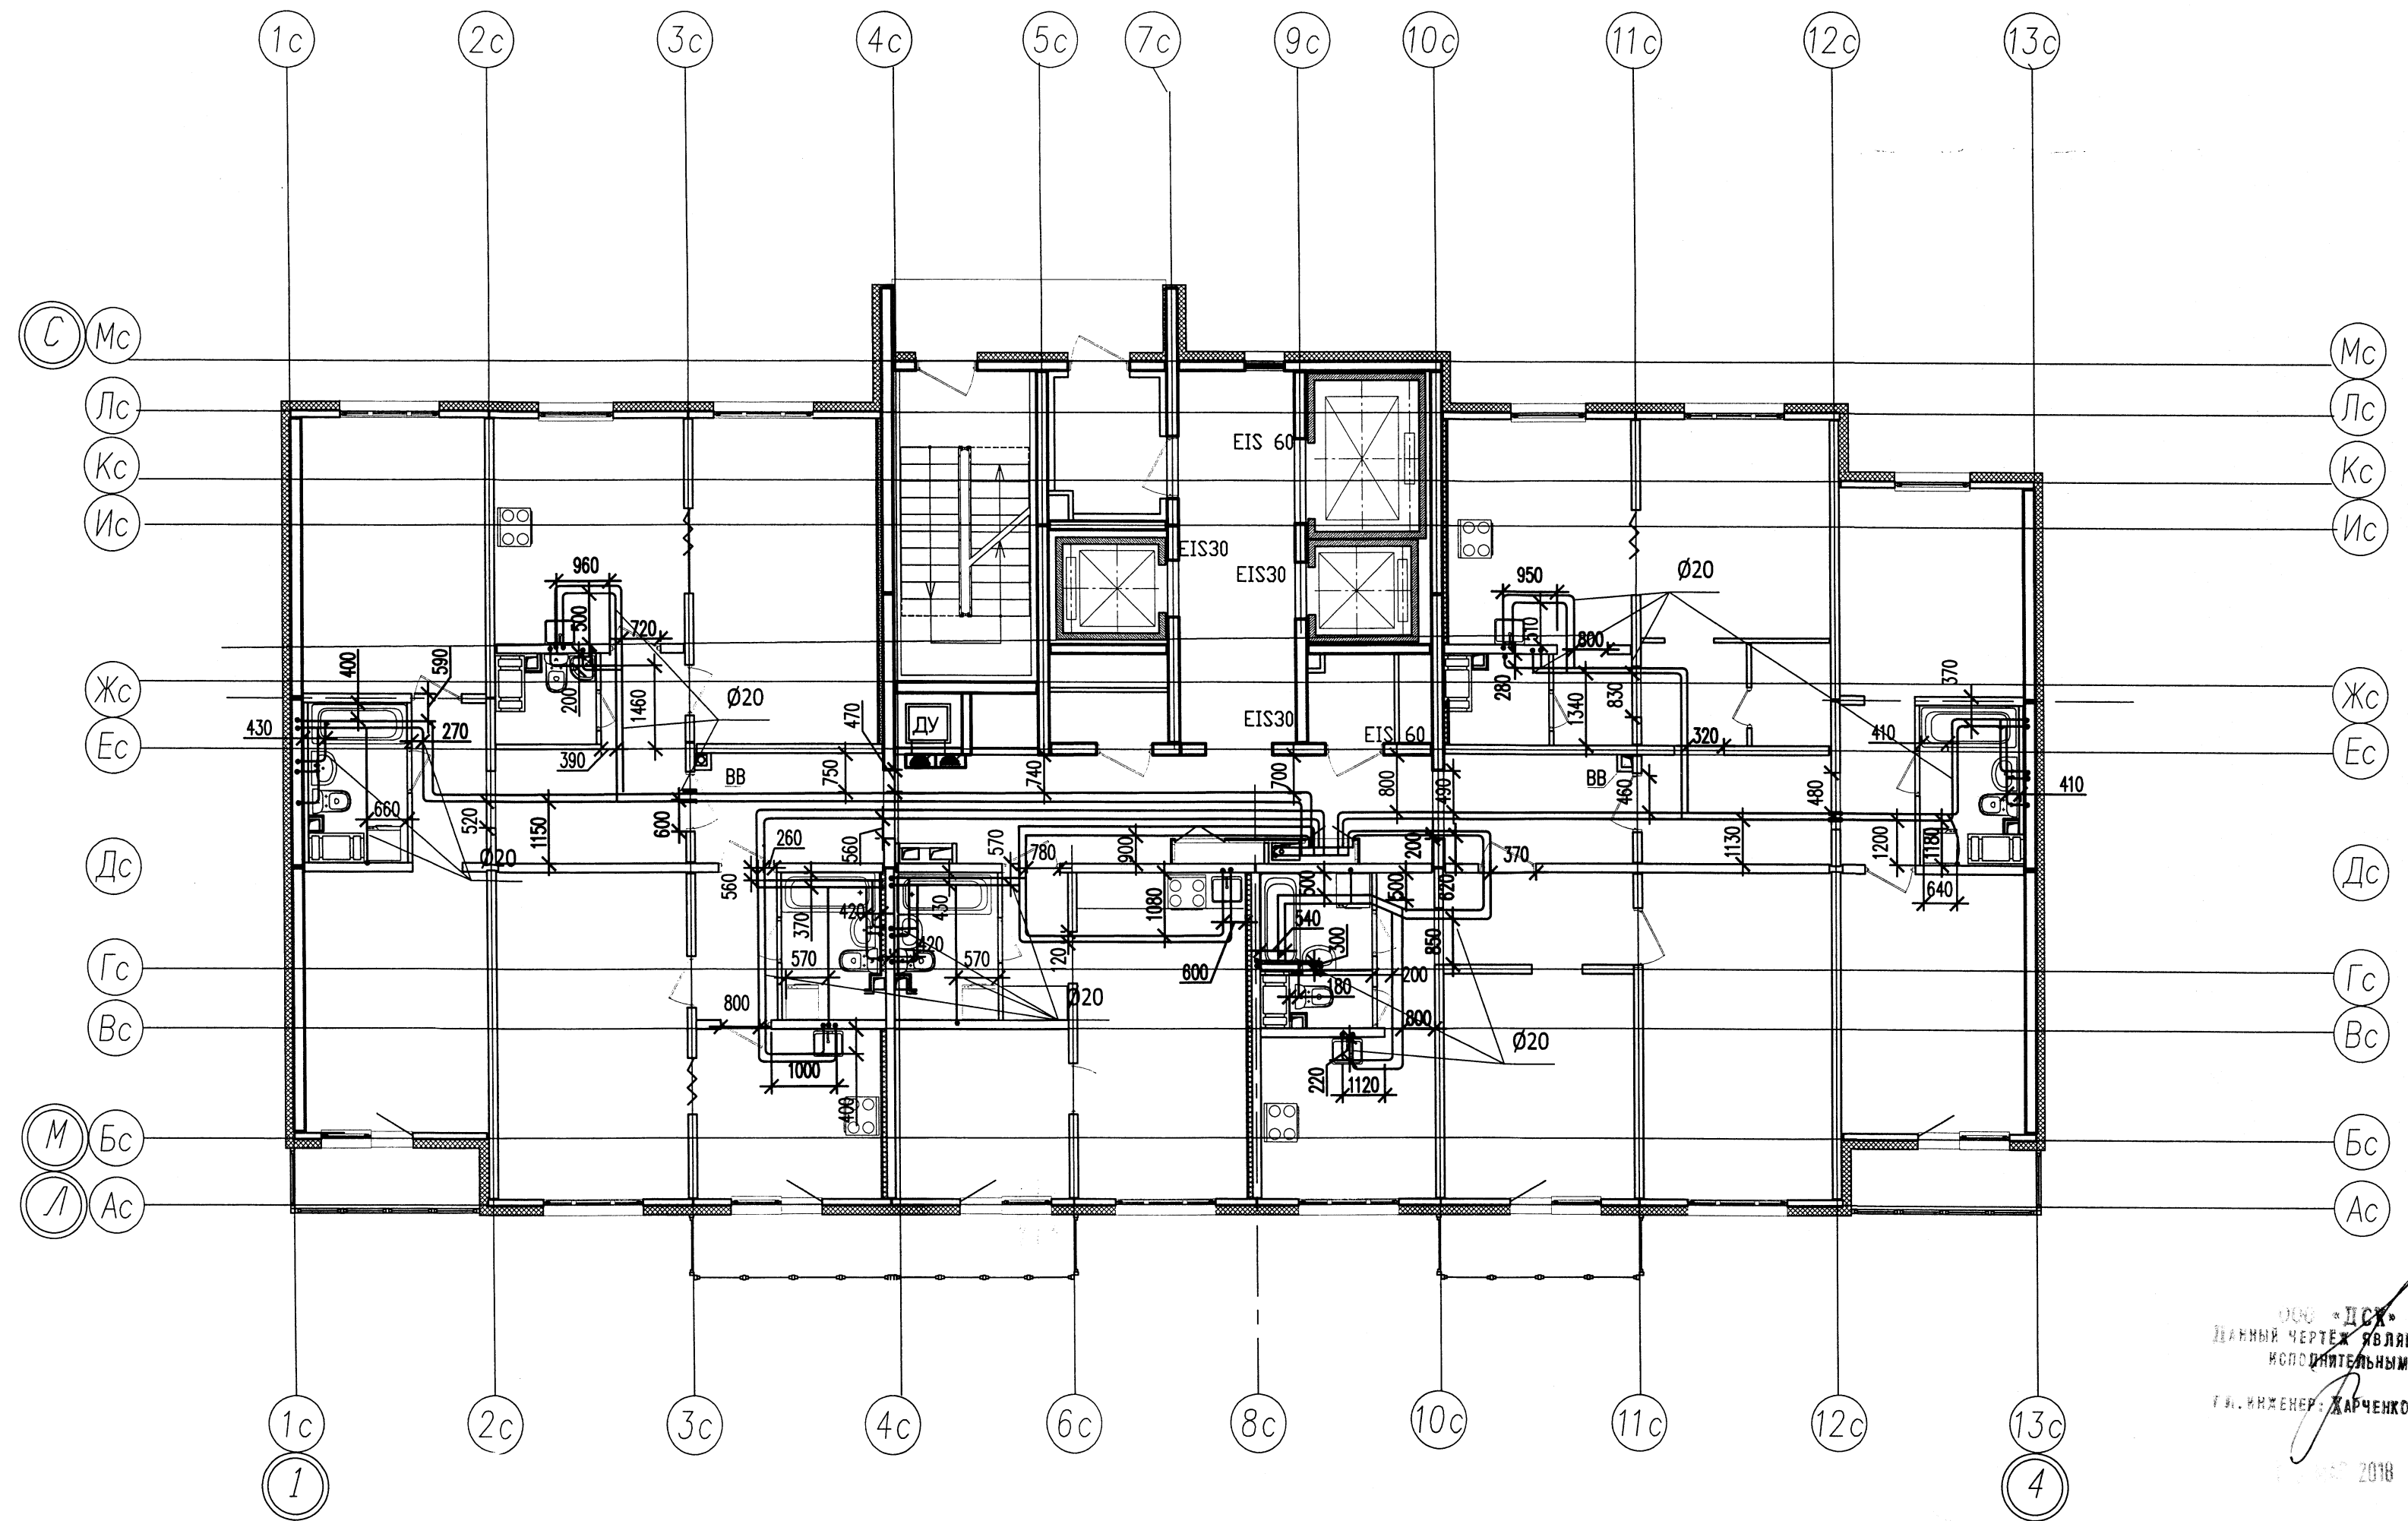

Примечание:

1. Охранная зона +/- 200мм. от отметки трубопровода.


						Исполнительная схема			
						г. Санкт-Петербург, Октябрьская набережная, участок 52, (северо-восточнее дома 40, корпус 2, литера Г2)			
Изм.	Кол.уч	Лист	Идок.	Подп.	Дата	Многоквартирный дом со встроенно-пристроенными помещениями и встроенно-пристроенными многоэтажными гаражами (автостоянками) Многоквартирный дом №8.	Стадия	Лист	Листов
Нач.уч	Ткаченко						ИД	ВК/9	24
Разраб.	Пряничников				05.09.17				
Прораб	Чухрай								
						План 10 этажа. Секция 1.	ООО "ДСК" 		

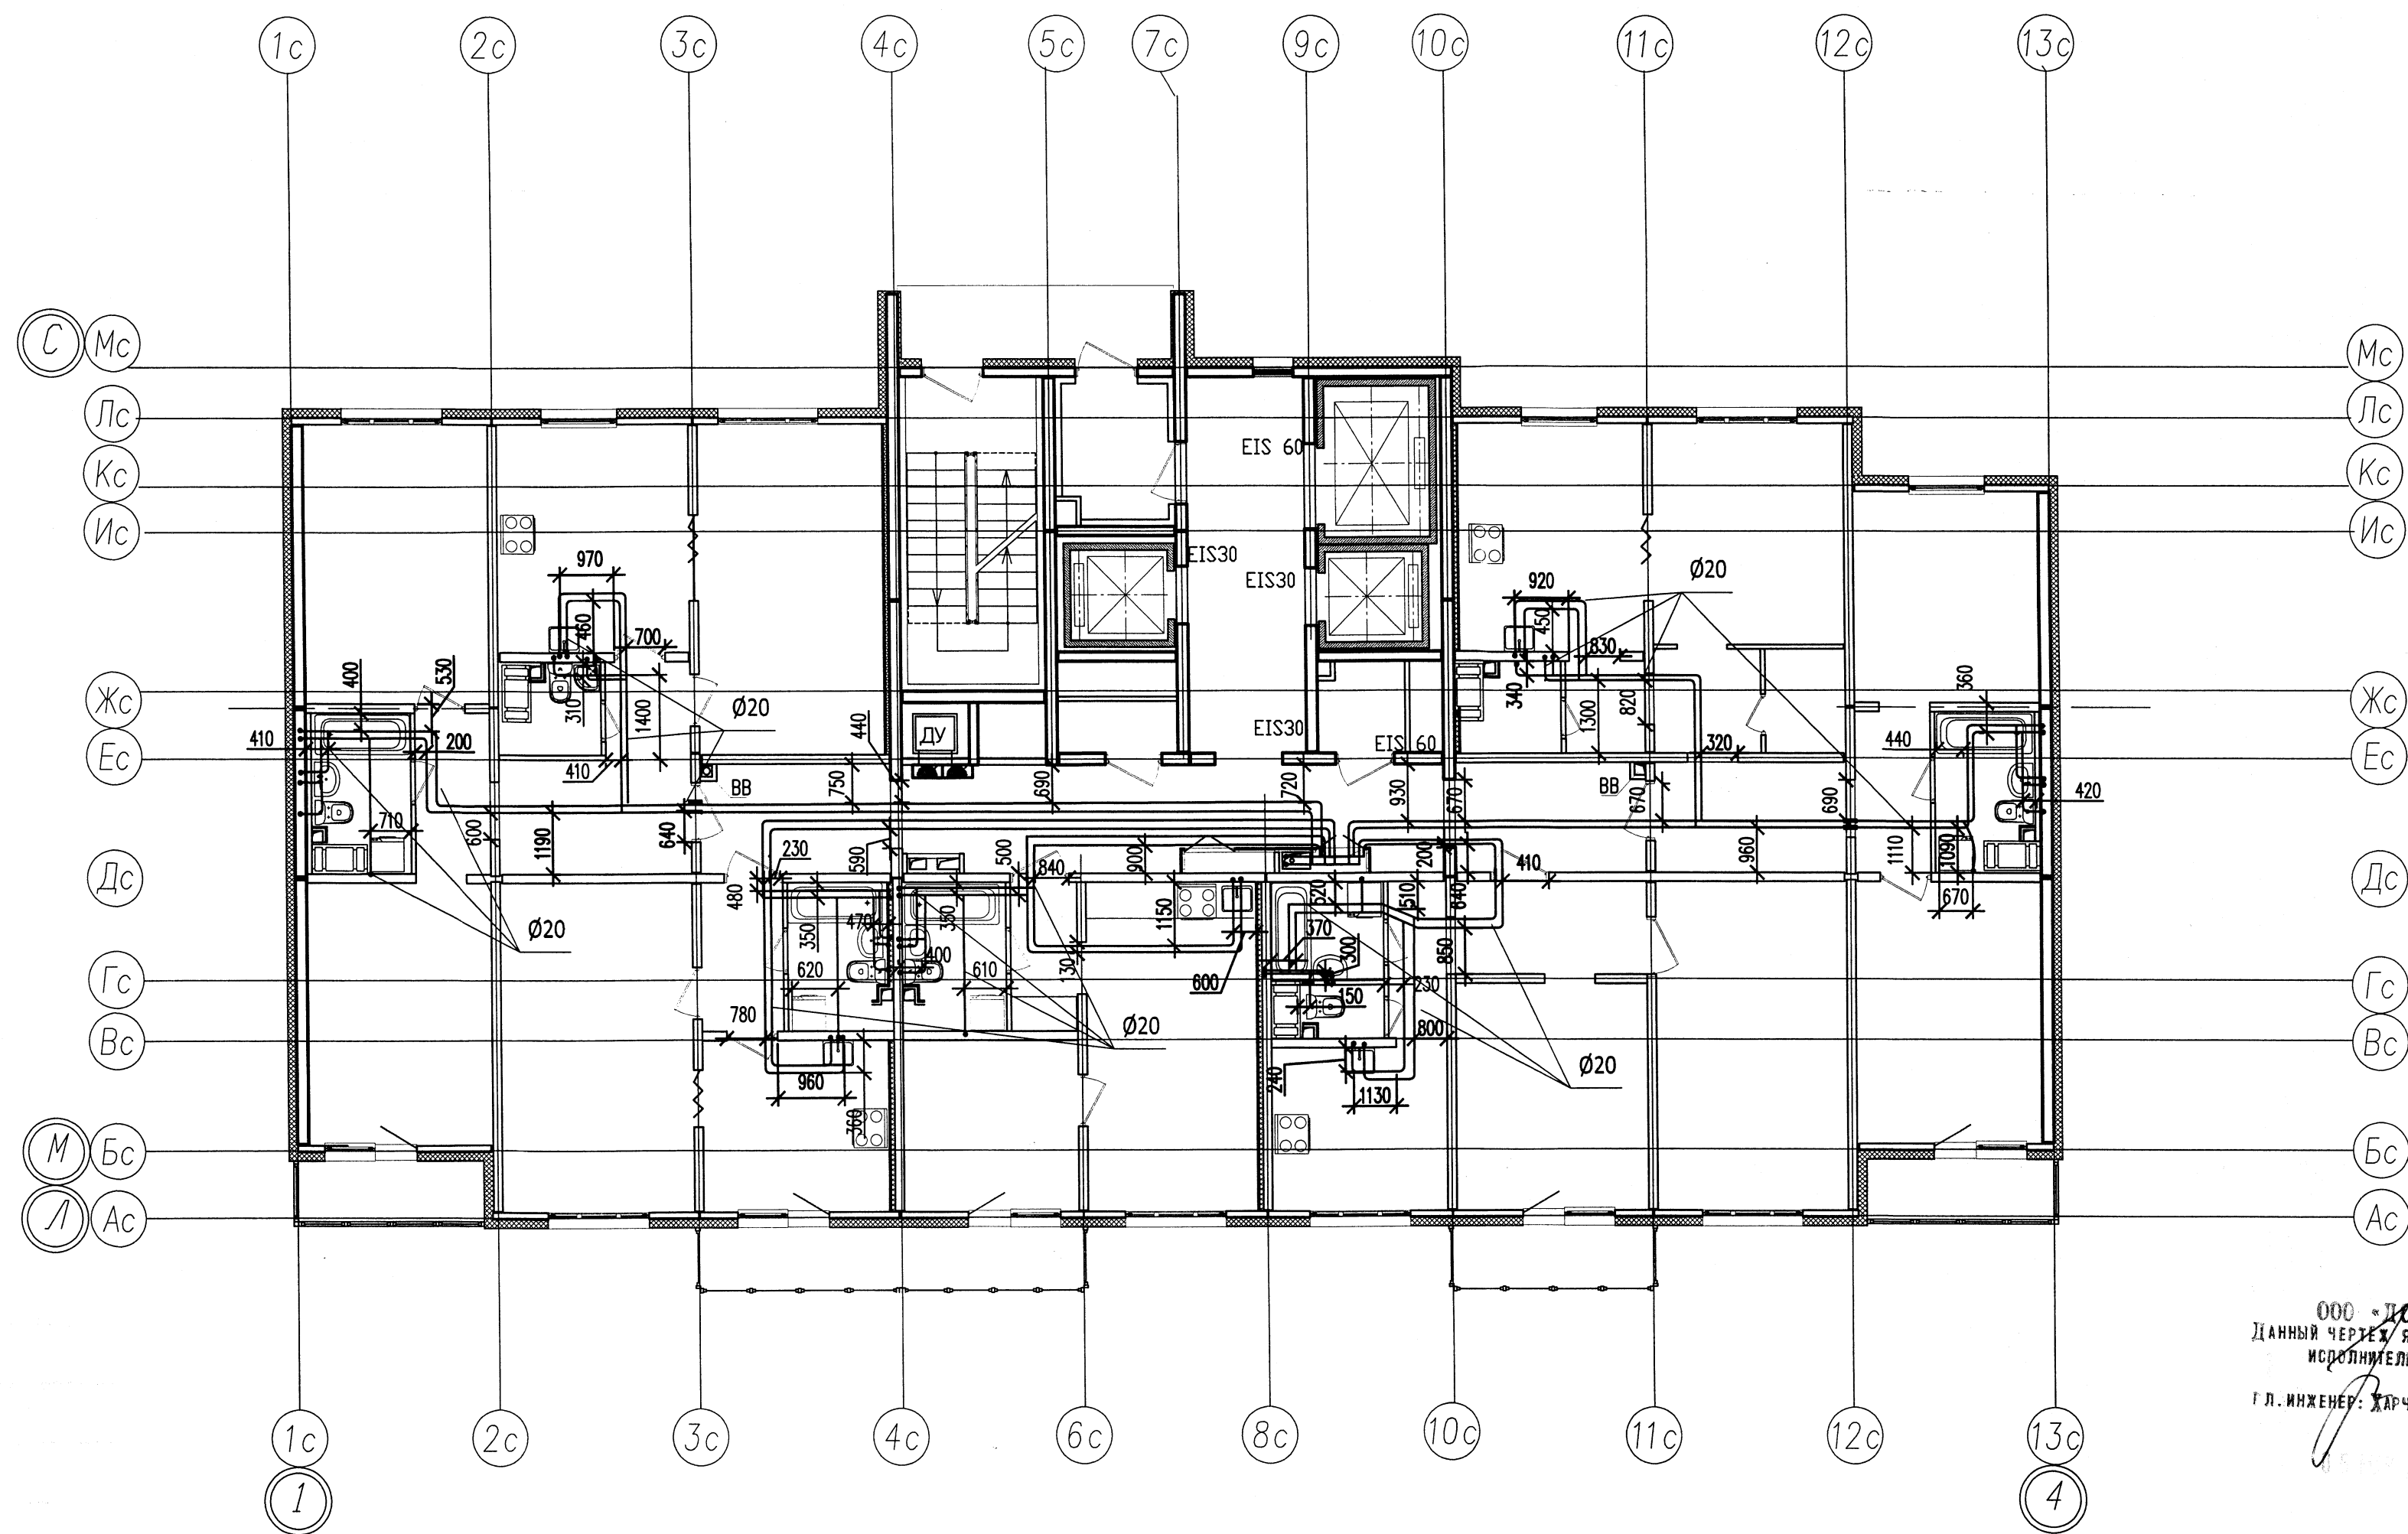

ООО "ДСК"
Данный чертеж является
исполнительным
Инженер: Харченко Д.Е.

Примечание:
1. Охранная зона +/- 200мм. от отметки трубопровода.

Исполнительная схема					
г. Санкт-Петербург, Октябрьская набережная, участок 52, (северо-восточнее дома 40, корпус 2, литера Г2)					
Изм.	Кол.уч	Лист	Ндок.	Подп.	Дата
Нач.уч	Ткаченко				
Разраб.	Пряничников				29.08.17
Прораб	Чухрай				
Многоквартирный дом со встроенно-пристроенными помещениями и встроенно-пристроенными многоэтажными гаражами (автостоянками) Многоквартирный дом №8.				Стадия	Лист
				ИД	ВК/10
					Листов
					24
План 11 этажа. Секция 1.				ООО "ДСК"	

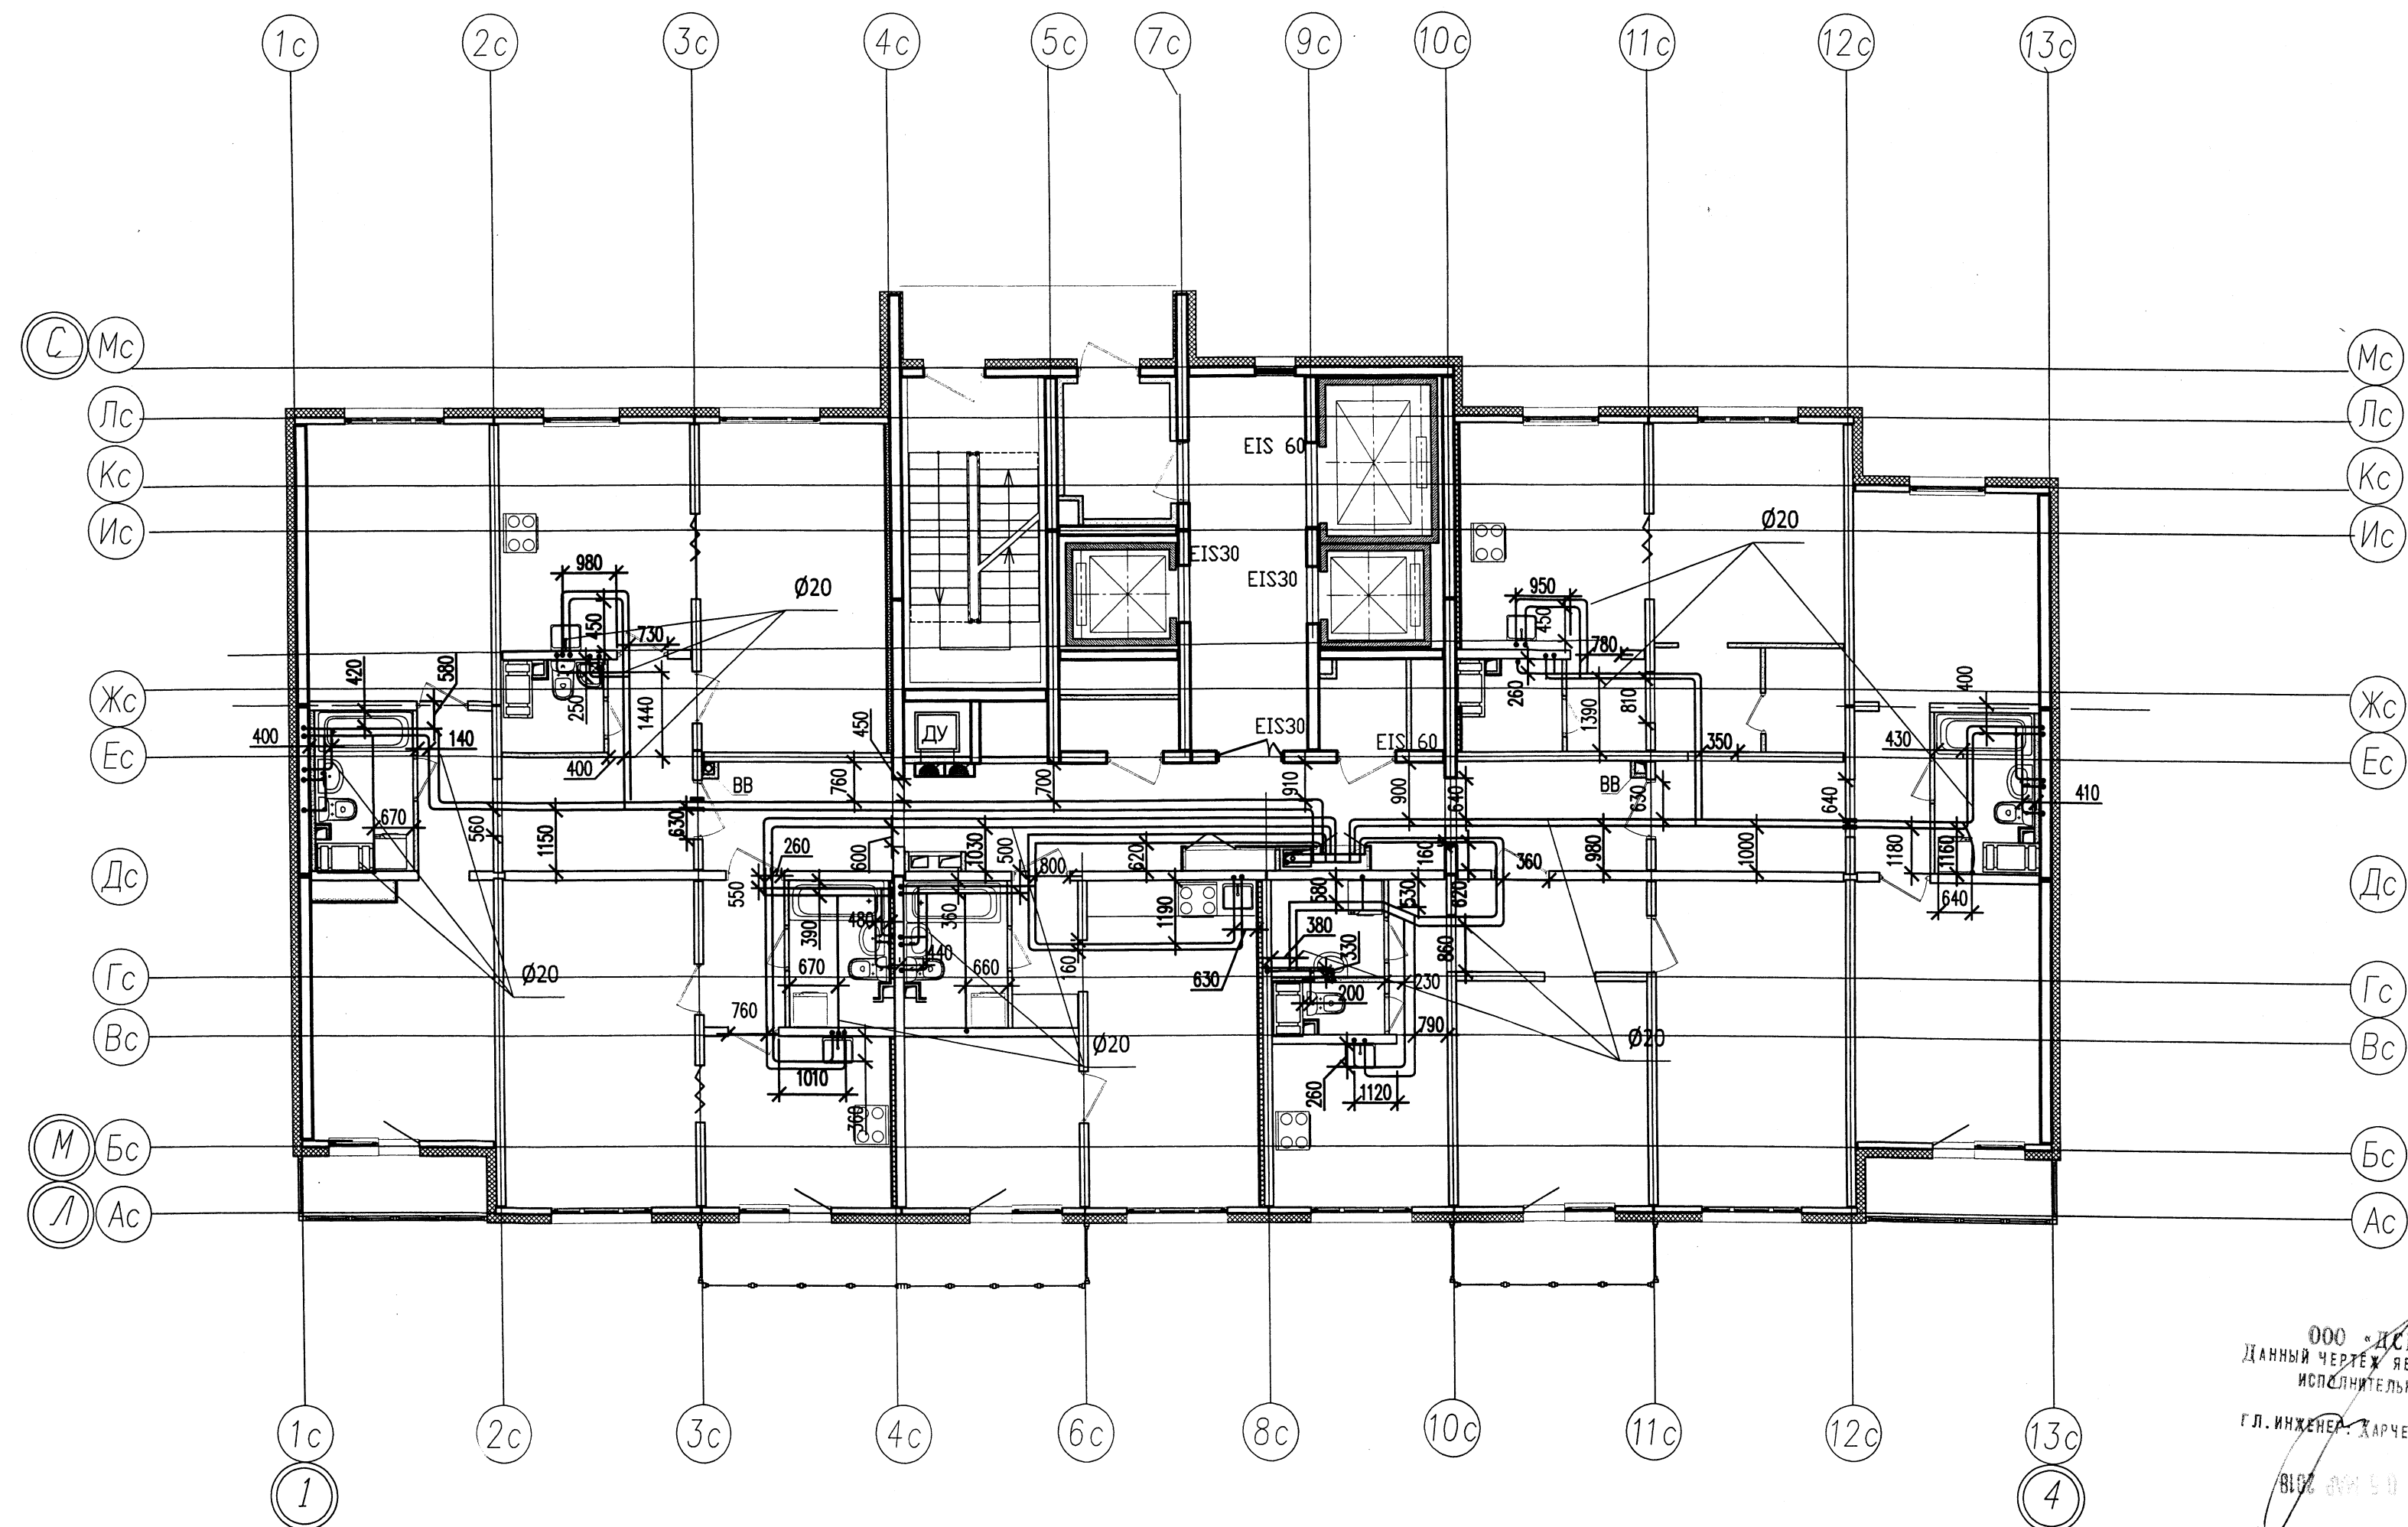


Примечание:

1. Охранная зона +/- 200мм. от отметки трубопровода.

Исполнительная схема							
г. Санкт-Петербург, Октябрьская набережная, участок 52, (северо-восточнее дома 40, корпус 2, литера Г2)					Стадия	Лист	Листов
Изм.	Кол.уч.	Лист	Ндоп.	Подп.	Многоквартирный дом со встроенно-пристроенными помещениями и встроенно-пристроенными многостаяжными гаражами (автостоянками) Многоквартирный дом №8.		
Нач.уч.	Ткаченко			Дата			
Разраб.	Пряничников	29.08	17				
Прораб	Чухрай						
План 13 этажа. Секция 1.					ИД	ВК/12	24
					000"ДСК"		


000 "ДСК"
Данный чертеж является
исполнительным
Г.Л. ИНЖЕНЕР Д.А. РАРЧЕНКО Д.А.

81.08.2017

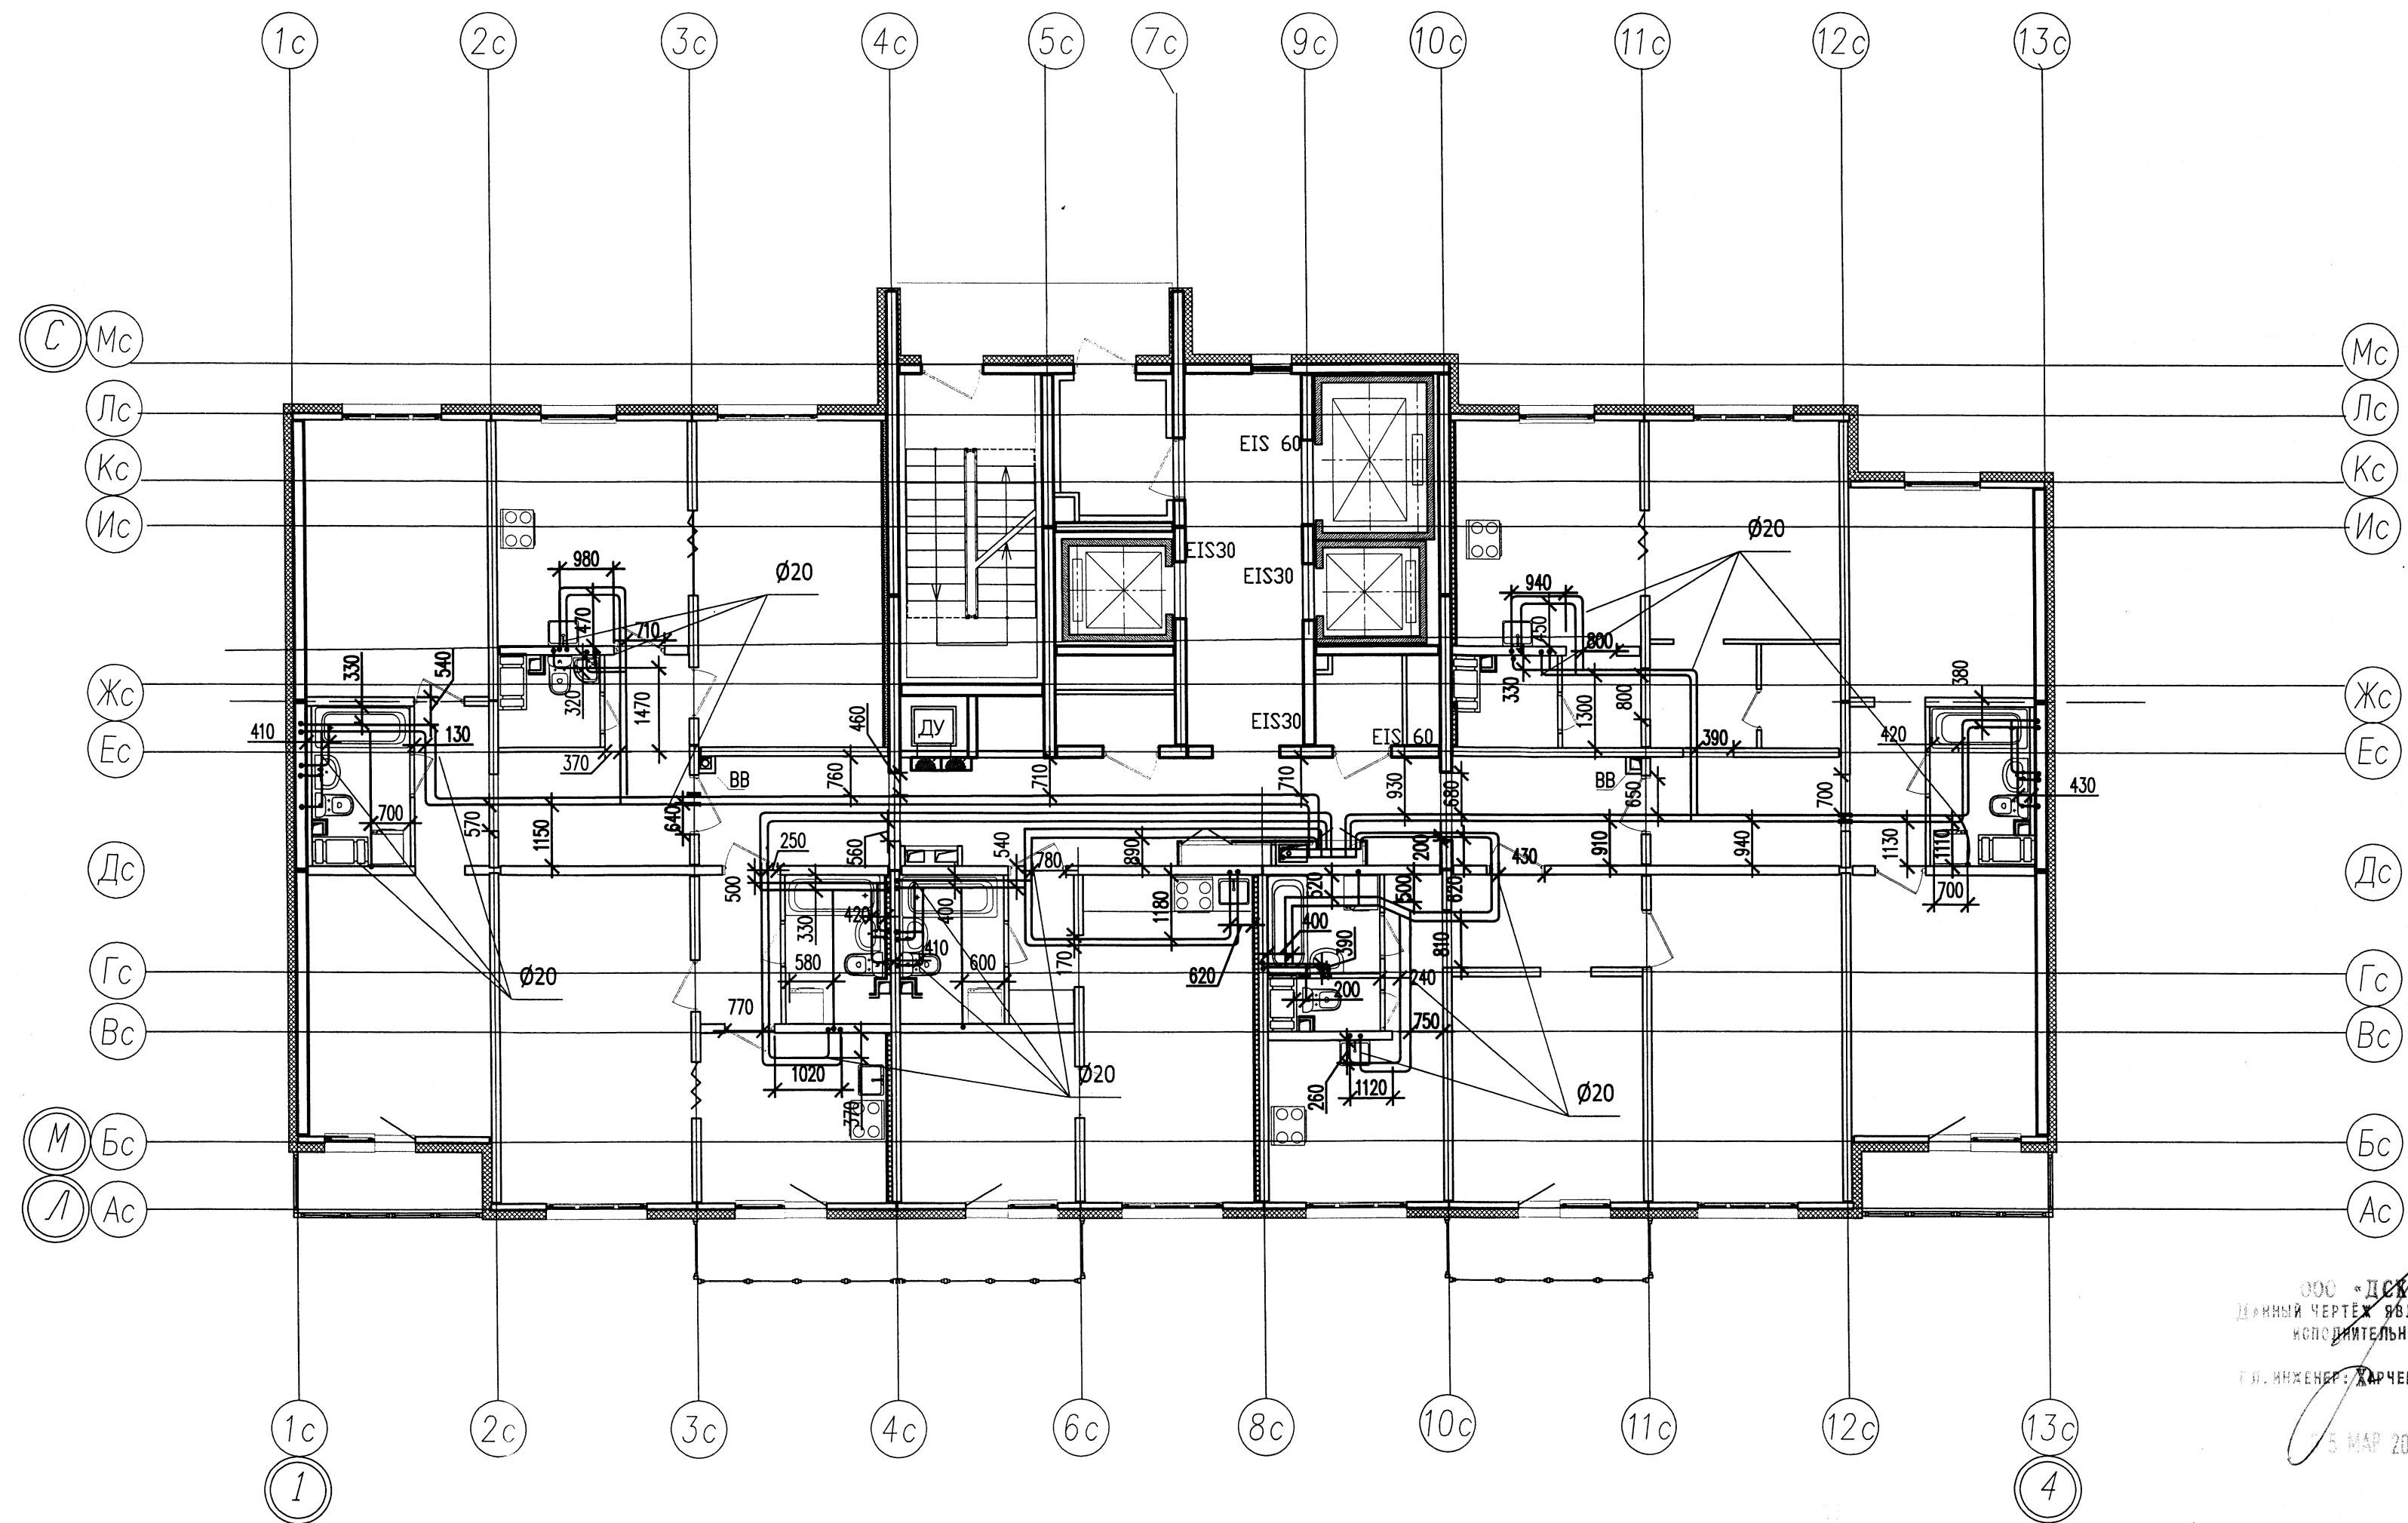

Примечание:
1. Охранная зона +/- 200мм. от отметки трубопровода.

Исполнительная схема					
г. Санкт-Петербург, Октябрьская набережная, участок 52, (северо-восточнее дома 40, корпус 2, литера Г2)					
Изм.	Кол.уч	Лист	Ндок.	Подп.	Дата
Нач.уч	Ткаченко				22.08.17
Разраб.	Пряничников				
Прораб	Чухрай				
Многоквартирный дом со встроенно-пристроенными помещениями и встроенно-пристроенными многоэтажными гаражами (автостоянками) Многоквартирный дом №8.				Стадия	Лист
				ИД	ВК/13
				Листов	24
План 14 этажа. Секция 1.				ООО "ДСК"	

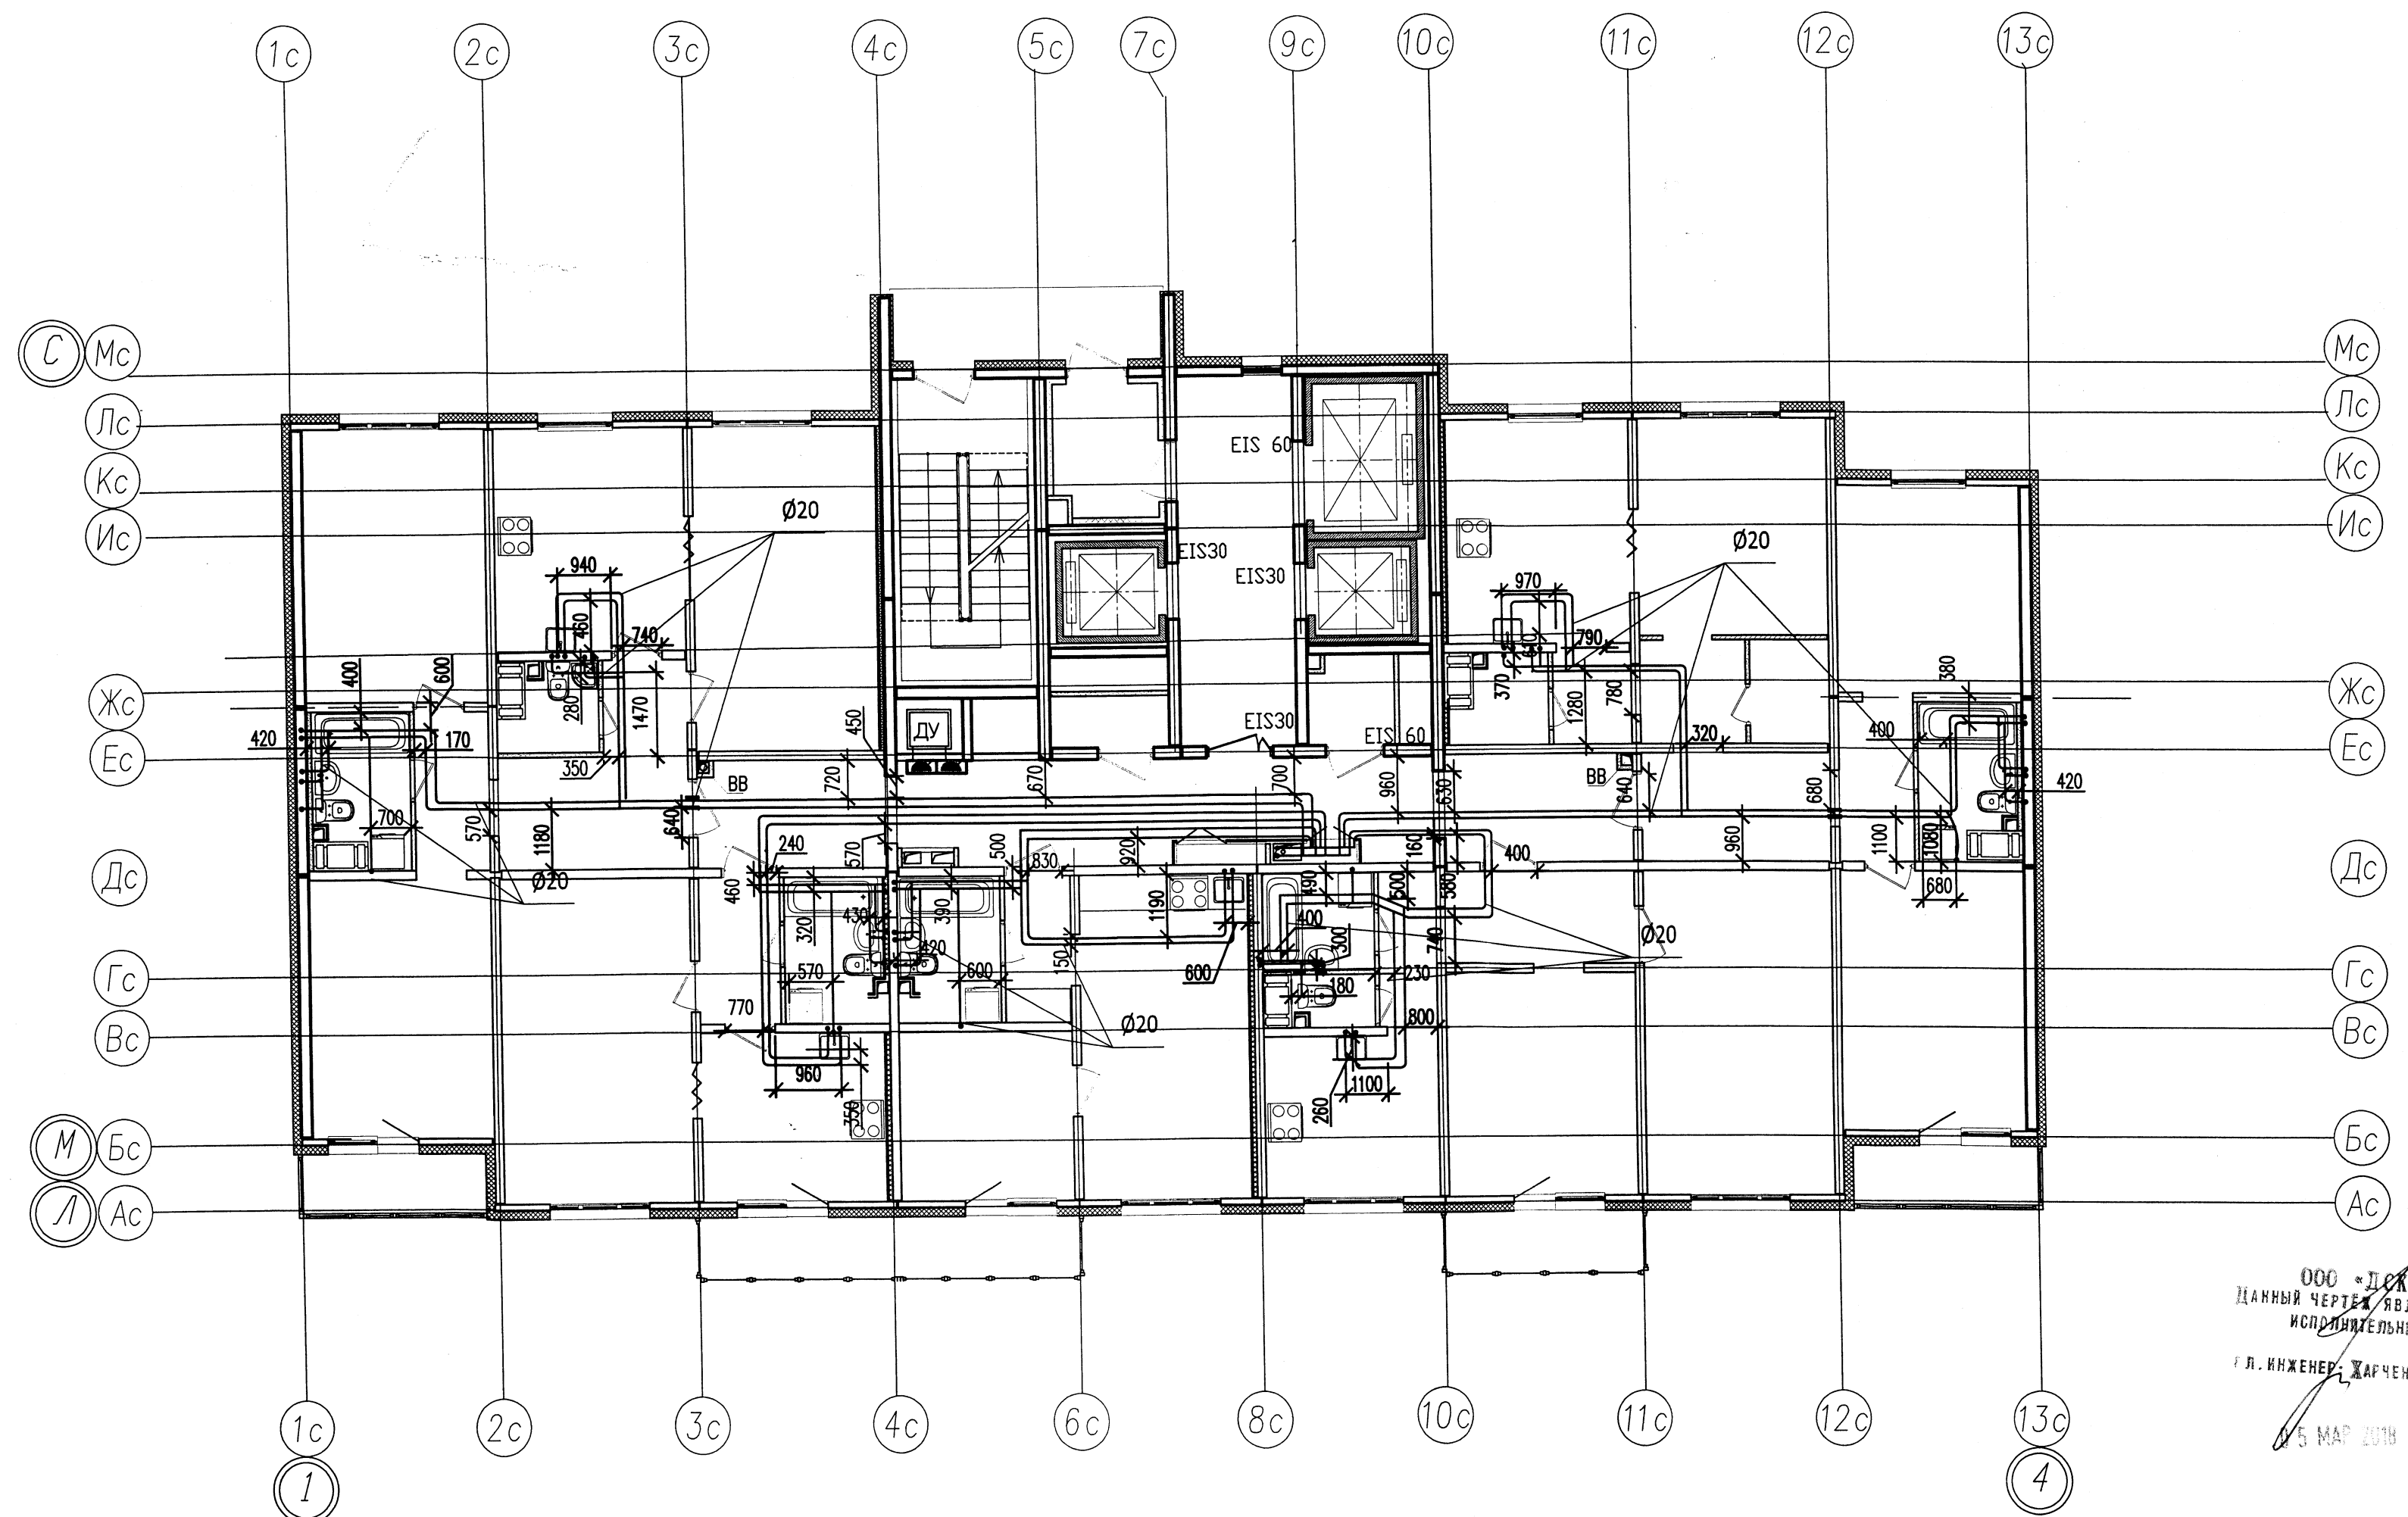


ООО "ДСК"
 ДАННЫЙ ЧЕРТЕЖ ЯВЛЯЕТСЯ
 ИСПОЛНИТЕЛЬНЫМ
 Г.Л. ИНЖЕНЕР ЖАРЧЕНКО Д.Е.
 5 МАЯ 2018

Примечание:


1. Охранная зона +/- 200мм. от отметки трубопровода.

Исполнительная схема					
г. Санкт-Петербург, Октябрьская набережная, участок 52, (северо-восточное дома 40, корпус 2, литера Г2)					
Изм.	Кол.уч.	Лист	Ндок.	Подп.	Дата
Нач.уч.	Ткаченко				22.08.17
Разраб.	Пряничников				
Прораб	Чухрай				
Многоквартирный дом со встроенно-пристроенными помещениями и встроенно-пристроенными многостаяжными гаражами (автостоянками) Многоквартирный дом №8.					
План 15 этажа. Секция 1.				Стадия	Лист
				ИД	Листов
				БК/14	24
				ООО "ДСК"	

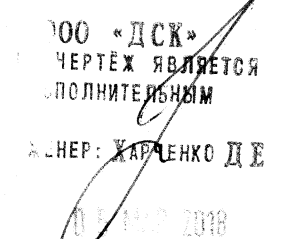

1.Охранная зона +/- 200мм. от отметки трубопровода.

						Исполнительная схема.			
						г. Санкт-Петербург, Октябрьская набережная, участок 52, (северо-восточнее дома 40, корпус 2, литера Г2)			
Изм.	Кол.уч	Лист	Ндоп.	Подп.	Дата	Многоквартирный дом со встроенно-пристроенными помещениями и встроенно-пристроенными многоэтажными гаражами (автостоянками) Многоквартирный дом №8.	Стадия	Лист	Листов
Нач.уч		Ткаченко					ИД	ВК/15	24
Разраб.		Пряничников			22.08.17				
Прораб		Чухрай							
						План 16 этажа. Секция 1.	ООО "ДСК"		

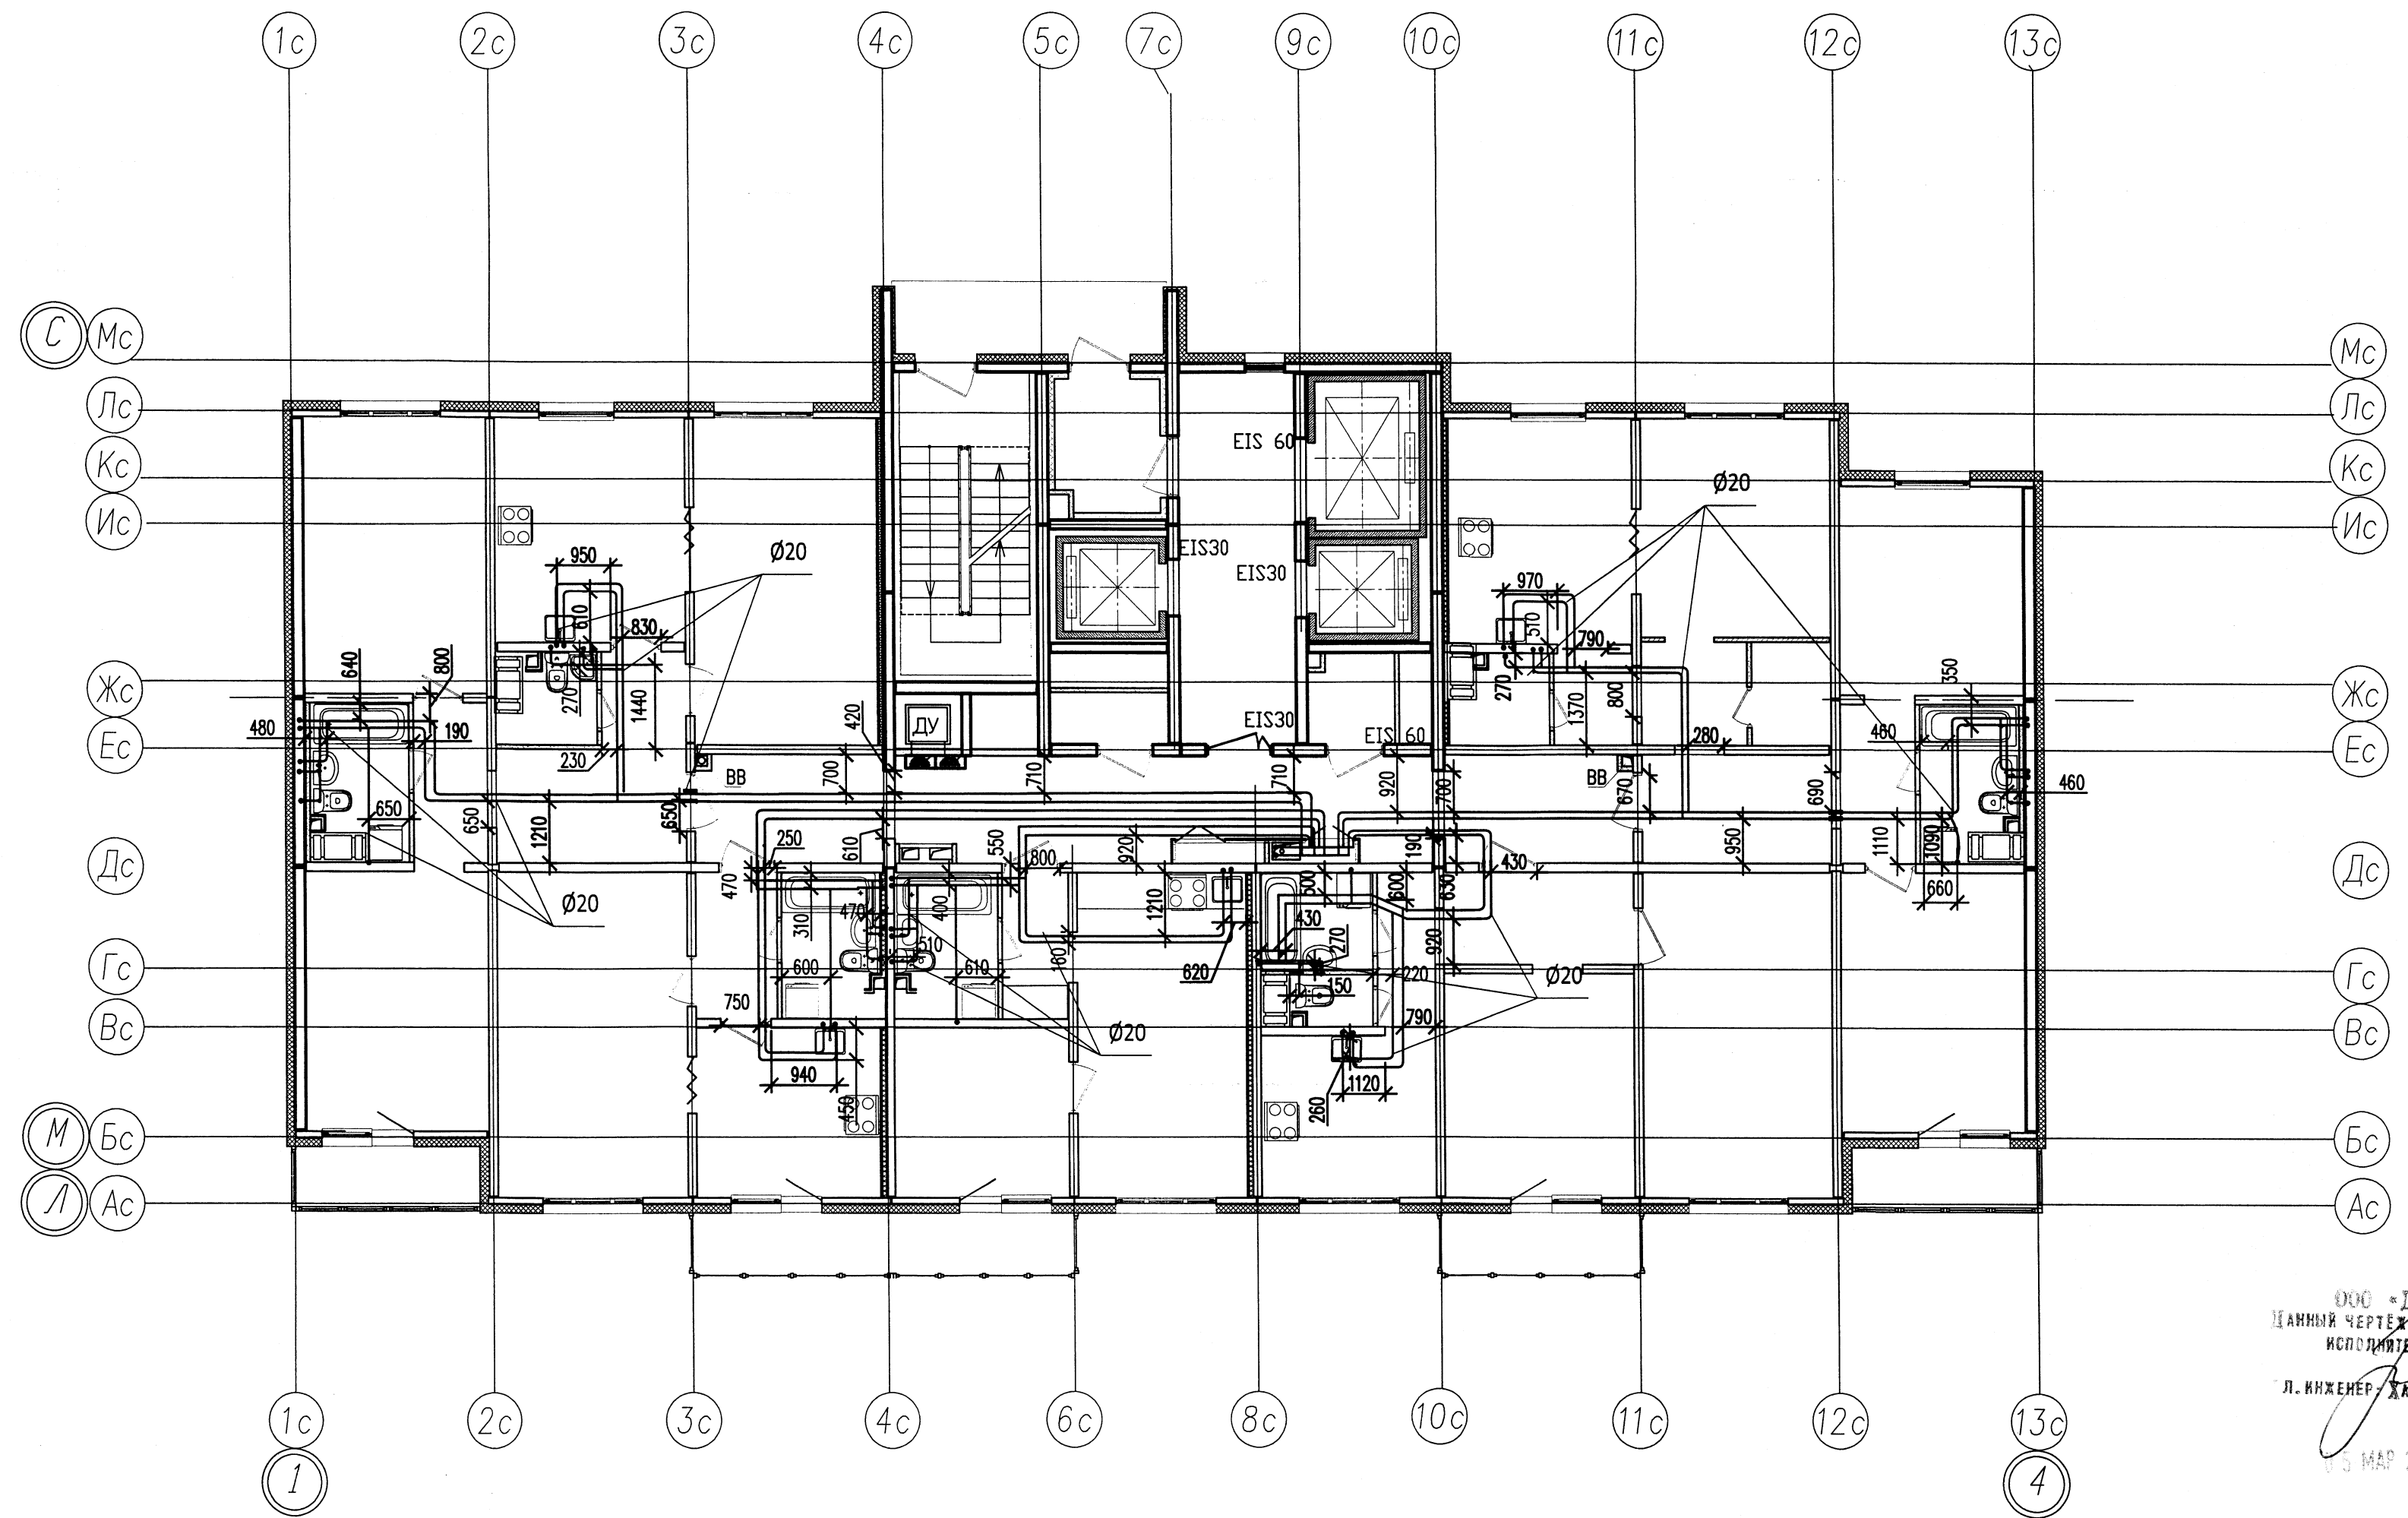


ООО "ДСК"
Этот чертеж является
исполнительным

Примечание:

1. Охранная зона +/- 200мм. от отметки трубопровода.

Исполнительная схема						
г. Санкт-Петербург, Октябрьская набережная, участок 52, (северо-восточное дома 40, корпус 2, литера Г2)						
Изм.	Кол.уч	Лист	Ндок	Подп.	Дата	Многоквартирный дом со встроенно-пристроенными помещениями и встроенно-пристроенными многоэтажными гаражами (автостоянками) Многоквартирный дом №8.
Нач.уч	Ткаченко					
Разраб.	Пряничников				15.08.17	
Прораб	Чухрай					
План 17 этажа. Секция 1.						ООО "ДСК" 1/6

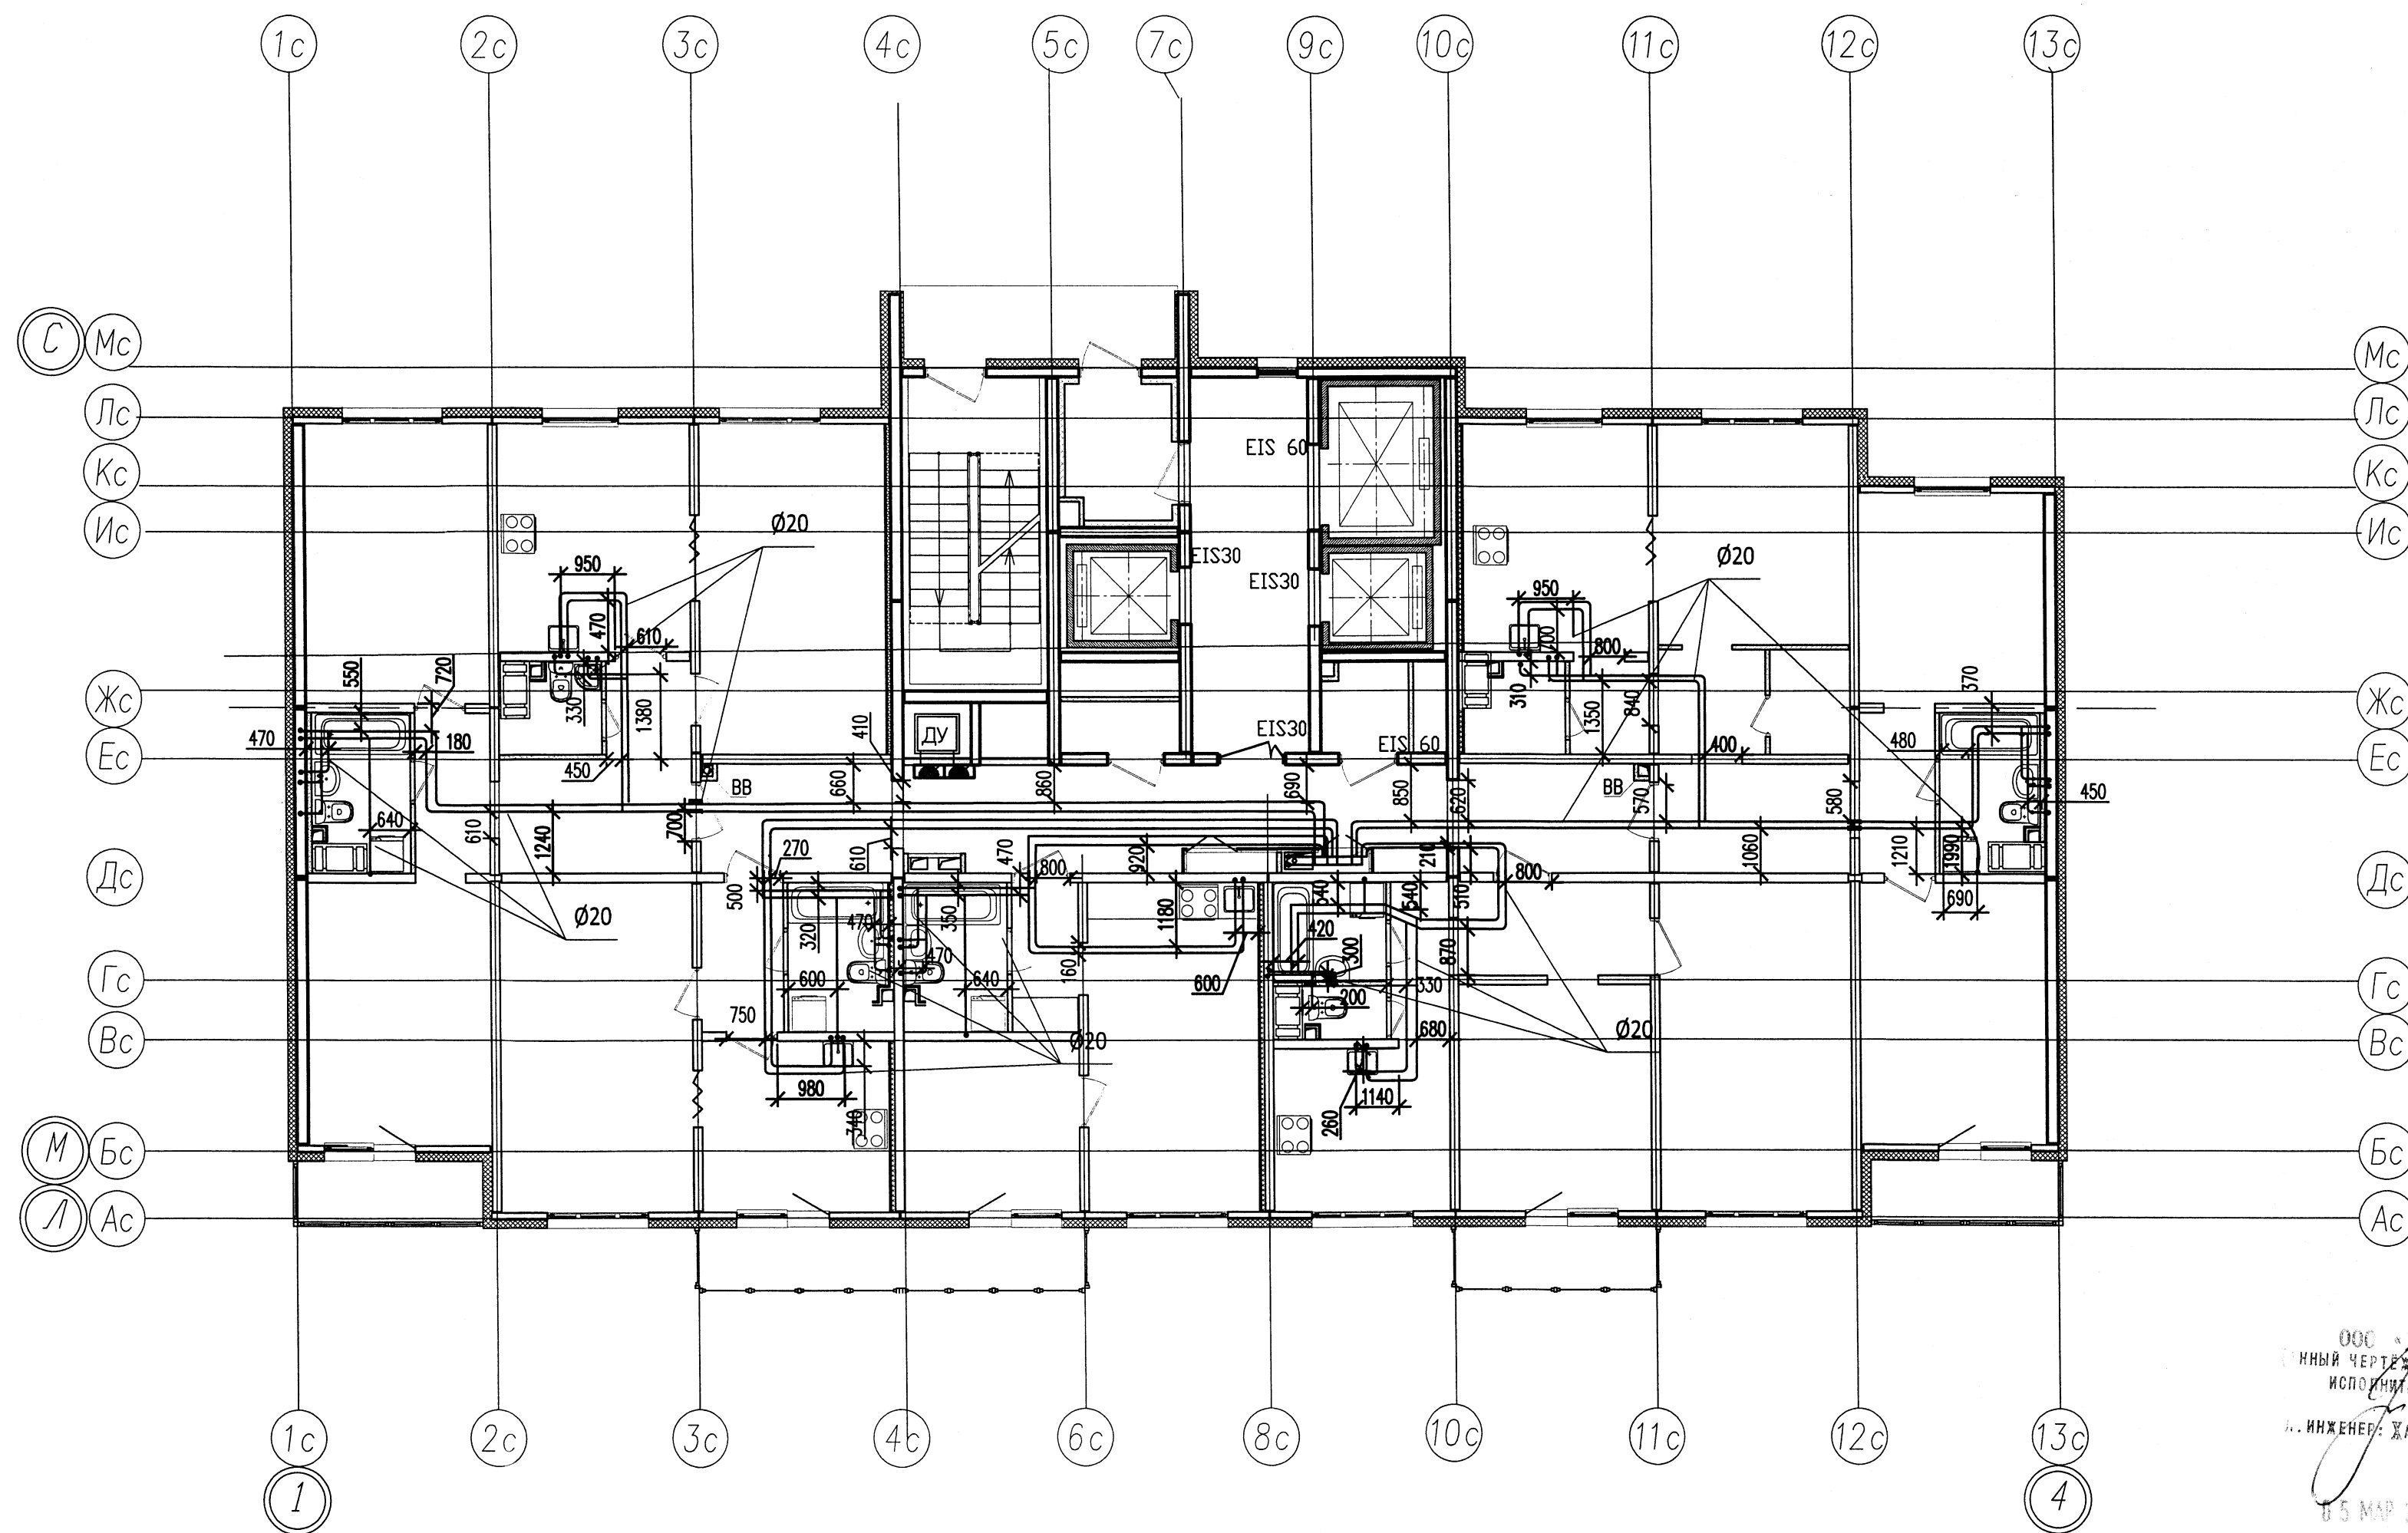


ООО "ДСК"
Этот чертеж является
исполнительным
Инженер: Жарченко Д.Е.
05 МАР 2019

Примечание:

1. Охранная зона +/- 200мм. от отметки трубопровода.


Исполнительная схема					
г. Санкт-Петербург, Октябрьская набережная, участок 52, (северо-восточнее дома 40, корпус 2, литера Г2)					
Изм.	Кол.уч	Лист	Идок.	Подп.	Дата
Нач.уч	Ткаченко				
Разраб.	Пряничников	15.08.17			
Прораб	Чухрай				
				Стадия	Лист
				ИД	ВК/17
				Листов	24
				План 18 этажа. Секция 1.	
				ООО "ДСК"  17	

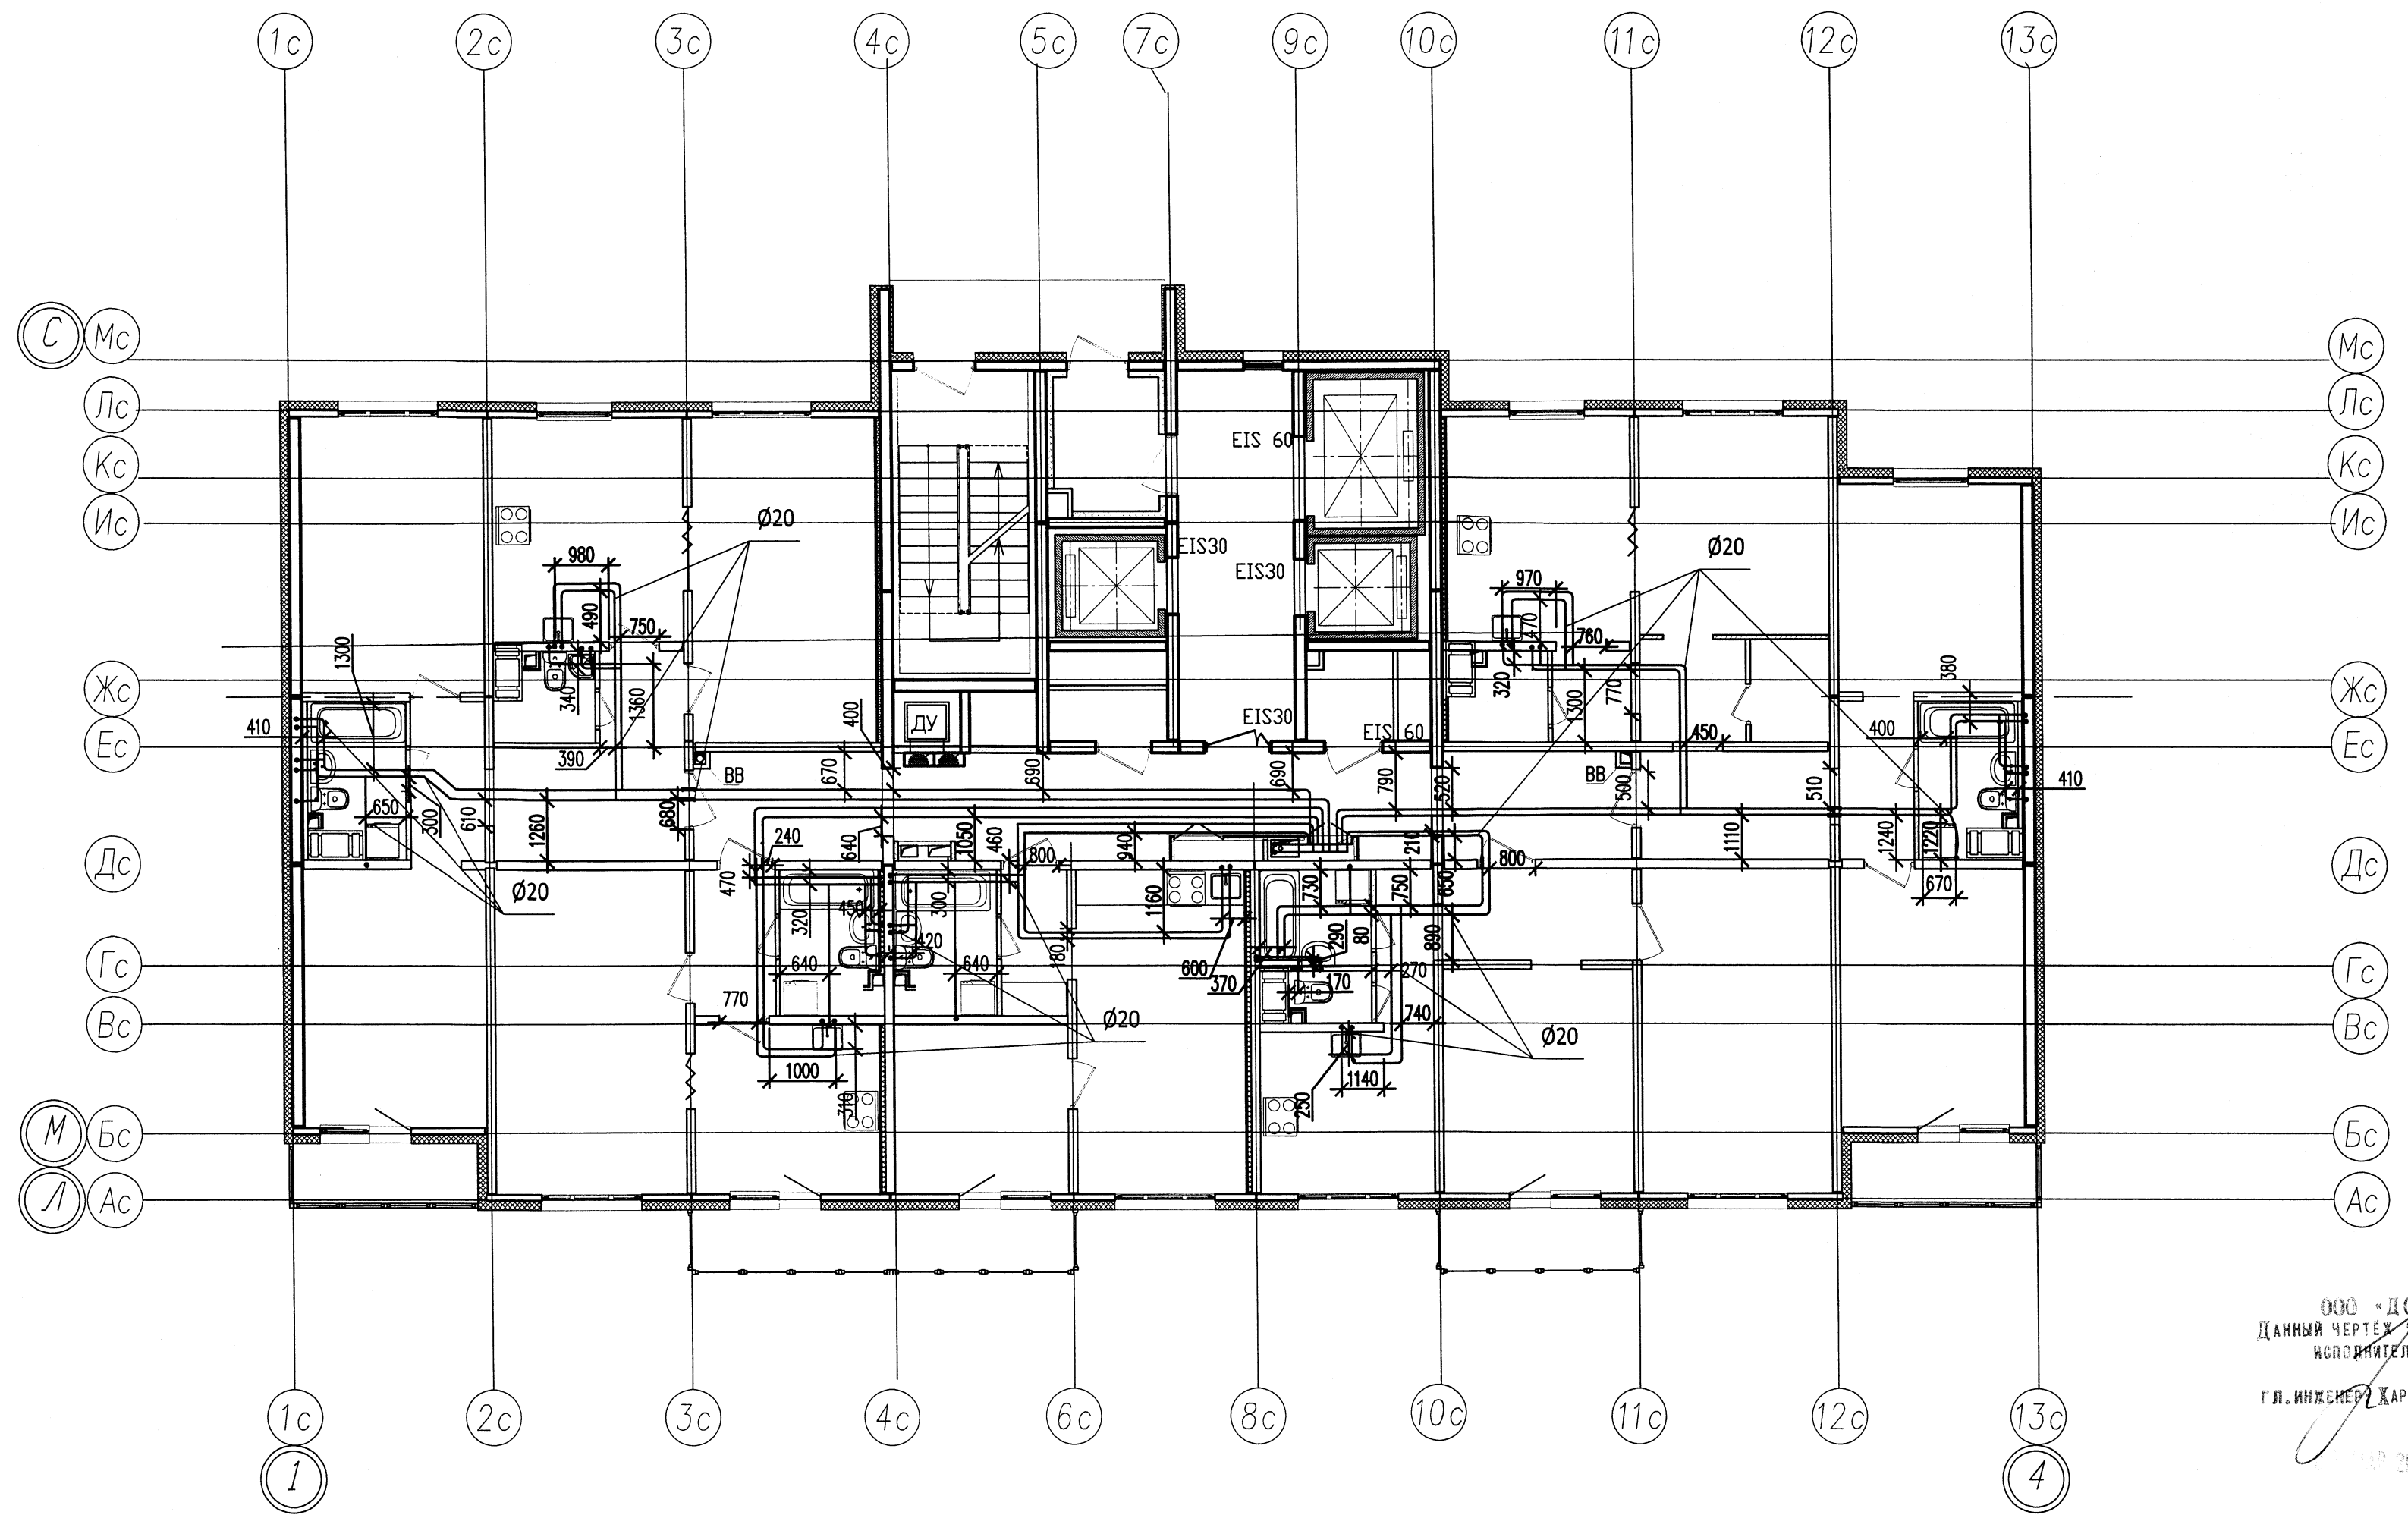

Примечание:
1. Охранная зона +/- 200мм. от отметки трубопровода.


ООО "ДСК"
Данный чертеж является
исполнительным
Гл. инженер Жарченко Д.Е.
15.08.2018

						Исполнительная схема		
						г. Санкт-Петербург, Октябрьская набережная, участок 52, (северо-восточнее дома 40, корпус 2, литера Г2)		
Изм.	Кол.уч.	Лист	Ндоп.	Подп.	Дата	Многоквартирный дом со встроенно-пристроенными помещениями и встроенно-пристроенными многоэтажными гаражами (автостоянками) Многоквартирный дом №8.	Стадия	Лист
Нач.уч	Ткаченко				15.08.17		ИД	ВК/18
Разраб.	Пряничников							24
Прораб	Чухрай							
						План 19 этажа. Секция 1.		
						ООО "ДСК" 18		

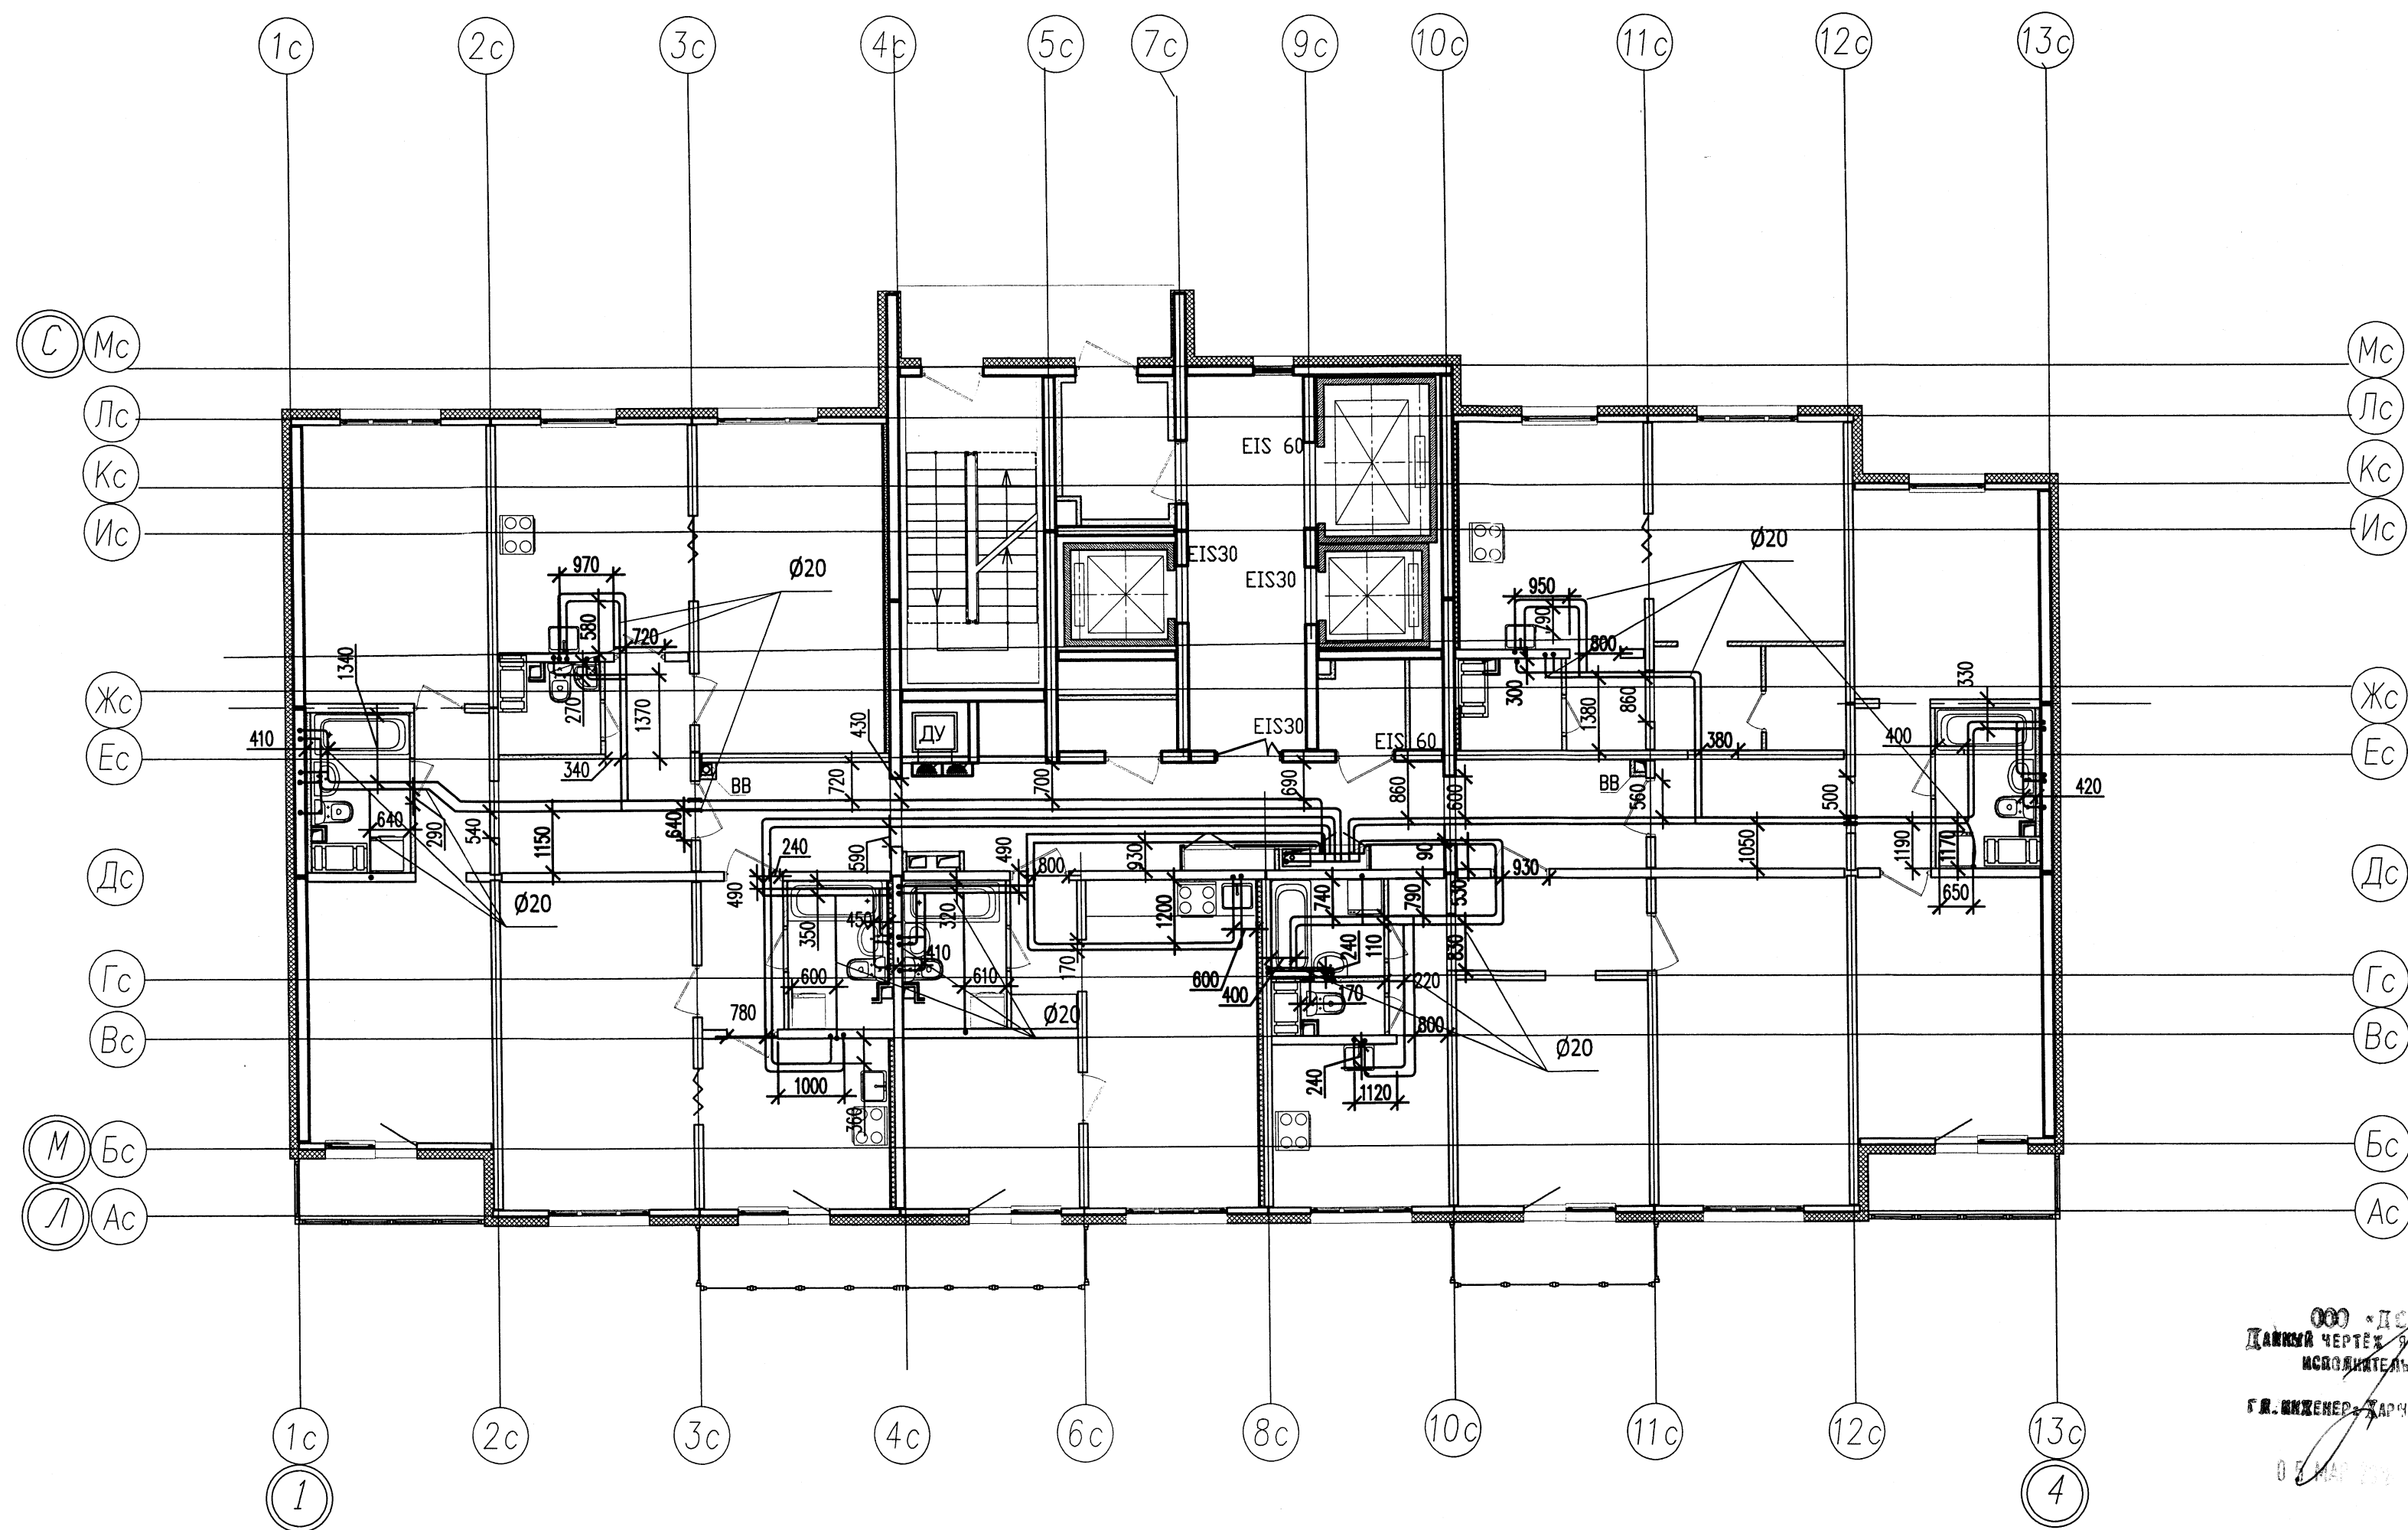


Примечание:
1.Охранная зона +/- 200мм. от отметки трубопровода.

Исполнительная схема					
г. Санкт-Петербург, Октябрьская набережная, участок 52, (северо-восточнее дома 40, корпус 2, литера Г2)					
Изм.	Кол.уч	Лист	Ндоп.	Подп.	Дата
Нач.уч	Ткаченко				08.08.17
Разраб.	Пряничников				
Прораб	Чухрай				
Многоквартирный дом со встроенно-пристроенными помещениями и встроенно-пристроенными многоэтажными гаражами (автостоянками) Многоквартирный дом №8.				Стадия	Лист
План 20 этажа. Секция 1.				ИД	БК/19
				Листов	24

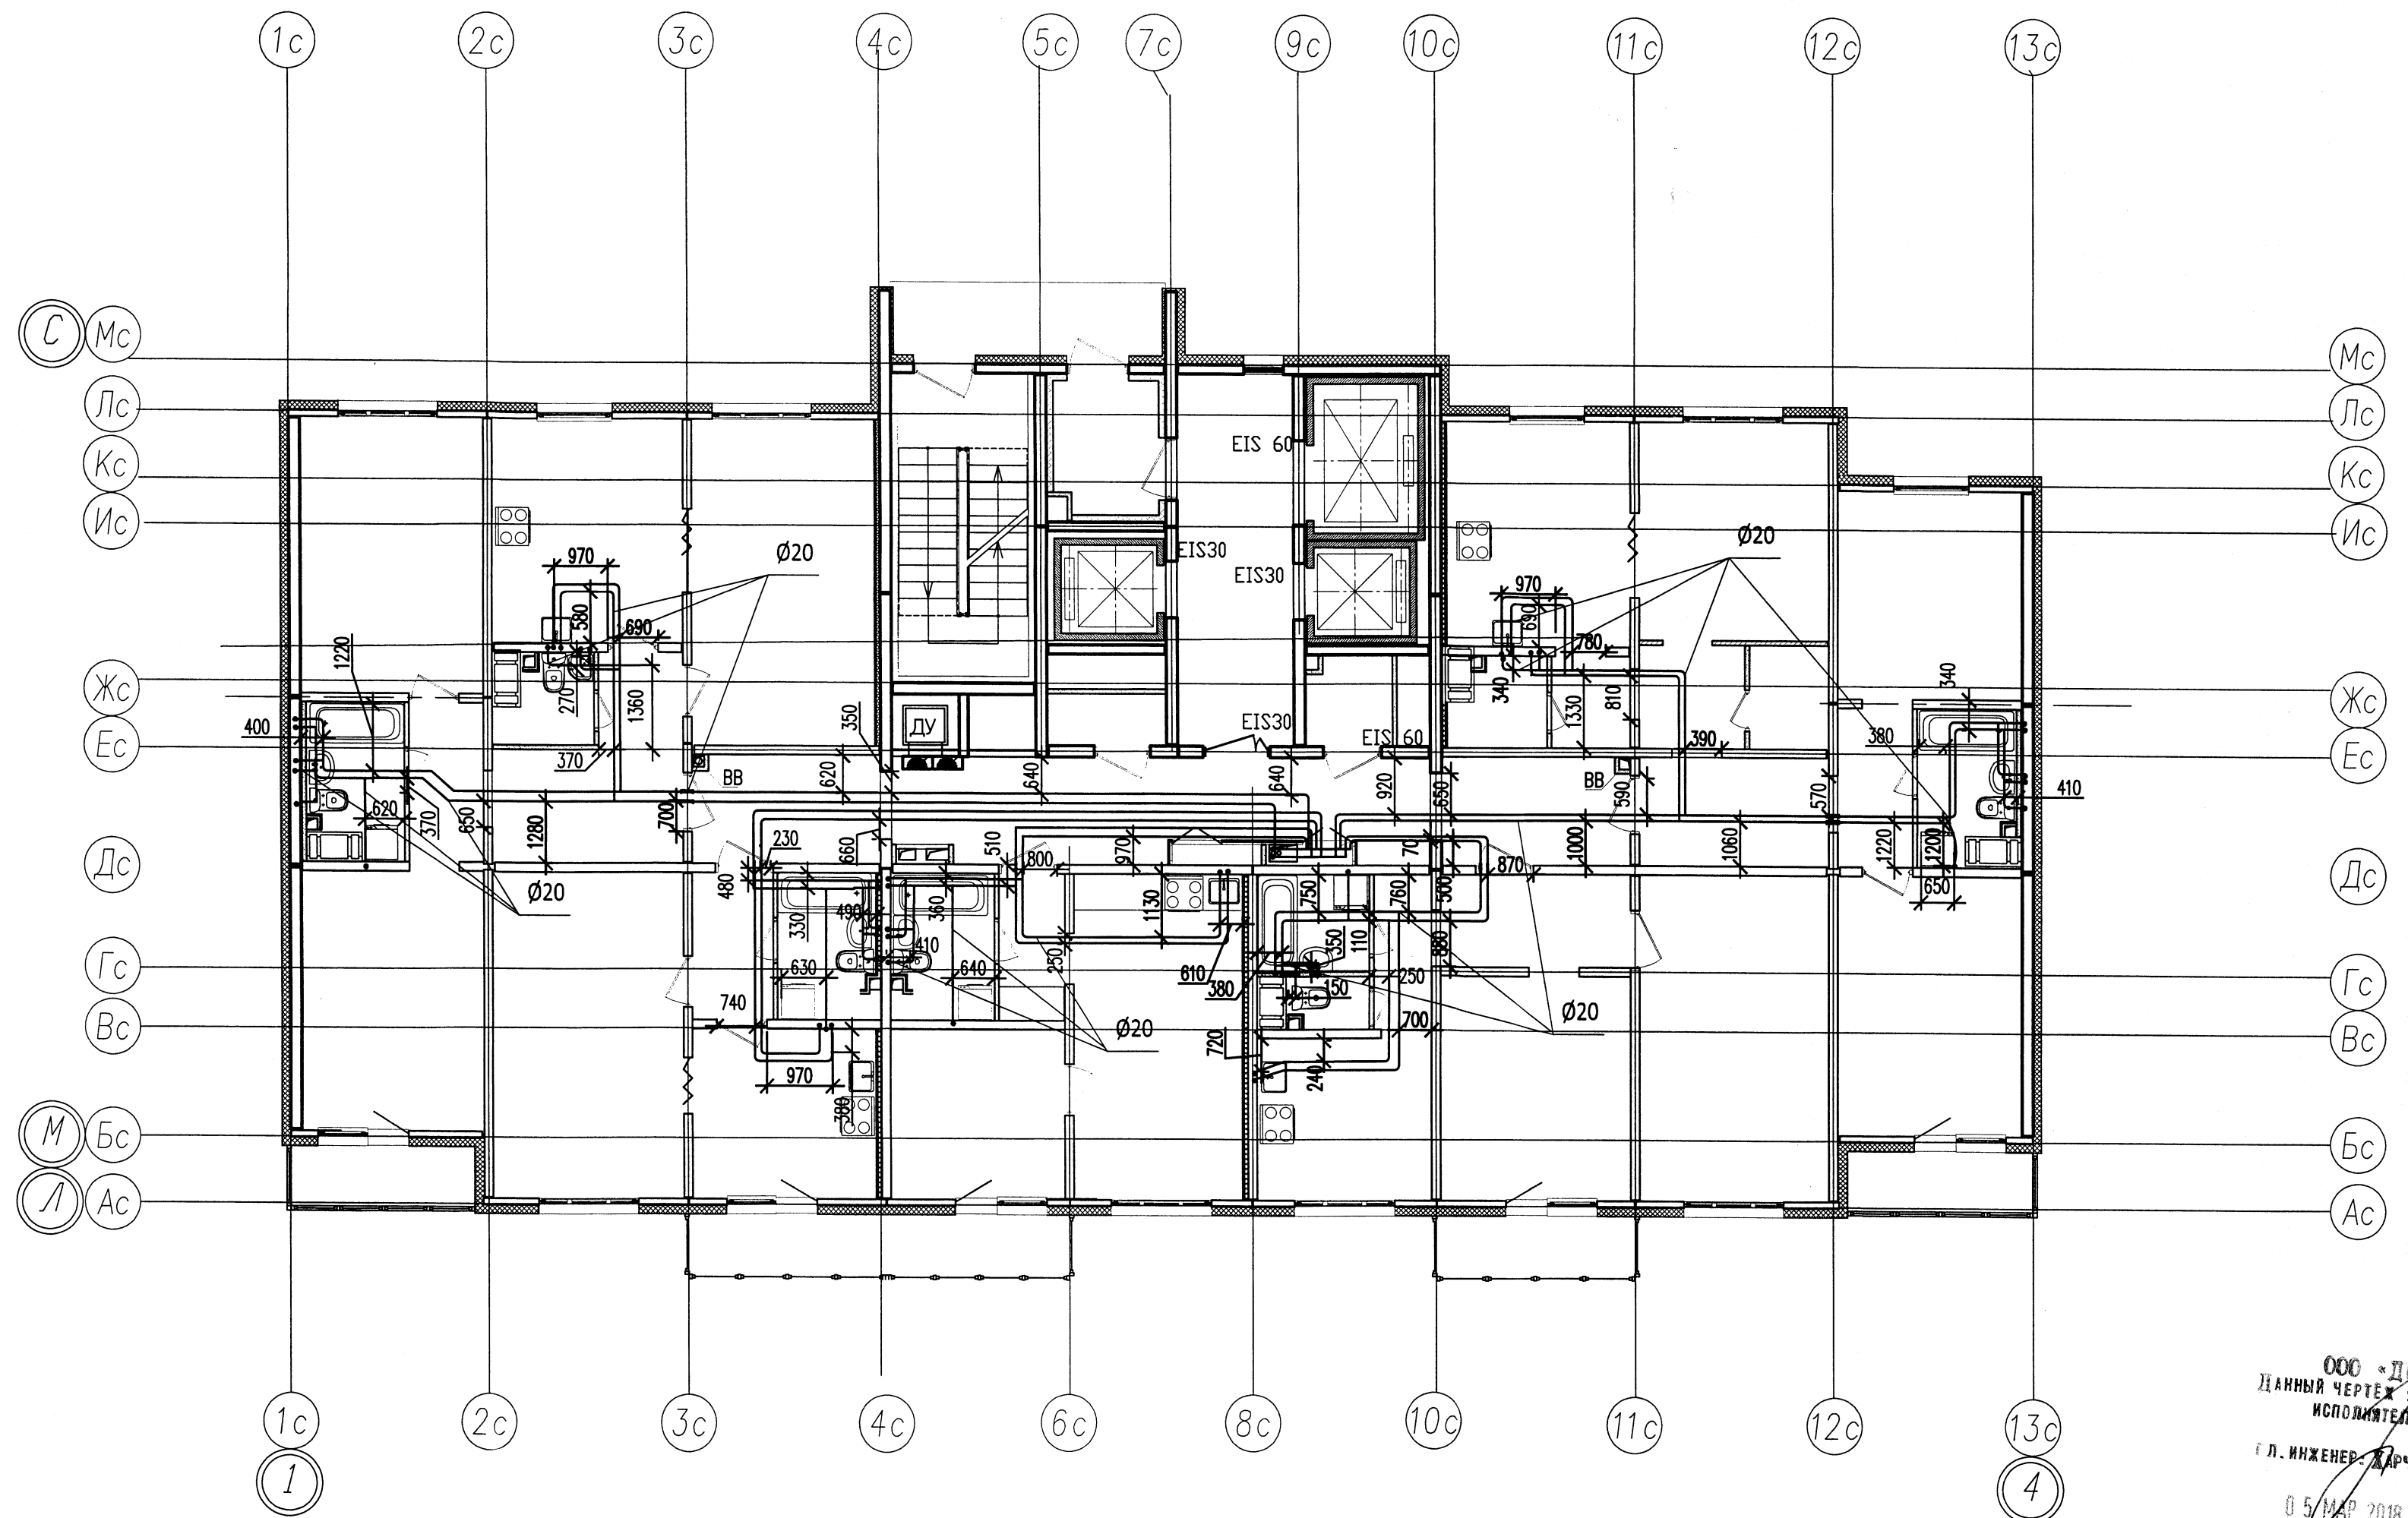


ООО "ДСК"
 ДАННЫЙ ЧЕРТЕЖ ЯВЛЯЕТСЯ
 ИСПОЛНИТЕЛЬНЫМ
 Л. ИНЖЕНЕР Д. АРЧЕНКО Д. Е.
 05/МАР 2018

Исполнительная схема					
г. Санкт-Петербург, Октябрьская набережная, участок 52, (северо-восточнее дома 40, корпус 2, литера Г2)					
Изм.	Кол.уч	Лист	Ндок.	Подп.	Дата
Нач.уч	Ткаченко				08.08.17
Разраб.	Пряничников				
Прораб.	Чухрай				
Многоквартирный дом со встроенно-пристроенными помещениями и встроенно-пристроенными многоэтажными гаражами (автостоянками) Многоквартирный дом №8.					
План 21 этажа. Секция 1.				Стадия	Лист
				ИД	ВК/20
					24
ООО "ДСК"					

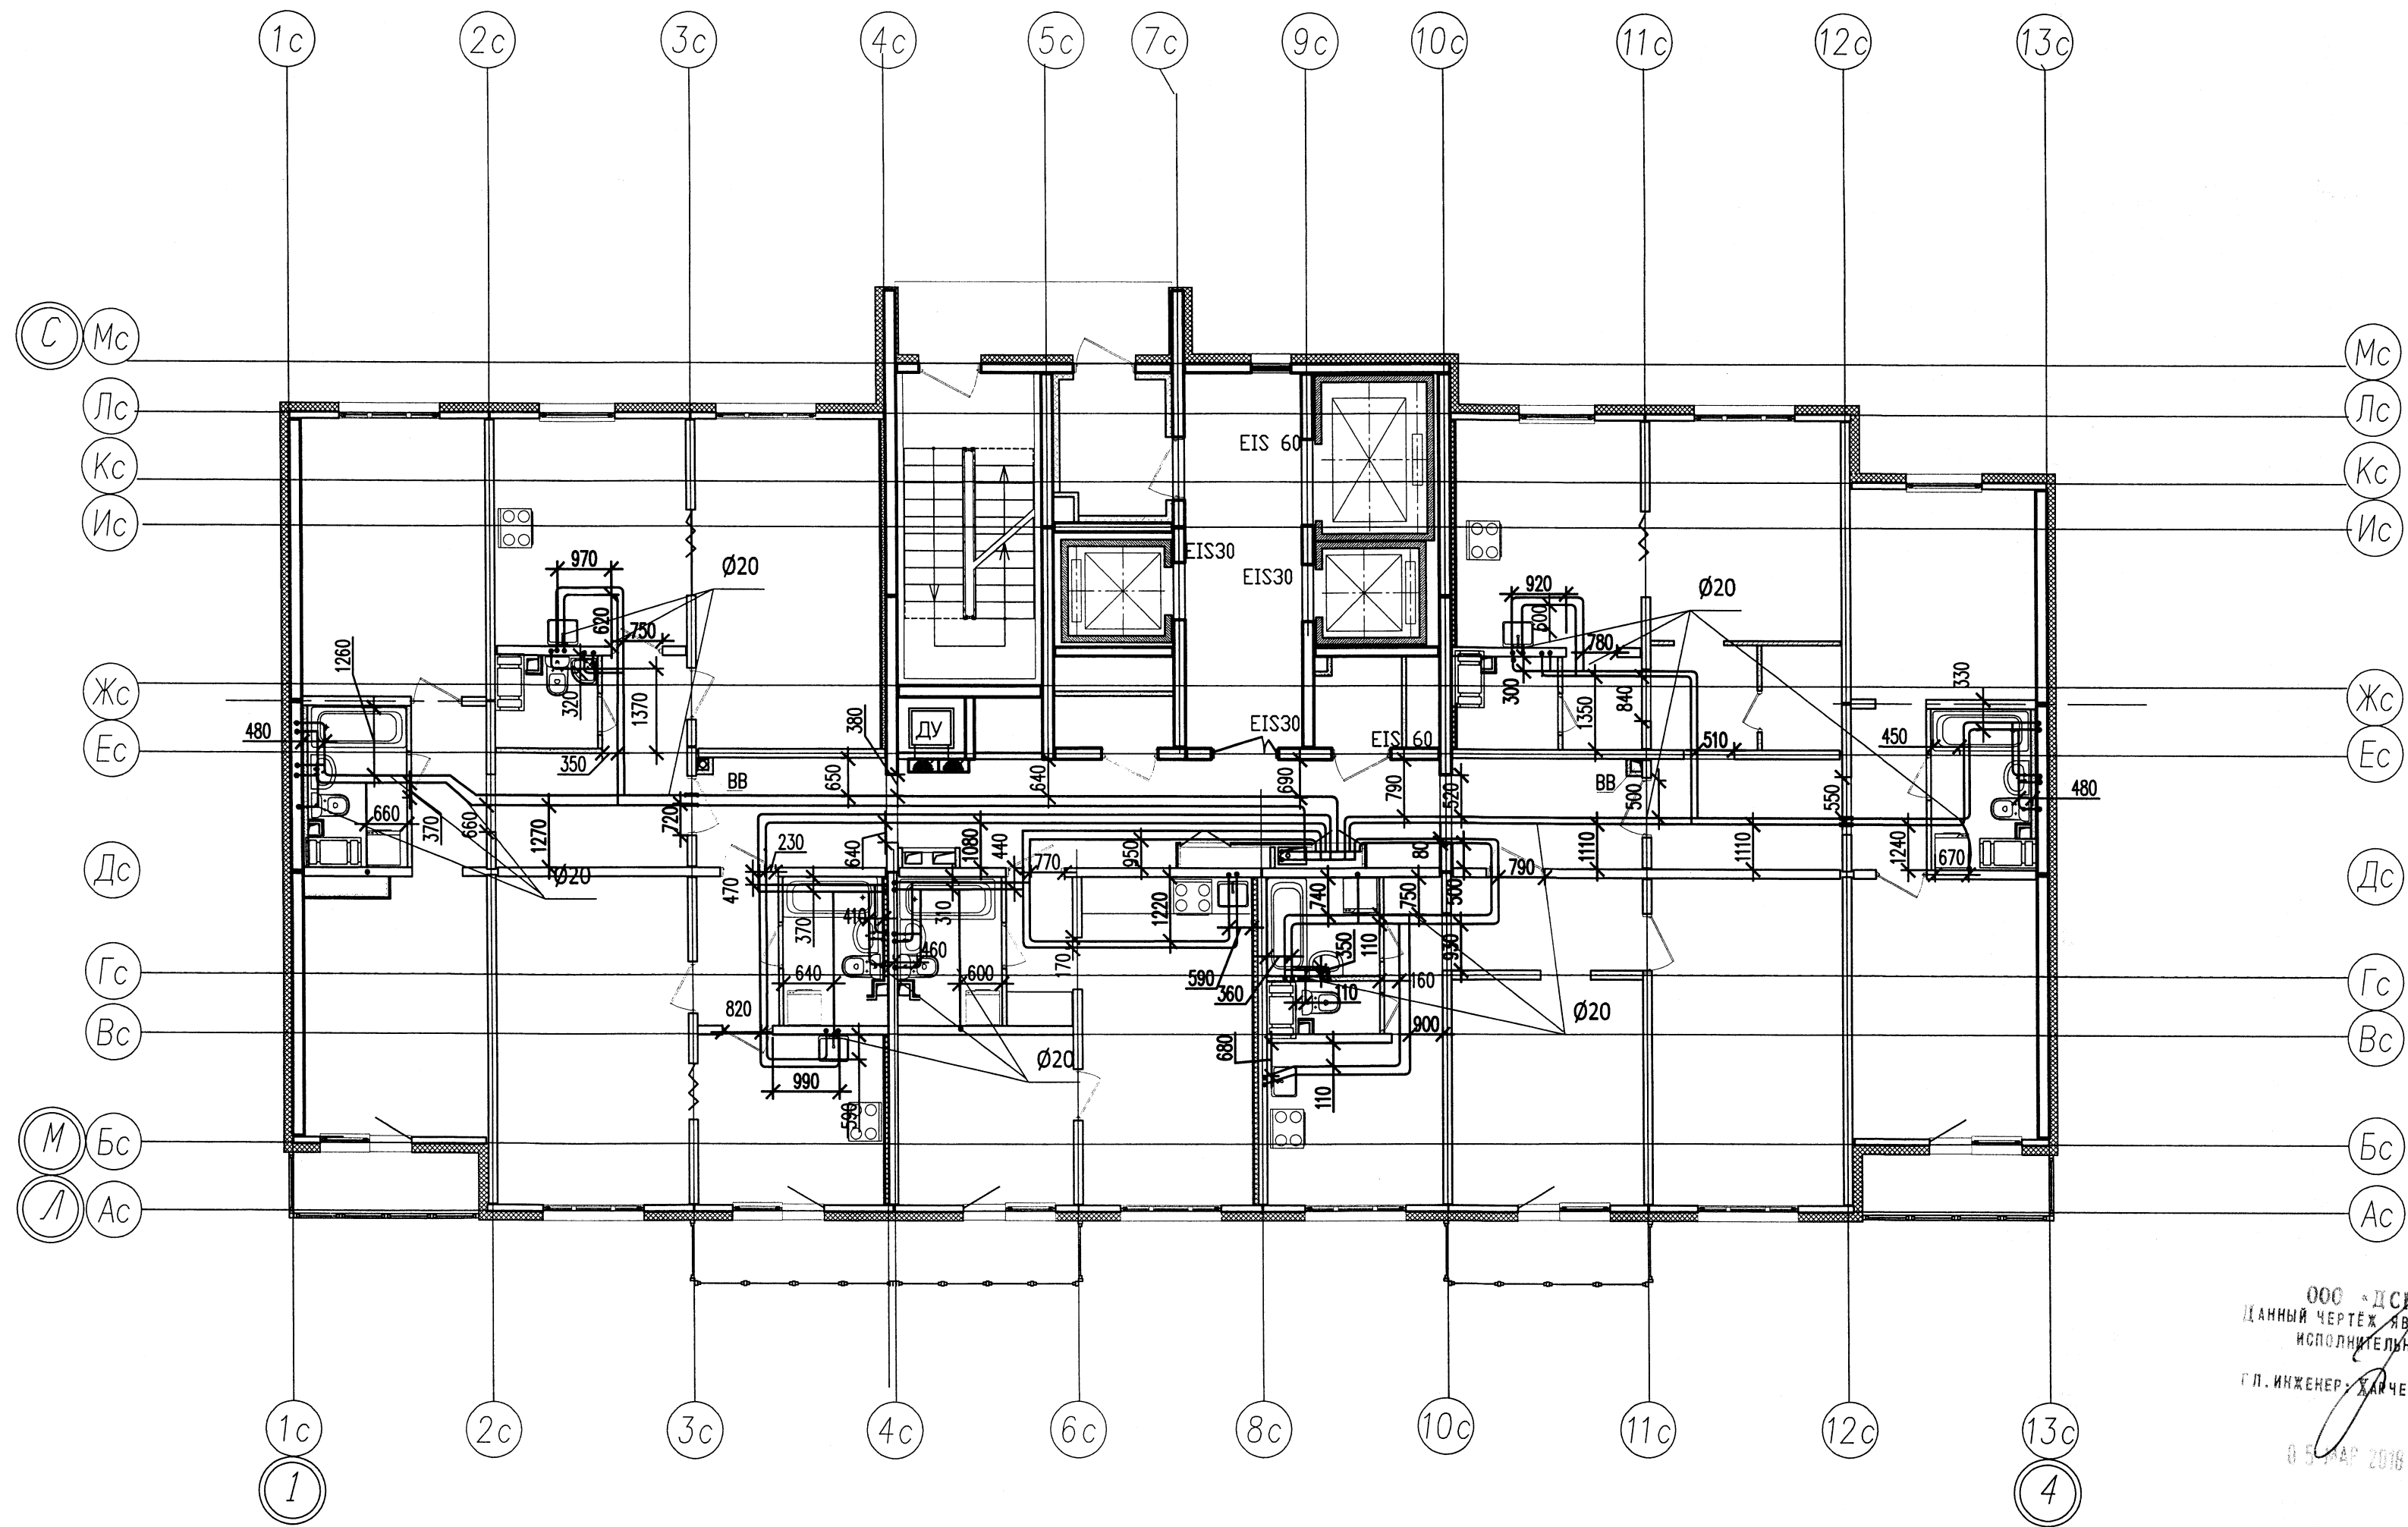

Примечание:
1. Охранная зона +/- 200мм. от отметки трубопровода.

						Исполнительная схема			
						г. Санкт-Петербург, Октябрьская набережная, участок 52, (северо-восточнее дома 40, корпус 2, литера Г2)			
Изм.	Кол.уч	Лист	Ндок.	Подп.	Дата	Многоквартирный дом со встроенно-пристроенными помещениями и встроенно-пристроенными многоэтажными гаражами (автостоянками) Многоквартирный дом №8.	Стадия	Лист	Листов
Нач.уч	Ткаченко						ИД	ВК/21	24
Разраб.	Пряничников				08.08.17				
Прораб	Чухрай								
						План 22 этажа. Секция 1.		ООО "ДСК" 21	

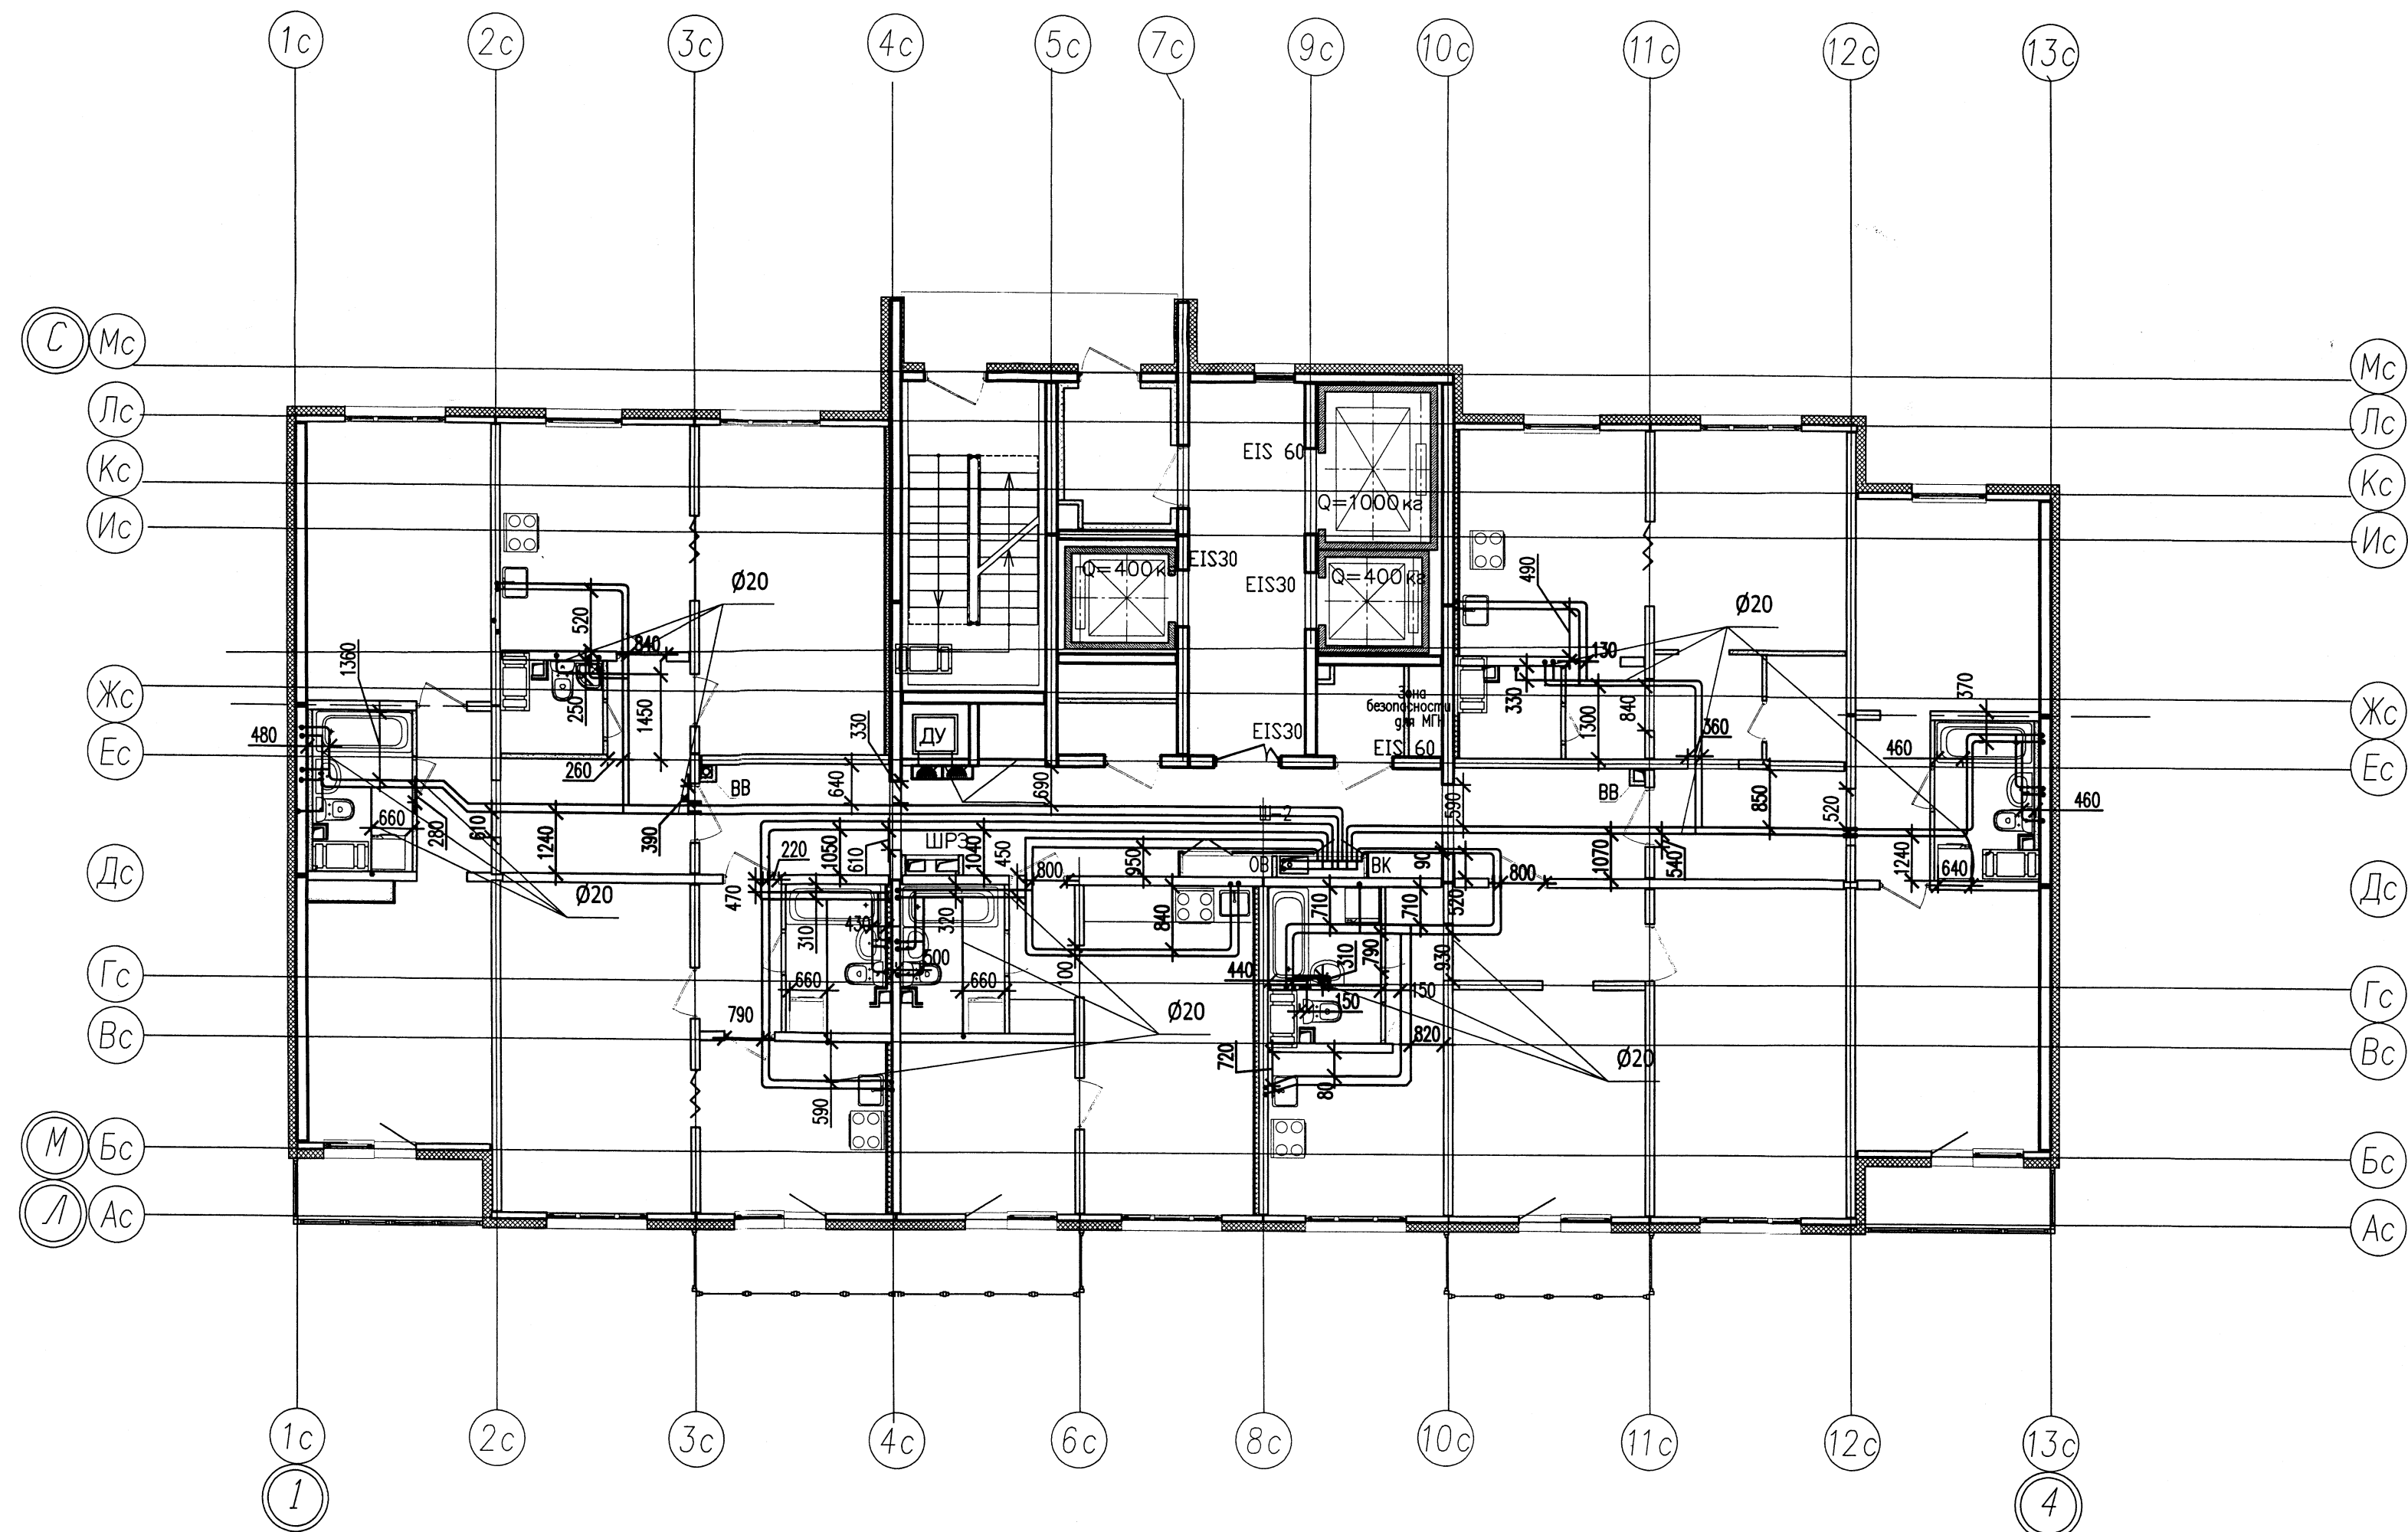

Примечание:


1. Охранная зона +/- 200мм. от отметки трубопровода.

ООО "ДСК"
 ДАННЫЙ ЧЕРТЕЖ ЯВЛЯЕТСЯ
 ИСПОЛНИТЕЛЬНЫМ
 Г.П. ИНЖЕНЕР: ХАЧЕНКО Д.Е.
 17.08.2018

Исполнительная схема					
г. Санкт-Петербург, Октябрьская набережная, участок 52, (северо-восточное дома 40, корпус 2, литера Г2)					
Изм.	Кол.уч	Лист	Ндок.	Подп.	Дата
Нач.уч.	Ткаченко				01.08.17
Разраб.	Пряничников				
Норм.контр.	Чухрай				
План 23 этажа секции 1				000"ДСК"	22

Копировал


Формат А2

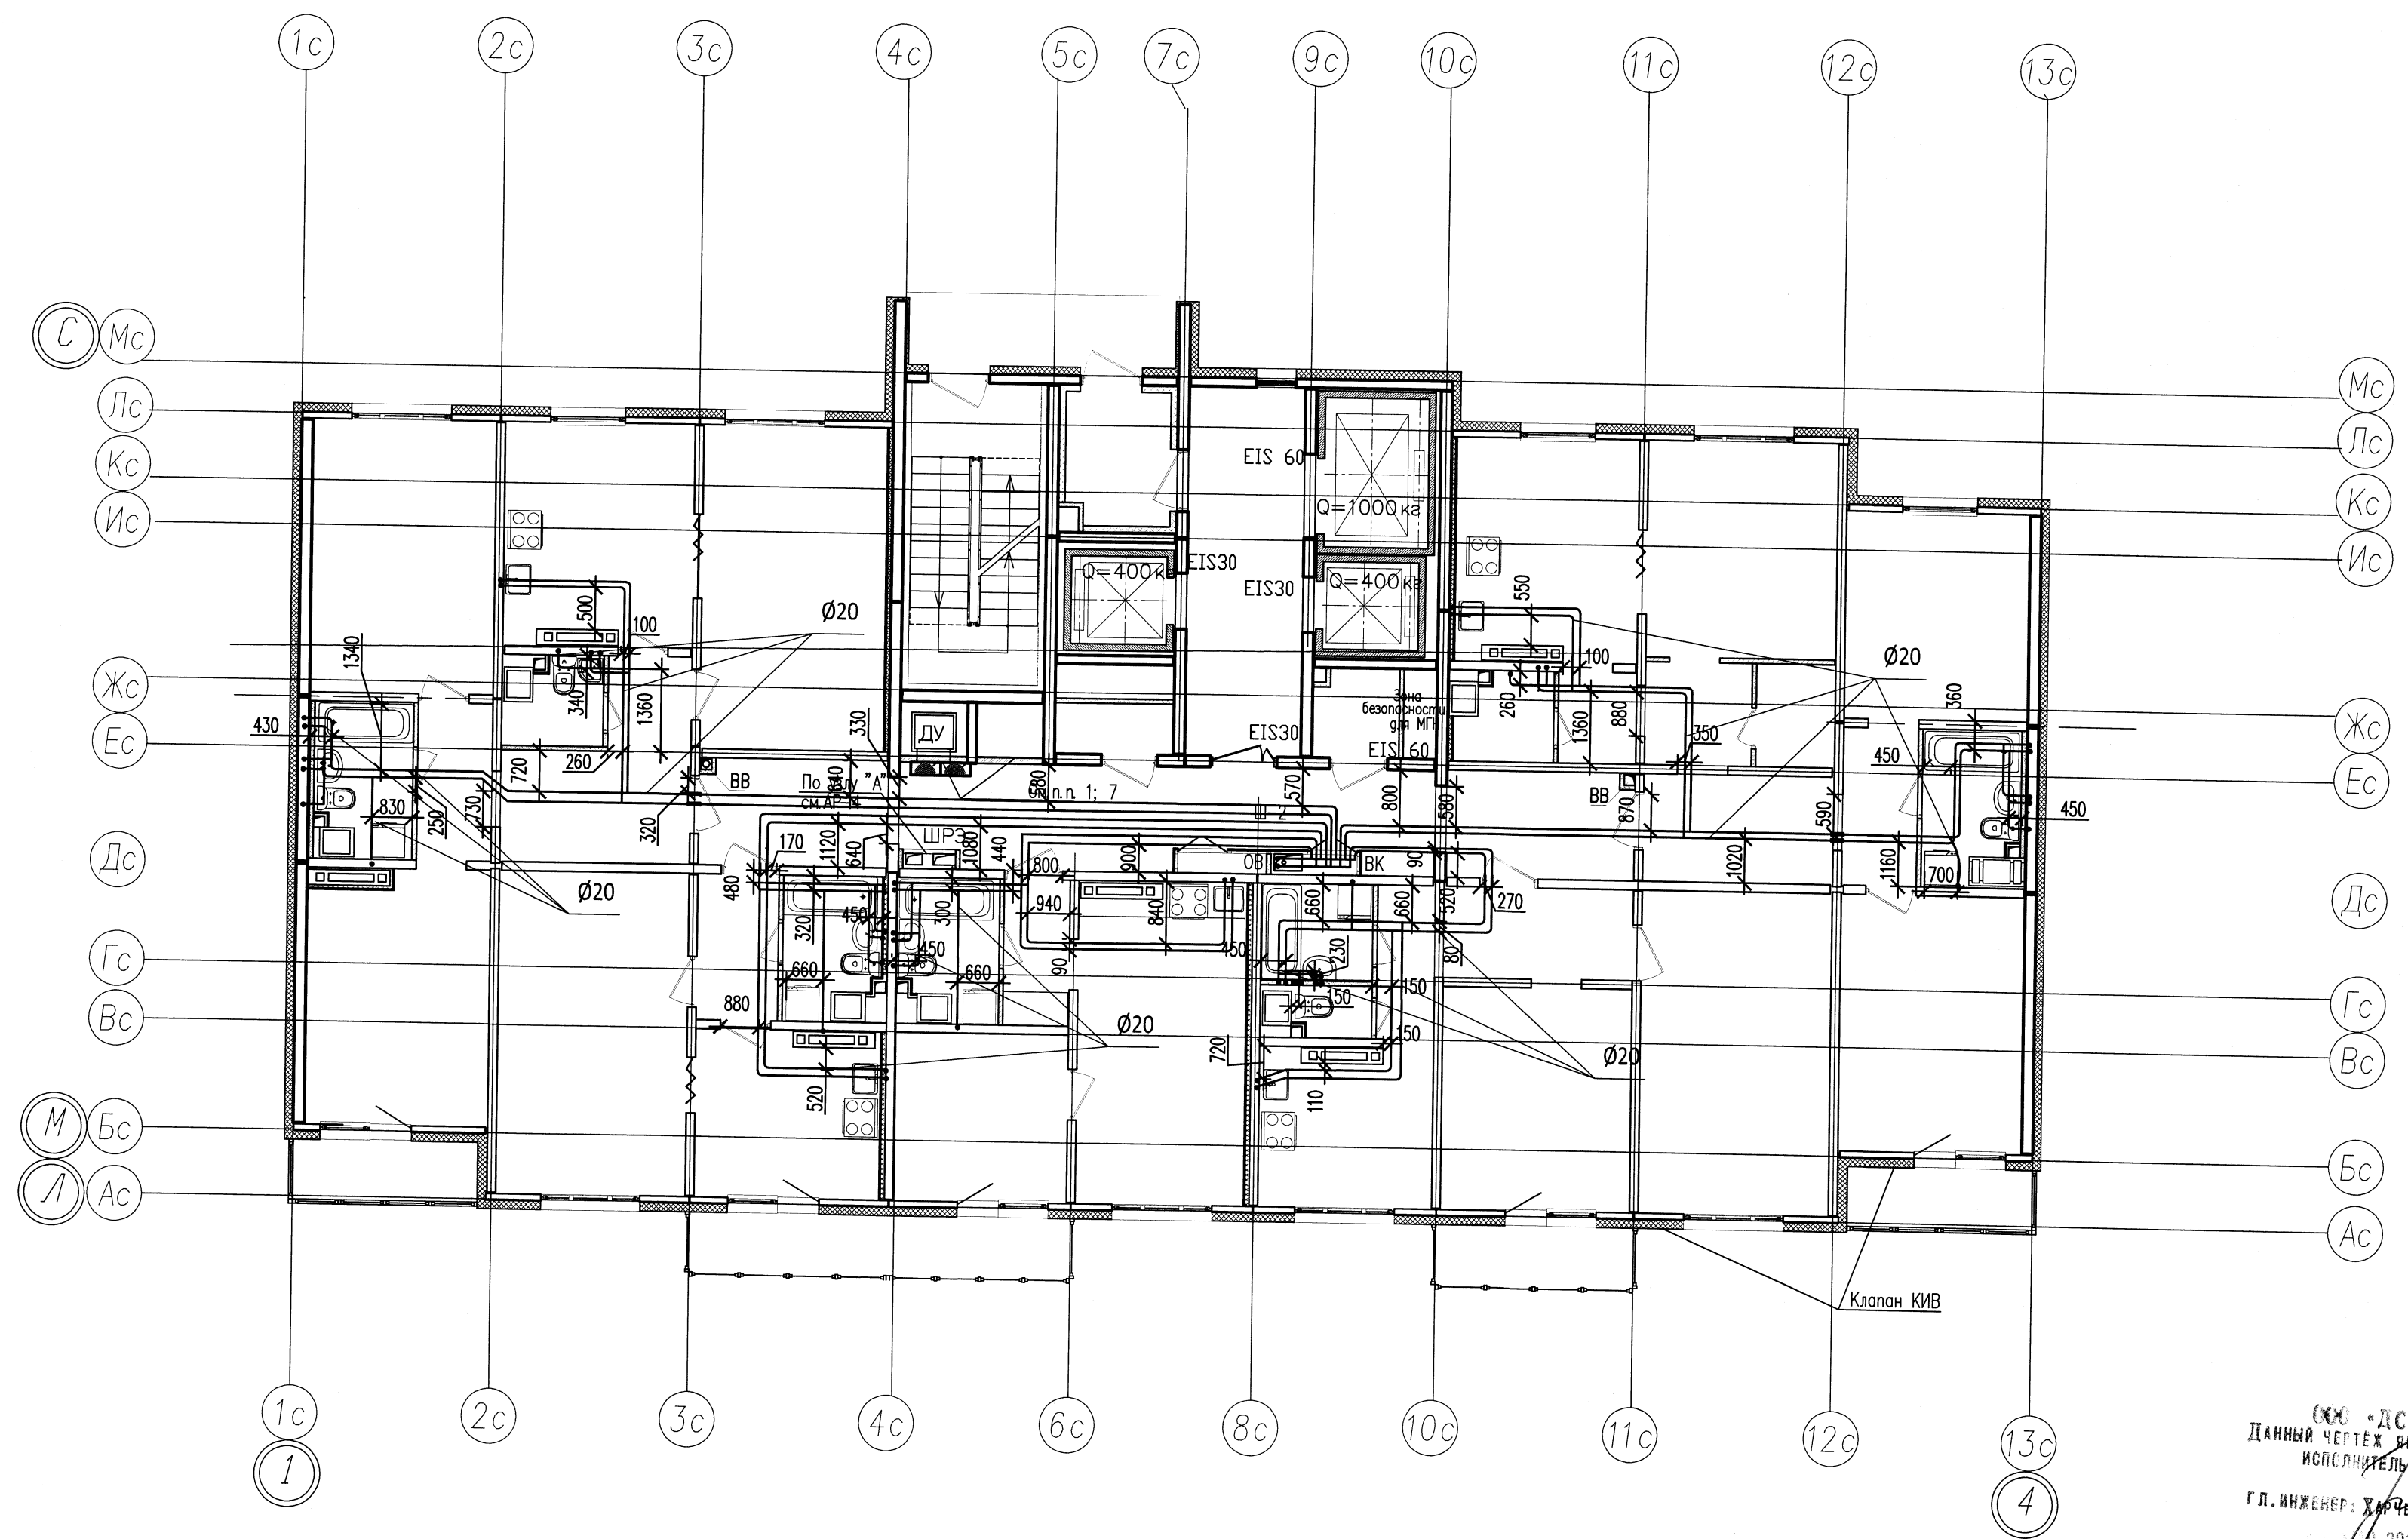

Примечание:
1. Охранная зона +/- 200мм. от отметки трубопровода.

ООО "ДСК"
Данный чертеж является
исполнительным
Гл. инженер: *Харченко Д.Е.*
2018

						Исполнительная схема			
						г. Санкт-Петербург, Октябрьская набережная, участок 52, (северо-восточнее дома 40, корпус 2, литера Г2)			
Изм.	Кол.уч	Лист	Ндок.	Подп.	Дата	Многоквартирный дом со встроенно-пристроенными помещениями и встроенно-пристроенными многоэтажными гаражами (автостоянками) Многоквартирный дом №8.	Стадия	Лист	Листов
Нач.уч	Ткаченко						ИД	ВК/23	24
Разраб.	Пряничников								
Прораб	Чухрай								
						План 24 этажа. Секция 1	ООО "ДСК"		23

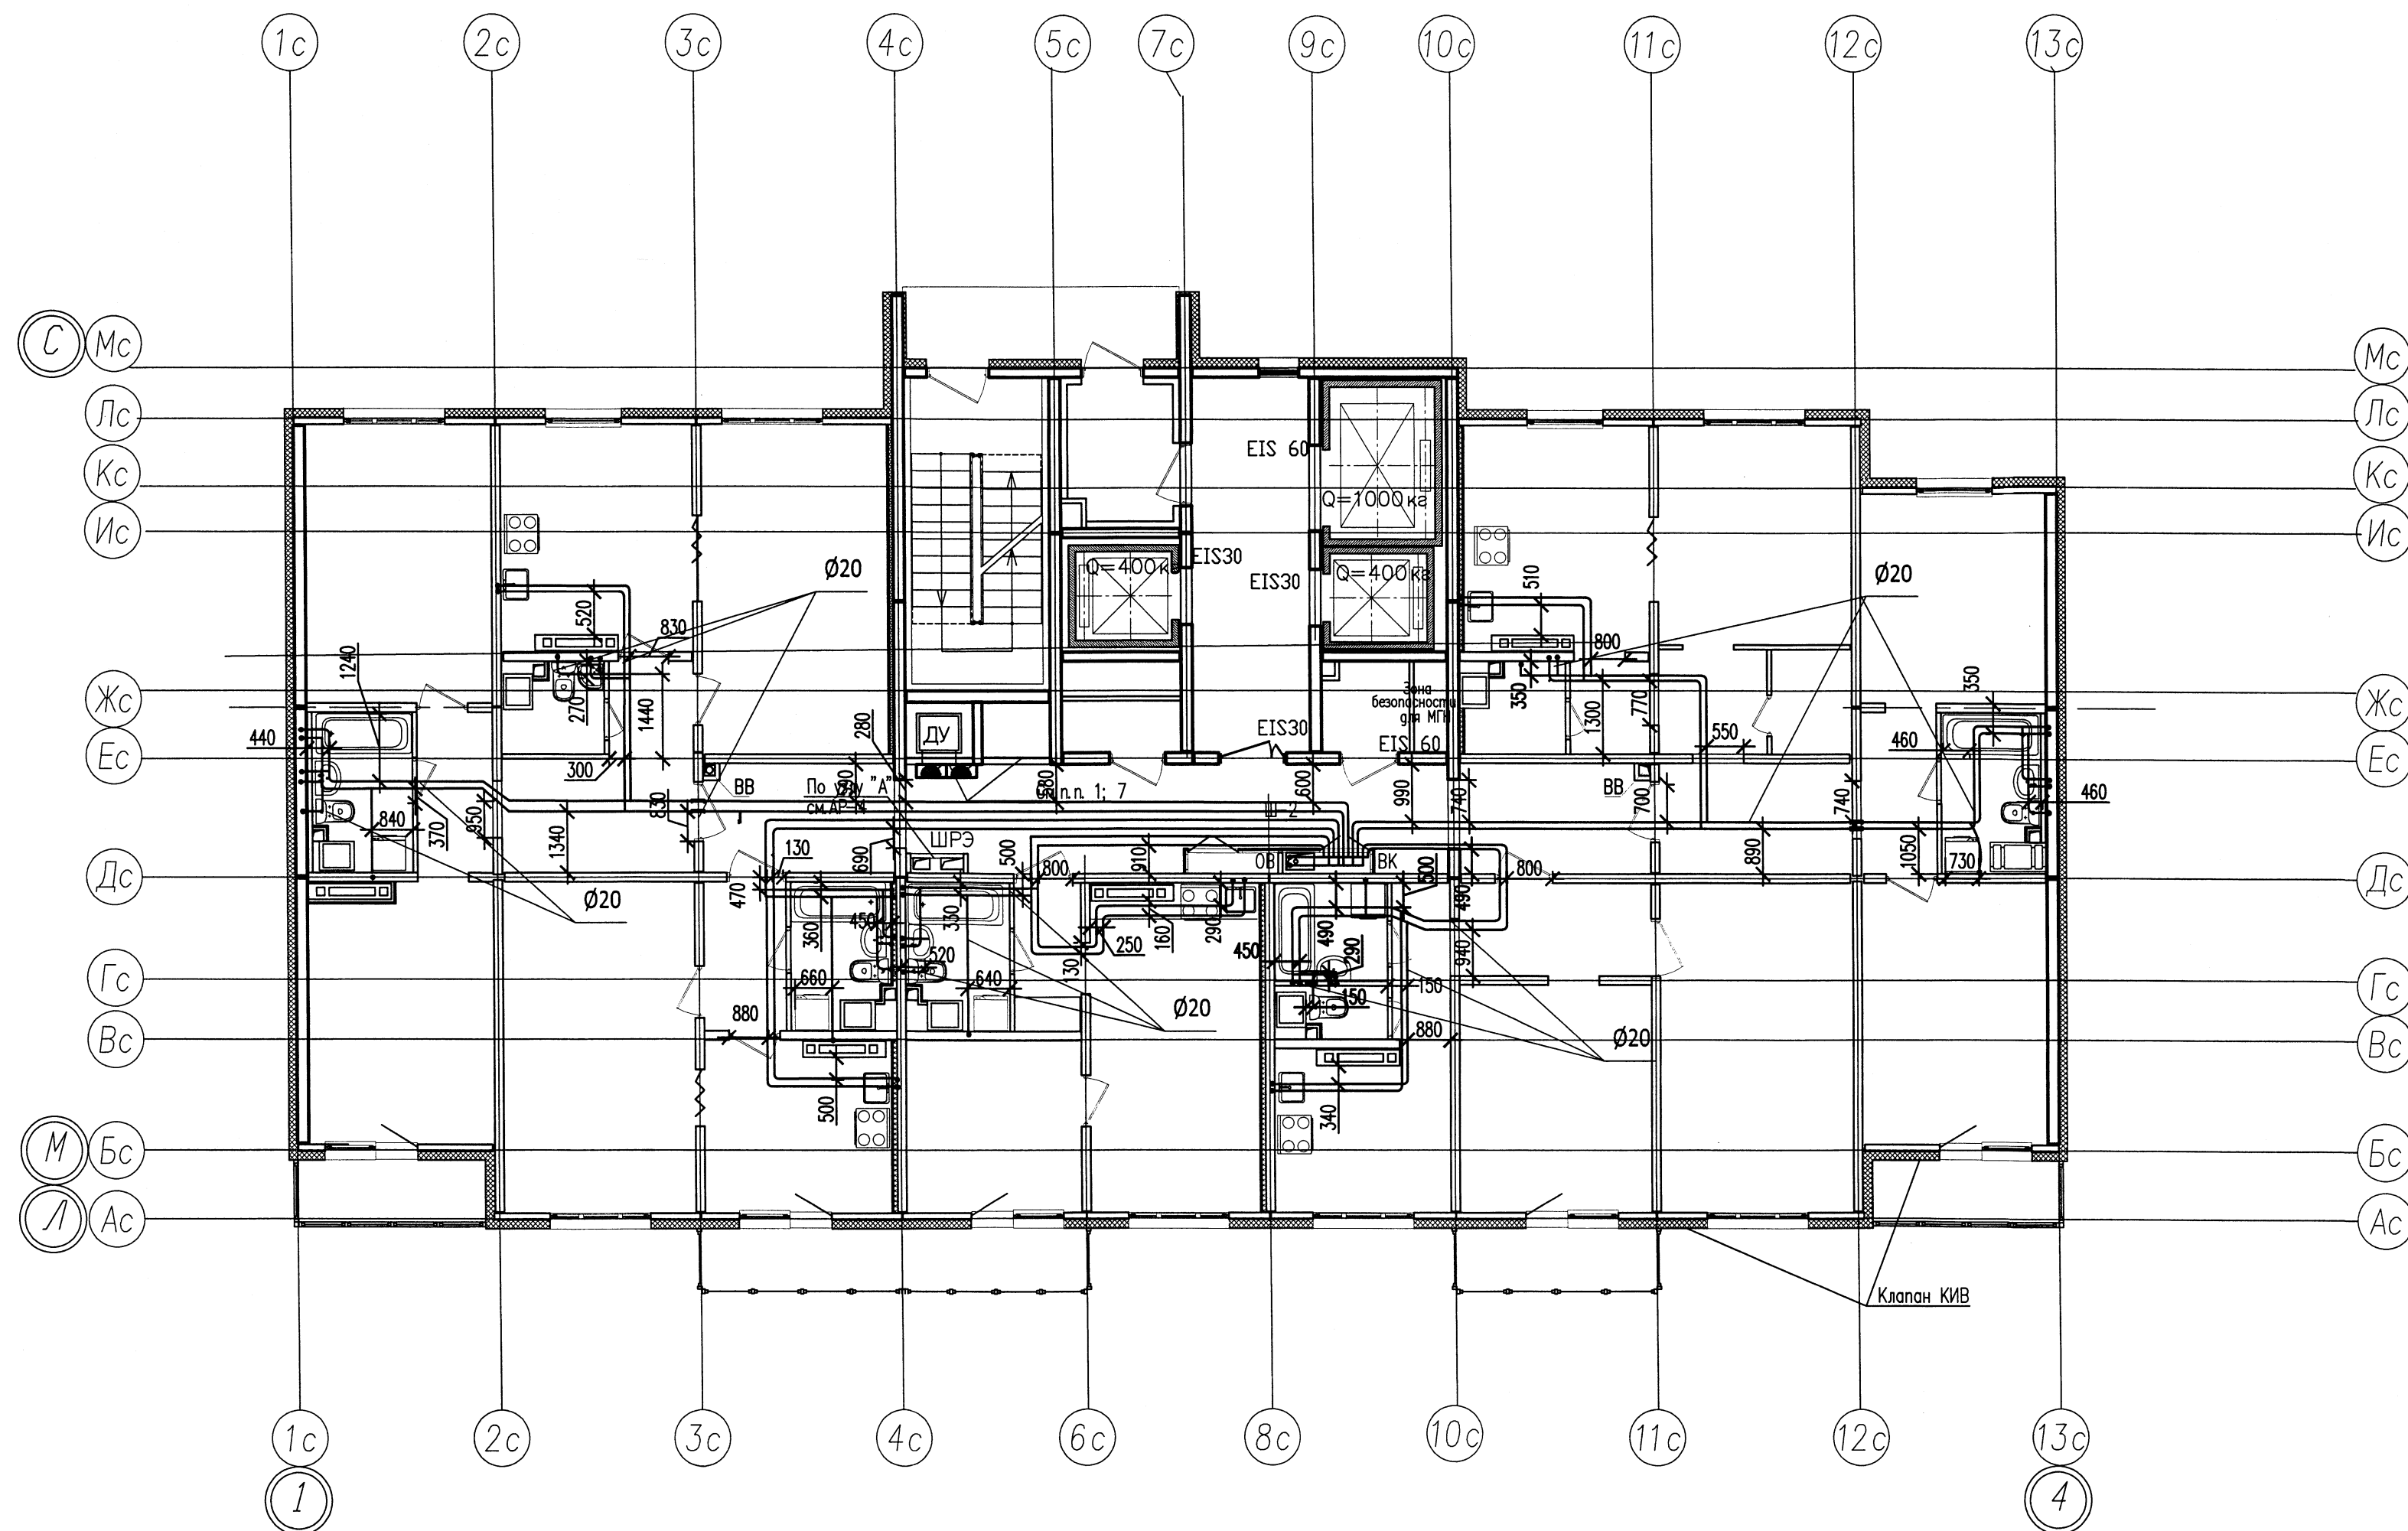

Примечание:
1. Охранная зона +/- 200мм. от отметки трубопровода.

000 "ДСК"
Данный чертеж является
исполнительным
Г.Л. ИНЖЕНЕР: ЖАРЧЕНКО Д.Е.
05 МАЯ 2018

Исполнительная схема					
г. Санкт-Петербург, Октябрьская набережная, участок 52, (северо-восточнее дома 40, корпус 2, литера Г2)					
Изм.	Кол.уч	Лист	Ндоп.	Подп.	Дата
Нач.уч.	Ткаченко				
Разраб.	Пряничников				01.08.17
Пр.работ	Чухрай				
Многоквартирный дом со встроенно-пристроенными помещениями и встроенно-пристроенными многоэтажными гаражами (автостоянками) Многоквартирный дом №8.				Стадия	Лист
План 25 этажа. Секция 1				ИД	Листов
				ВК/24	24
Копировал				Формат А2	