



Исполнительная схема. Прокладка трубопроводов систем отопления в помещениях 12 этажа (Секции 4,5).

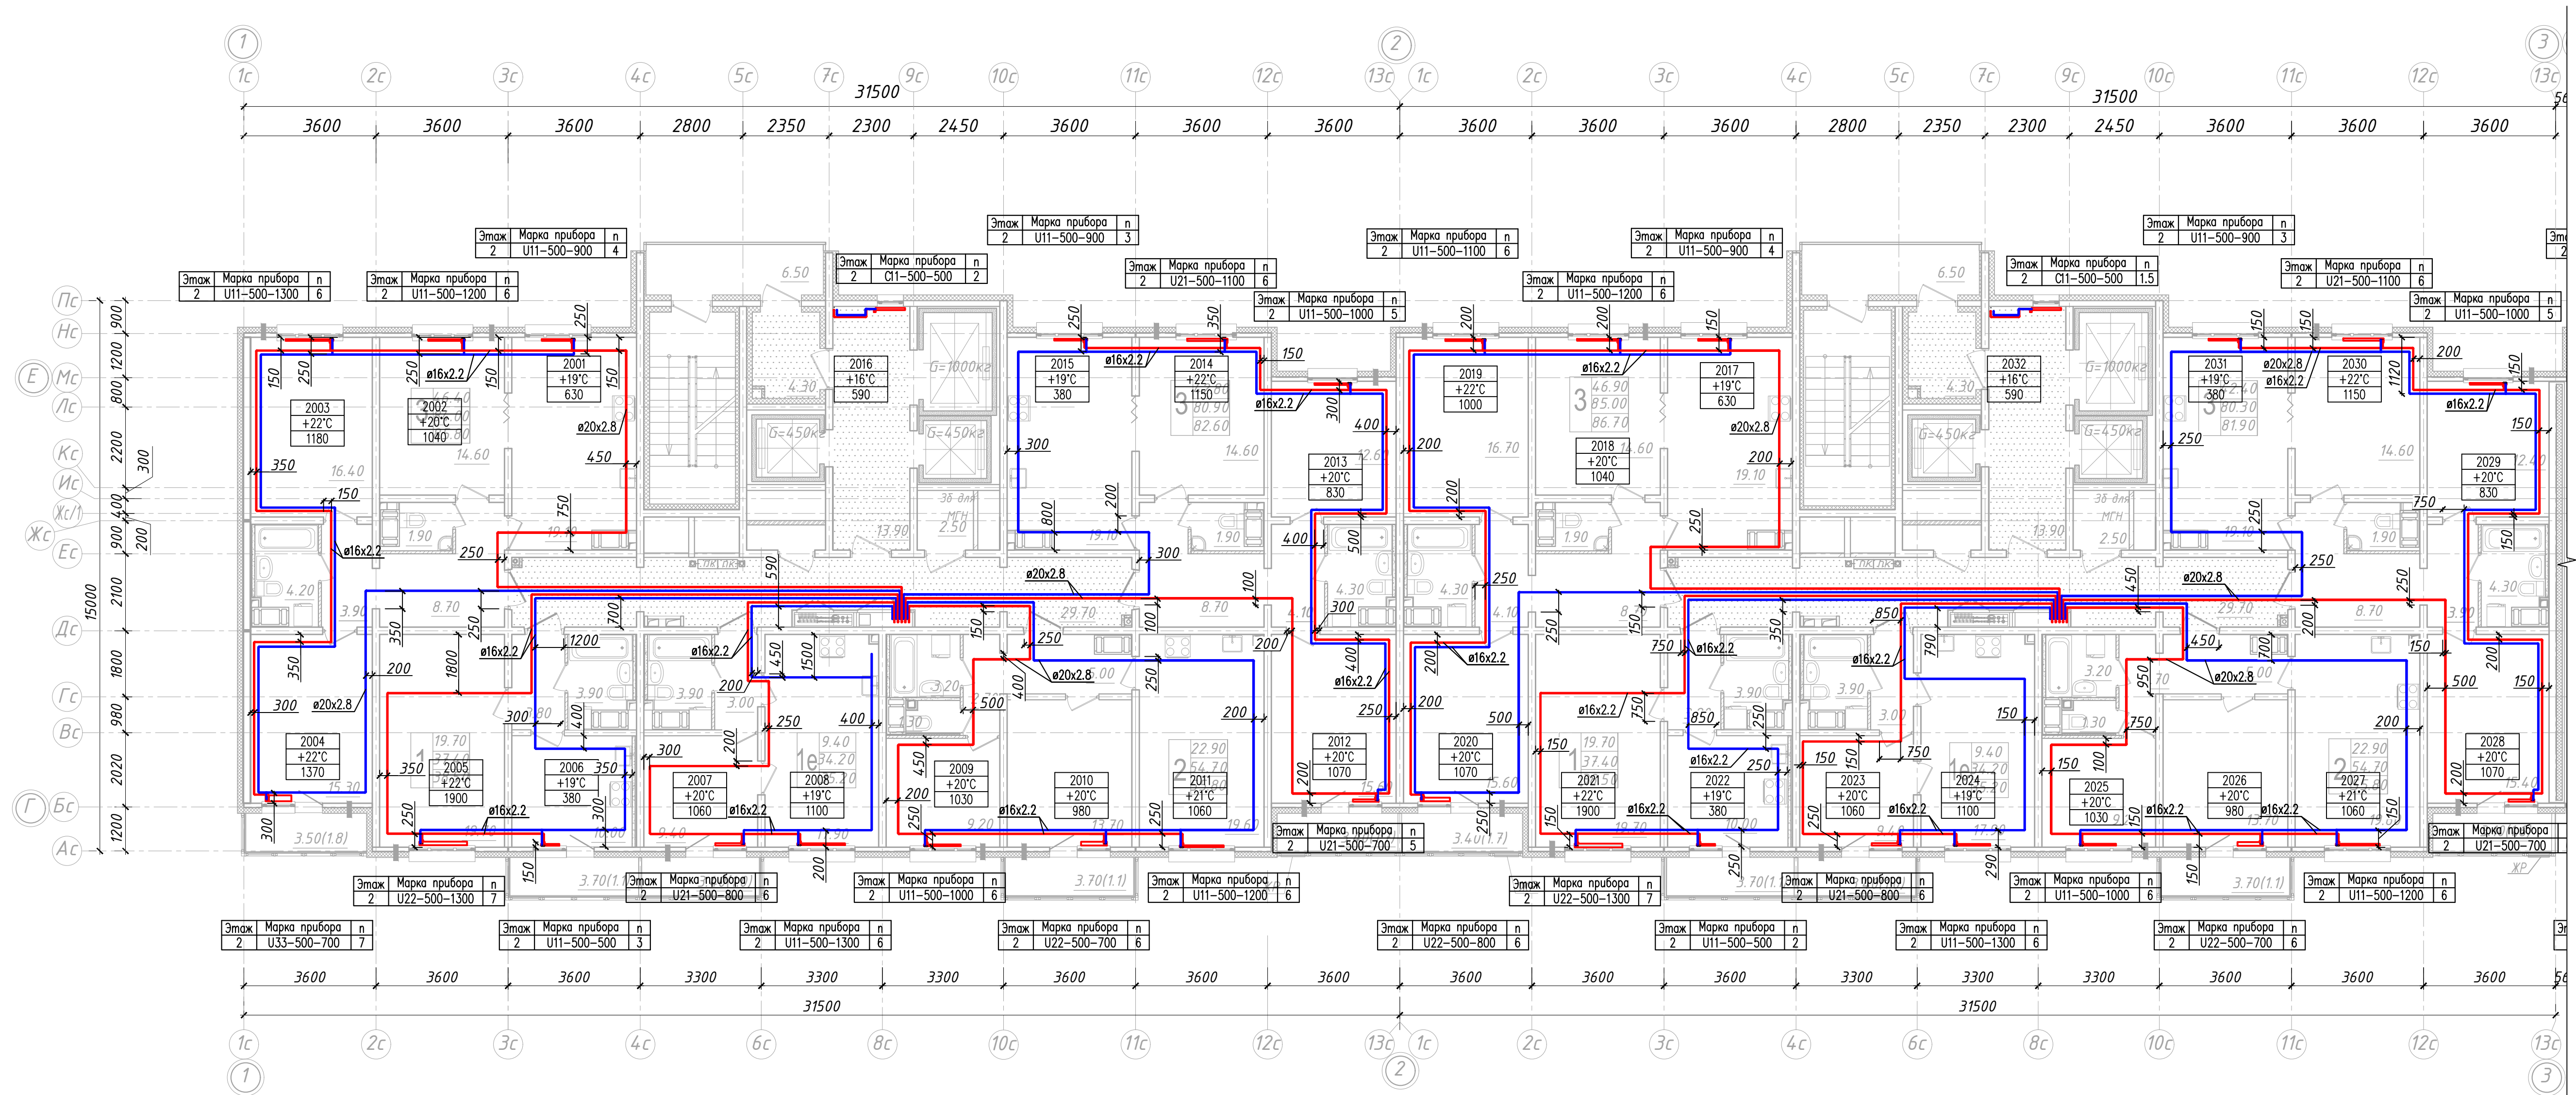


Узел А
подключение отопительного прибора

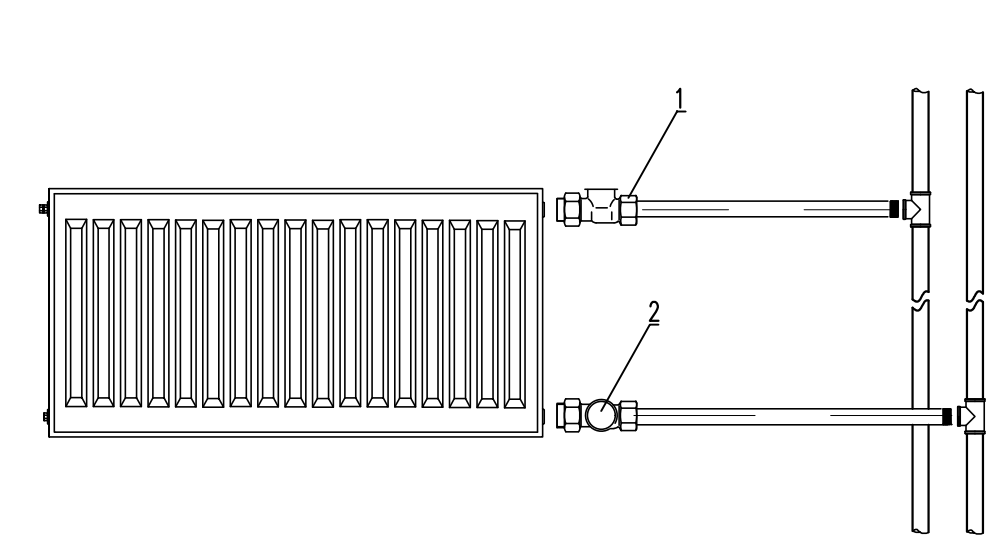

N	Наименование	Производитель
1	Клапан термостатический RTR-N	Danfoss
2	Клапан шаровый Ду 15	Staber


Узел Б
подключение отопительного прибора

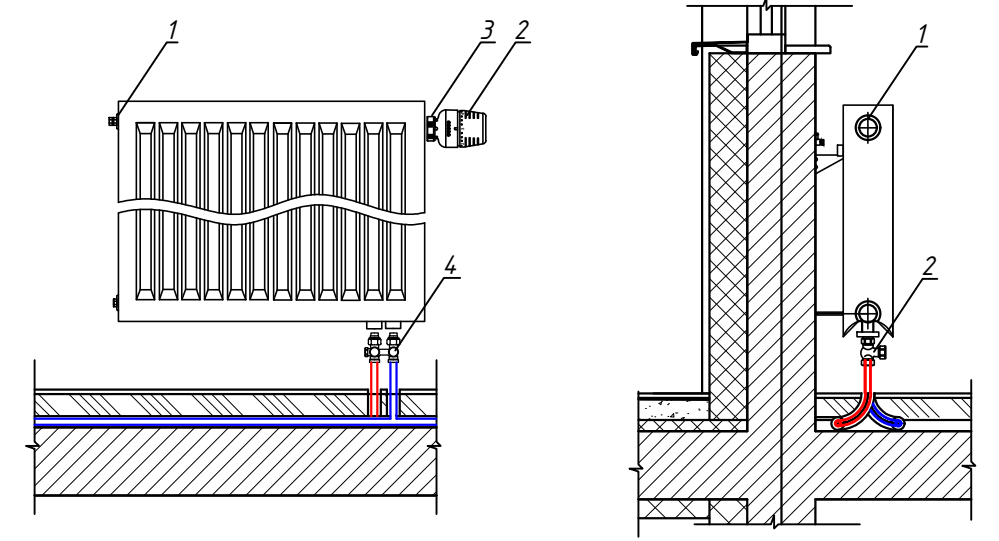

N	Наименование	Производитель
1	Кран Маевского	Danfoss
2	Головка термостатическая RTR-W	Danfoss
3	Клапан термостатический встроенный RA-U	Danfoss
4	Клапан запорно-присоединительный RLV-KS	Danfoss

Примечание:
Для подключения конечных приборов применить L-образные трубы, для всех остальных применить T-образные трубы

Узел установки радиатора Н=500

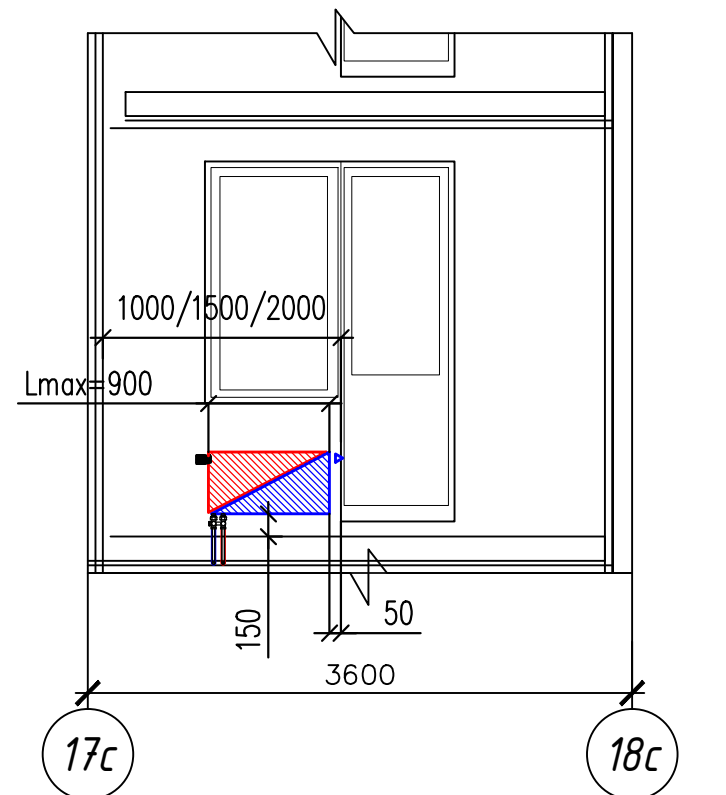


- УСЛОВНЫЕ ОБОЗНАЧЕНИЯ
- T1.1 - подающий трубопровод системы отопления СО1 (жилая часть)-90°C
 - T2.1 - обратный трубопровод системы отопления СО1 (жилая часть)-70°C
 - T1.2 - подающий трубопровод системы отопления СО2 (жилая часть)-90°C
 - T2.2 - обратный трубопровод системы отопления СО2 (жилая часть)-70°C
 - радиатор панельный Prado

- УСЛОВНЫЕ ОБОЗНАЧЕНИЯ
- Радиатор Prado
 - Номер этажа
 - Этаж
 - Марка прибора
 - п
 - тип подключения
 - U-нижнее
 - C-боксовое
 - тип радиатора
 - номинальная высота прибора
 - одна прибора
 - настройка термостатического вентиля у прибора
 - Температура в помещении
 - Термометры в помещении


- Примечание:
1. Единица измерения расстояния на плане - мм.
 2. Охранная зона трубопровода 200мм от оси трубы.
 3. Трубопроводы от коллектора до квартир и поквартирная разводка проложены в конструкции стяжки пола при помощи труб из сшитого полиэтилена REHAU RAUTITAN black в трубчатой теплоизолирующей толщ. 9мм.
 4. Трубопроводы отопления на плане условно размещены.
 5. Диаметры разводок отопительным приборам лестничных клеток ø15x2.8.

311/11.03.2014-5-11-08				
г. Санкт-Петербург, Октябрьская набережная, дом 40, корпус 2, литера Г2				
Изм.	Кол. уч.	Лист	№ док.	Дата
Исполнитель	А.И. Шевцов	Л.И. Мухоморова	И.И. Мухоморова	11.03.2014
Масштаб	Многоквартирный дом с встроенно-пристроенными помещениями и пристроенным многоэтажным гаражом (автостоянкой). Частка 5 (по ППТ), Корпус 1		Стадия	Лист
Исполнительная схема. Прокладка трубопроводов систем отопления в помещениях 12 этажа (Секции 4,5).	ИД		Листов	
ООО "ТекСТРОЙ"				

Исполнительная схема. Прокладка трубопроводов систем отопления в помещениях 13 этажа (Секции 4,5).

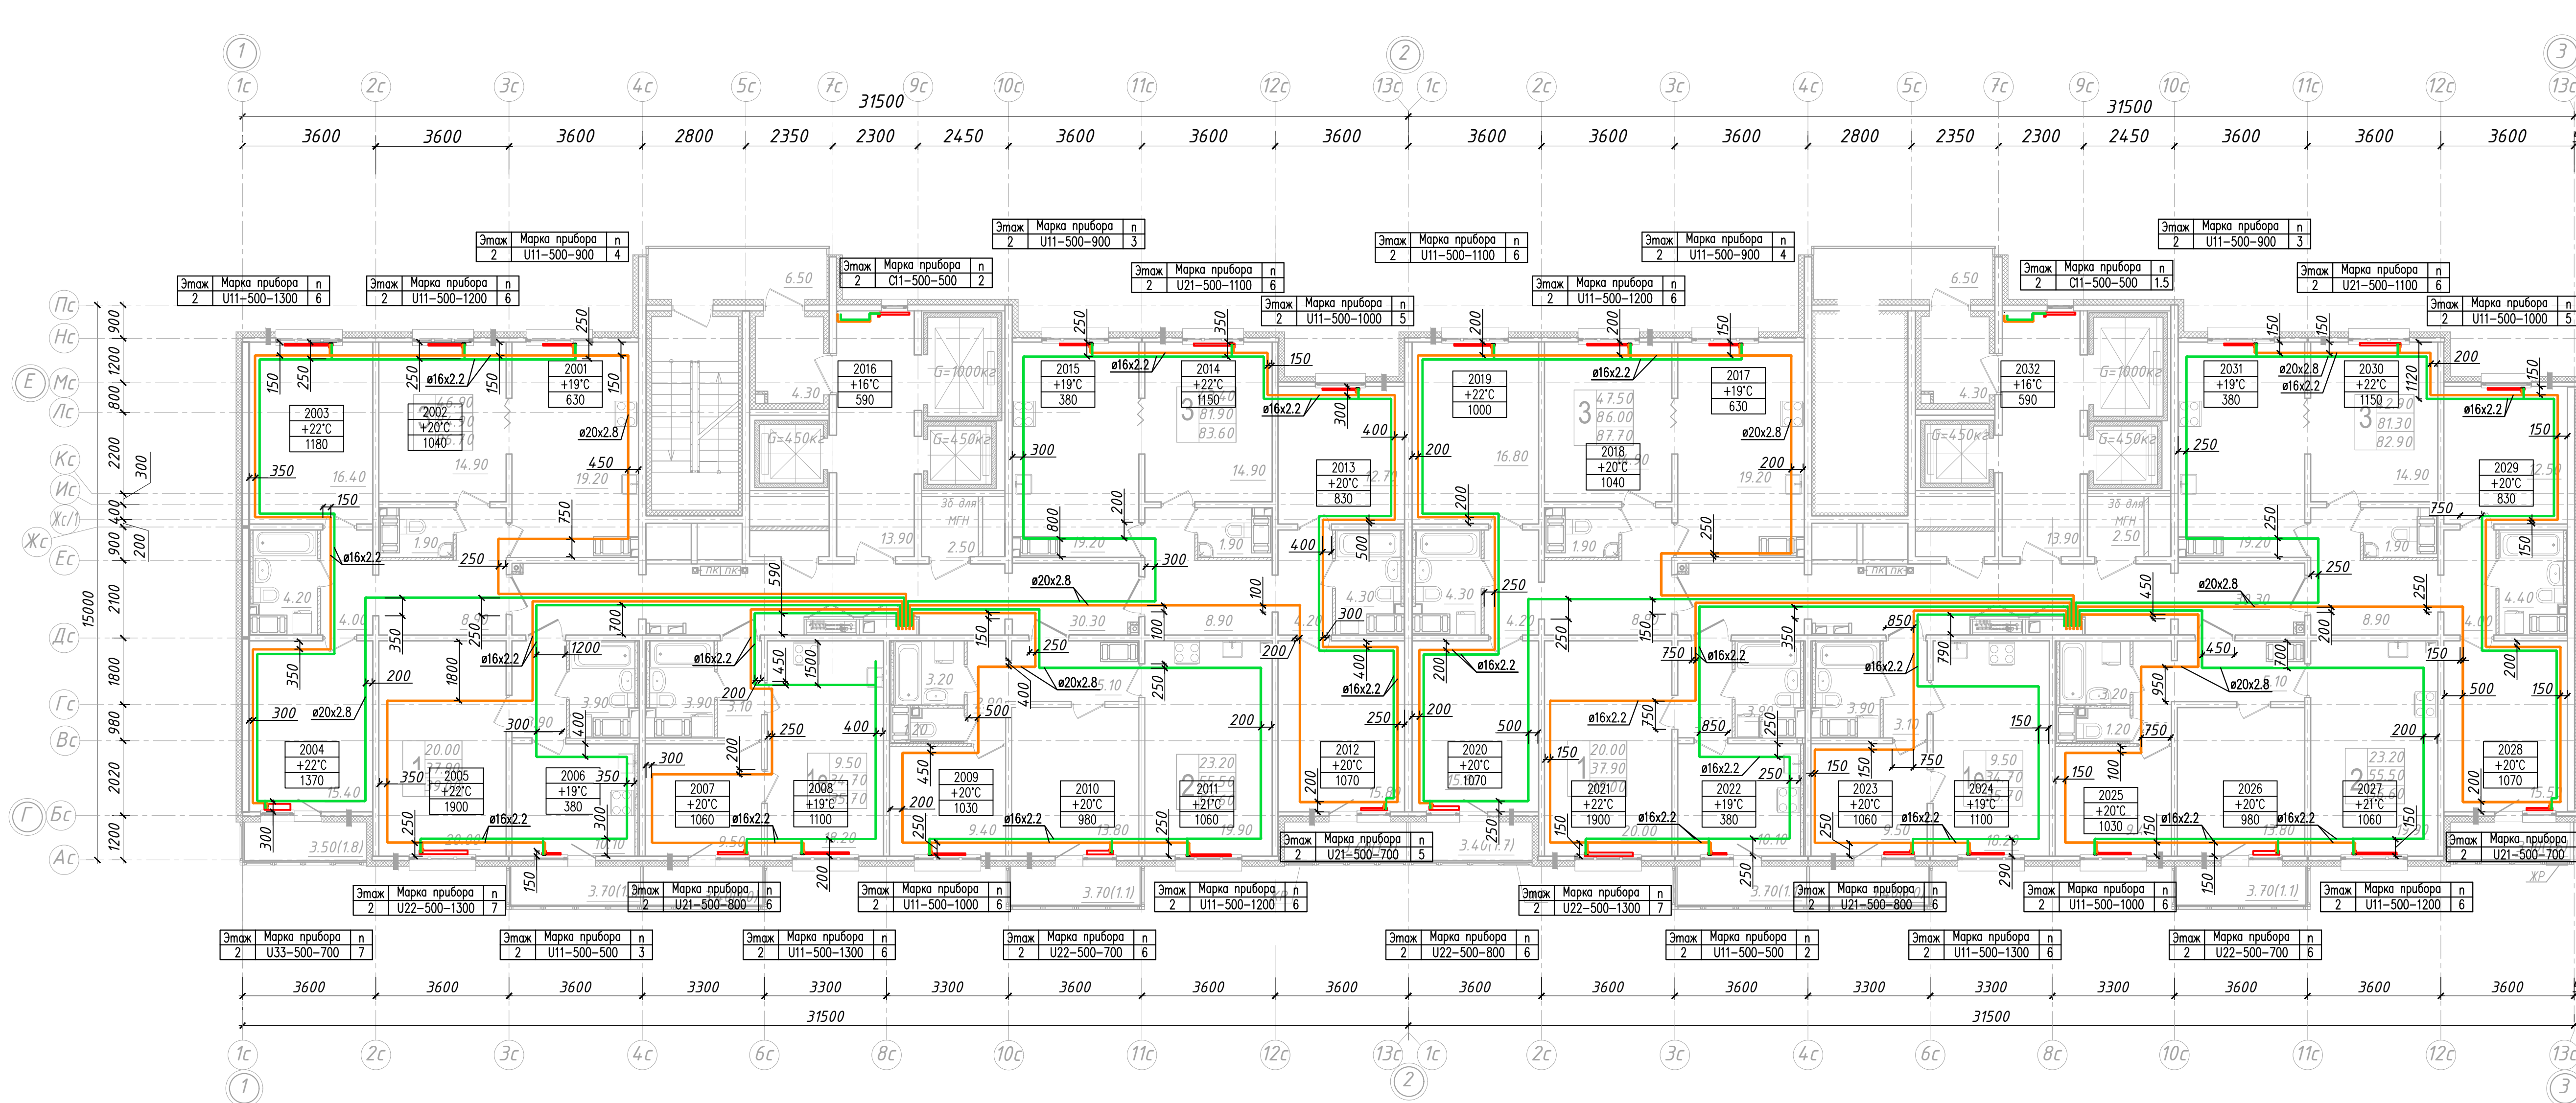


Узел А
подключение отопительного прибора

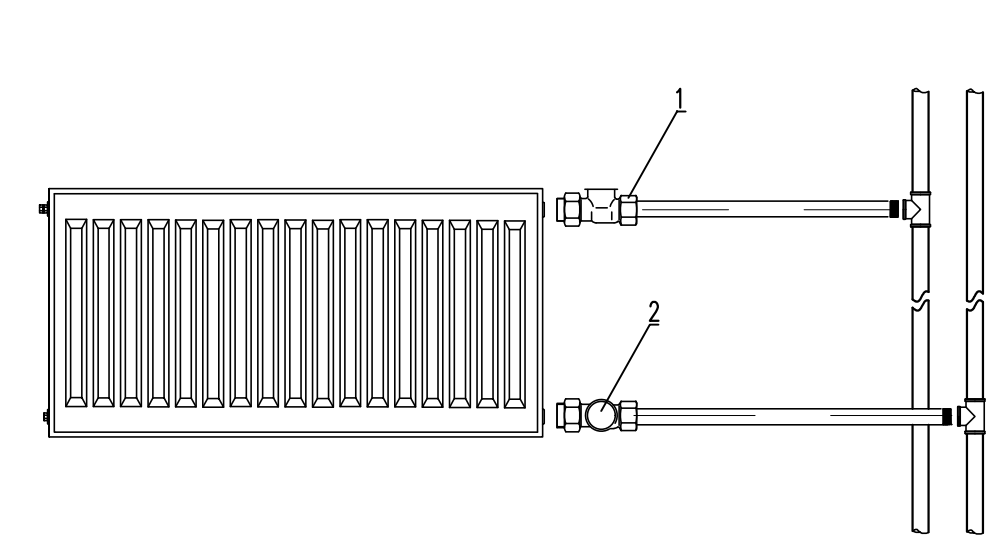

N	Наименование	Производитель
1	Клапан термостатический RTR-N	Danfoss
2	Клапан шаровый Ду 15	Staber


Узел Б
подключение отопительного прибора

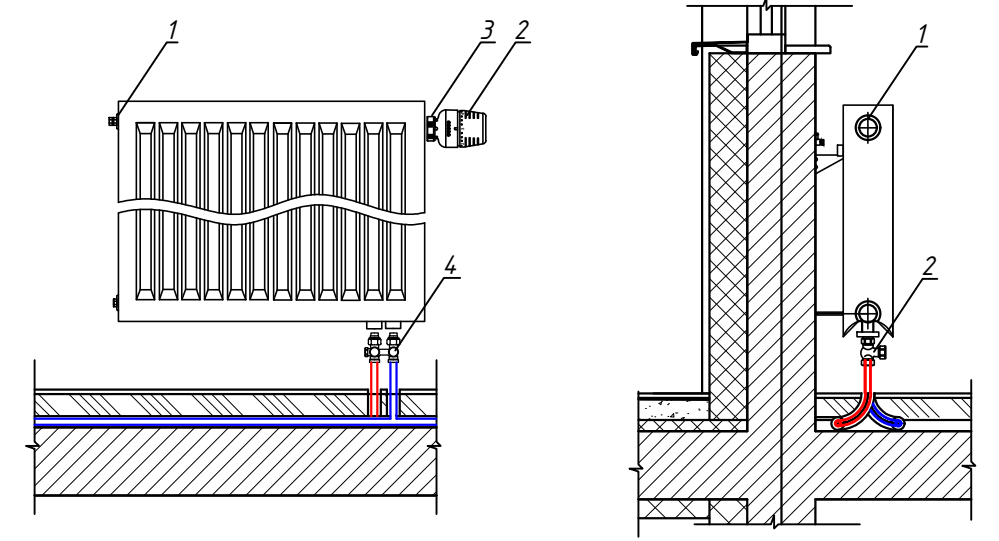

N	Наименование	Производитель
1	Кран Маевского	
2	Головка термостатическая RTR-W	Danfoss
3	Клапан термостатический встроенный RA-U	Danfoss
4	Клапан запорно-присоединительный RLV-KS	Danfoss

Примечание:
Для подключения конечных приборов применить L-образные трубы, для всех остальных применить T-образные трубы

Узел установки радиатора Н=500

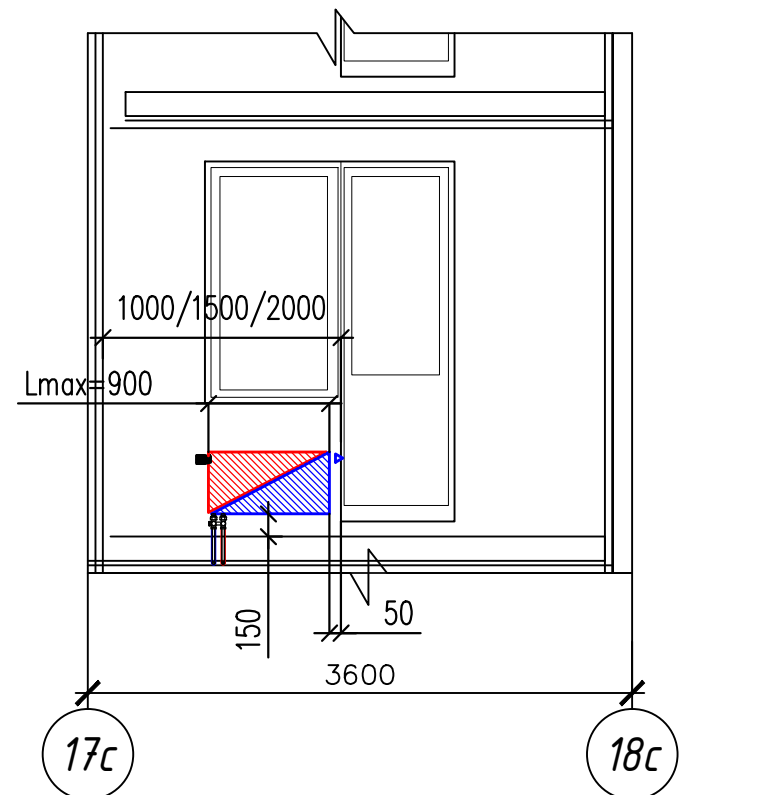


- УСЛОВНЫЕ ОБОЗНАЧЕНИЯ
- T1.1— подогретый трубопровод системы отопления СО1 (жилая часть)—90°С
 - T2.1— обратный трубопровод системы отопления СО1 (жилая часть)—70°С
 - T1.2— подогретый трубопровод системы отопления СО2 (жилая часть)—90°С
 - T2.2— обратный трубопровод системы отопления СО2 (жилая часть)—70°С
 - R— радиатор панельный Prado

- УСЛОВНЫЕ ОБОЗНАЧЕНИЯ
- Радиатор Prado
 - Номер этажа
 - Этаж
 - Марка прибора
 - п
 - тип подключения
 - U—нижний
 - C—боковой
 - тип радиатора
 - номинальная высота прибора
 - длина прибора
 - настройка термостатического вентиля у прибора
 - Температура в помещении
 - Термопери в помещении


- Примечание:
1. Единица измерения расстояния на плане - мм.
 2. Охраняемая зона трубопровода 200мм от оси трубы.
 3. Трубопроводы от коллекторов до квартир и поквартирная разводка проложены в конструкции стяжки пола при помощи труб из сшитого полиэтилена REHAU RAUTITAN black в трубчатой теплоизоляции толщиной 9мм.
 4. Трубопроводы отопления на плане условно размещены.
 5. Диаметры подводок к отопительным приборам лестничных клеток ø15x2.8.

311/11.03.2014-5-11-08				
г. Санкт-Петербург, Октябрьская набережная, дом 40, корпус 2, литера Г2				
Изм.	Кол. изм.	Лист	№ изм.	Дата
Исполнитель	А.И. Шевцов	Л.И. Мухоморова	Л.И. Мухоморова	Л.И. Мухоморова
Исполнительная схема. Прокладка трубопроводов систем отопления в помещениях 13 этажа (Секции 4,5).				
ООО "ТекСТРОЙ"				

Исполнительная схема. Прокладка трубопроводов систем отопления в помещениях 14 этажа (Секции 4,5).

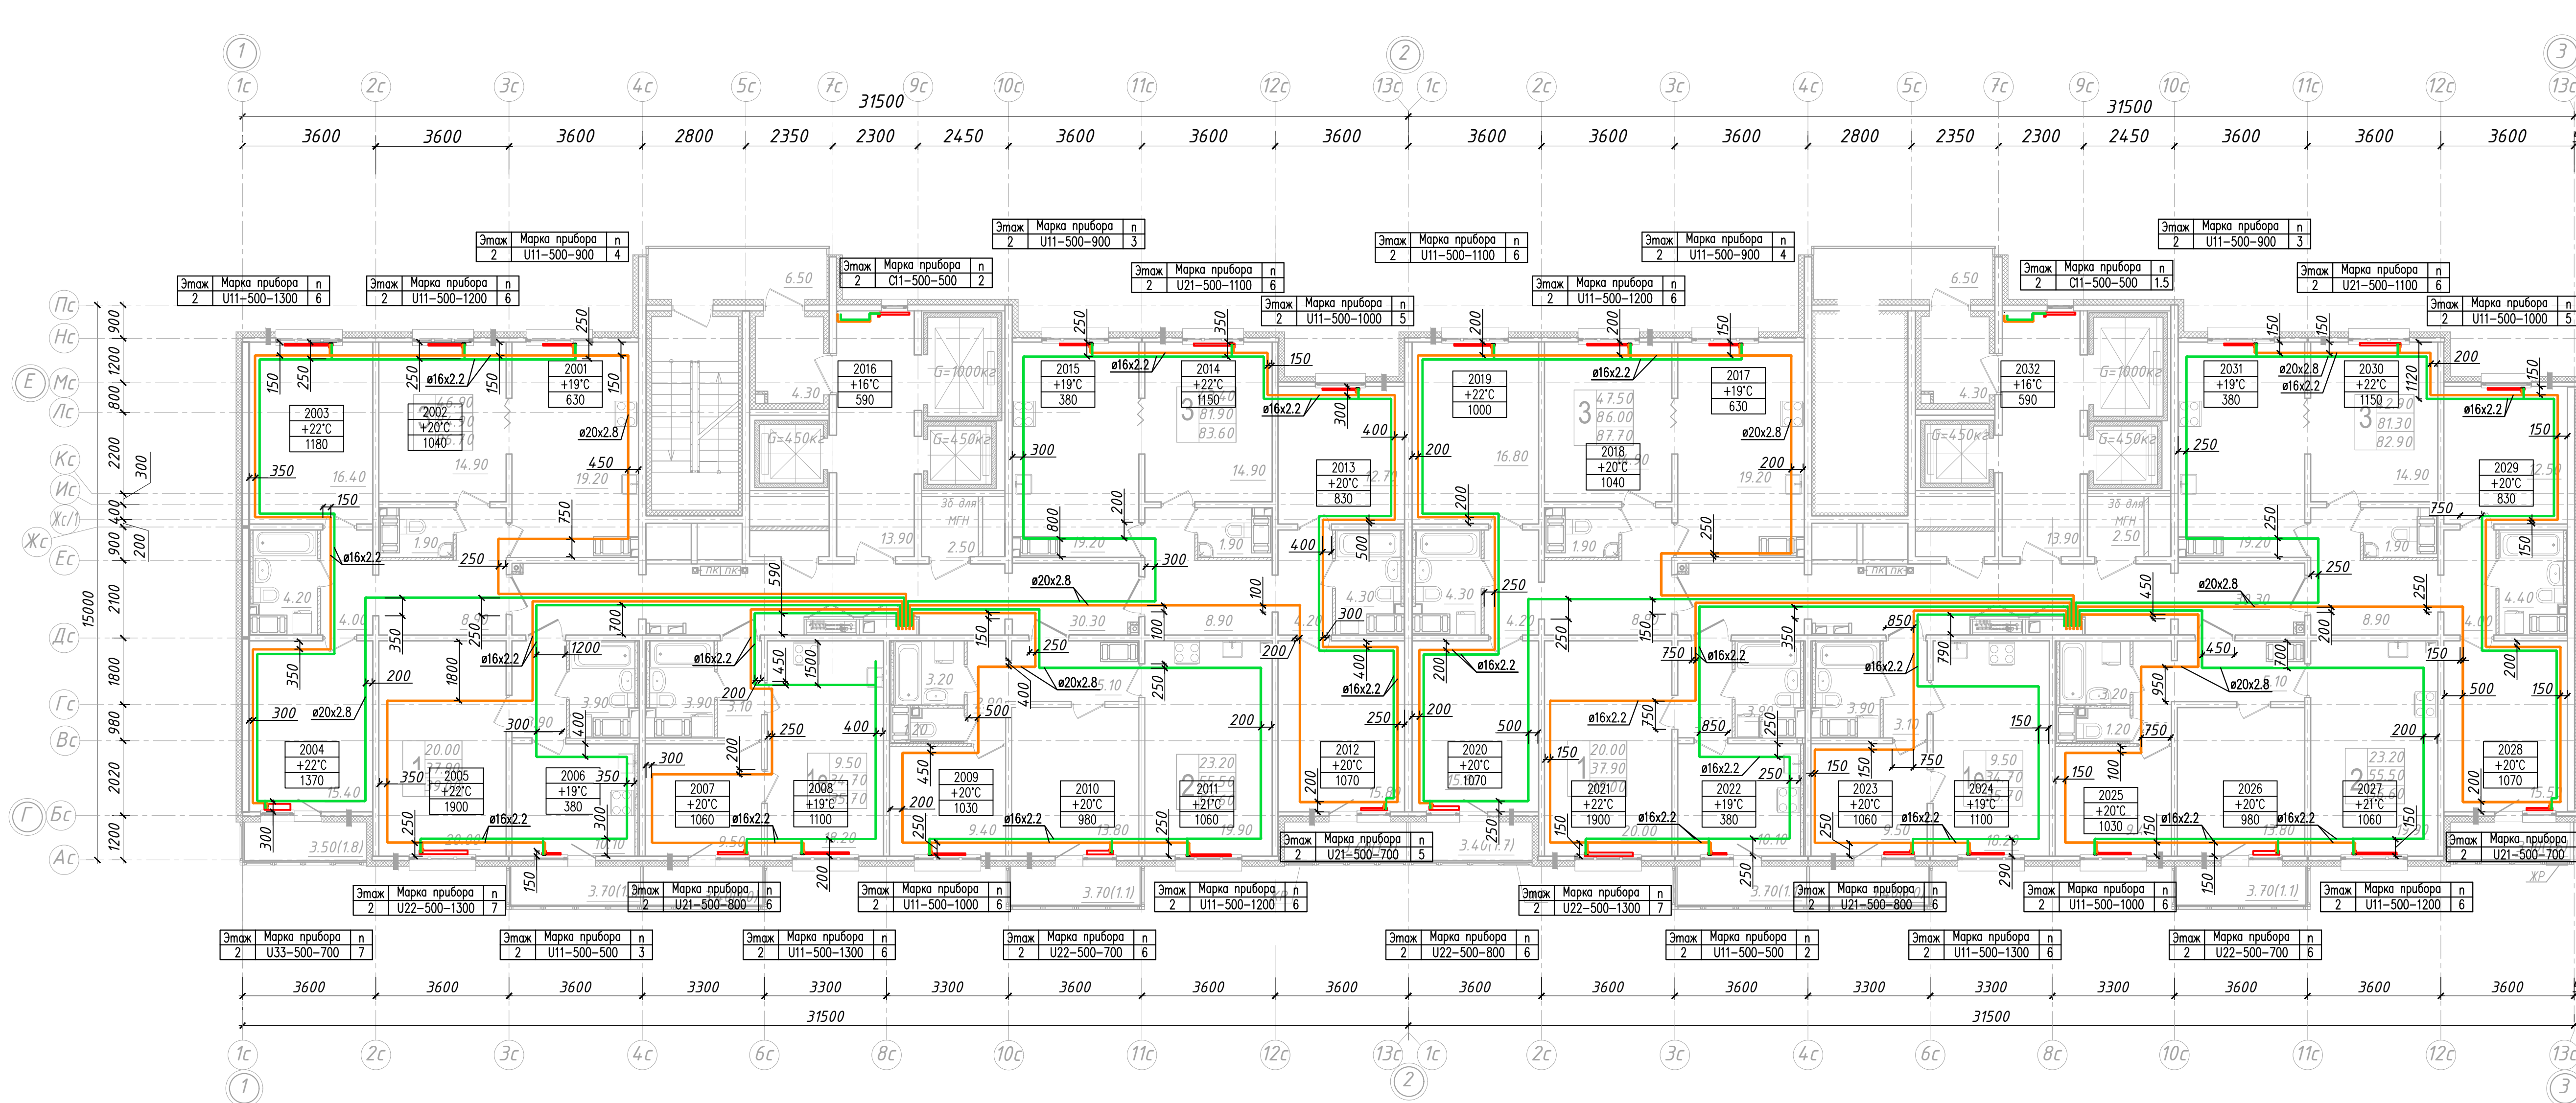


Узел А
подключение отопительного прибора

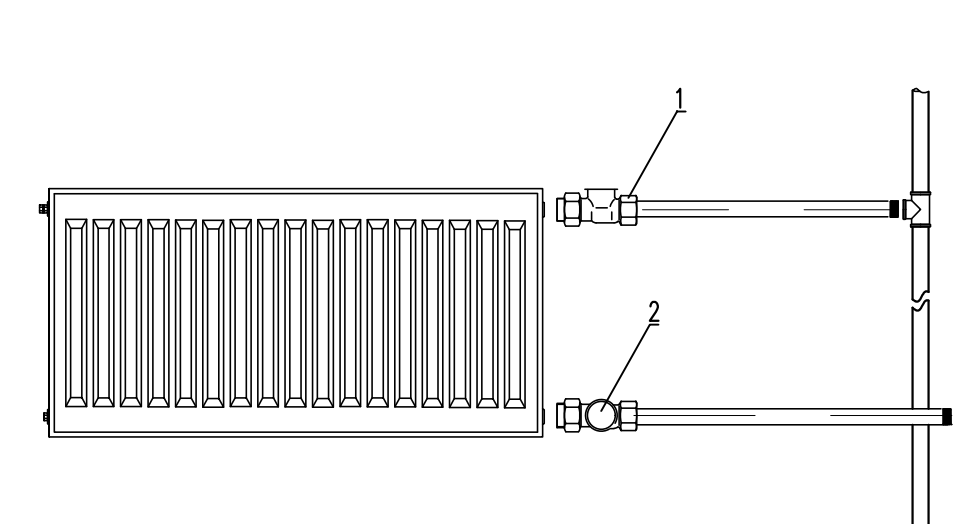

N	Наименование	Производитель
1	Клапан термостатический RTR-N	Danfoss
2	Клапан шаровый Ду 15	Staber


Узел Б
подключение отопительного прибора

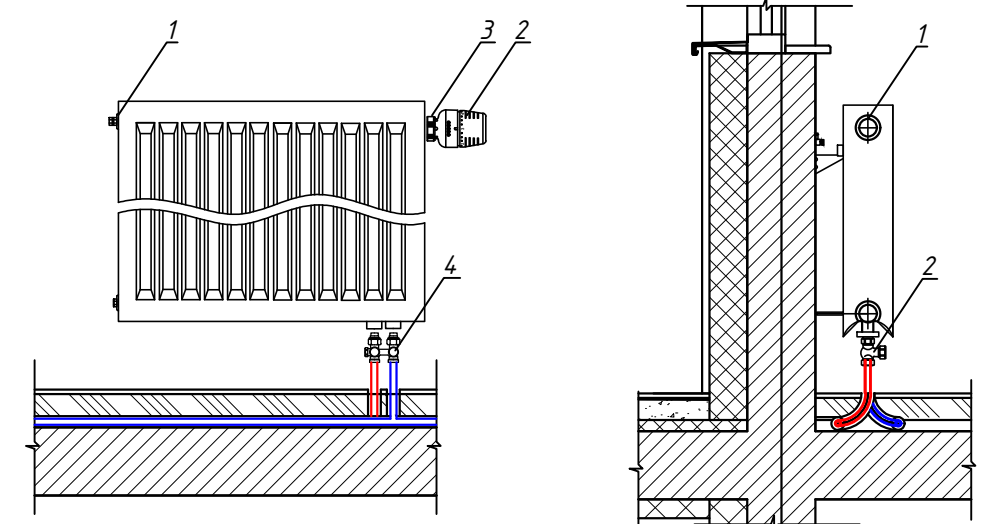


N	Наименование	Производитель
1	Кран Маевского	
2	Головка термостатическая RTR-W	Danfoss
3	Клапан термостатический встроенный RA-U	Danfoss
4	Клапан запорно-присоединительный RLV-KS	Danfoss

Примечание:
Для подключения конечных приборов применить L-образные трубки, для всех остальных применить T-образные трубки

Узел установки радиатора Н=500

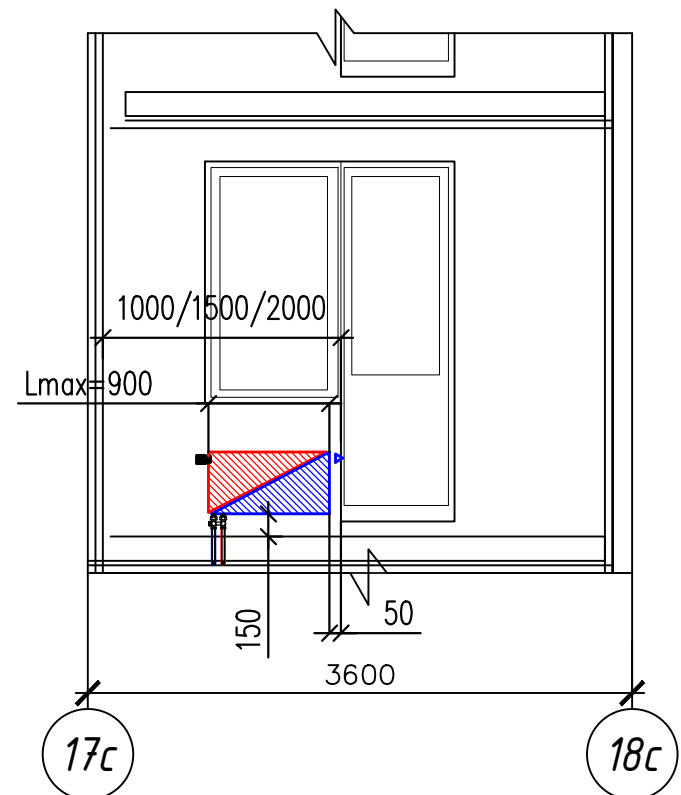


- УСЛОВНЫЕ ОБОЗНАЧЕНИЯ
- T1.1 - подающий трубопровод системы отопления СО1 (жилая часть) -90°C
 - T2.1 - обратный трубопровод системы отопления СО1 (жилая часть) -70°C
 - T1.2 - подающий трубопровод системы отопления СО2 (жилая часть) -90°C
 - T2.2 - обратный трубопровод системы отопления СО2 (жилая часть) -70°C
 - радиатор панельный Prado

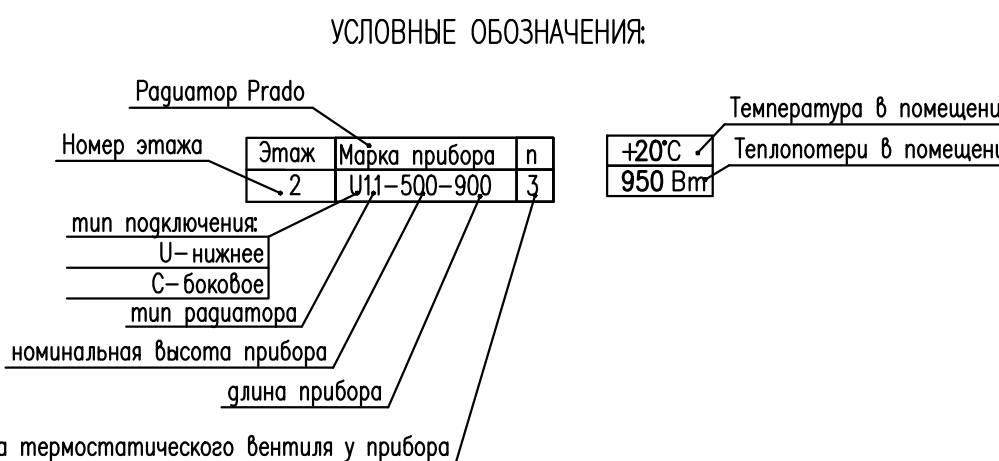


- Примечание:
- Единица измерения расстояния на плане - мм.
 - Охранная зона трубопровода 200мм от оси трубы.
 - Трубопроводы от коллекторов до квартир и поквартирная разводка проложены в конструкции стяжки пола при помощи труб из сшитого полиэтилена REHAU RAUTITAN black в трубчатой теплоизоляции, толщ. 9мм.
 - Трубопроводы отопления на плане условно размещены.
 - Диаметры подводок к отопительным приборам лестничных клеток ø15x2.8.

311/11.03.2014-5-11-08				
г. Санкт-Петербург, Октябрьская набережная, дом 40, корпус 2, литера Г2				
Изм.	Кол. изм.	Лист	№ изм.	Дата
Многоквартирный дом со встроенно-пристроенными помещениями и пристроенным многоэтажным гаражом (автостоянкой) Часть 5 (по ППТ), Корпус 1				
Исполнительная схема. Прокладка трубопроводов систем отопления в помещениях 14 этажа (Секции 4,5).				
ООО "ТЕКСТРОЙ"				

Исполнительная схема. Прокладка трубопроводов систем отопления в помещениях 15 этажа (Секции 4,5).

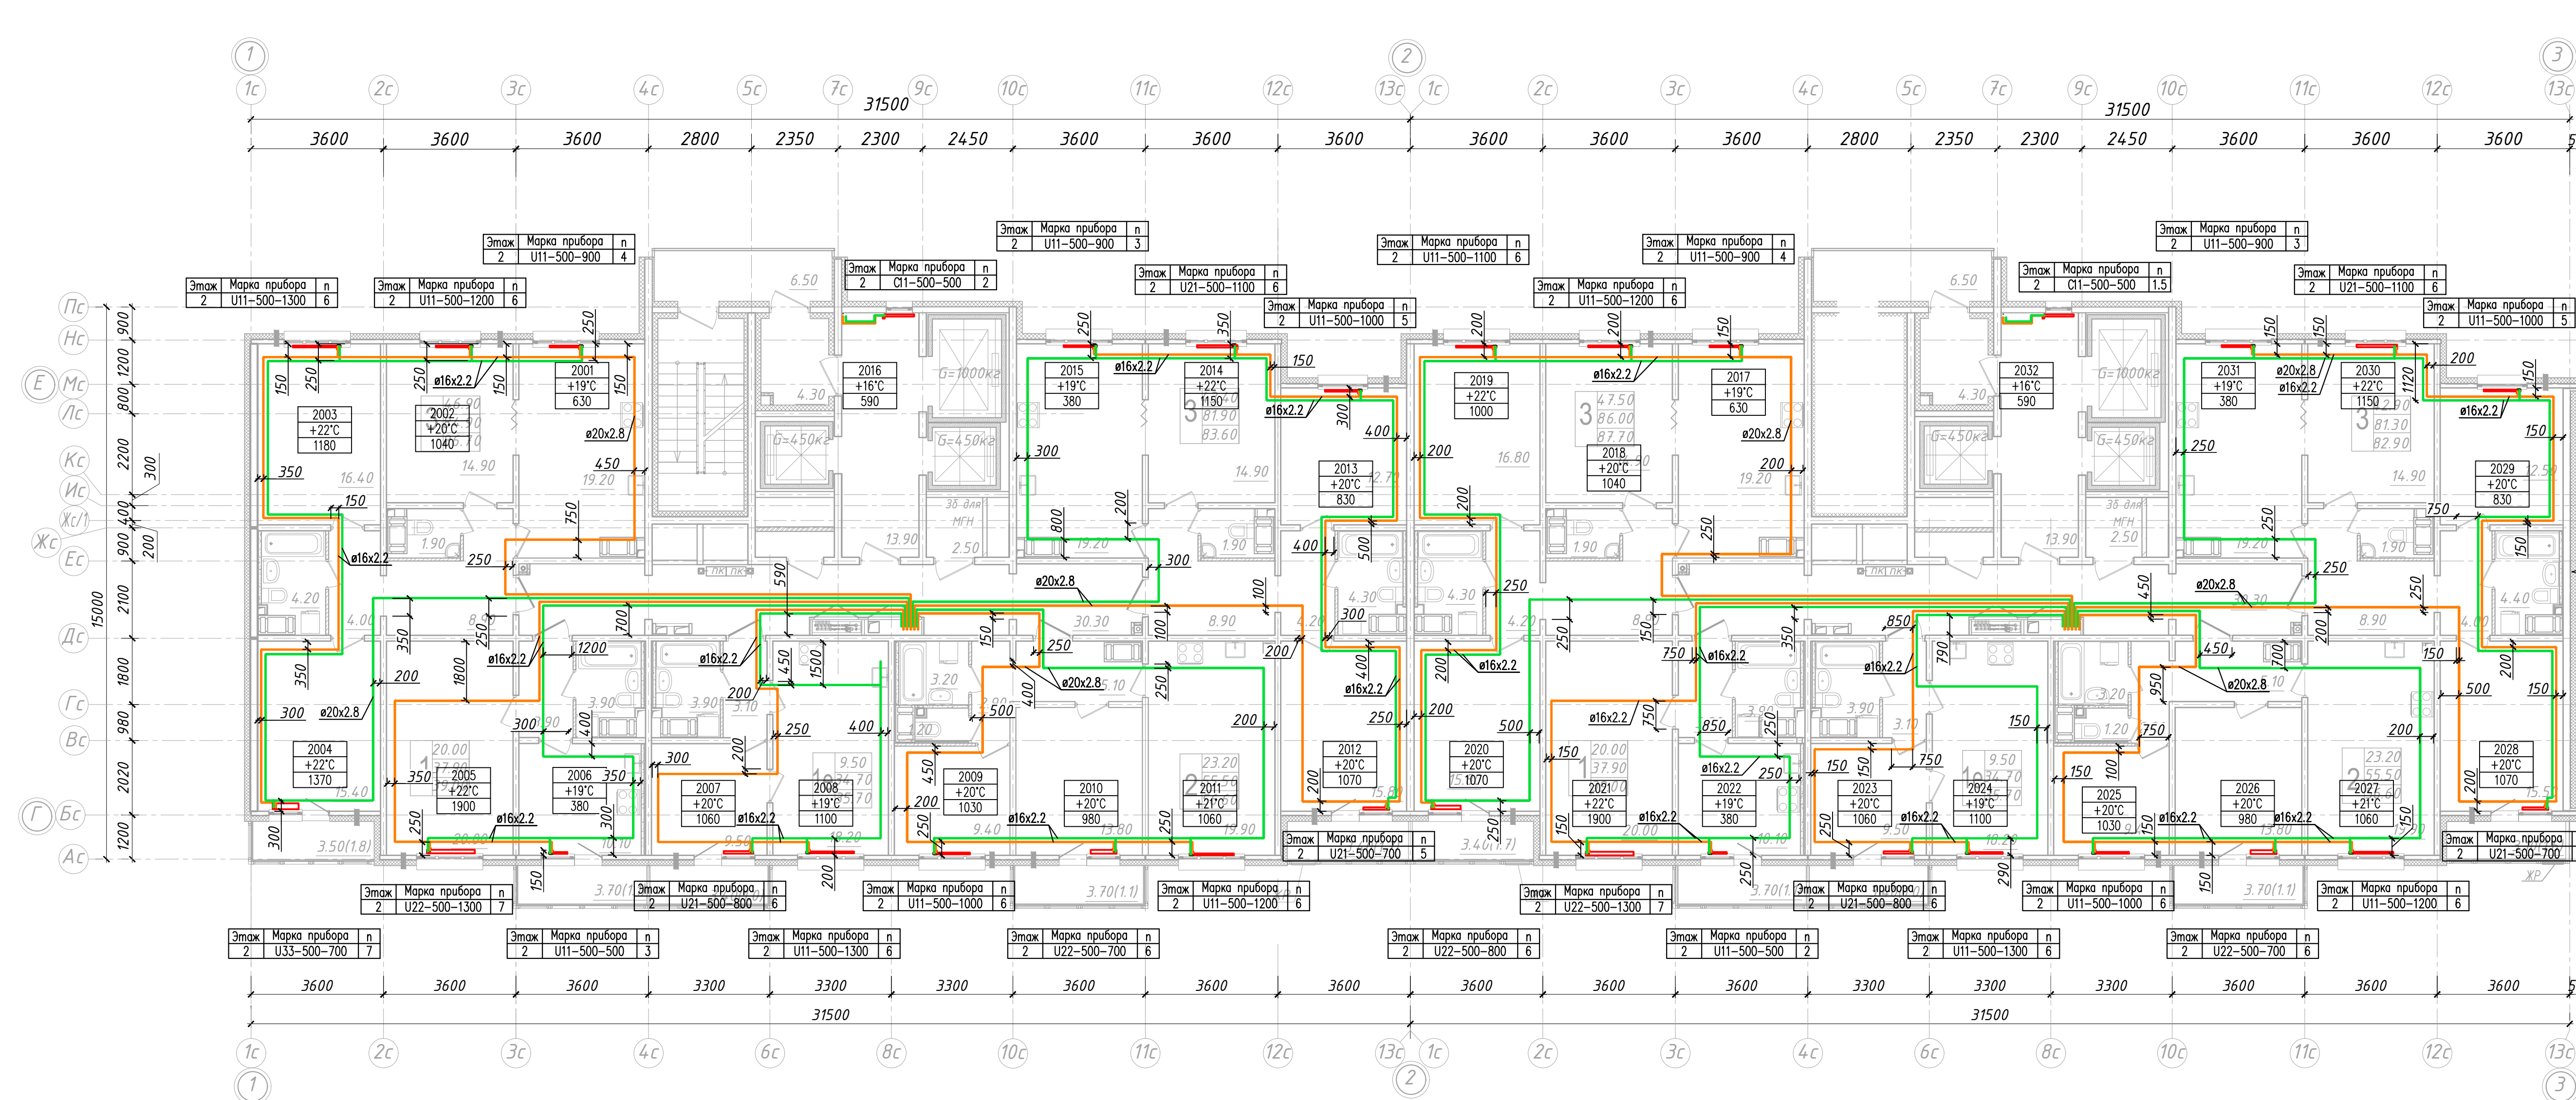


Узел А
подключение отопительного прибора

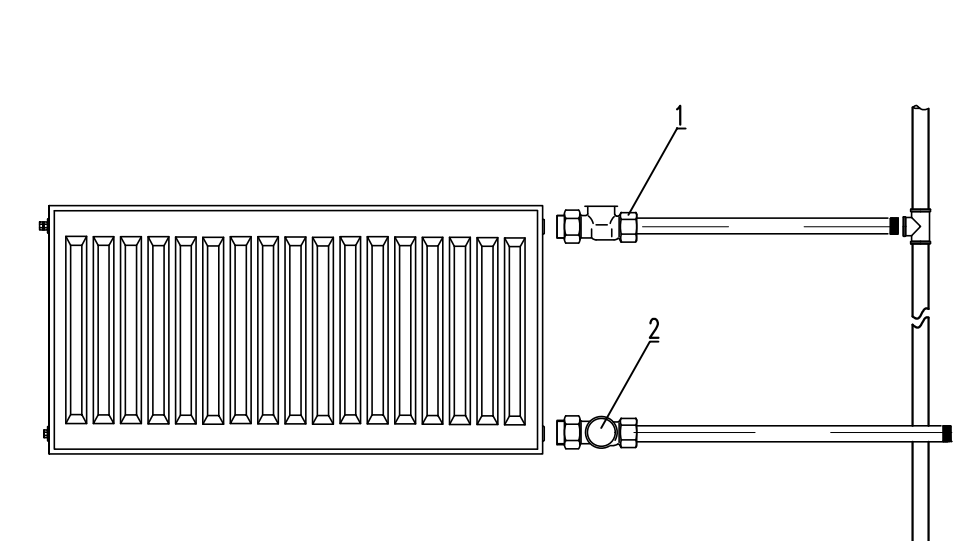

N	Наименование	Производитель
1	Клапан термостатический RTR-N	Danfoss
2	Клапан шаровый Ду 15	Staber


Узел Б
подключение отопительного прибора

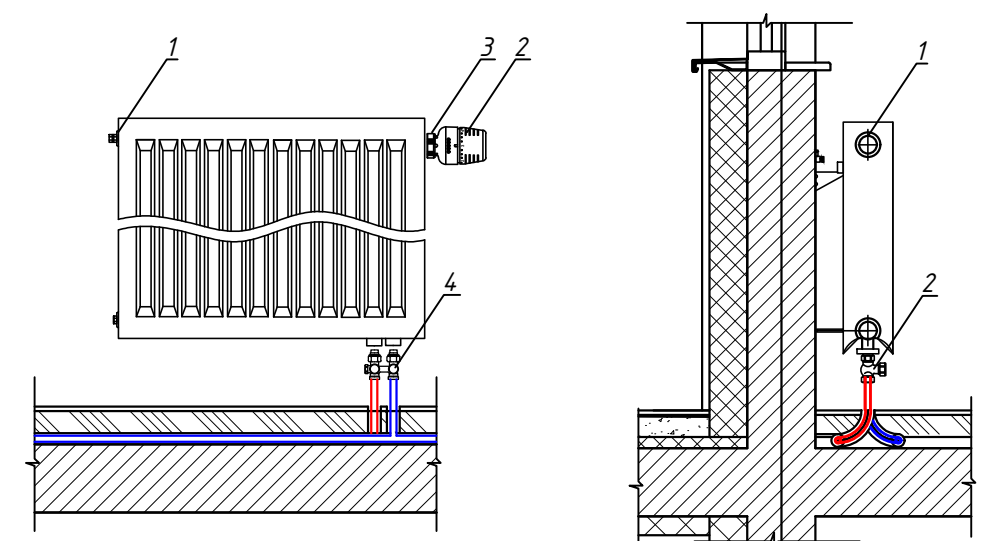

N	Наименование	Производитель
1	Кран Маевского	
2	Головка термостатическая RTR-W	Danfoss
3	Клапан термостатический встроенный RA-U	Danfoss
4	Клапан запорно-присоединительный RLV-KS	Danfoss

Примечание:
Для подключения концевых приборов применить L-образные трубки, для всех остальных применить T-образные трубки

Узел установки радиатора Н=500

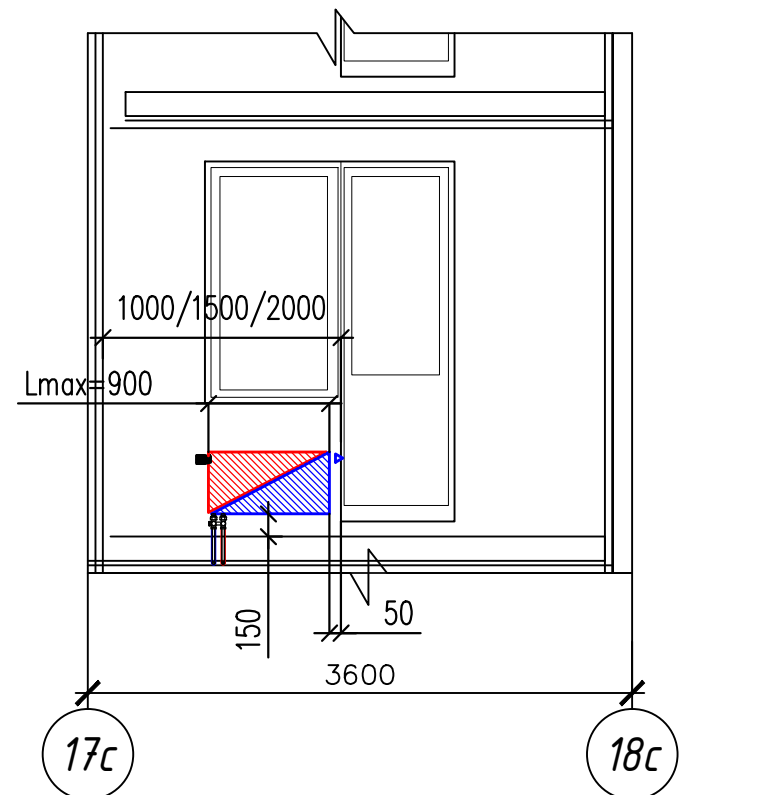



- УСЛОВНЫЕ ОБОЗНАЧЕНИЯ
- T1.1 - подающий трубопровод системы отопления СО1 (жилая часть) -90°C
 - T2.1 - обратный трубопровод системы отопления СО1 (жилая часть) -70°C
 - T1.2 - подающий трубопровод системы отопления СО2 (жилая часть) -90°C
 - T2.2 - обратный трубопровод системы отопления СО2 (жилая часть) -70°C
 - R - радиатор панельный Prado

- УСЛОВНЫЕ ОБОЗНАЧЕНИЯ
- Радиатор Prado
 - Номер этажа
 - Этаж
 - Марка прибора
 - п
 - тип подключения
 - U-нижний
 - C-боковое
 - тип радиатора
 - номинальная высота прибора
 - длина прибора
 - настройка термостатического вентиля у прибора
 - Температура в помещении
 - Термоплати в помещении


- Примечание:
1. Единица измерения расстояния на плане - мм.
 2. Охранная зона трубопровода 200мм от оси трубы.
 3. Трубопроводы от коллекторов до квартир и поквартирная разводка проложены в стяжку пола при помощи труб из сшитого полиэтилена REHAU RAUTITAN black в трубчатой теплоизоляции, толщ. 9мм.
 4. Трубопроводы отопления на плане условно разнесены.
 5. Диаметры подводок отопительным приборам лестничных клеток ø15x2.8.

311/11.03.2014-5-11-08				
г. Санкт-Петербург, Октябрьская набережная, дом 40, корпус 2, литера Г2				
Изм.	Кол. изм.	Лист	№ изм.	Дата
Состав	Лист	Листов		
Исполнительная схема. Прокладка трубопроводов систем отопления в помещениях 15 этажа (Секции 4,5).		ООО "ТекСТРОЙ"		

Исполнительная схема. Прокладка трубопроводов систем отопления в помещениях 16 этажа (Секции 4,5).

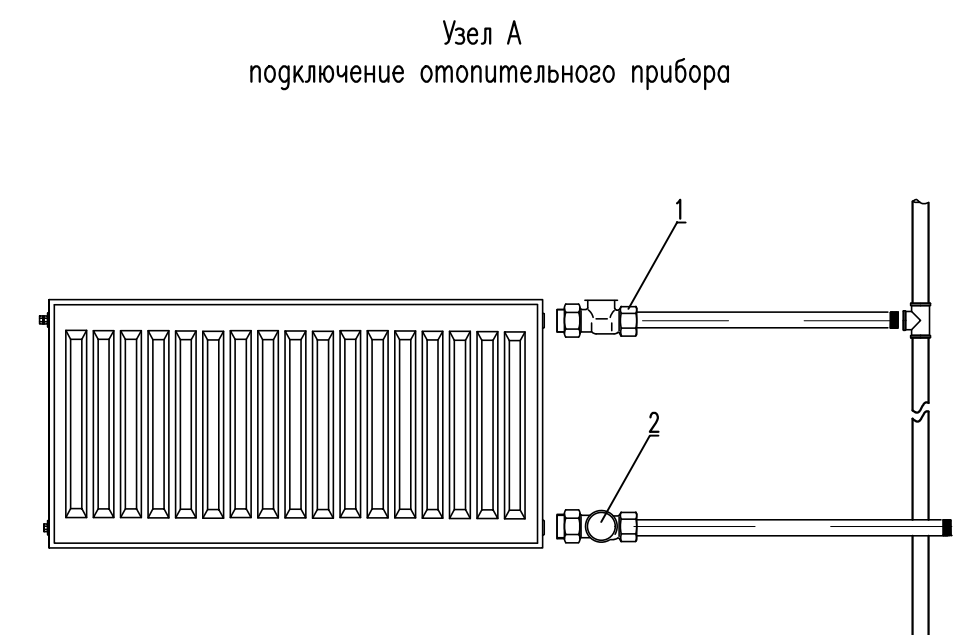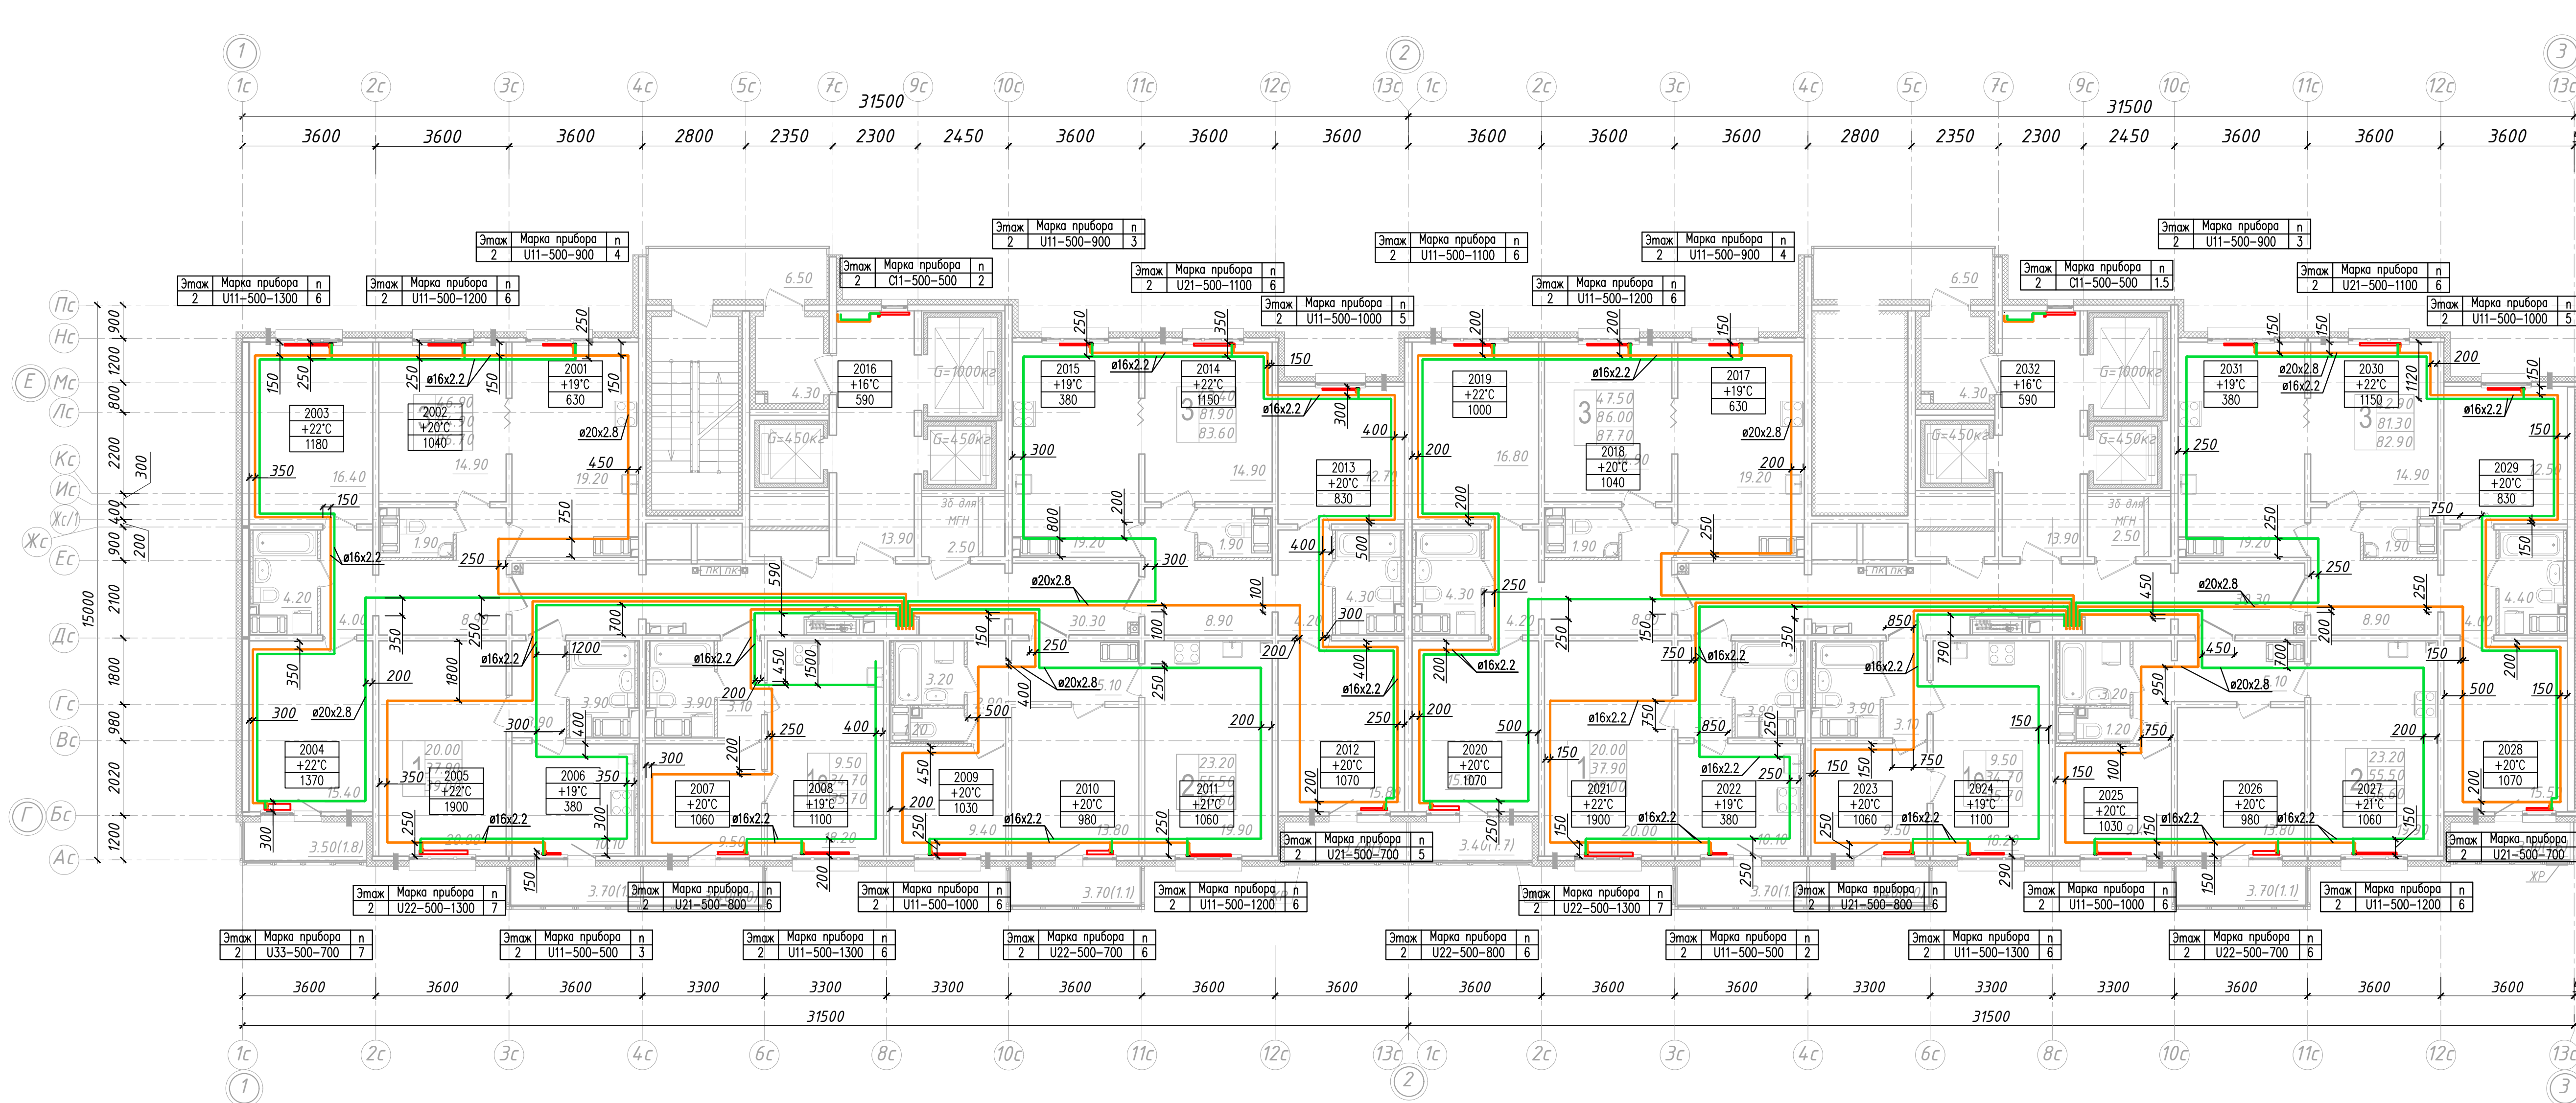


N	Наименование	Производитель
1	Клапан термостатический RTR-N	Danfoss
2	Клапан шаровый Ду 15	Staber

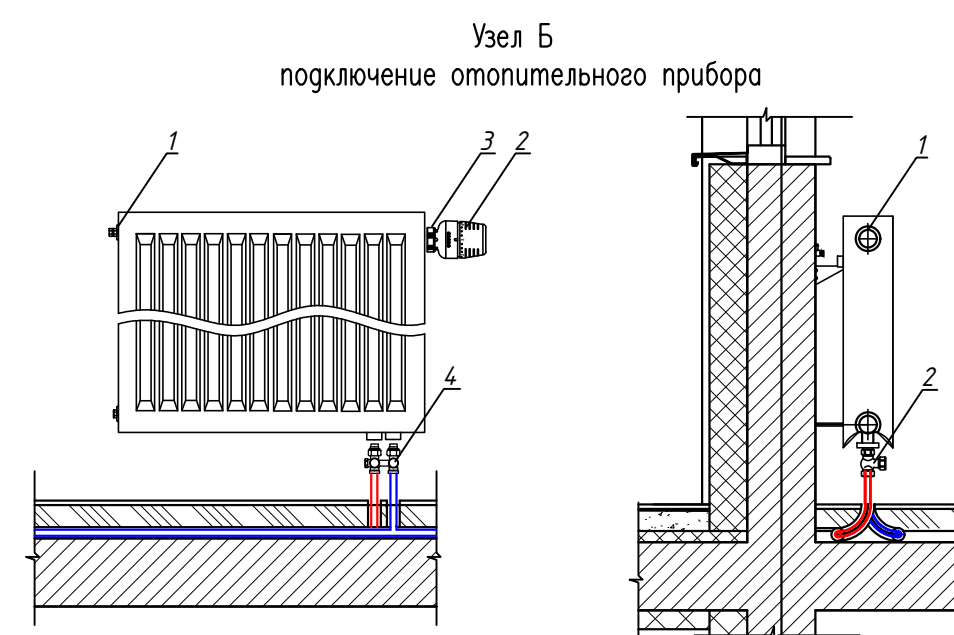

N	Наименование	Производитель
1	Кран Маевского	
2	Головка термостатическая RTR-W	Danfoss
3	Клапан термостатический встроенный RA-U	Danfoss
4	Клапан запорно-присоединительный RLV-KS	Danfoss

Примечание:
Для подключения конечных приборов применить L-образные трубки, для всех остальных применить T-образные трубки

Узел установки радиатора Н=500

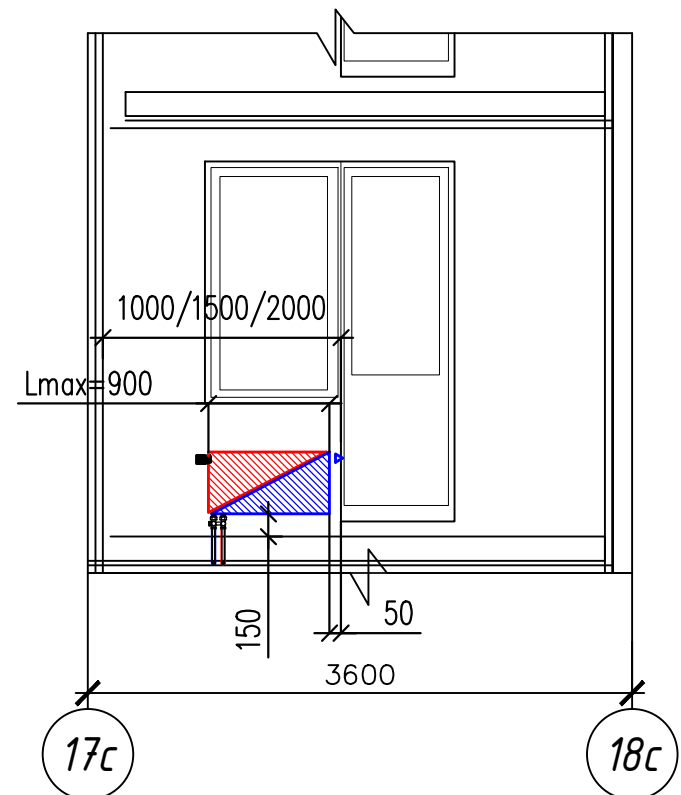


- УСЛОВНЫЕ ОБОЗНАЧЕНИЯ
- T1.1 - подающий трубопровод системы отопления СО1 (жилая часть) -90°C
 - T2.1 - обратный трубопровод системы отопления СО1 (жилая часть) -70°C
 - T1.2 - подающий трубопровод системы отопления СО2 (жилая часть) -90°C
 - T2.2 - обратный трубопровод системы отопления СО2 (жилая часть) -70°C
 - радиатор панельный Prado

- УСЛОВНЫЕ ОБОЗНАЧЕНИЯ
- Радиатор Prado
 - Номер этажа
 - Этаж
 - Марка прибора
 - п
 - тип подключения
 - U-нижний
 - C-боковое
 - тип радиатора
 - номинальная высота прибора
 - длина прибора
 - настройка термостатического вентиля у прибора
 - Температура в помещении
 - Термометры в помещении


- Примечание:
- Единица измерения расстояния на плане - мм.
 - Охранная зона трубопровода 200мм от оси трубы.
 - Трубопроводы от коллекторов до квартир и поквартирная разводка проложены в конструкции стяжки пола при помощи труб из сшитого полиэтилена REHAU RAUTITAN black в трубчатой теплоизоляции толщиной 9мм.
 - Трубопроводы отопления на плане условно размещены.
 - Диаметры подводок к отопительным приборам лестничных клеток ø15x2.8.

311/11.03.2014-5-11-08				
г. Санкт-Петербург, Октябрьская набережная, дом 40, корпус 2, литера Г2				
Изм.	Кол. изм.	Лист	№ изм.	Дата
Исх. участка	Авченко Д.Н.	Лоды	Лоды	Лоды
Гл. инженер	Моловцев П.А.			
Мультиквартирный дом со встроенно-пристроенными помещениями и пристроенным многоэтажным гаражом (автостоянкой). Участок 5 (по ППТ). Корпус 1		Стадия	Лист	Листов
Исполнительная схема. Прокладка трубопроводов систем отопления в помещениях 16 этажа (Секции 4,5).		ИД		
		ООО "ТекСТРОЙ"		

Исполнительная схема. Прокладка трубопроводов систем отопления в помещениях 17 этажа (Секции 4,5).

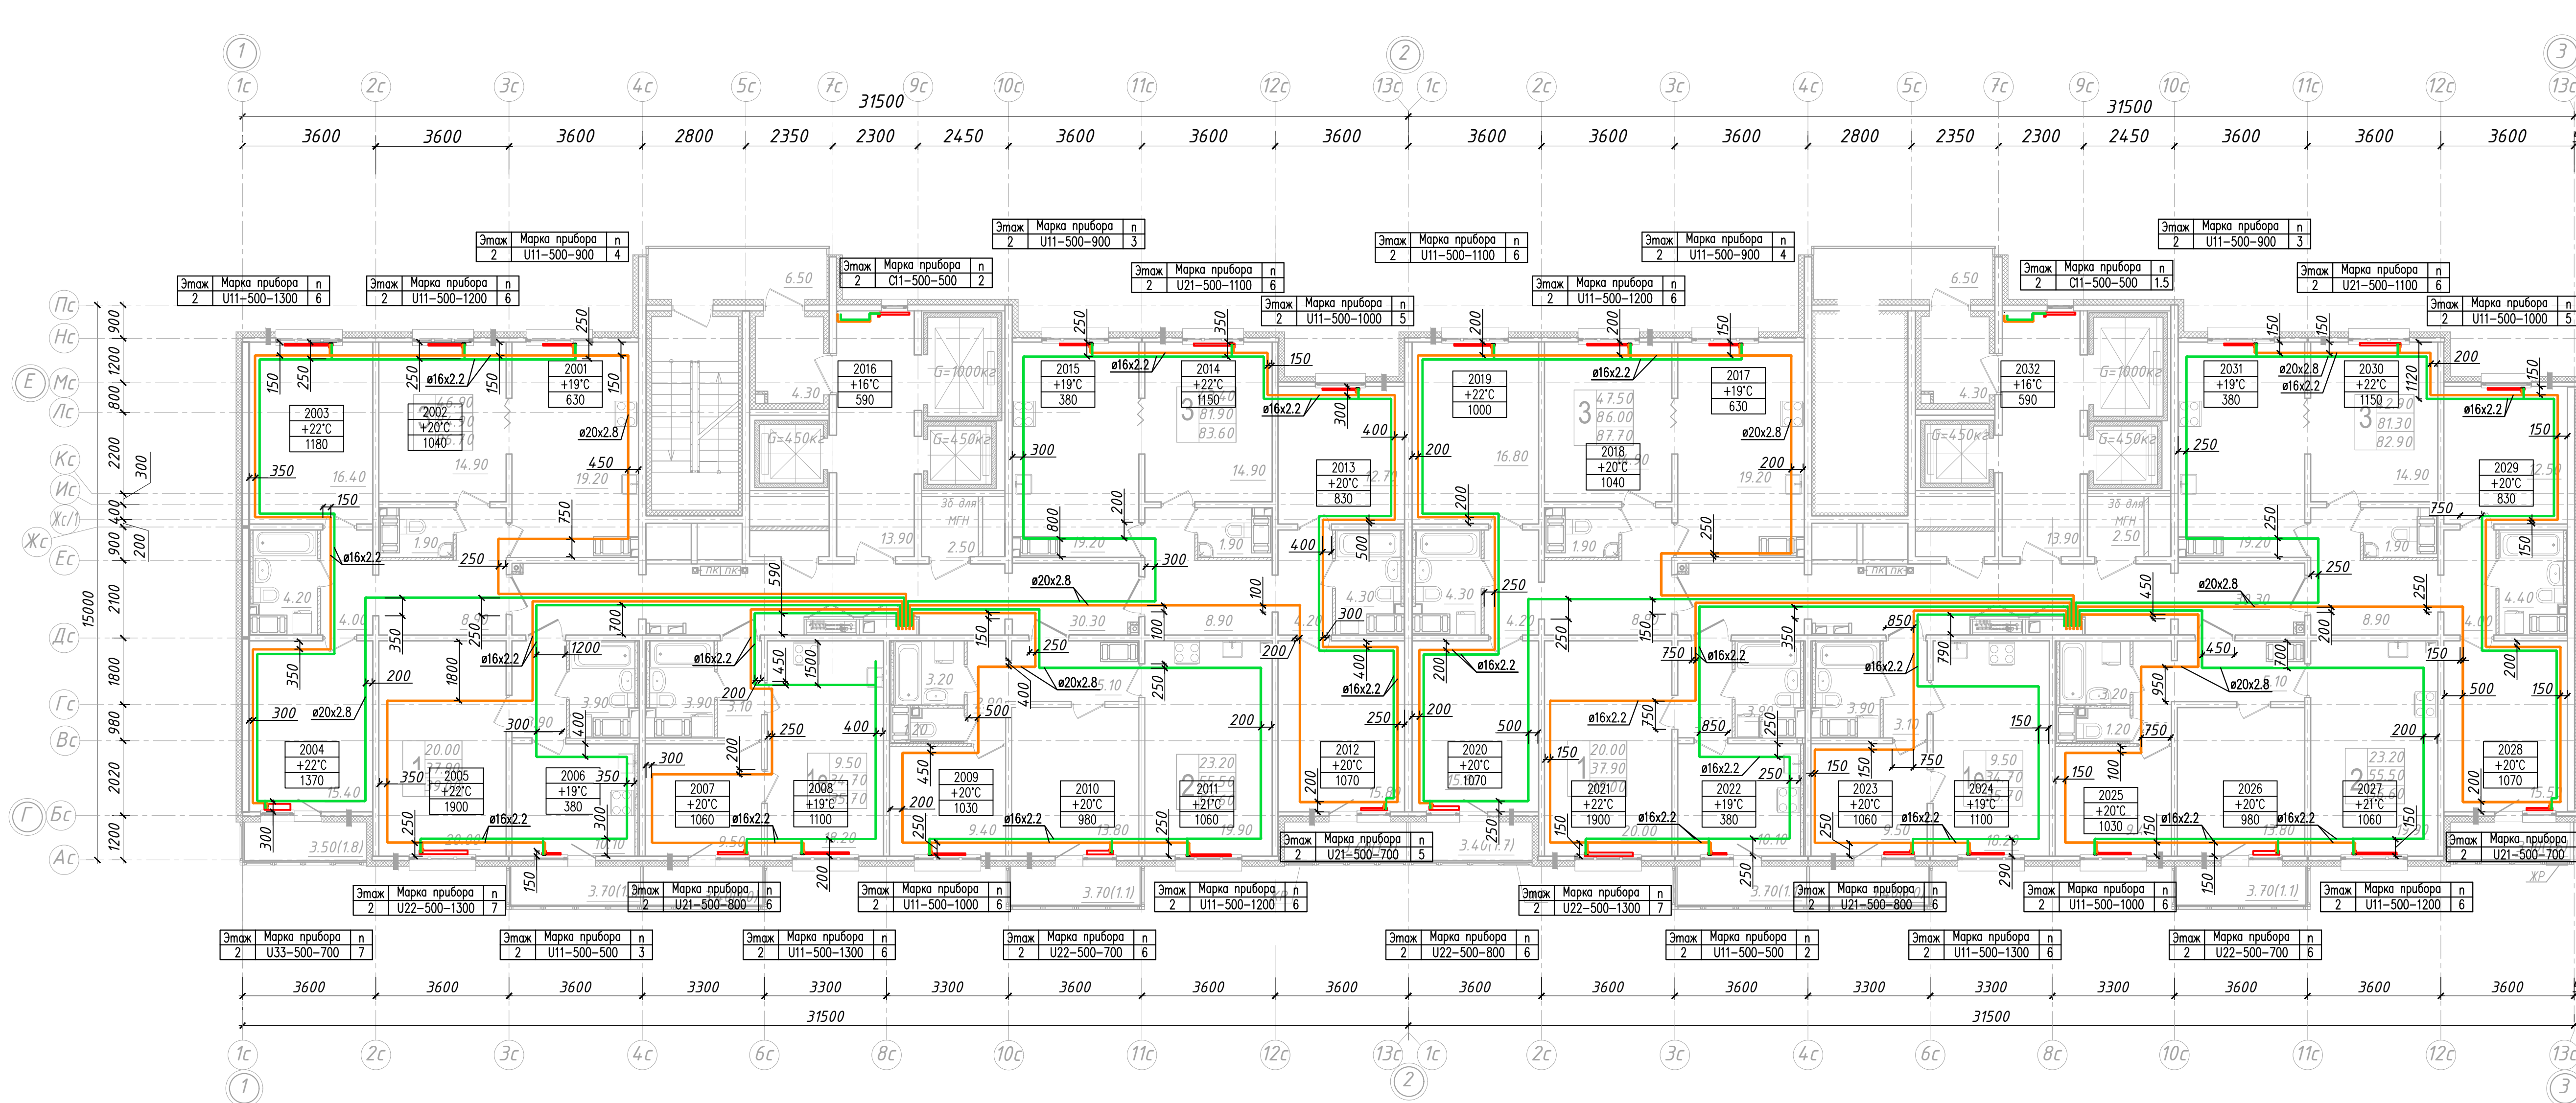


Узел А
подключение отопительного прибора

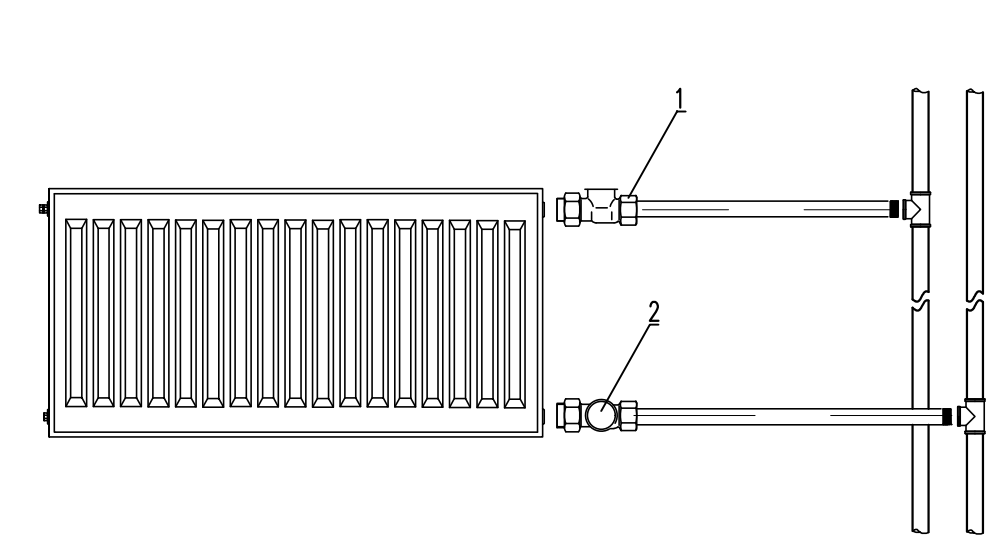

N	Наименование	Производитель
1	Клапан термостатический RTR-N	Danfoss
2	Клапан шаровый Ду 15	Staber


Узел Б
подключение отопительного прибора

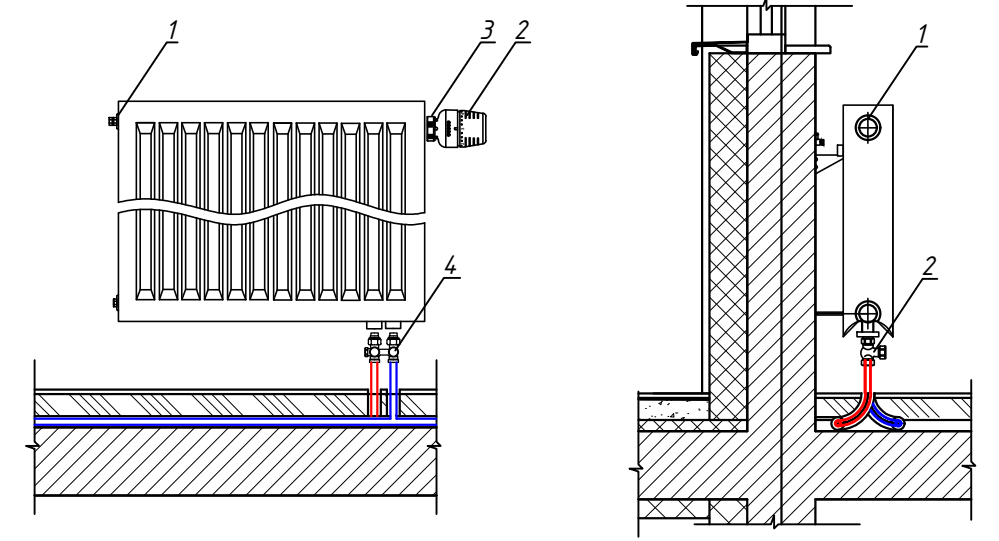

N	Наименование	Производитель
1	Кран Маевского	
2	Головка термостатическая RTR-W	Danfoss
3	Клапан термостатический встроенный RA-U	Danfoss
4	Клапан запорно-присоединительный RLV-KS	Danfoss

Примечание:
Для подключения концевых приборов применить L-образные трубки, для всех остальных применить T-образные трубки

Узел установки радиатора Н=500

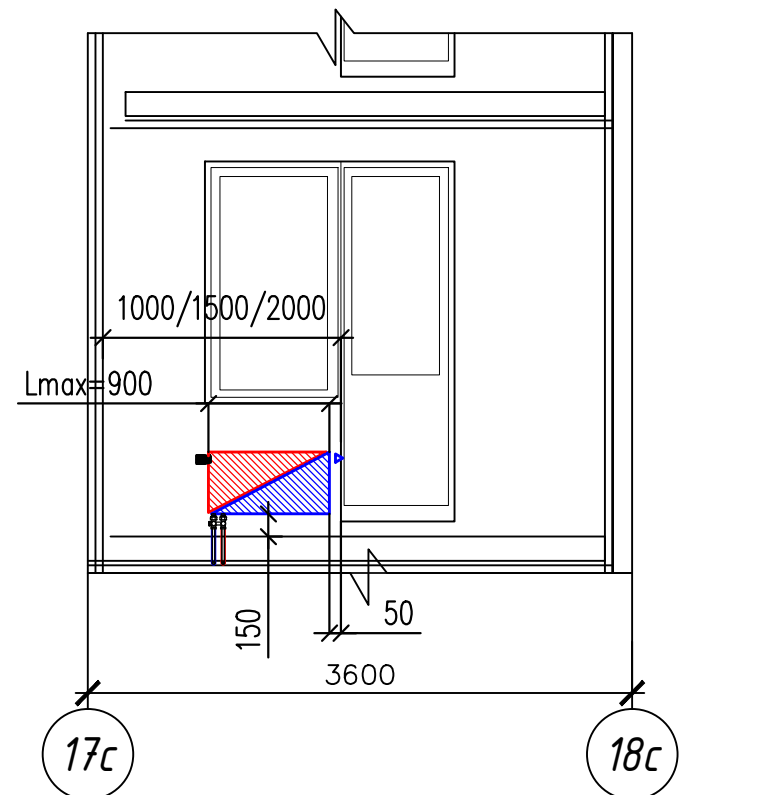


- УСЛОВНЫЕ ОБОЗНАЧЕНИЯ
- T1.1— подводящий трубопровод системы отопления СО1 (жилая часть)—90°С
 - T2.1— обратный трубопровод системы отопления СО1 (жилая часть)—70°С
 - T1.2— подводящий трубопровод системы отопления СО2 (жилая часть)—90°С
 - T2.2— обратный трубопровод системы отопления СО2 (жилая часть)—70°С
 - R— радиатор панельный Prado

- УСЛОВНЫЕ ОБОЗНАЧЕНИЯ
- Радиатор Prado
 - Номер этажа
 - Этаж
 - Марка прибора
 - п
 - тип подключения
 - U—нижний
 - C—боковой
 - тип радиатора
 - номинальная высота прибора
 - длина прибора
 - настройка термостатического вентиля у прибора
 - Температура в помещении
 - Термометры в помещении


- Примечание:
1. Единица измерения расстояния на плане – мм.
 2. Охранная зона трубопровода 200мм от оси трубы.
 3. Трубопроводы от коллекторов до квартир и поквартирная разводка проложены в конструкции стяжки пола при помощи труб из сшитого полиэтилена REHAU RAUTITAN black в трубчатой теплоизоляции толщиной 9мм.
 4. Трубопроводы отопления на плане условно размещены.
 5. Диаметры подводок к отопительным приборам лестничных клеток ø15x2.8.

311/11.03.2014-5-11-08				
г. Санкт-Петербург, Октябрьская набережная, дом 40, корпус 2, литера Г2				
Изм.	Кол. изм.	Лист	№ изм.	Дата
Исх. участка	Ащечков Д.Н.	Лоды	Лоды	Лоды
Гл. инженер	Моловцевой П.А.			
Мультиквартирный дом со встроенно-пристроенными помещениями и пристроенным многоэтажным гаражом (автостоянкой). Участок 5 (по ППТ). Корпус 1		Стадия	Лист	Листов
Исполнительная схема. Прокладка трубопроводов систем отопления в помещениях 17 этажа (Секции 4,5).		ИД		
		ООО "ТекСТРОЙ"		

Исполнительная схема. Прокладка трубопроводов систем отопления в помещениях 18 этажа (Секции 4,5).

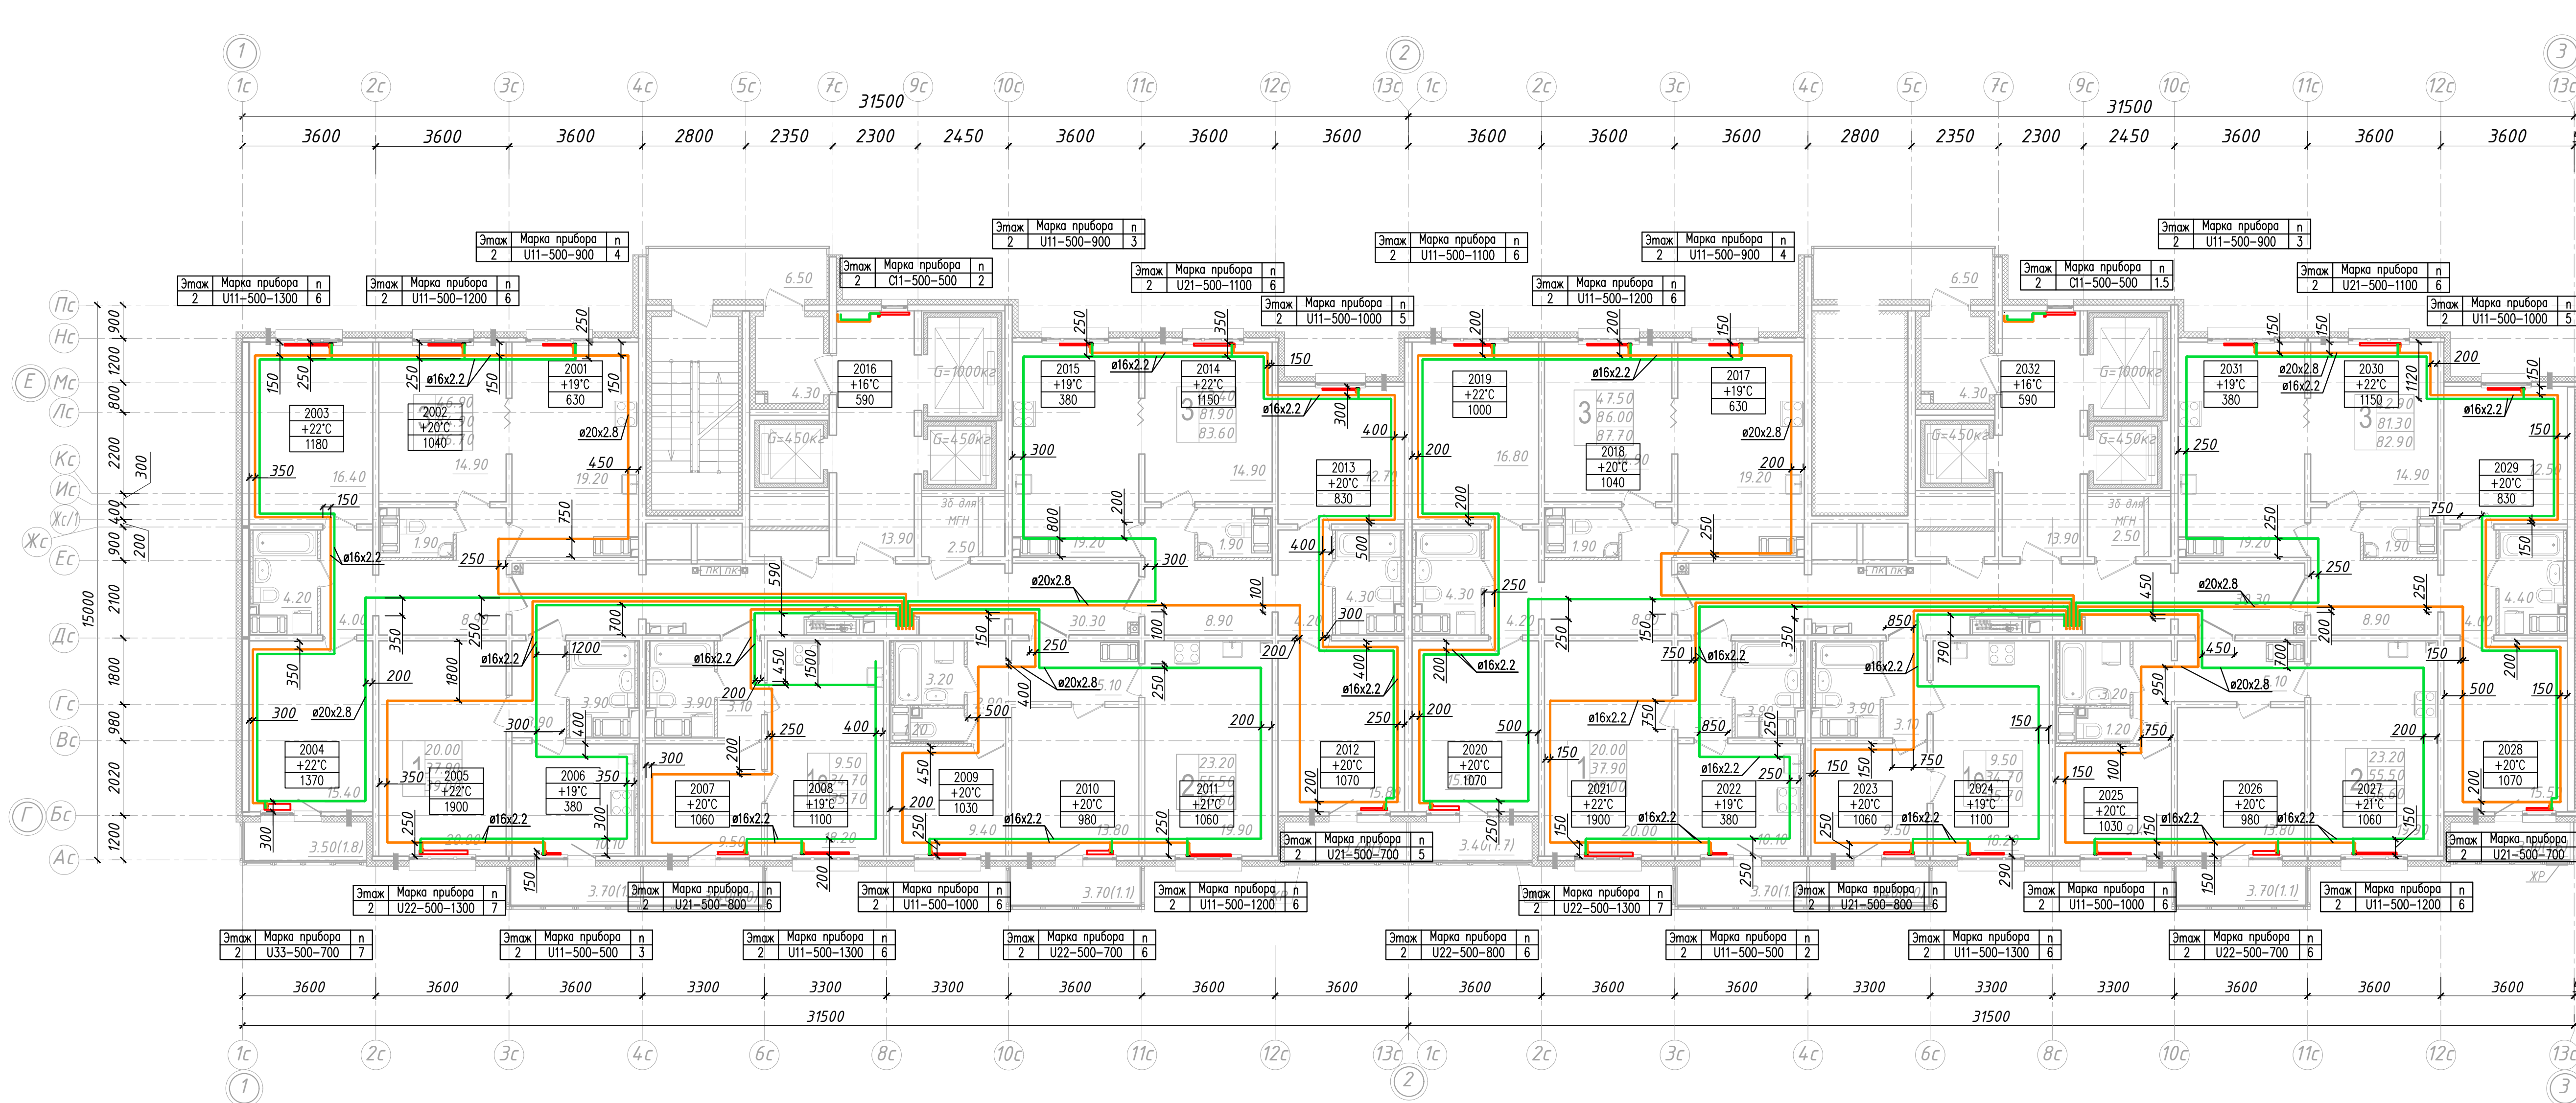


Узел А
подключение отопительного прибора

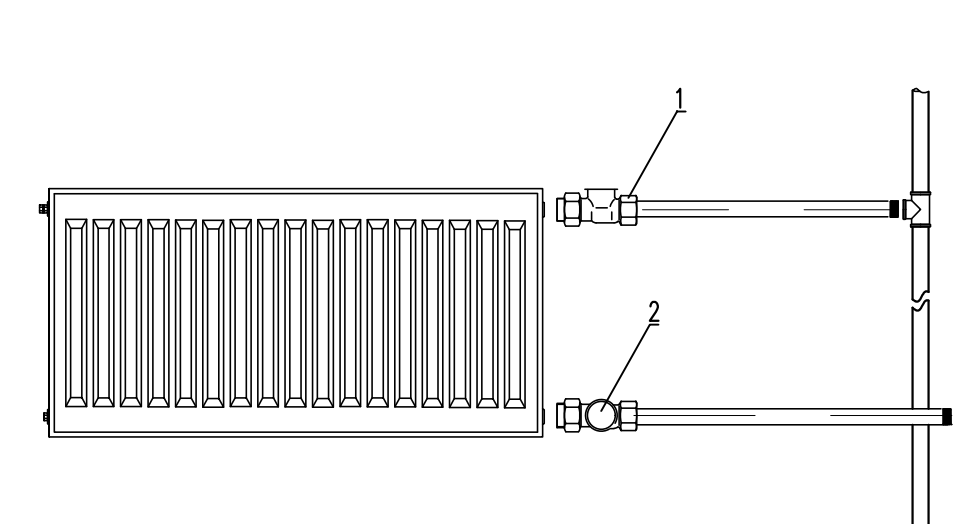

N	Наименование	Производитель
1	Клапан термостатический RTR-N	Danfoss
2	Клапан шаровый Ду 15	Staber


Узел Б
подключение отопительного прибора

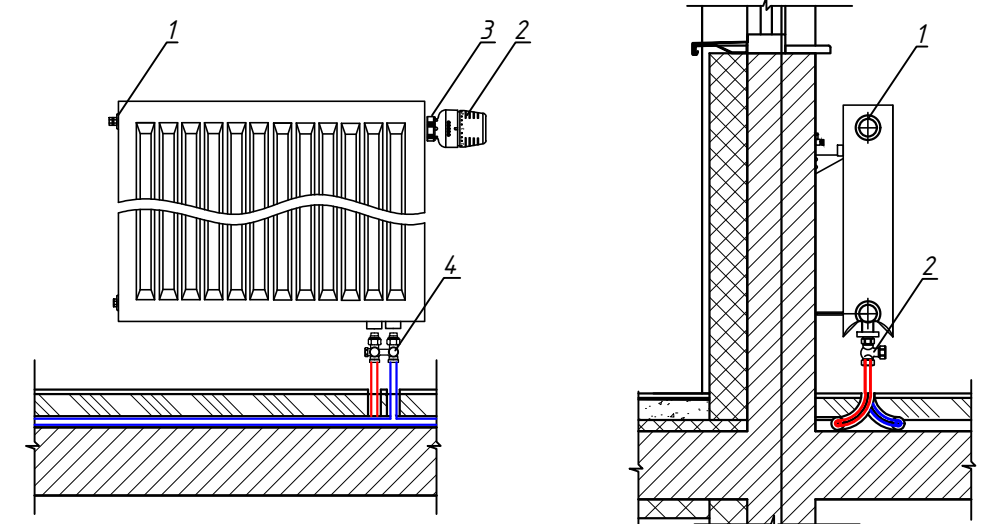

N	Наименование	Производитель
1	Кран Маевского	
2	Головка термостатическая RTR-W	Danfoss
3	Клапан термостатический встроенный RA-U	Danfoss
4	Клапан запорно-присоединительный RLV-KS	Danfoss

Примечание:
Для подключения конечных приборов применить L-образные трубки, для всех остальных применить T-образные трубки

Узел установки радиатора Н=500

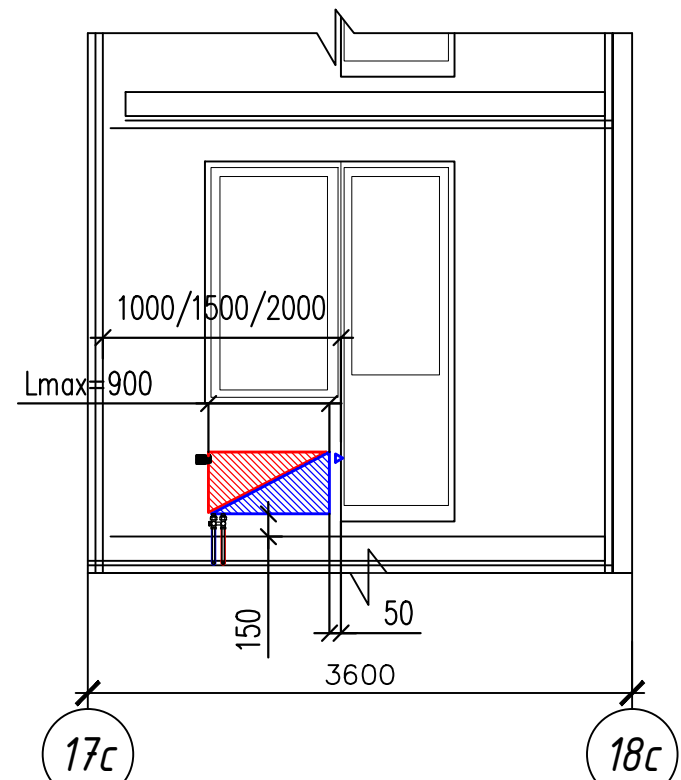


- УСЛОВНЫЕ ОБОЗНАЧЕНИЯ
- T1.1 - подающий трубопровод системы отопления СО1 (жилая часть) -90°C
 - T2.1 - обратный трубопровод системы отопления СО1 (жилая часть) -70°C
 - T1.2 - подающий трубопровод системы отопления СО2 (жилая часть) -90°C
 - T2.2 - обратный трубопровод системы отопления СО2 (жилая часть) -70°C
 - R - радиатор панельный Prado

- УСЛОВНЫЕ ОБОЗНАЧЕНИЯ
- Радиатор Prado
 - Номер этажа
 - Этаж
 - Марка прибора
 - п
 - тип подключения
 - U-нижний
 - C-боковое
 - тип радиатора
 - номинальная высота прибора
 - длина прибора
 - настройка термостатического вентилия у прибора
 - Температура в помещении
 - Термоплати в помещении


- Примечание:
1. Единица измерения расстояния на плане - мм.
 2. Охранная зона трубопровода 200мм от оси трубы.
 3. Трубопроводы от коллекторов до квартир и поквартирная разводка проложены в конструкции стяжки пола при помощи труб из сшитого полиэтилена REHAU RAUTITAN black в трубчатой теплоизоляции толщиной 9мм.
 4. Трубопроводы отопления на плане условно размещены.
 5. Диаметры подводок к отопительным приборам лестничных клеток ø15x2.8.

311/11.03.2014-5-11-08				
г. Санкт-Петербург, Октябрьская набережная, дом 40, корпус 2, литера Г2				
Изм.	Кол. изм.	Лист	№ изм.	Дата
Исх. участка	Ащельков Д.Н.	Лоды	Лоды	Лоды
Гл. инженер	Моловечкой П.А.			
Мультиквартирный дом со встроенно-пристроенными помещениями и пристроенным многоэтажным гаражом (автостоянкой). Участок 5 (по ППТ). Корпус 1		Стадия	Лист	Листов
Исполнительная схема. Прокладка трубопроводов систем отопления в помещениях 18 этажа (Секции 4,5).		ИД		
ООО "ТекСТРОЙ"				

Исполнительная схема. Прокладка трубопроводов систем отопления в помещениях 19 этажа (Секции 4,5).

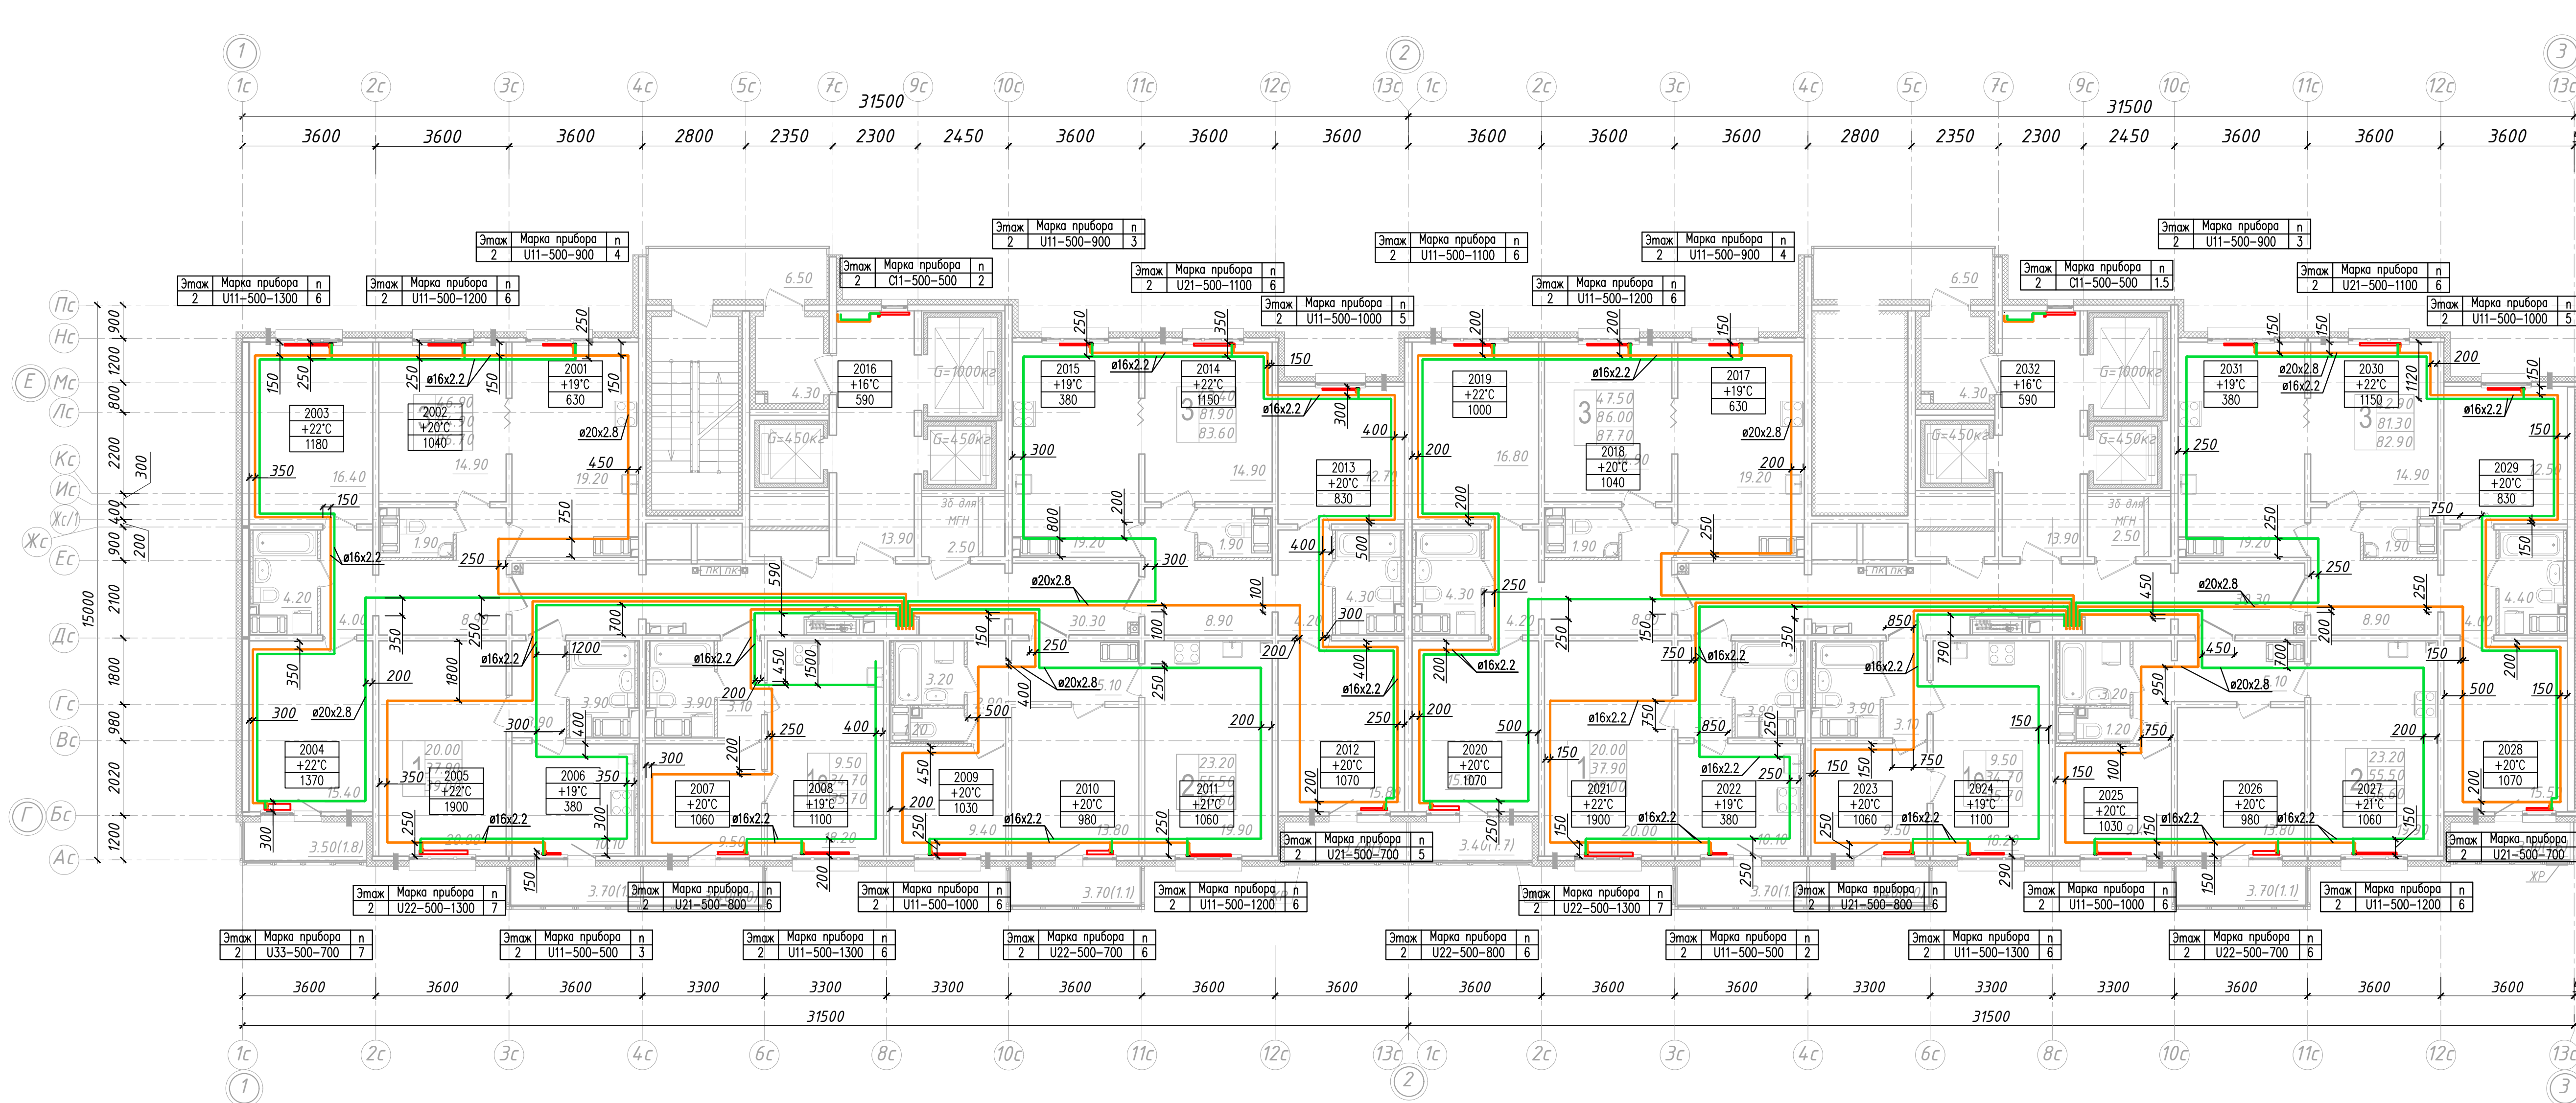


Узел А
подключение отопительного прибора

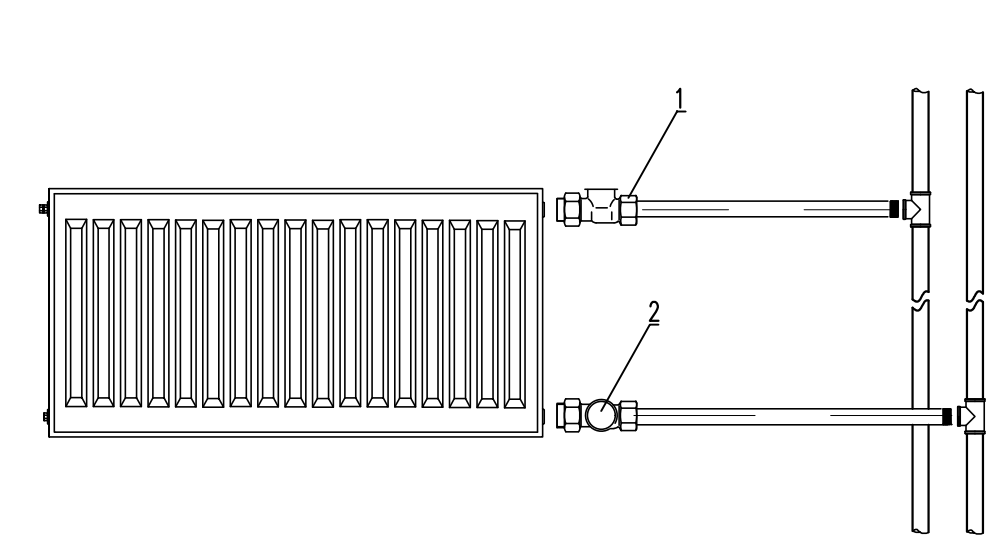

N	Наименование	Производитель
1	Клапан термостатический RTR-N	Danfoss
2	Клапан шаровый Ду 15	Staber


Узел Б
подключение отопительного прибора

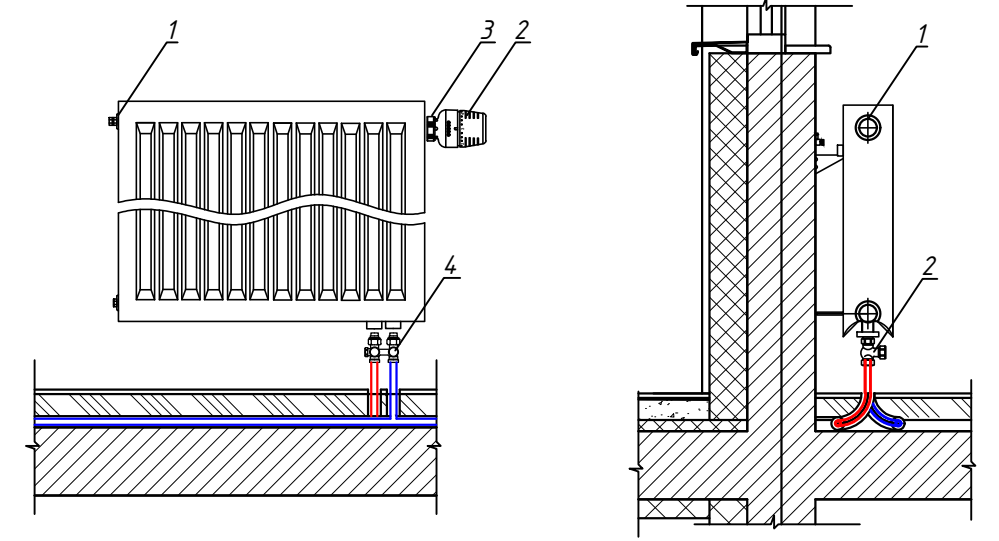


N	Наименование	Производитель
1	Кран Маевского	
2	Головка термостатическая RTR-W	Danfoss
3	Клапан термостатический встроенный RA-U	Danfoss
4	Клапан запорно-присоединительный RLV-KS	Danfoss

Примечание:
Для подключения конечных приборов применить L-образные трубки, для всех остальных применить T-образные трубки

Узел установки радиатора Н=500

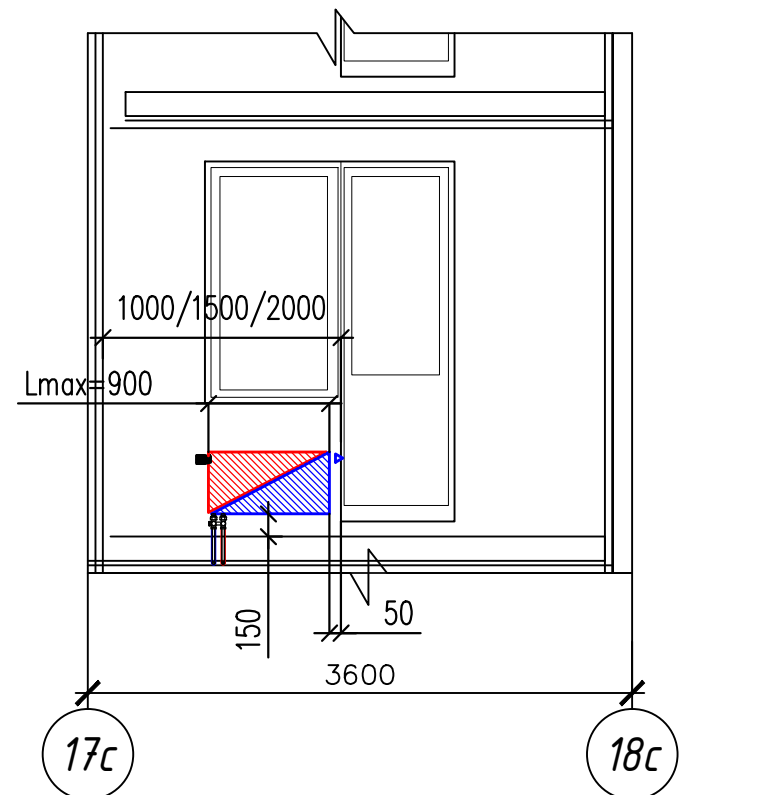


- УСЛОВНЫЕ ОБОЗНАЧЕНИЯ
- T1.1 - подающий трубопровод системы отопления СО1 (жилая часть) -90°C
 - T2.1 - обратный трубопровод системы отопления СО1 (жилая часть) -70°C
 - T1.2 - подающий трубопровод системы отопления СО2 (жилая часть) -90°C
 - T2.2 - обратный трубопровод системы отопления СО2 (жилая часть) -70°C
 - радиатор панельный Prado

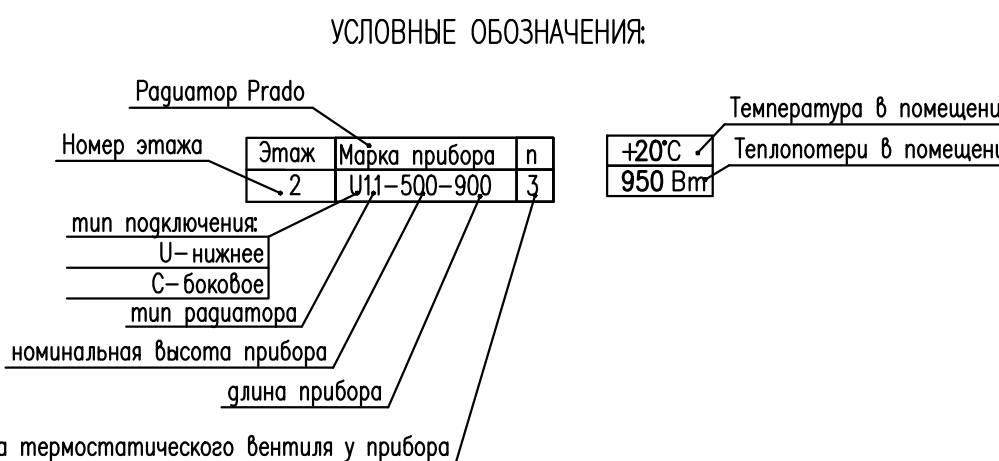


- Примечание:
- Единица измерения расстояния на плане - мм.
 - Охранная зона трубопровода 200мм от оси трубы.
 - Трубопроводы от коллекторов до квартир и поквартирная разводка проложены в конструкции стяжки пола при помощи труб из сшитого полиэтилена REHAU RAUTITAN black в трубчатой теплоизоляции, толщ. 9мм.
 - Трубопроводы отопления на плане условно размещены.
 - Диаметры подводок отопительным приборам лестничных клеток ø15x2.8.

311/11.03.2014-5-11-08				
г. Санкт-Петербург, Октябрьская набережная, дом 40, корпус 2, литера Г2				
Изм.	Кол. изм.	Лист	№ изм.	Дата
Исх. участка	Айцев Д.Н.	Лоды	Лоды	Лоды
Гл. инженер	Моловцев П.А.			
Мультиквартирный дом со встроенно-пристроенными помещениями и пристроенным многоэтажным гаражом (автостоянкой). Участок 5 (по ППТ), Корпус 1		Стадия	Лист	Листов
Исполнительная схема. Прокладка трубопроводов систем отопления в помещениях 19 этажа (Секции 4,5).		ИД		
		ООО "ТекСТРОЙ"		

Исполнительная схема. Прокладка трубопроводов систем отопления в помещениях 20 этажа (Секции 4,5).

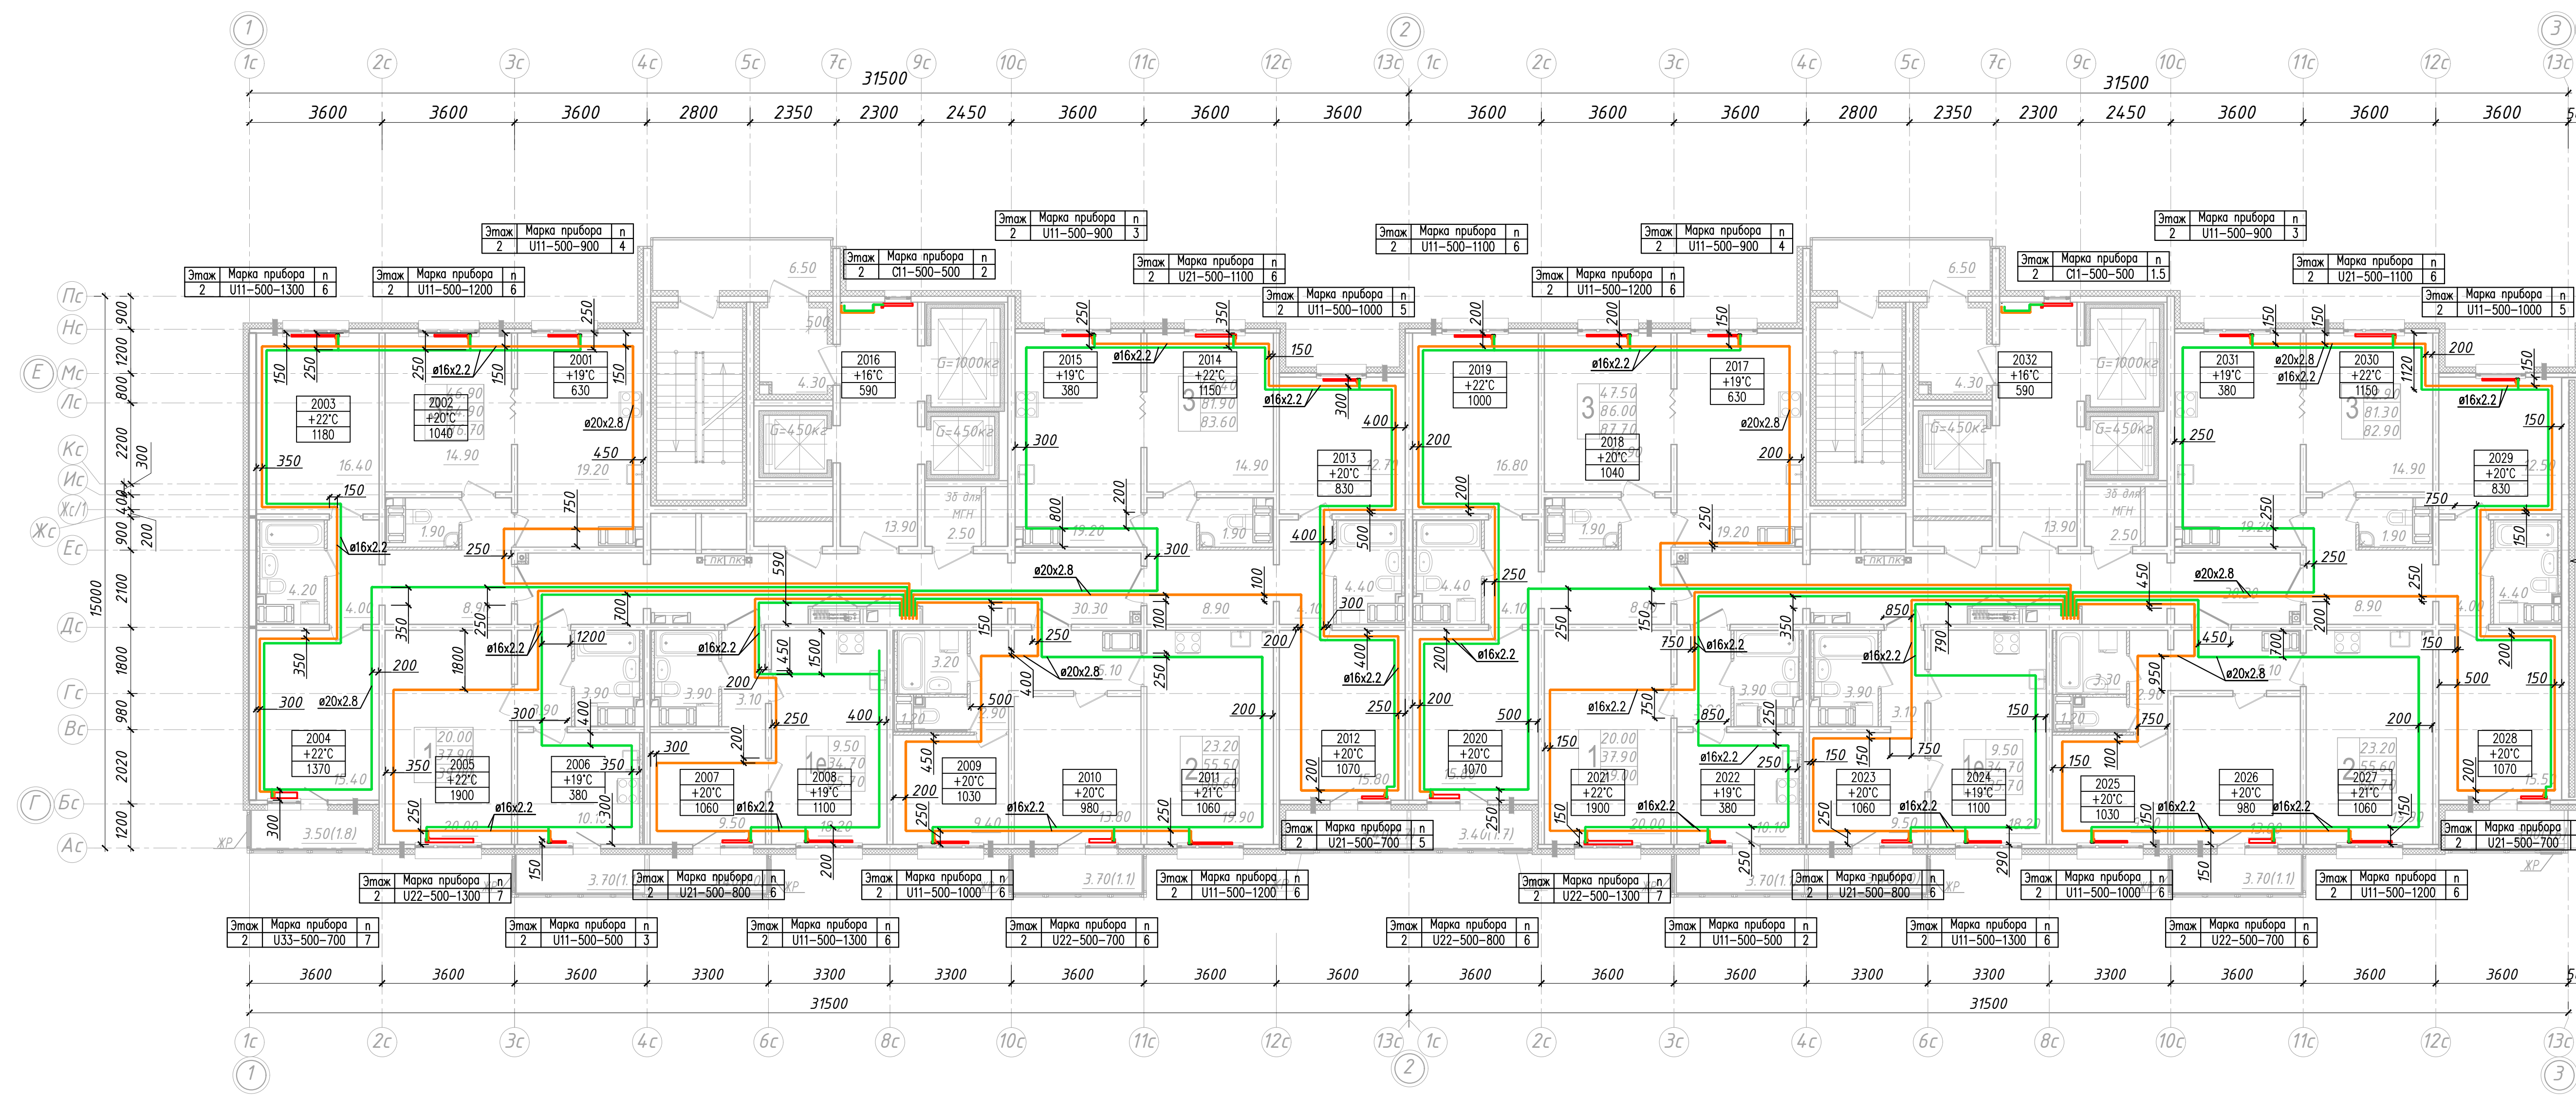


Узел А
подключение отопительного прибора

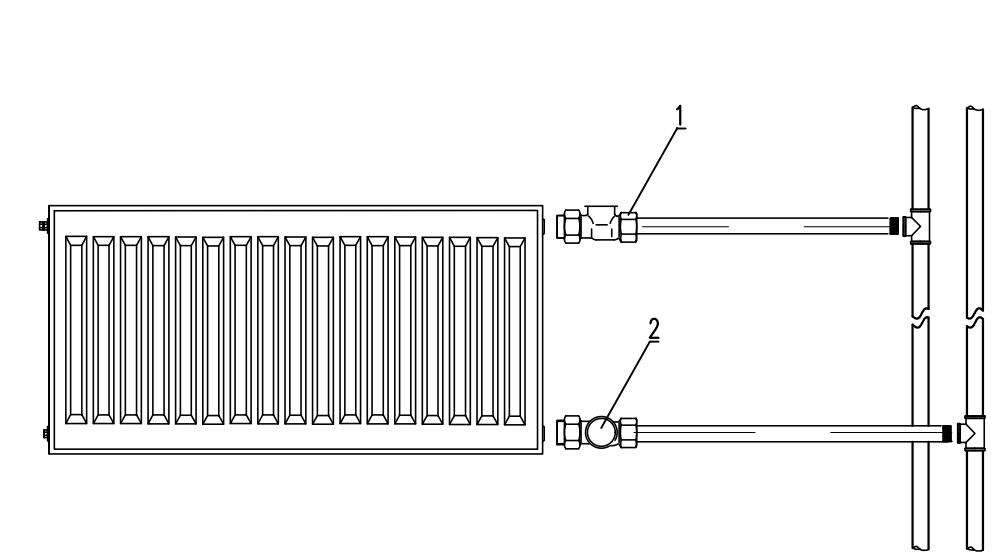

N	Наименование	Производитель
1	Кран термостатический RTR-N	Danfoss
2	Кран шаровый Ду 15	Staber


Узел Б
подключение отопительного прибора

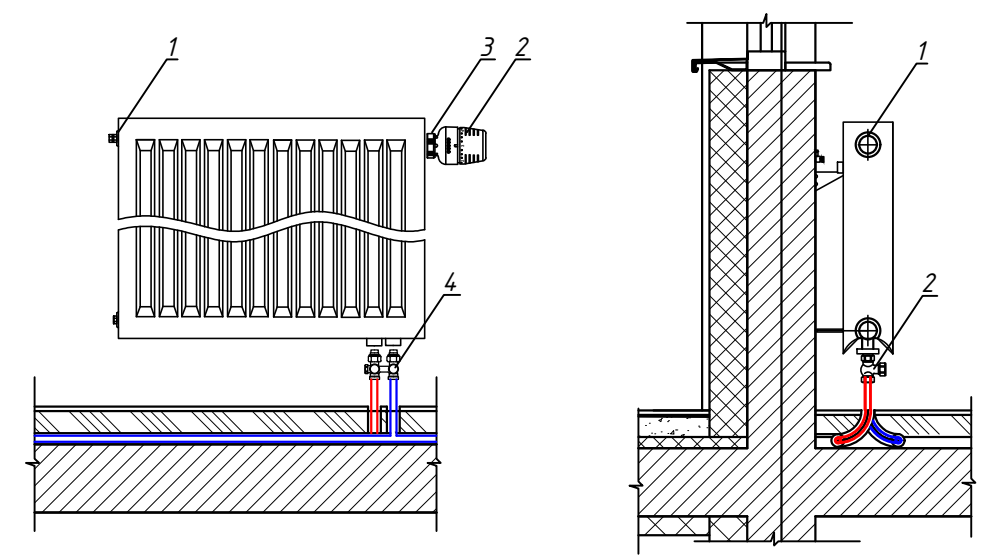


N	Наименование	Производитель
1	Кран Маевского	
2	Головка термостатическая RTR-W	Danfoss
3	Кран термостатический встроенный RA-U	Danfoss
4	Кран запорно-присоединительный RLV-KS	Danfoss

Примечание:
Для подключения концевых приборов применить L-образные трубы, для всех остальных применить T-образные трубы

Узел установки радиатора Н=500

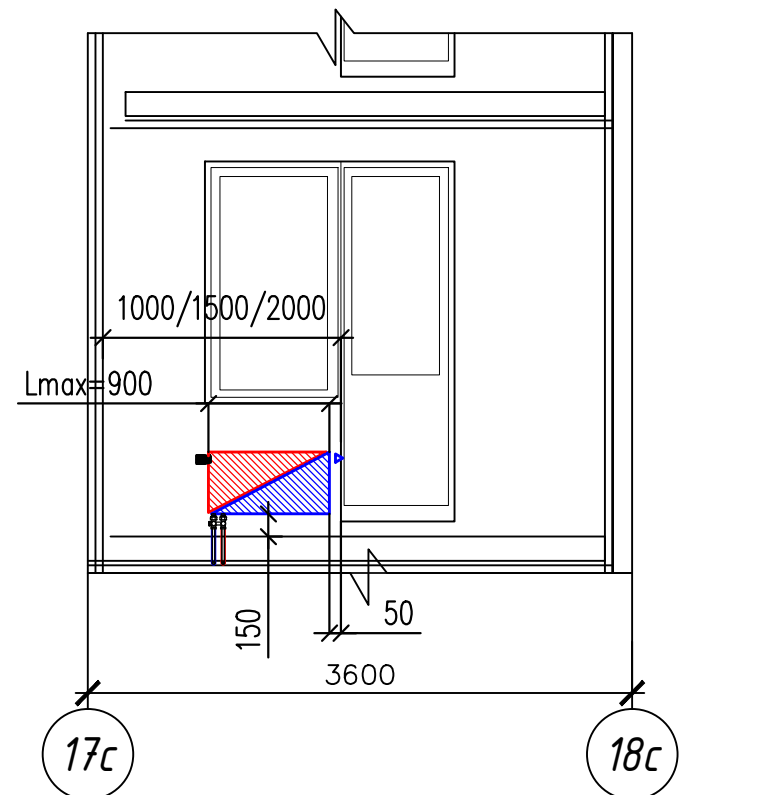




- УСЛОВНЫЕ ОБОЗНАЧЕНИЯ
- T1.1 - подающий трубопровод системы отопления СО1 (жилая часть) -90°C
 - T2.1 - обратный трубопровод системы отопления СО1 (жилая часть) -70°C
 - T1.2 - подающий трубопровод системы отопления СО2 (жилая часть) -90°C
 - T2.2 - обратный трубопровод системы отопления СО2 (жилая часть) -70°C
 - радиатор панельный Prado

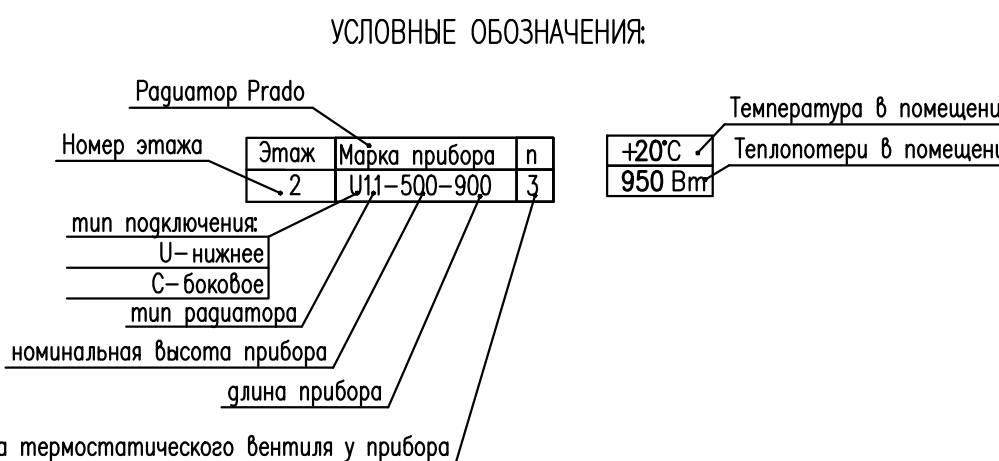

- Примечание:
- Единица измерения расстояния на плане - мм.
 - Охранная зона трубопровода 200мм от оси трубы.
 - Трубопроводы от коллекторов до квартир и поквартирная разводка проложены в конструкции стяжки пола при помощи труб из сшитого полиэтилена REHAU RAUTITAN black в трубчатой теплоизоляционной оболочке толщиной 9мм.
 - Трубопроводы отопления на плане условно размещены.
 - Диаметры подводок отопительным приборам лестничных клеток Ø15x2,8.

31/11.03.2014-5-11-08				
г. Санкт-Петербург, Октябрьская набережная, дом 40, корпус 2, литера Г2				
Изм.	Кол. изм.	Лист	№ изм.	Дата
		1		
Исполнитель	А.И. Шевцов	Д.И. Малахов		
Место участка	Мультиквартирный дом с встроенно-пристроенными помещениями и пристроенным многоэтажным гаражом (автостоянкой). Участок 5 (по ППТ), Корпус 1		Стадия	Лист
Гл. инженер			ИД	Листов
Исполнительная схема. Прокладка трубопроводов систем отопления в помещениях 20 этажа (Секции 4,5).			000 "ТЕКСТРОЙ"	

Исполнительная схема. Прокладка трубопроводов систем отопления в помещениях 21 этажа (Секции 4,5).

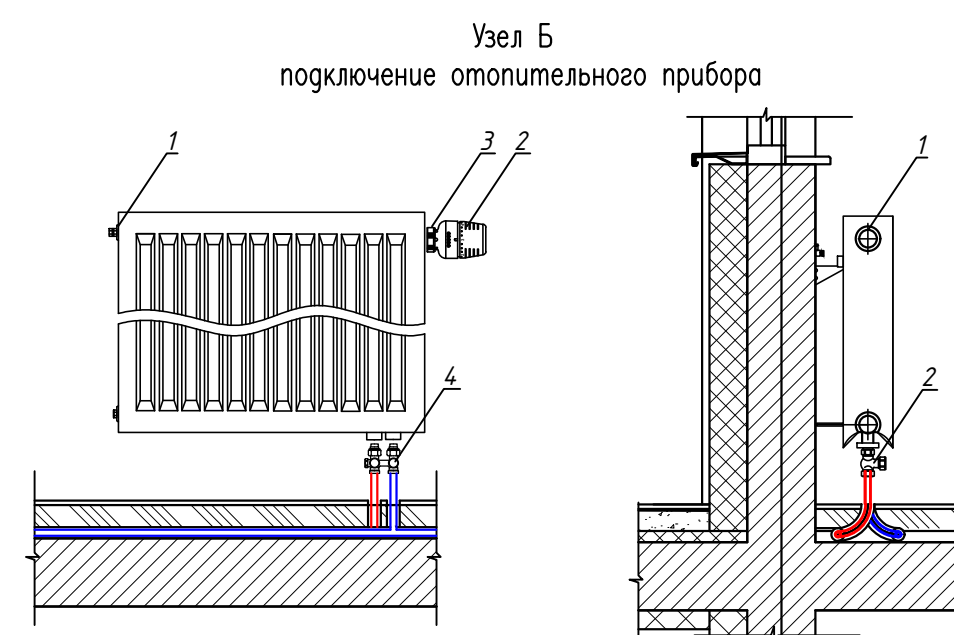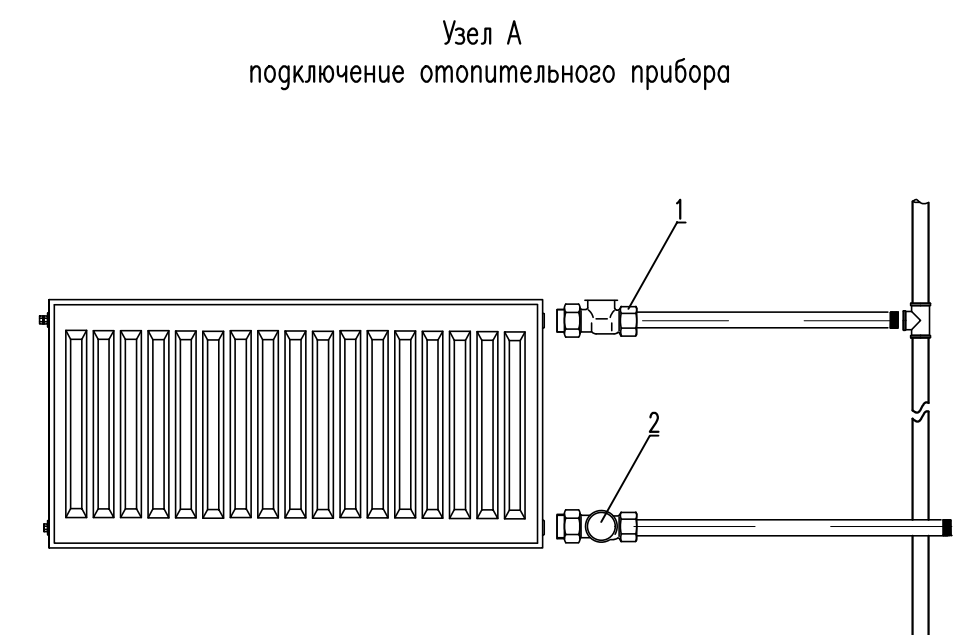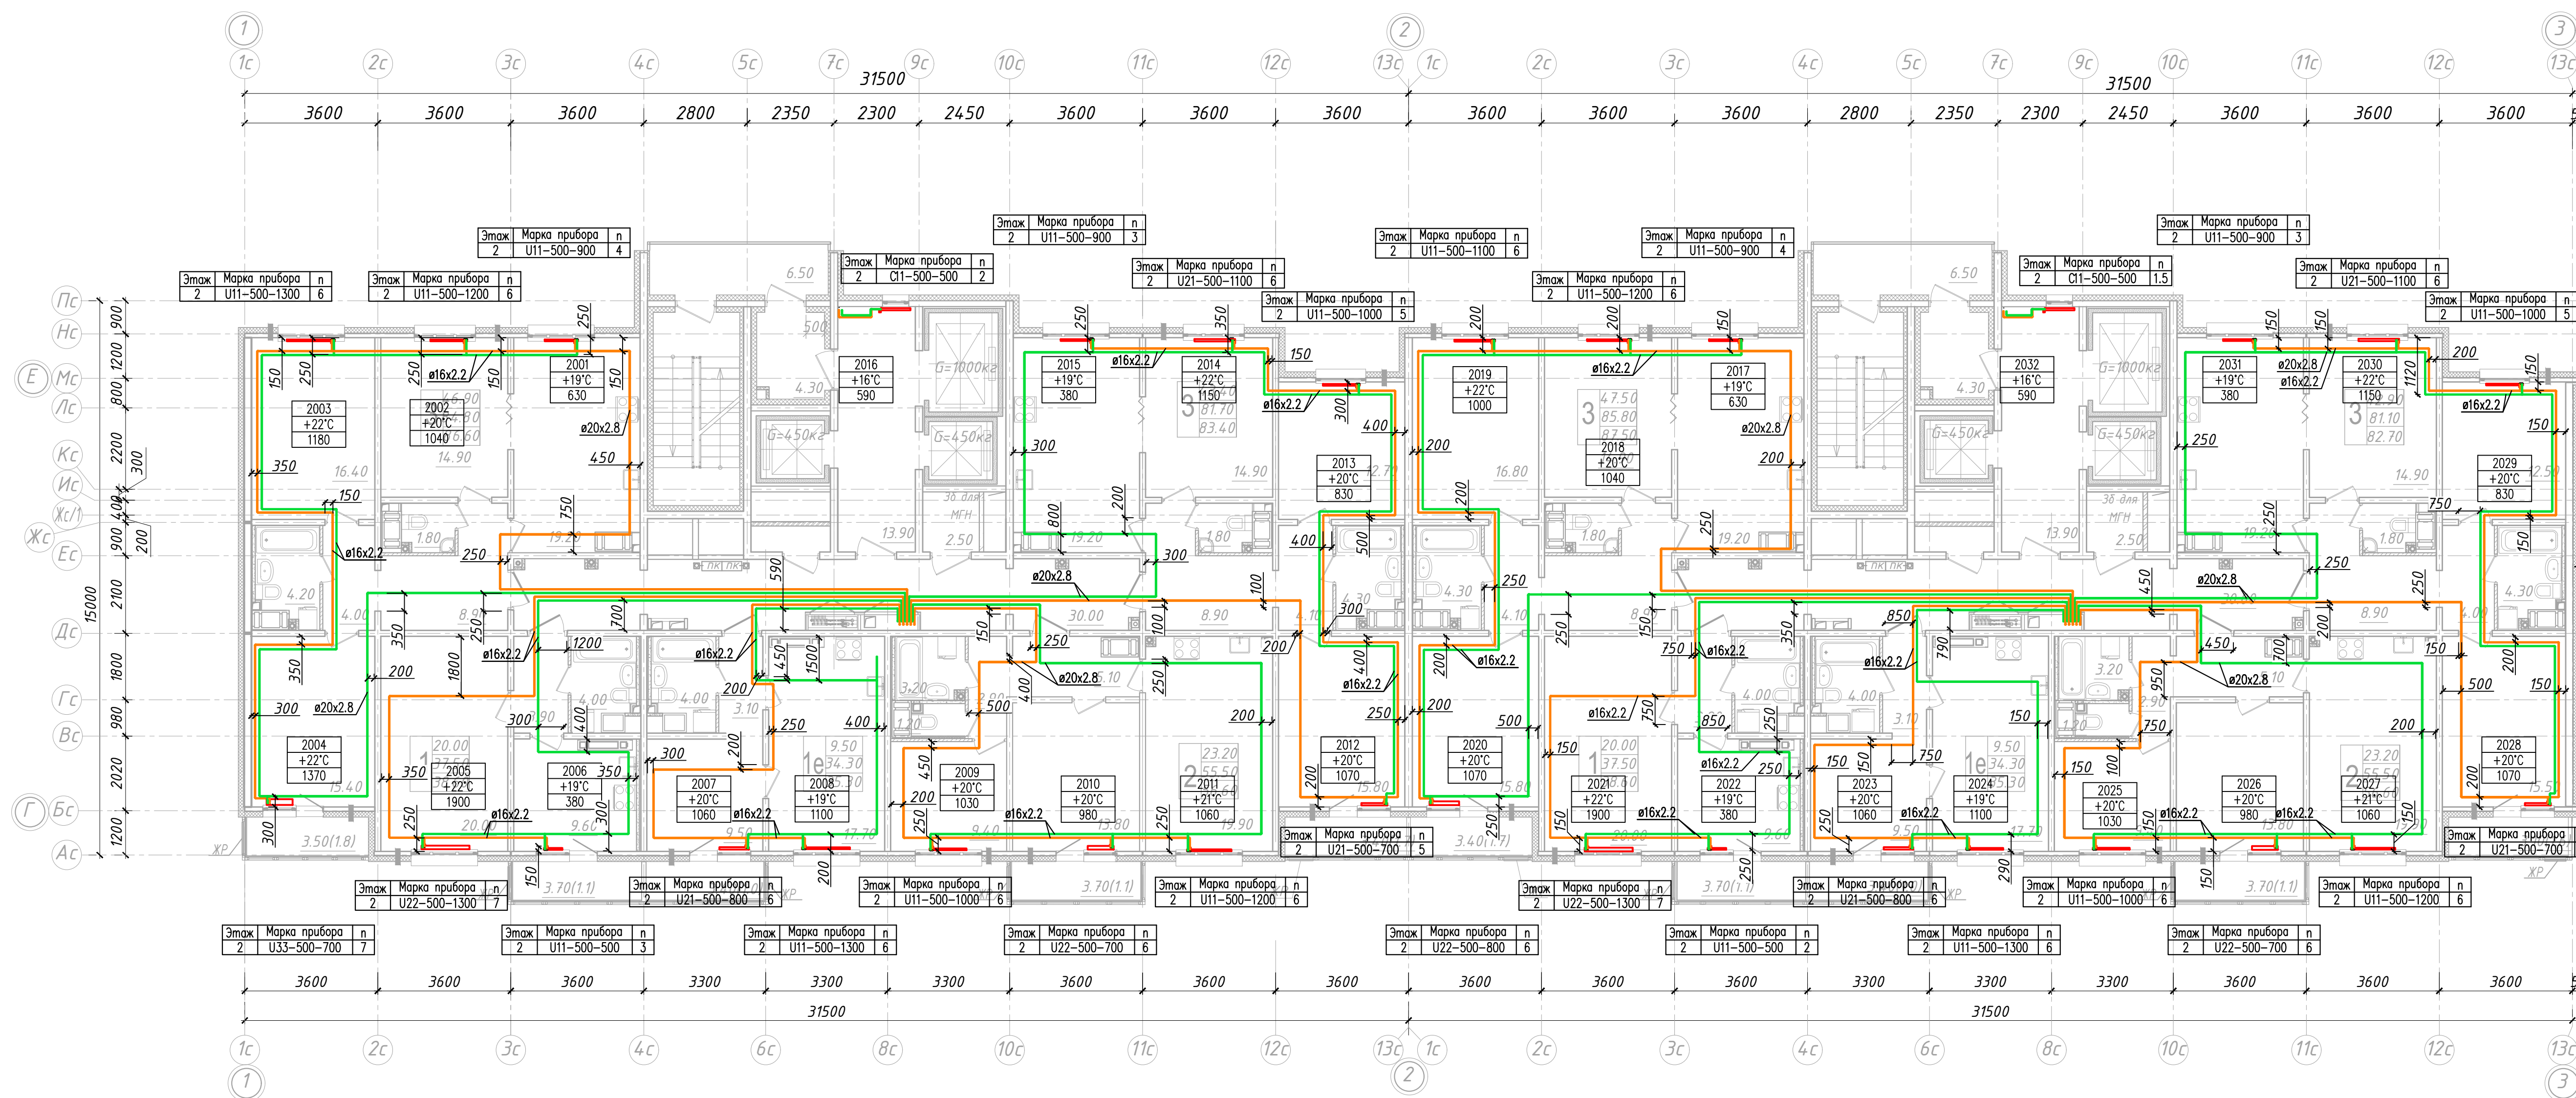


N	Наименование	Производитель
1	Клапан термостатический RTR-N	Danfoss
2	Клапан шаровый Ду 15	Staber


N	Наименование	Производитель
1	Кран Маевского	
2	Головка термостатическая RTR-W	Danfoss
3	Клапан термостатический встроенный RA-U	Danfoss
4	Клапан запорно-присоединительный RLV-KS	Danfoss

Примечание:
Для подключения конечных приборов применить L-образные трубки, для всех остальных применить T-образные трубки

Узел установки радиатора Н=500

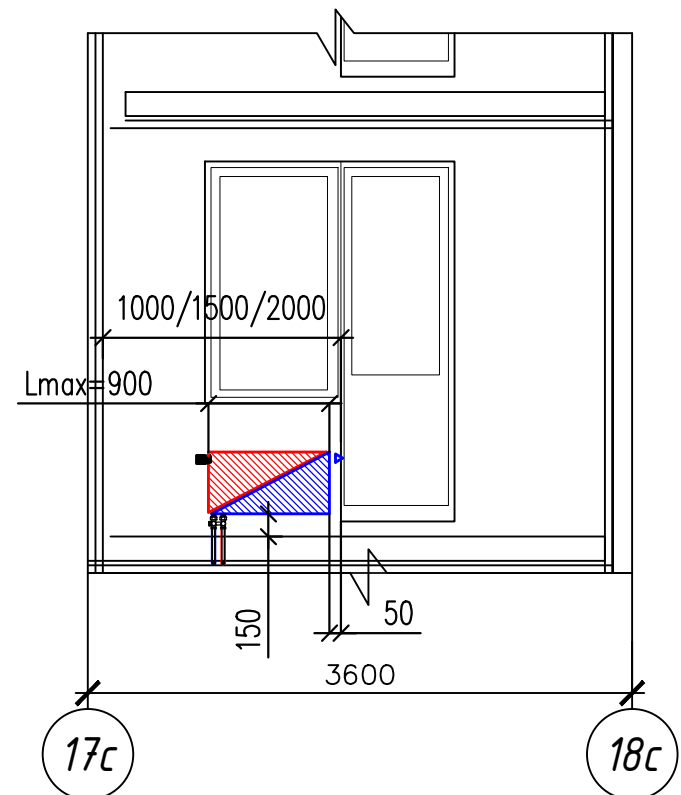



- УСЛОВНЫЕ ОБОЗНАЧЕНИЯ
- T1.1 - подающий трубопровод системы отопления СО1 (жилая часть) -90°C
 - T2.1 - обратный трубопровод системы отопления СО1 (жилая часть) -70°C
 - T1.2 - подающий трубопровод системы отопления СО2 (жилая часть) -90°C
 - T2.2 - обратный трубопровод системы отопления СО2 (жилая часть) -70°C
 - R - радиатор панельный Prado

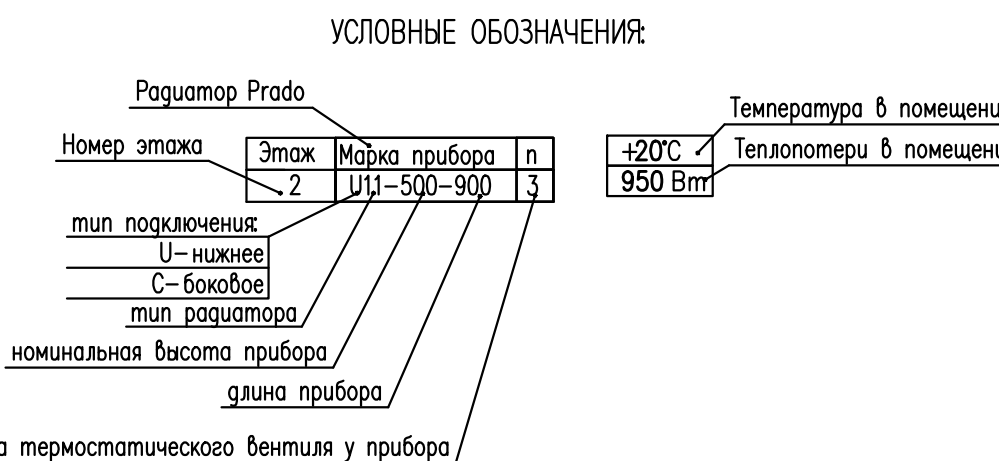


- Примечание:
1. Единица измерения расстояния на плане - мм.
 2. Охранная зона трубопровода 200мм от оси трубы.
 3. Трубопроводы от коллекторов до квартир и поквартирная разводка проложены в конструкции стяжки пола при помощи труб из сшитого полиэтилена REHAU RAUTITAN black в трубчатой теплоизоляции толщ 9мм.
 4. Трубопроводы отопления на плане условно размещены.
 5. Диаметры подводок к отопительным приборам лестничных клеток ø15x2.8.

311/11.03.2014-5-11-08				
г. Санкт-Петербург, Октябрьская набережная, дом 40, корпус 2, литера Г2				
Изм.	Кол. уч.	Лист	№ док.	Дата
Исх. участка	Ащелков Д.Н.			
Гл. инженер	Моловцев П.А.			
Мультиквартирный дом со встроенно-пристроенными помещениями и пристроенным многоэтажным гаражом (автостоянкой). Частка 5 (по ППТ), Корпус 1		Стадия	Лист	Листов
Исполнительная схема. Прокладка трубопроводов систем отопления в помещениях 21 этажа (Секции 4,5).		ИД		
		ООО "ТекСТРОЙ"		

Исполнительная схема. Прокладка трубопроводов систем отопления в помещениях 22 этажа (Секции 4,5).

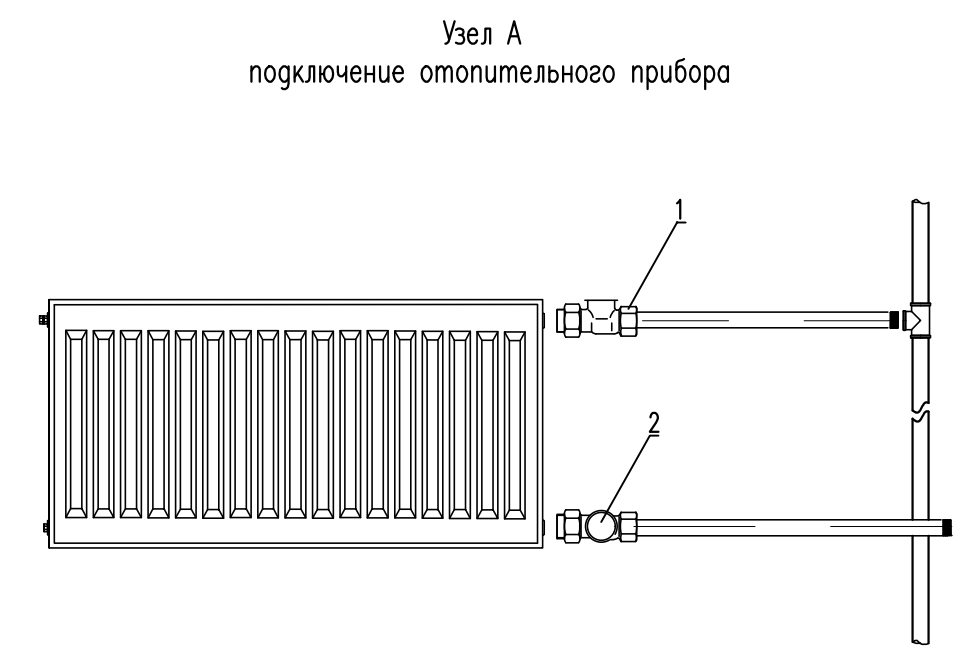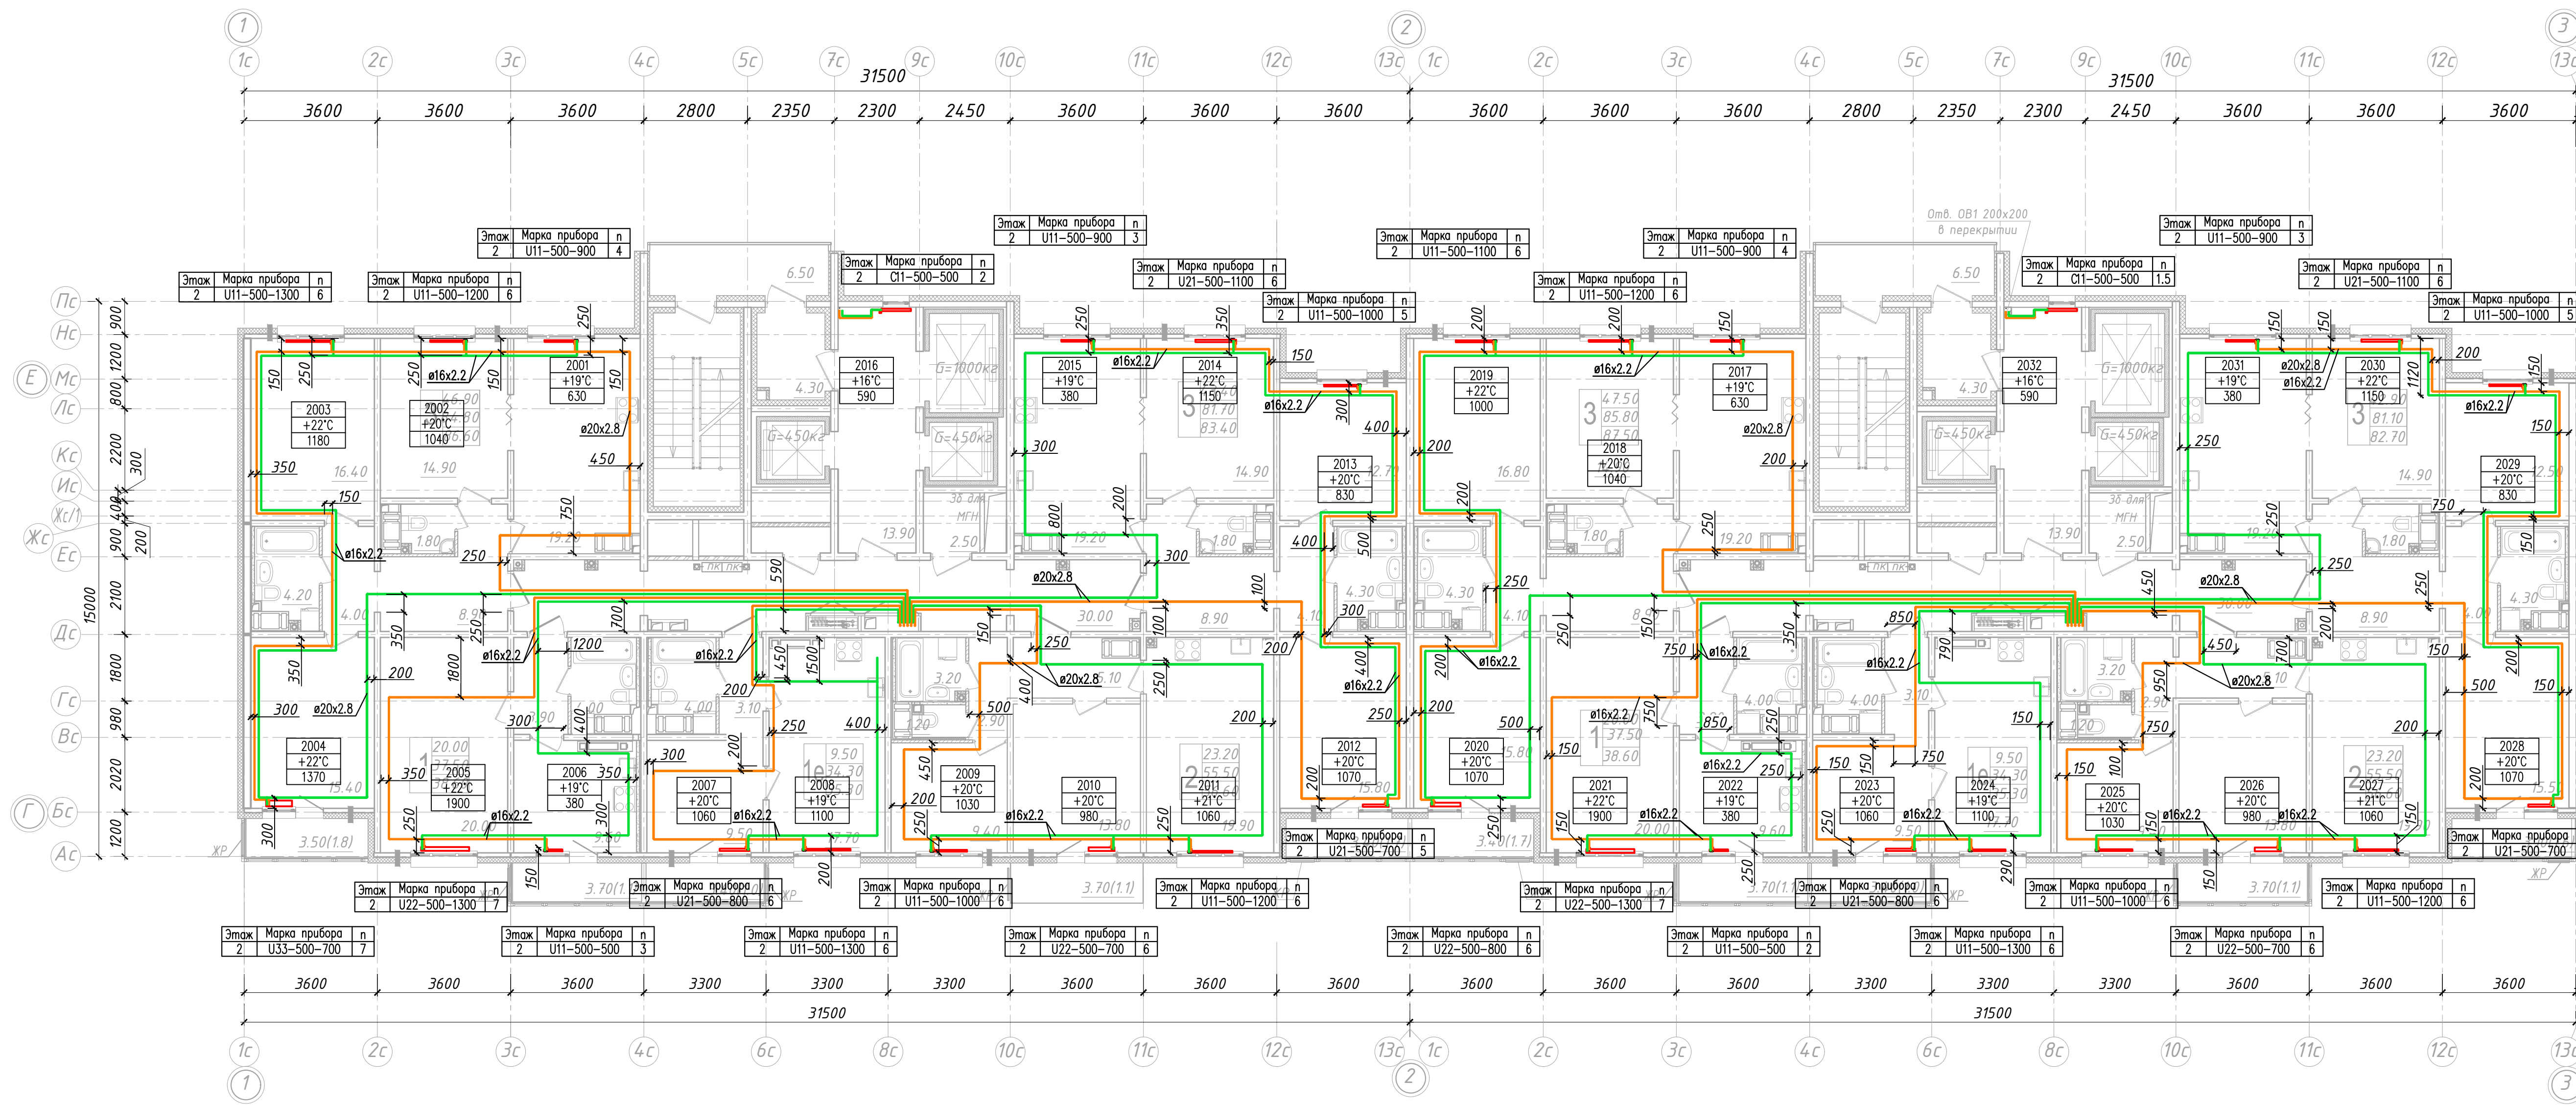


N	Наименование	Производитель
1	Клапан термостатический RTR-N	Danfoss
2	Клапан шаровый Ду 15	Staber

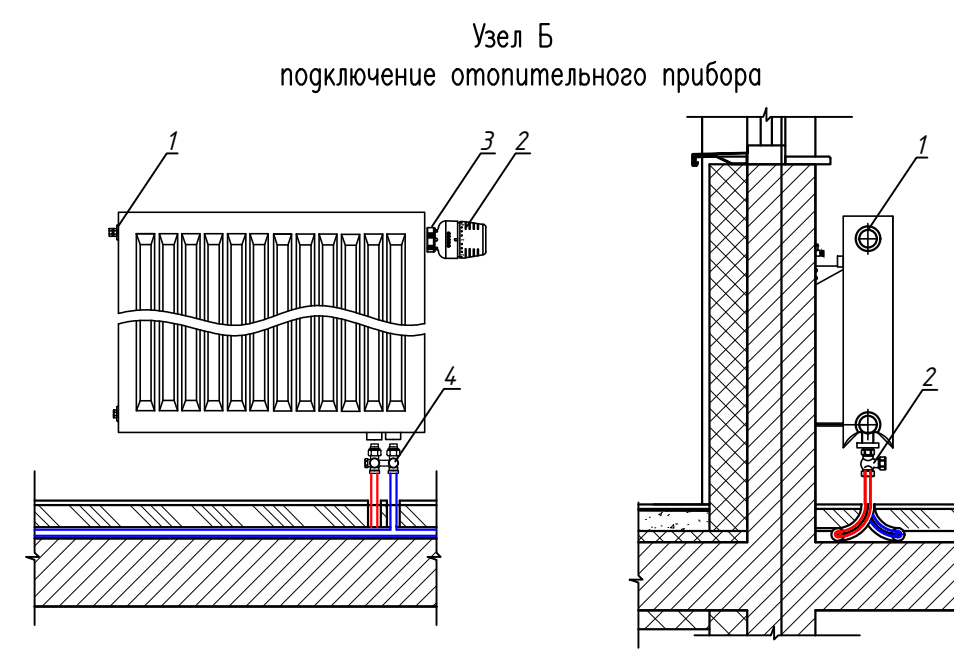


N	Наименование	Производитель
1	Кран Маевского	
2	Головка термостатическая RTR-W	Danfoss
3	Клапан термостатический встроенный RA-U	Danfoss
4	Клапан запорно-присоединительный RLV-KS	Danfoss

Примечание:
Для подключения конечных приборов применить L-образные трубы, для всех остальных применить T-образные трубы

Узел установки радиатора Н=500

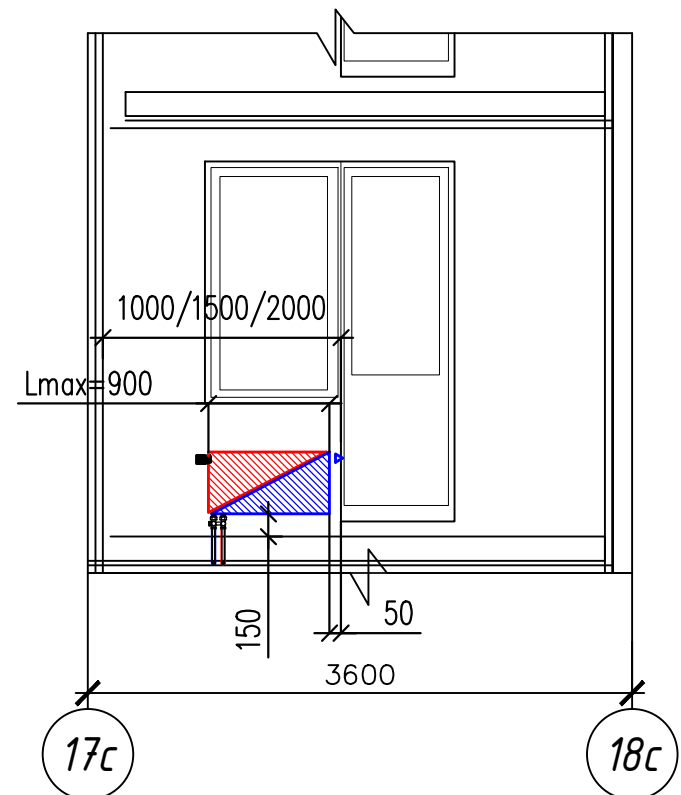

- УСЛОВНЫЕ ОБОЗНАЧЕНИЯ
- T1.1 - подающий трубопровод системы отопления СО1 (жилая часть) -90°C
 - T2.1 - обратный трубопровод системы отопления СО1 (жилая часть) -70°C
 - T1.2 - подающий трубопровод системы отопления СО2 (жилая часть) -90°C
 - T2.2 - обратный трубопровод системы отопления СО2 (жилая часть) -70°C
 - радиатор панельный Prado

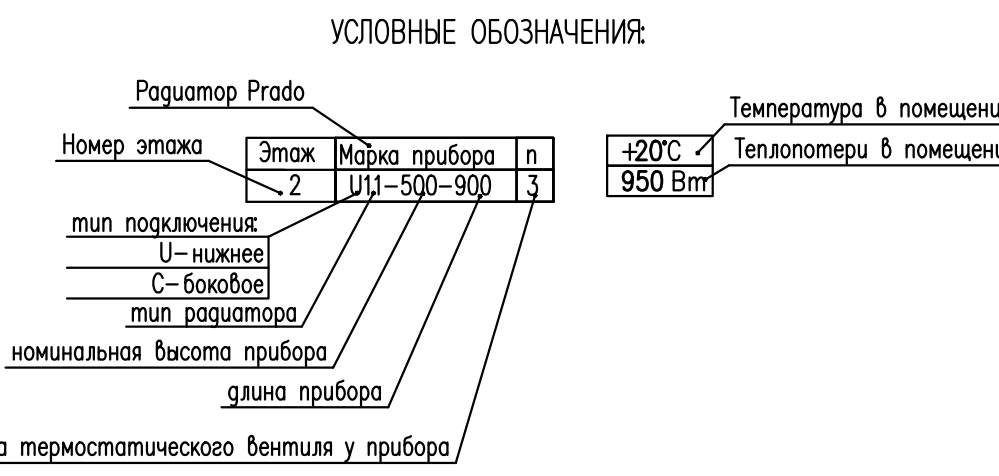

- Примечание:
- Единица измерения расстояния на плане - мм.
 - Охранная зона трубопровода 200мм от оси трубы.
 - Трубопроводы от коллекторов до квартир и поквартирная разводка проложены в конструкции стяжки пола при помощи труб из сшитого полиэтилена REHAU RAUTITAN black в трубчатой теплоизоляции толщ 9мм.
 - Трубопроводы отопления на плане условно разнесены.
 - Диаметры подорожек отопительным приборам лестничных клеток Ø15x2.8.

311/11.03.2014-5-11-08				
г. Санкт-Петербург, Октябрьская набережная, дом 40, корпус 2, литера Г2				
Изм.	Кол. изм.	Лист	№ изм.	Дата
		1		
Исполнитель	А.И. Шенников	Проверил	М.А. Павлов	Дата
Исполнительная схема. Прокладка трубопроводов систем отопления в помещениях 22 этажа (Секции 4,5).	Магистральный дом со встроенно-пристроенными помещениями и пристроенным многоэтажным гаражом (автостоянкой). Часть 5 (по ППТ). Корпус 1	Стадия	Лист	Листов
		ИД		
				000 "ТЕКСТРОЙ"