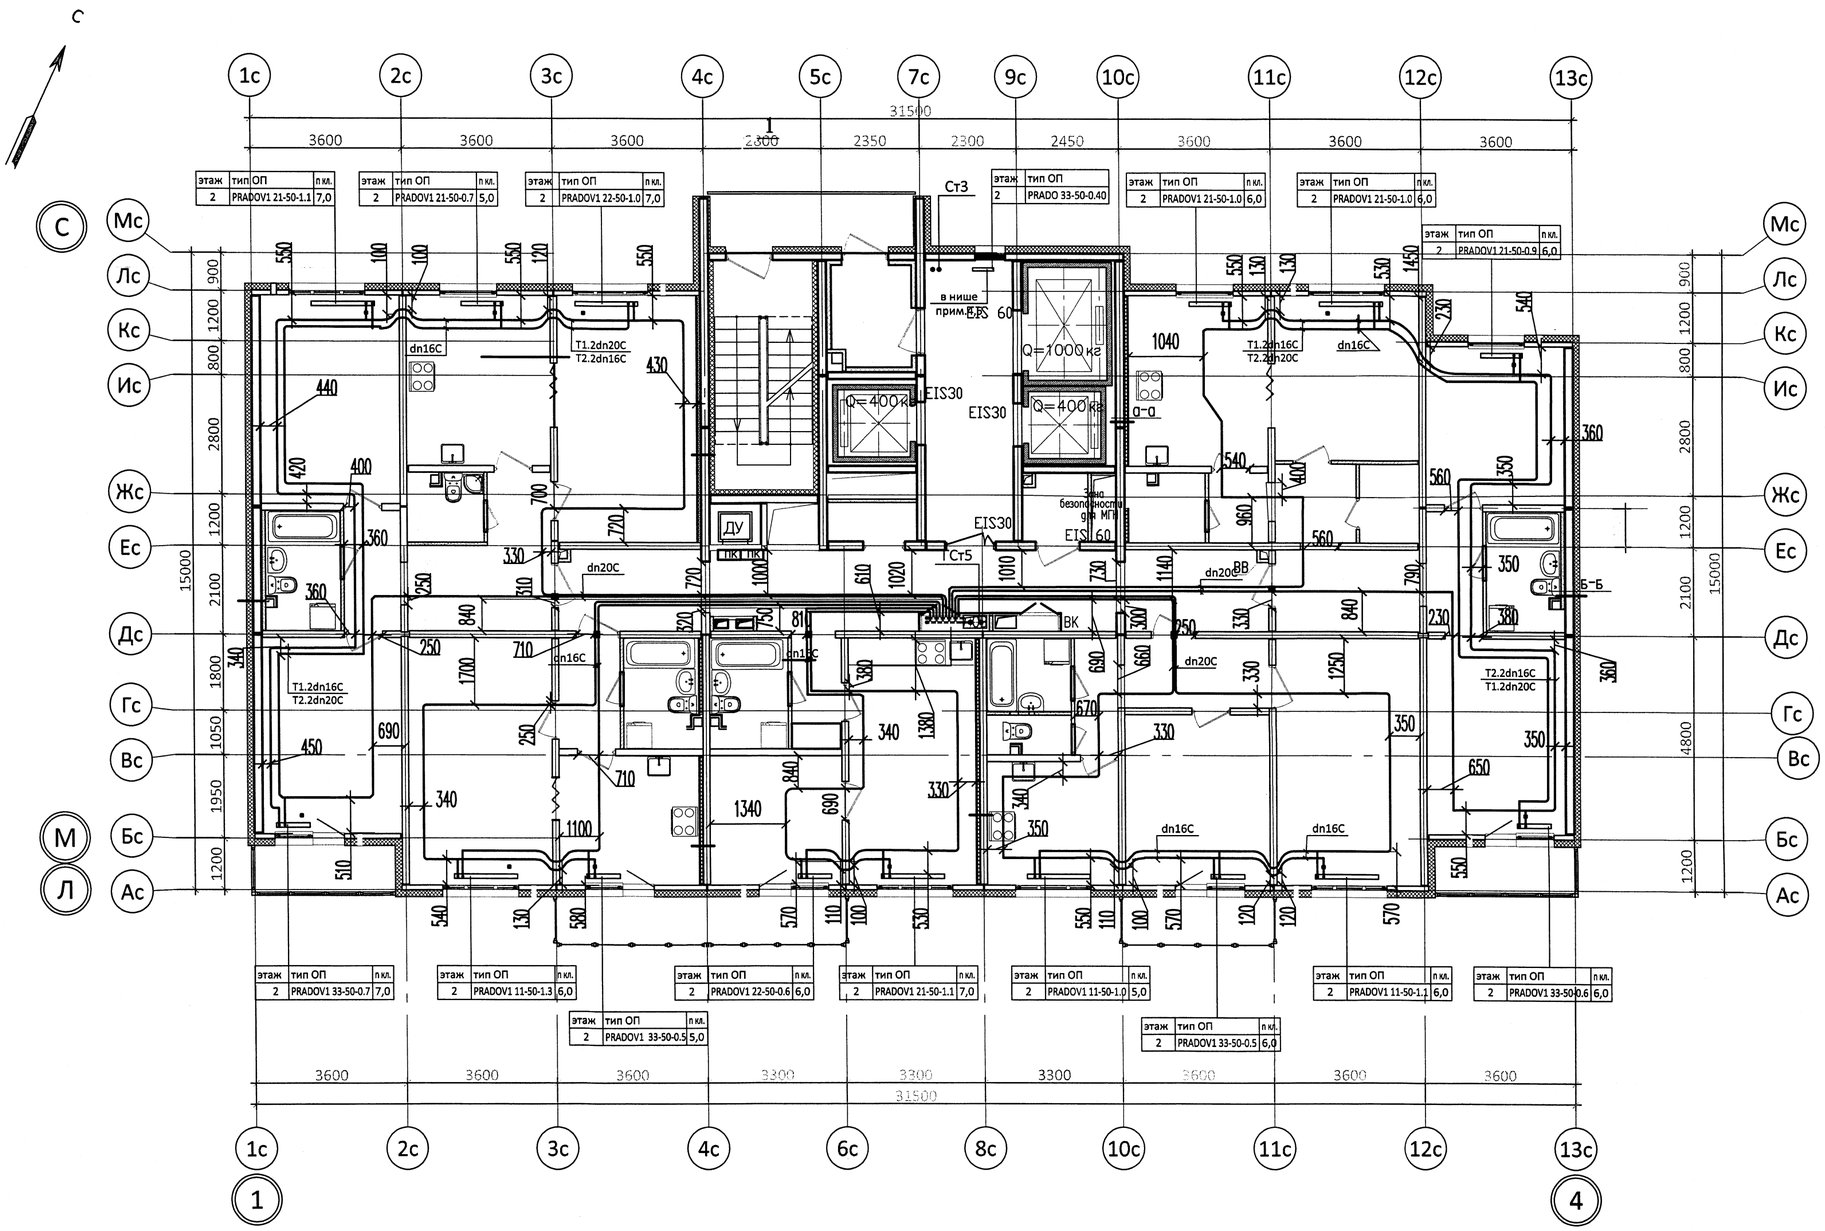

этаж	тип ОП	п кл.
2	PRADOV1 21-50-1.1	7,0
2	PRADOV1 21-50-0.7	5,0
2	PRADOV1 22-50-1.0	7,0
2	PRADO 33-50-0.40	
2	PRADOV1 21-50-1.0	6,0
2	PRADOV1 21-50-1.0	6,0
2	PRADOV1 21-50-0.9	6,0
2	PRADOV1 33-50-0.7	7,0
2	PRADOV1 11-50-1.3	6,0
2	PRADOV1 22-50-0.6	6,0
2	PRADOV1 21-50-1.1	7,0
2	PRADOV1 11-50-1.0	5,0
2	PRADOV1 11-50-1.1	6,0
2	PRADOV1 33-50-0.6	6,0
2	PRADOV1 33-50-0.5	5,0
2	PRADOV1 33-50-0.5	6,0

Примечания:

1. Охранная зона +/- 200 мм от отметки трубопровода.

ООО «ДСК»
Данный чертеж является
исполнительным
инженер Харченко ДЕ
«___» _____ 20___ г.
05 МАР 2018

Изм.	Кол. уч.	Лист	№ док.	Подп.	Дата
Нач.уч.		Ткаченко			
Разраб.		Кадакина			19.09.17
Пр.работ		Чухрай			

Исполнительная схема

ООО «ЛСР. Недвижимость-Северо-Запад»
г. Санкт-Петербург, Октябрьская набережная, участок 52,
северо-восточнее дома 40, корпус 2, литера Г2)

Многоквартирный дом со встроенно-пристроенными помещениями и встроенно-пристроенным многоэтажным гаражом (автостоянкой)

Стадия	Лист	Листов
ИД	ОВ1/1	24

Секция 1.
План 2 этажа

ООО"ДСК"

Согласовано

Взам. инв. №

Подп. и дата

Инв. № подл.

Копировал

А2

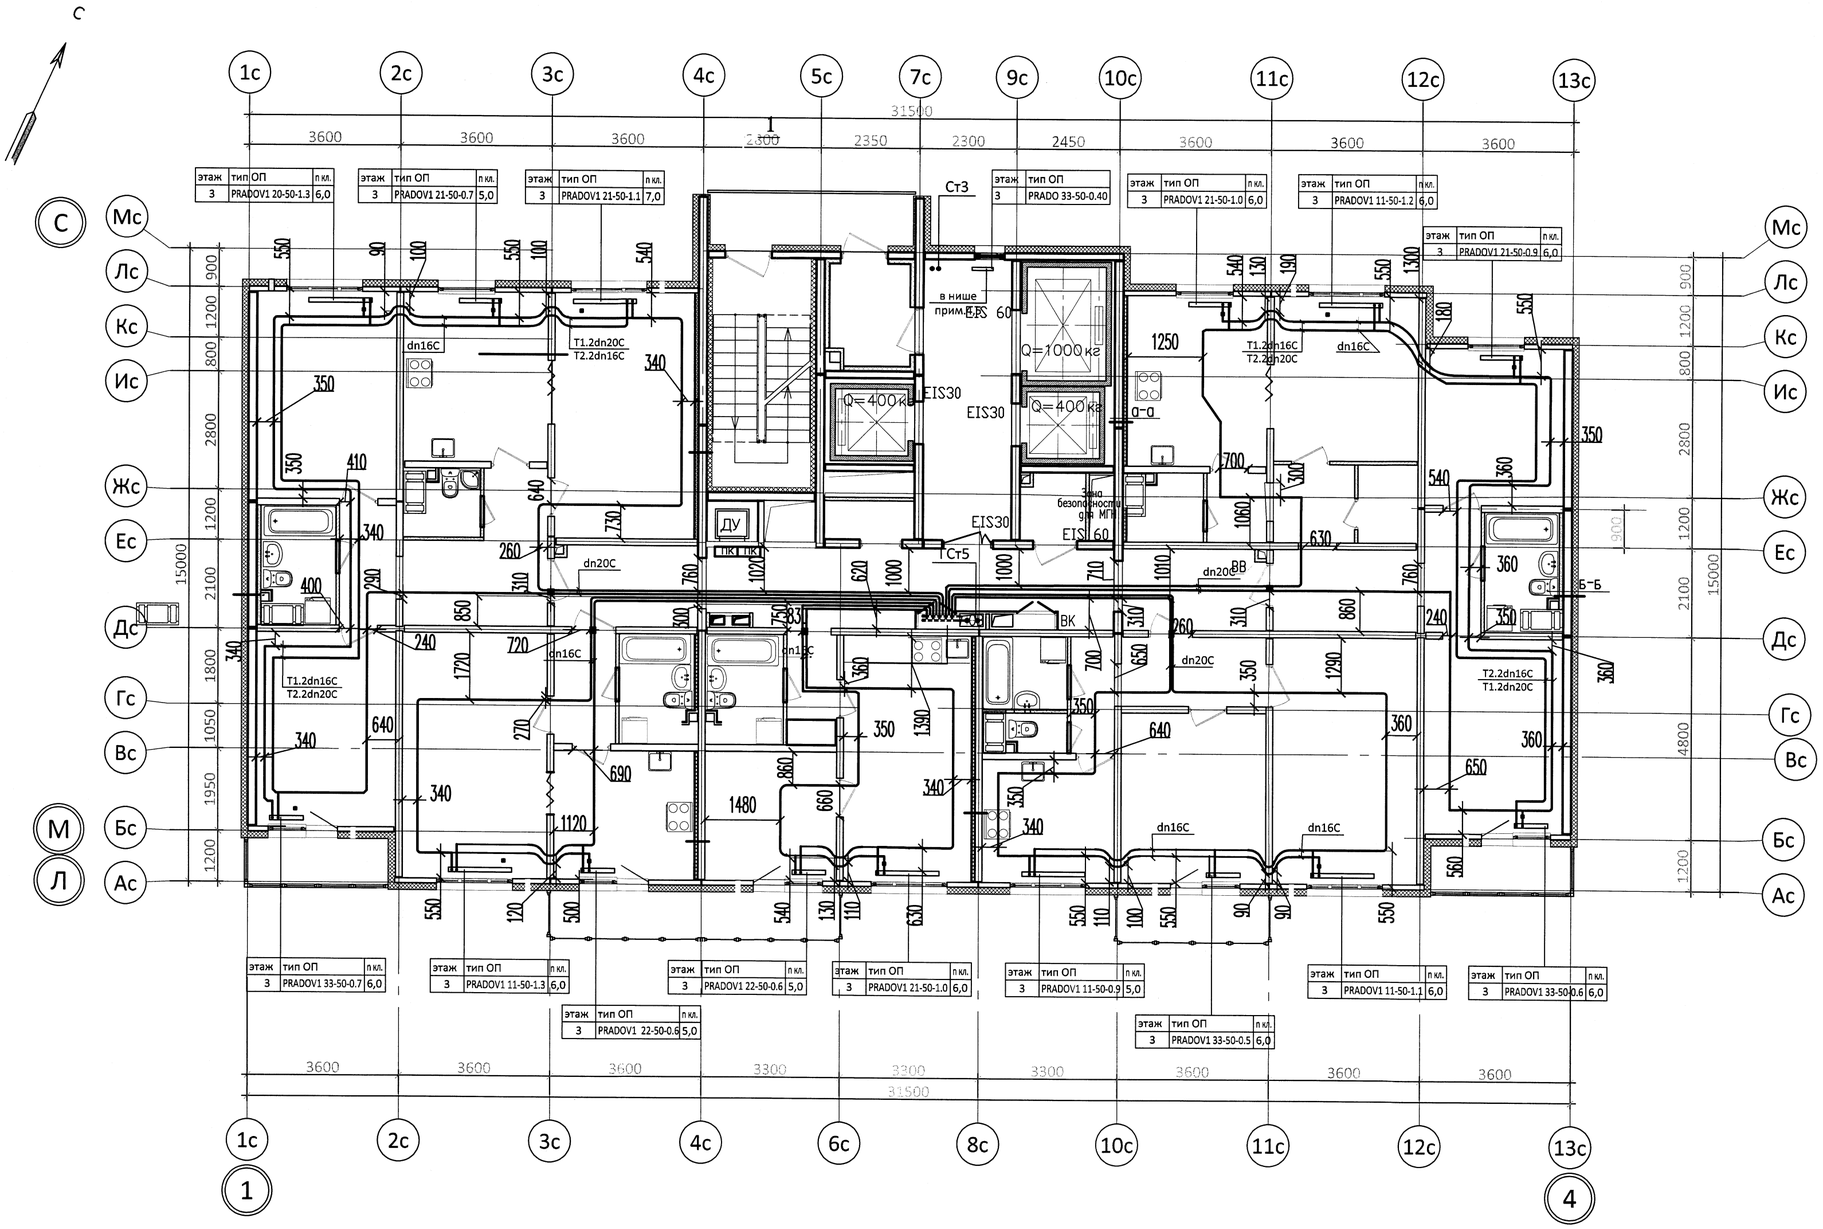

этаж	тип ОП	п кл.
3	PRADOV1 20-50-1.3	6,0
3	PRADOV1 21-50-0.7	5,0
3	PRADOV1 21-50-1.1	7,0
3	PRADO 33-50-0.40	
3	PRADOV1 21-50-1.0	6,0
3	PRADOV1 11-50-1.2	6,0
3	PRADOV1 21-50-0.9	6,0
3	PRADOV1 33-50-0.7	6,0
3	PRADOV1 11-50-1.3	6,0
3	PRADOV1 22-50-0.6	5,0
3	PRADOV1 22-50-0.6	5,0
3	PRADOV1 21-50-1.0	6,0
3	PRADOV1 11-50-0.9	5,0
3	PRADOV1 33-50-0.5	6,0
3	PRADOV1 11-50-1.1	6,0
3	PRADOV1 33-50-0.6	6,0

Примечания:

1. Охранная зона +/- 200 мм от отметки трубопровода.

Изм.	Кол. уч.	Лист	№ док.	Подп.	Дата
Нач.уч.	Ткаченко				
Разраб.	Кадакина				19.09.17
Пр.работ	Чухрай				

Исполнительная схема

ООО «ЛСР. Недвижимость-Северо-Запад»
г. Санкт-Петербург, Октябрьская набережная, участок 52, северо-восточнее дома 40, корпус 2, литера Г2)

Многоквартирный дом со встроенно-пристроенными помещениями и встроенно-пристроенным многоэтажным гаражом (автостоянкой)

Стадия	Лист	Листов
ИД	ОВ1/2	24

Секция 1.
План 3 этажа

ООО"ДСК"

Согласовано

Взам. инв. №

Подп. и дата

Инв. № подл.

Копировал

А2

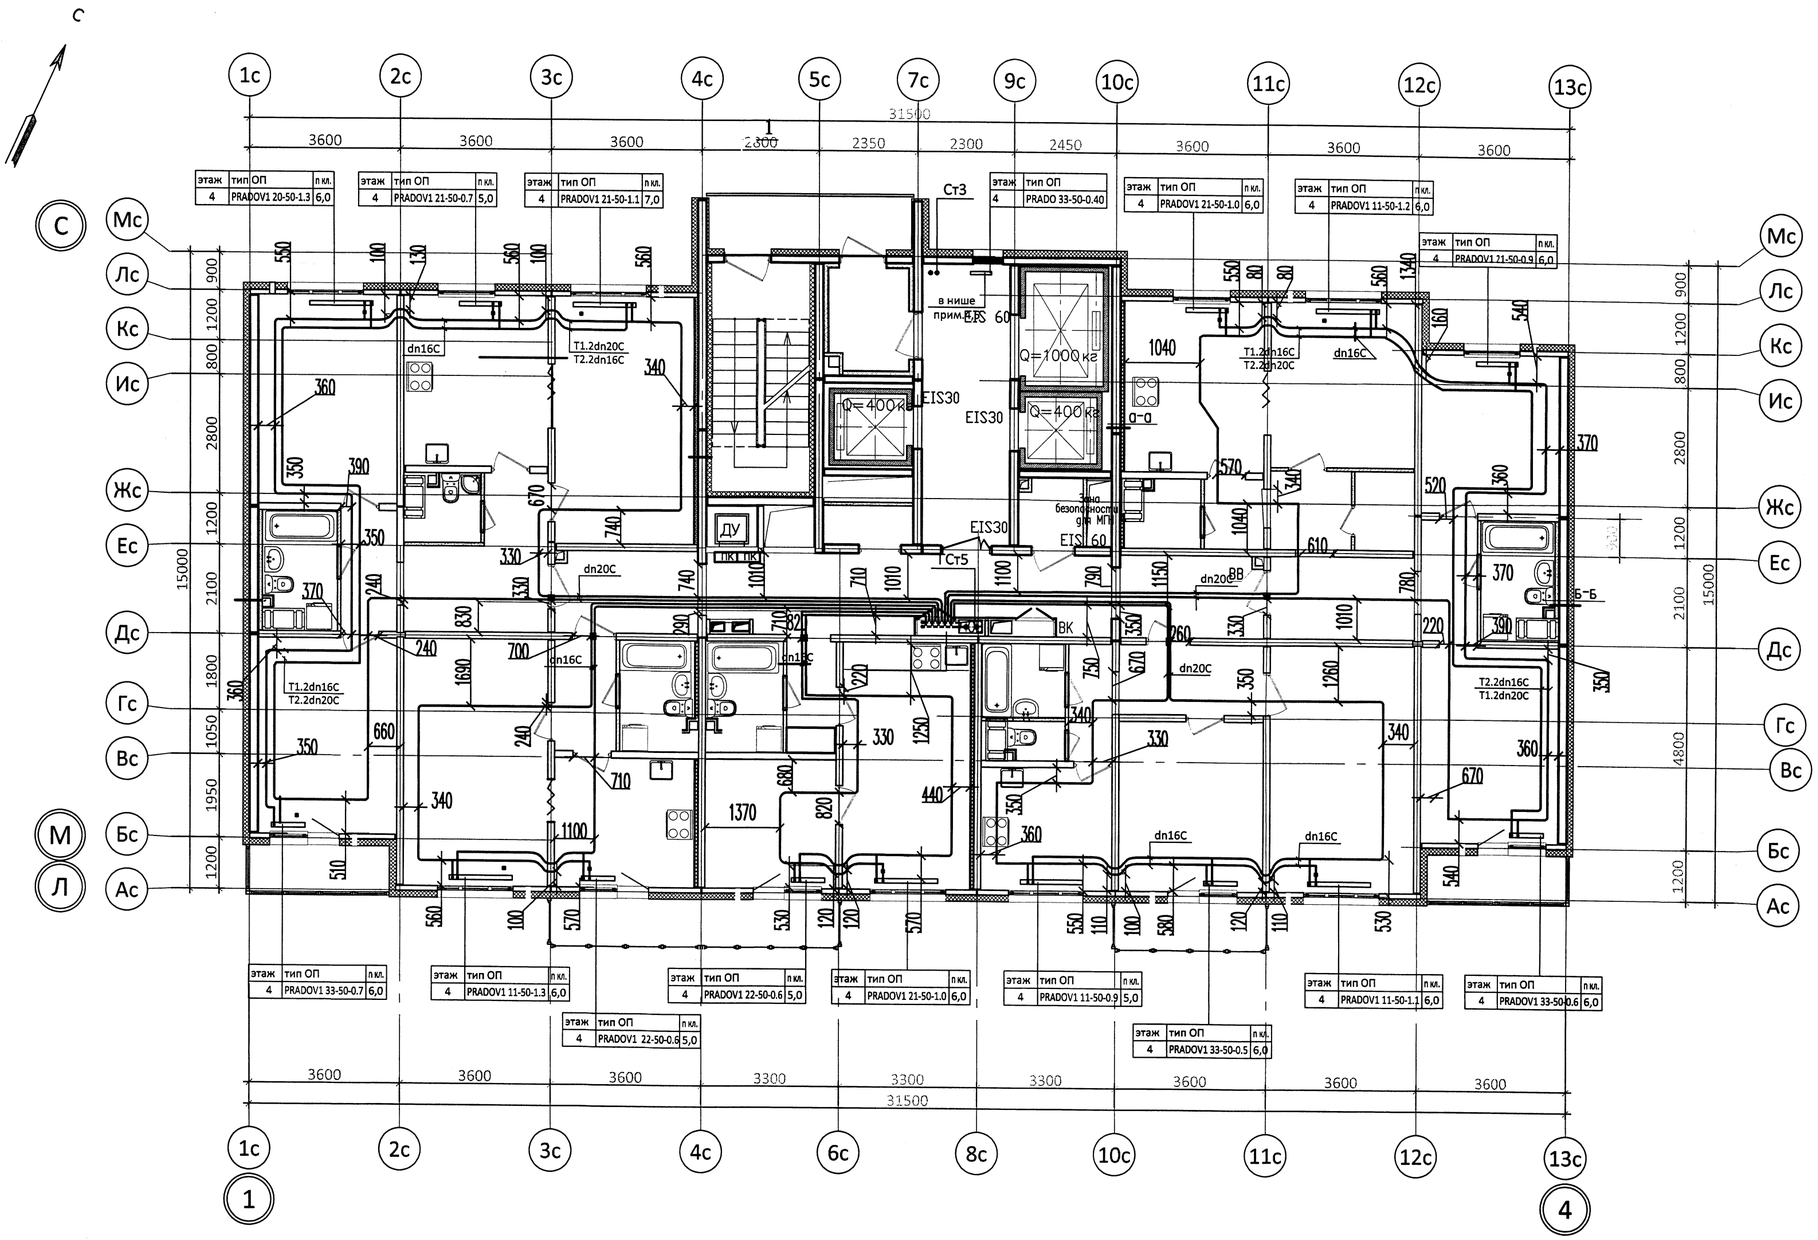

Примечания:

1. Охранная зона +/- 200 мм от отметки трубопровода.

ООО «ЛСР.
Данный чертеж является
исполнительным
Гл.инженер Ткаченко Д.Е.
«__» 20__г.
05 MAR 20

Изм.	Кол.уч.	Лист	№ док.	Подп.	Дата
Нач.уч.		Ткаченко			
Разраб.		Кадакина			19.09.17
Пр.работ		Чухрай			

Исполнительная схема

ООО «ЛСР. Недвижимость-Северо-Запад»
г. Санкт-Петербург, Октябрьская набережная, участок 52,
северо-восточнее дома 40, корпус 2, литера Г2)

Многоквартирный дом со встроенно-пристроенными помещениями и встроенно-пристроенным многоэтажным гаражом (автостоянкой)

Стадия	Лист	Листов
ИД	ОВ1/3	24

Секция 1.
План 4 этажа

ООО"ДСК"

Согласовано

Взам. инв. №

Подп. и дата

Инв. № подл.

Копировал

А2

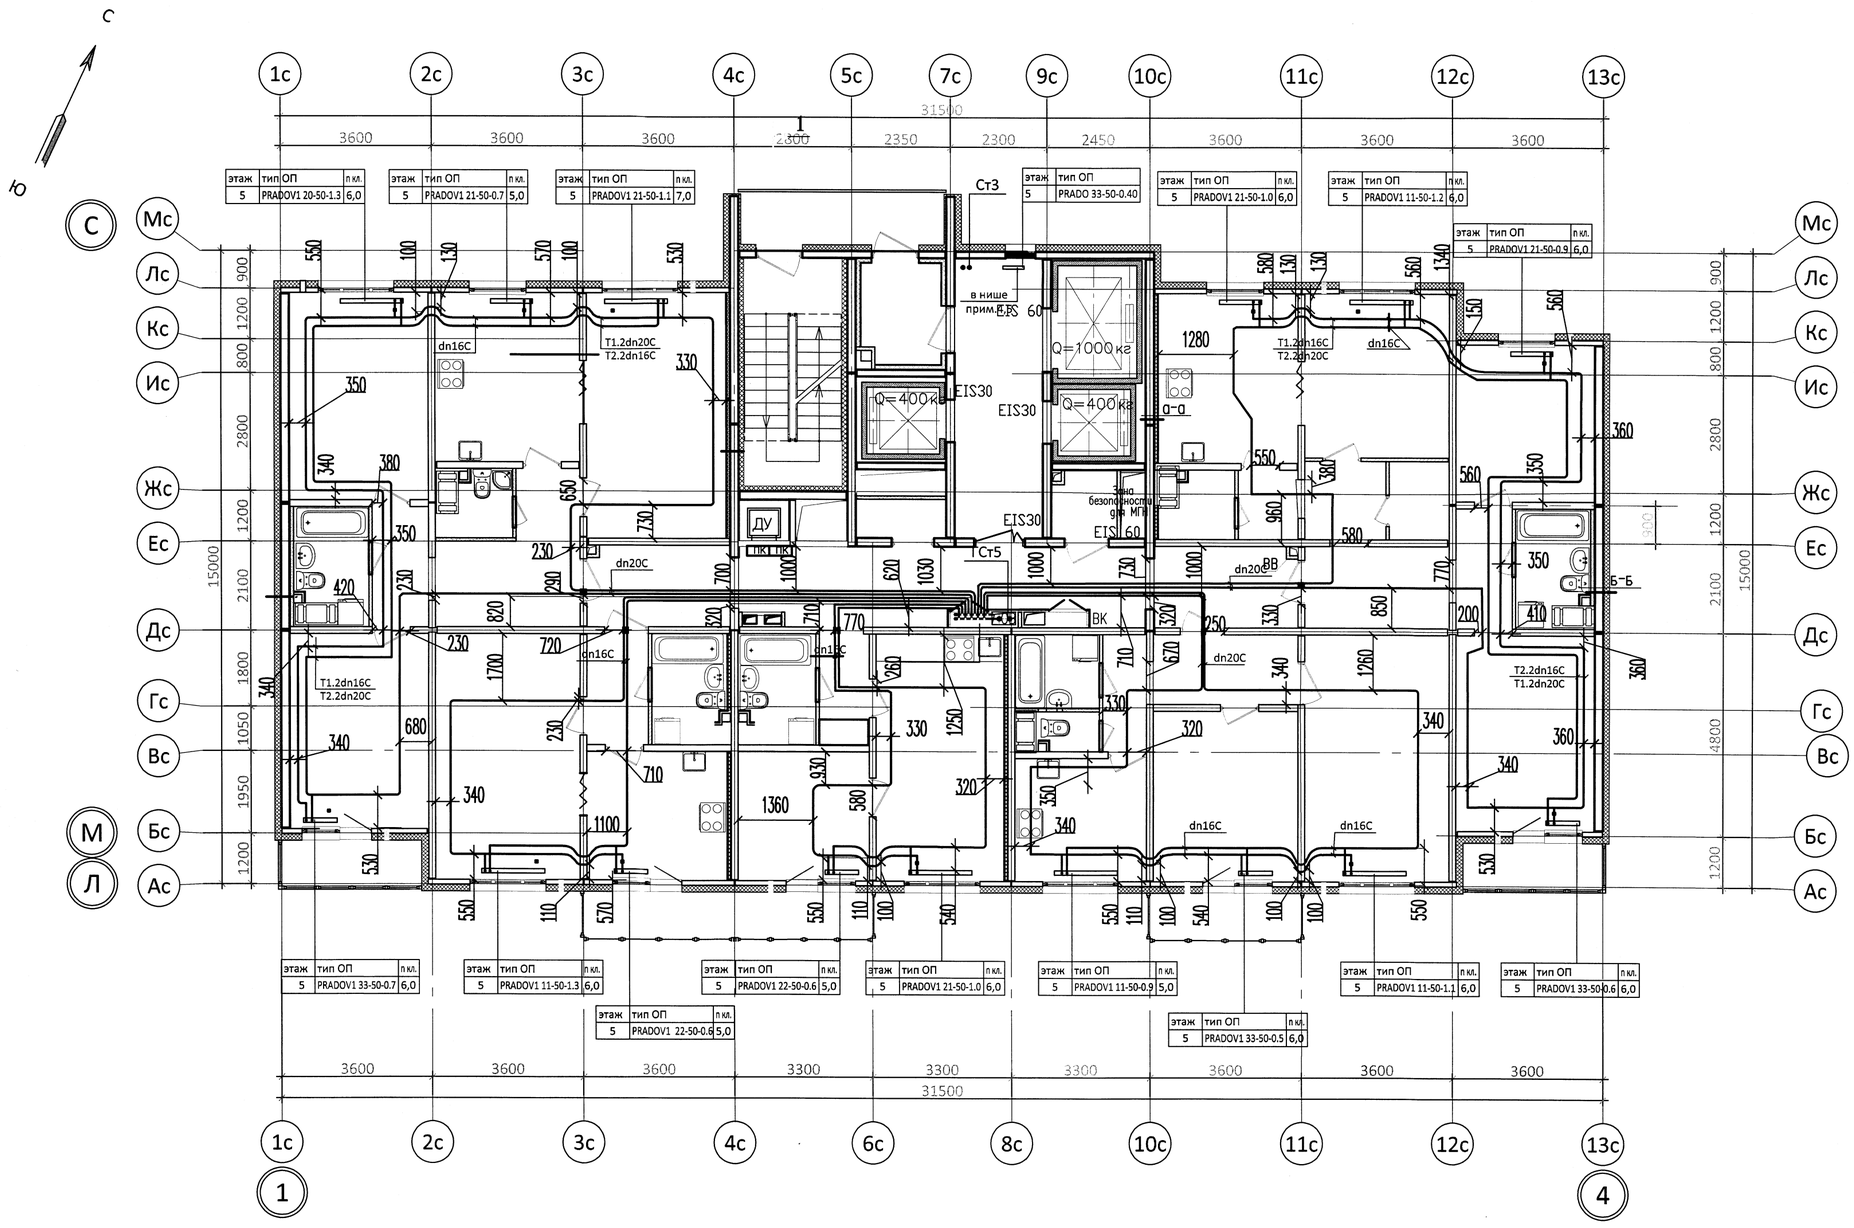

этаж	тип ОП	п кл.
5	PRADOV1 20-50-1.3	6,0
5	PRADOV1 21-50-0.7	5,0
5	PRADOV1 21-50-1.1	7,0
5	PRADO 33-50-0.40	
5	PRADOV1 21-50-1.0	6,0
5	PRADOV1 11-50-1.2	6,0
5	PRADOV1 21-50-0.9	6,0
5	PRADOV1 33-50-0.7	6,0
5	PRADOV1 11-50-1.3	6,0
5	PRADOV1 22-50-0.6	5,0
5	PRADOV1 21-50-1.0	6,0
5	PRADOV1 11-50-0.9	5,0
5	PRADOV1 11-50-1.1	6,0
5	PRADOV1 33-50-0.6	6,0
5	PRADOV1 22-50-0.6	5,0
5	PRADOV1 33-50-0.5	6,0

Примечания:

1. Охранная зона +/- 200 мм от отметки трубопровода.

ООО «ДСК»
Данный чертеж является исполнительным
Инженер Ткаченко ДЕ
20 г.
05 МАР 2018

Изм.	Кол. уч.	Лист	№ док.	Подп.	Дата
Нач.уч.	Ткаченко				
Разраб.	Кадакина				12.09.17
Пр.работ	Чухрай				

Исполнительная схема

ООО «ЛСР. Недвижимость-Северо-Запад»
г. Санкт-Петербург, Октябрьская набережная, участок 52, северо-восточнее дома 40, корпус 2, литера Г2)

Многоквартирный дом со встроенно-пристроенными помещениями и встроенно-пристроенным многоэтажным гаражом (автостоянкой)

Стадия	Лист	Листов
ИД	ОВ1/4	24

Секция 1.
План 5 этажа

ООО"ДСК"

Согласовано

Взам. инв. №

Подп. и дата

Инв. № подл.

Копировал

А2

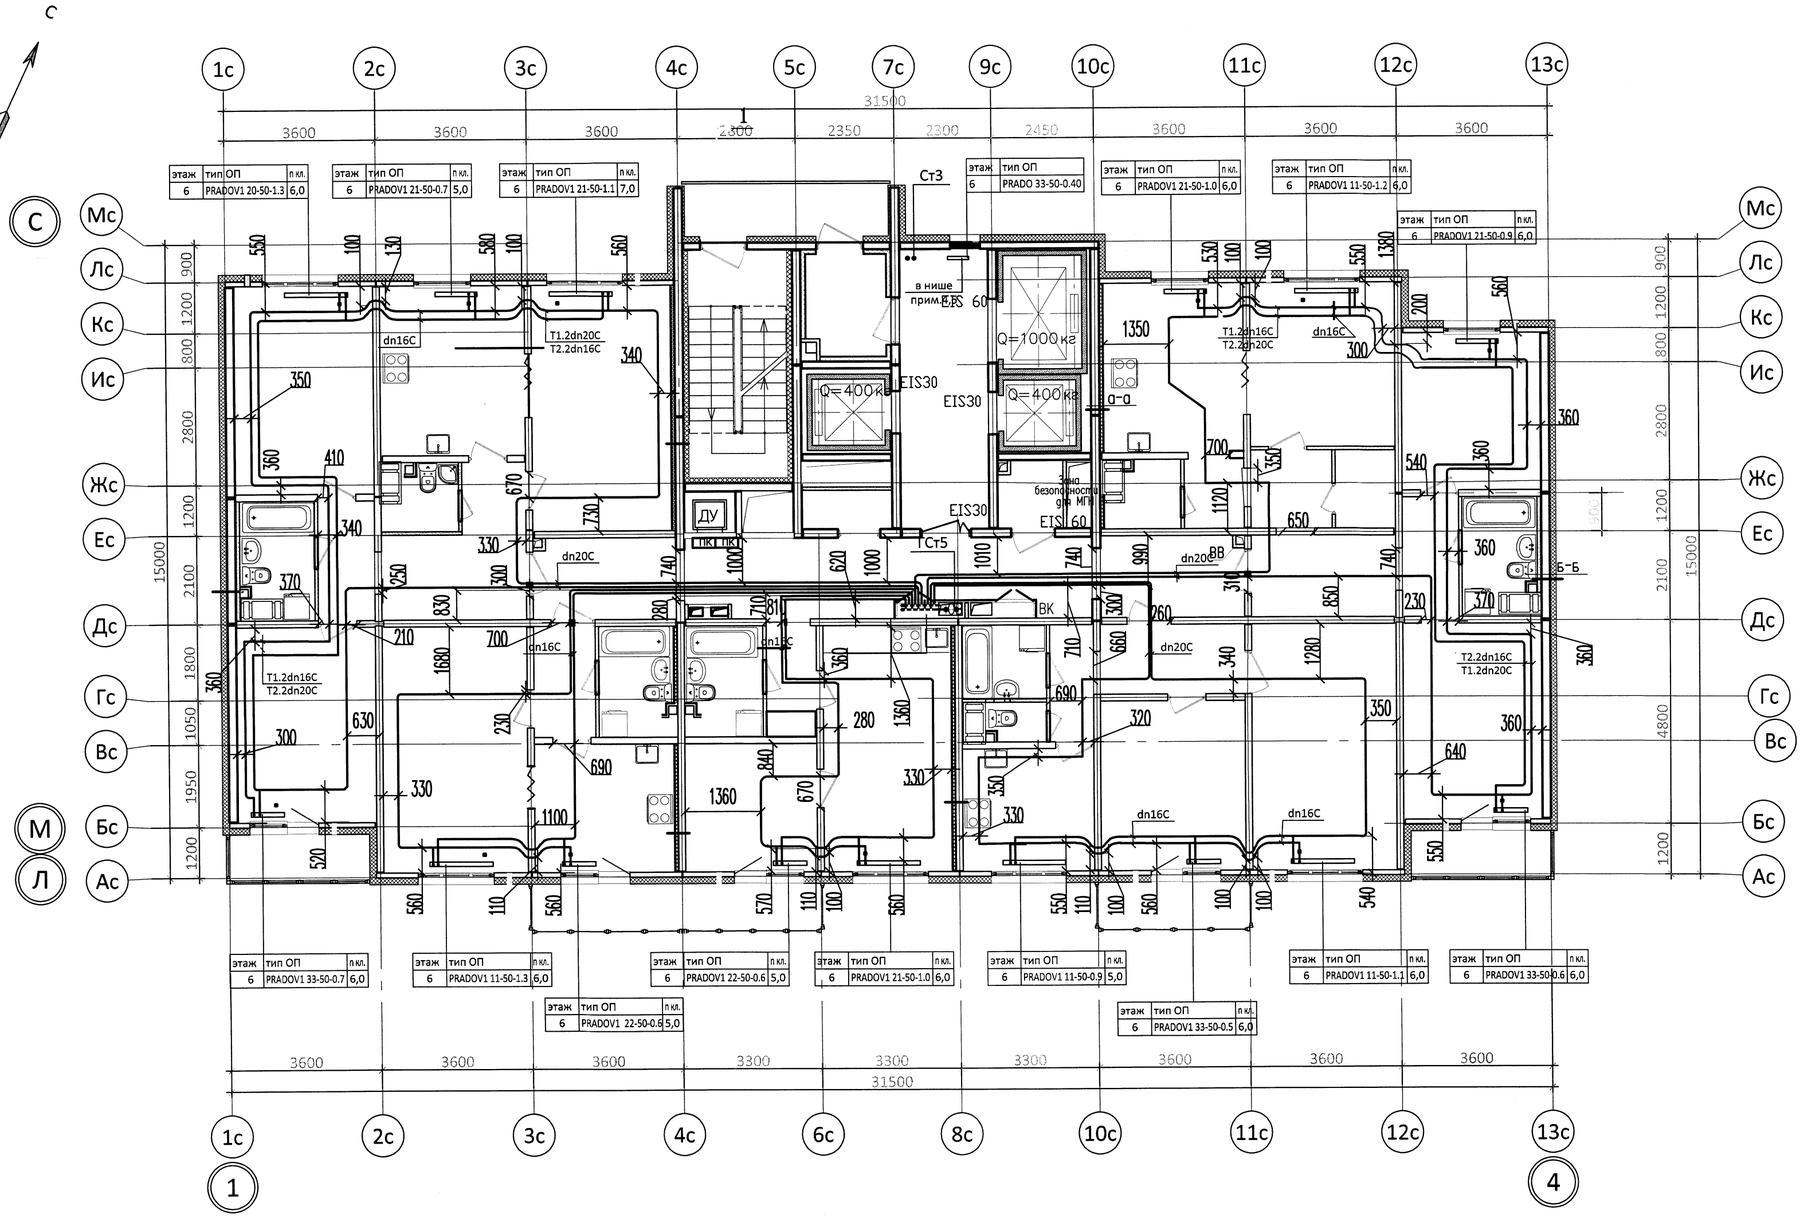

ООО «ДСК»
Данный чертеж является исполнительным
Гл. инженер Ткаченко Д Е
12.09.2018

Примечания:

1. Охранная зона +/- 200 мм от отметки трубопровода.

Изм.	Кол. уч.	Лист	№ док.	Подп.	Дата
Нач.уч.		Ткаченко			
Разраб.		Кадакина			12.09.17
Пр.работ		Чухрай			

Исполнительная схема

ООО «ЛСР. Недвижимость-Северо-Запад»
г. Санкт-Петербург, Октябрьская набережная, участок 52, северо-восточнее дома 40, корпус 2, литера Г2)

Многоквартирный дом со встроенно-пристроенными помещениями и встроенно-пристроенным многоэтажным гаражом (автостоянкой)

Стадия	Лист	Листов
ИД	ОВ1/5	24

Секция 1.
План 6 этажа

ООО"ДСК"

Согласовано

Взам. инв. №

Подп. и дата

Инв. № подл.

Копировал

А2

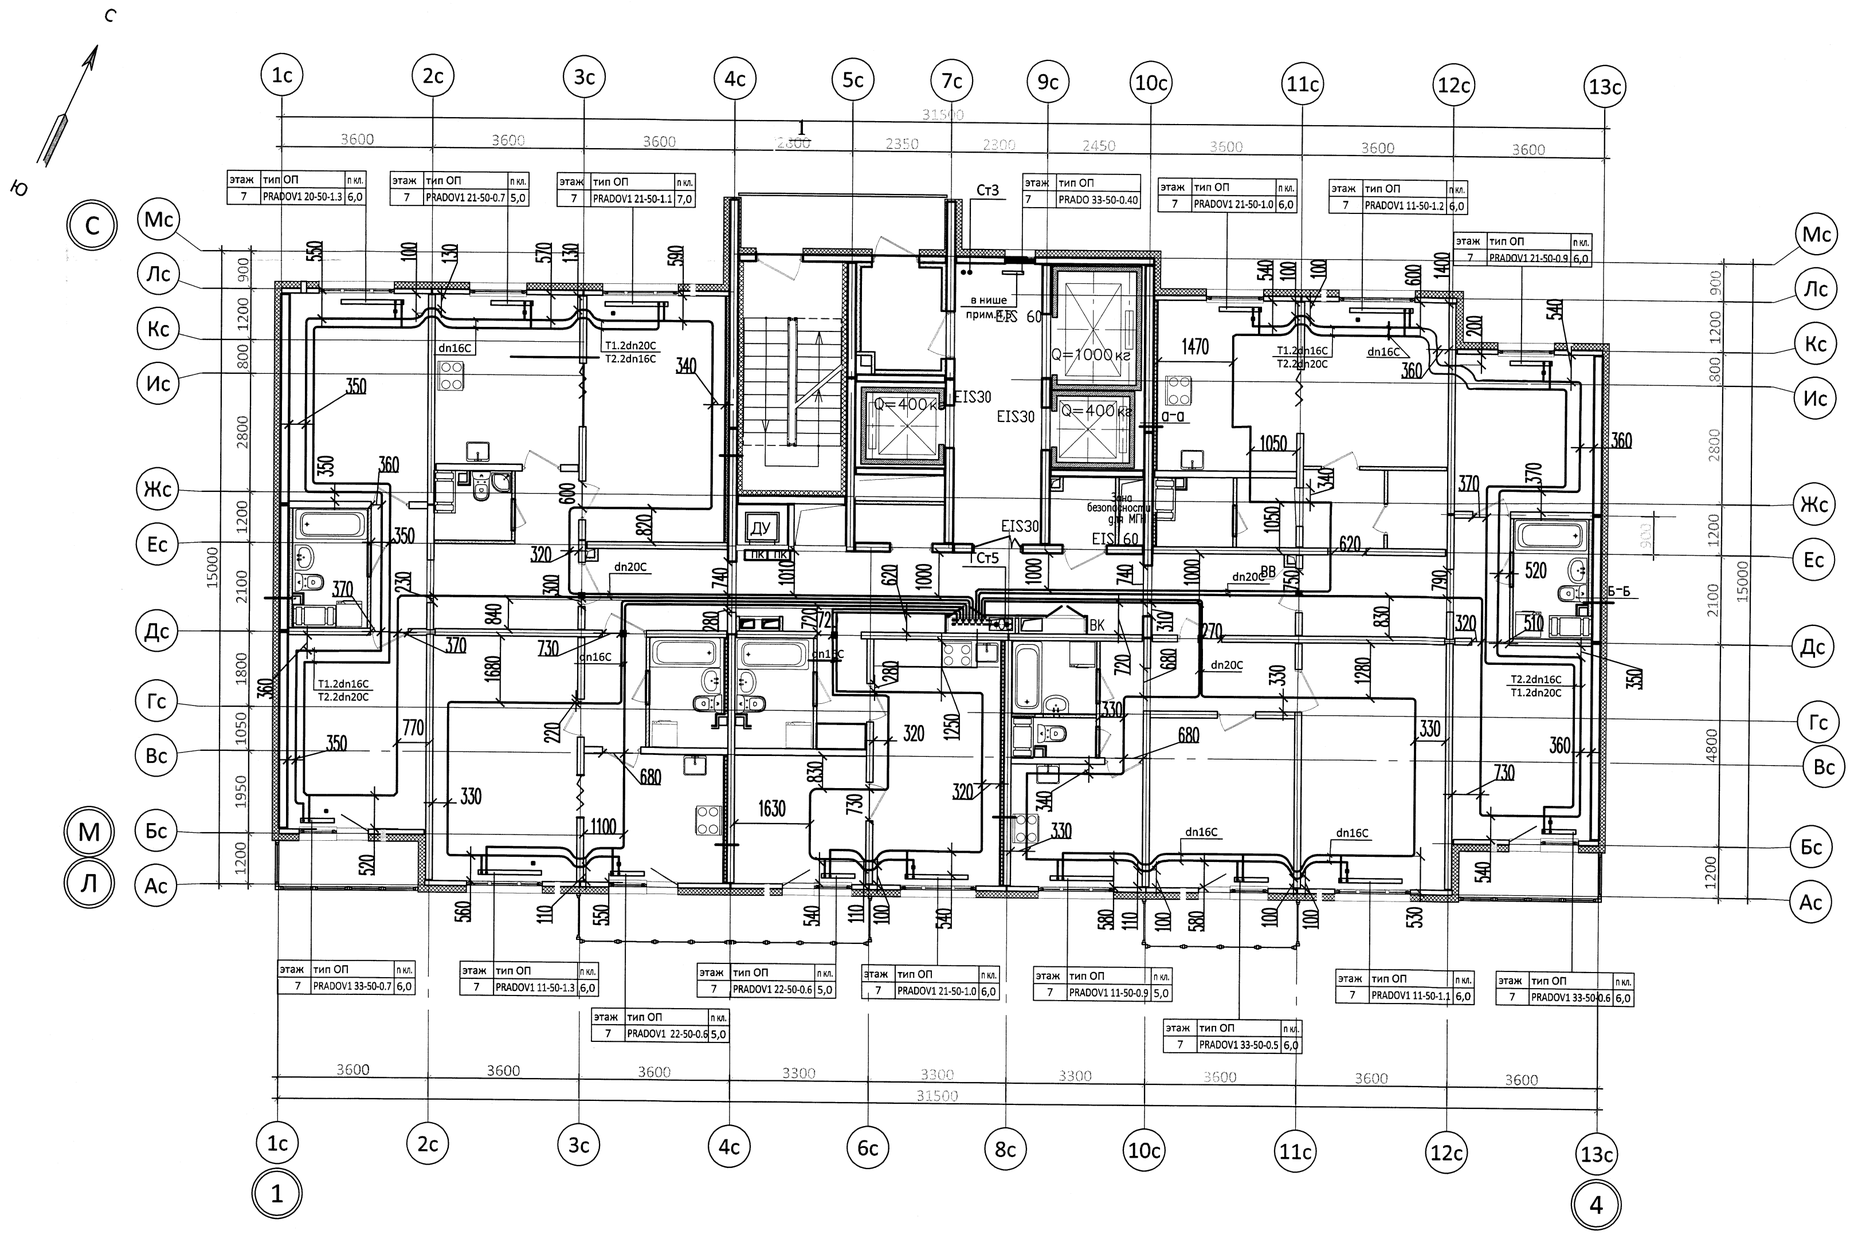

ООО «ДСК»
Данный чертёж является исполнительным
Гл. инженер: Харченко Д.Е.
2019

Примечания:

1. Охранная зона +/- 200 мм от отметки трубопровода.

Изм.	Кол.уч.	Лист	№ док.	Подп.	Дата
Нач.уч.		Ткаченко			
Разраб.		Кадакина			12.09.17
Пр.работ		Чухрай			

Исполнительная схема

ООО «ЛСР. Недвижимость-Северо-Запад»
г. Санкт-Петербург, Октябрьская набережная, участок 52, северо-восточнее дома 40, корпус 2, литера Г2)

Многоквартирный дом со встроенно-пристроенными помещениями и встроенно-пристроенным многоэтажным гаражом (автостоянкой)

Стадия	Лист	Листов
ИД	ОВ1/6	24

Секция 1.
План 7 этажа

ООО"ДСК"

Согласовано

Взам. инв. №

Подп. и дата

Инв. № подл.

Копировал

А2

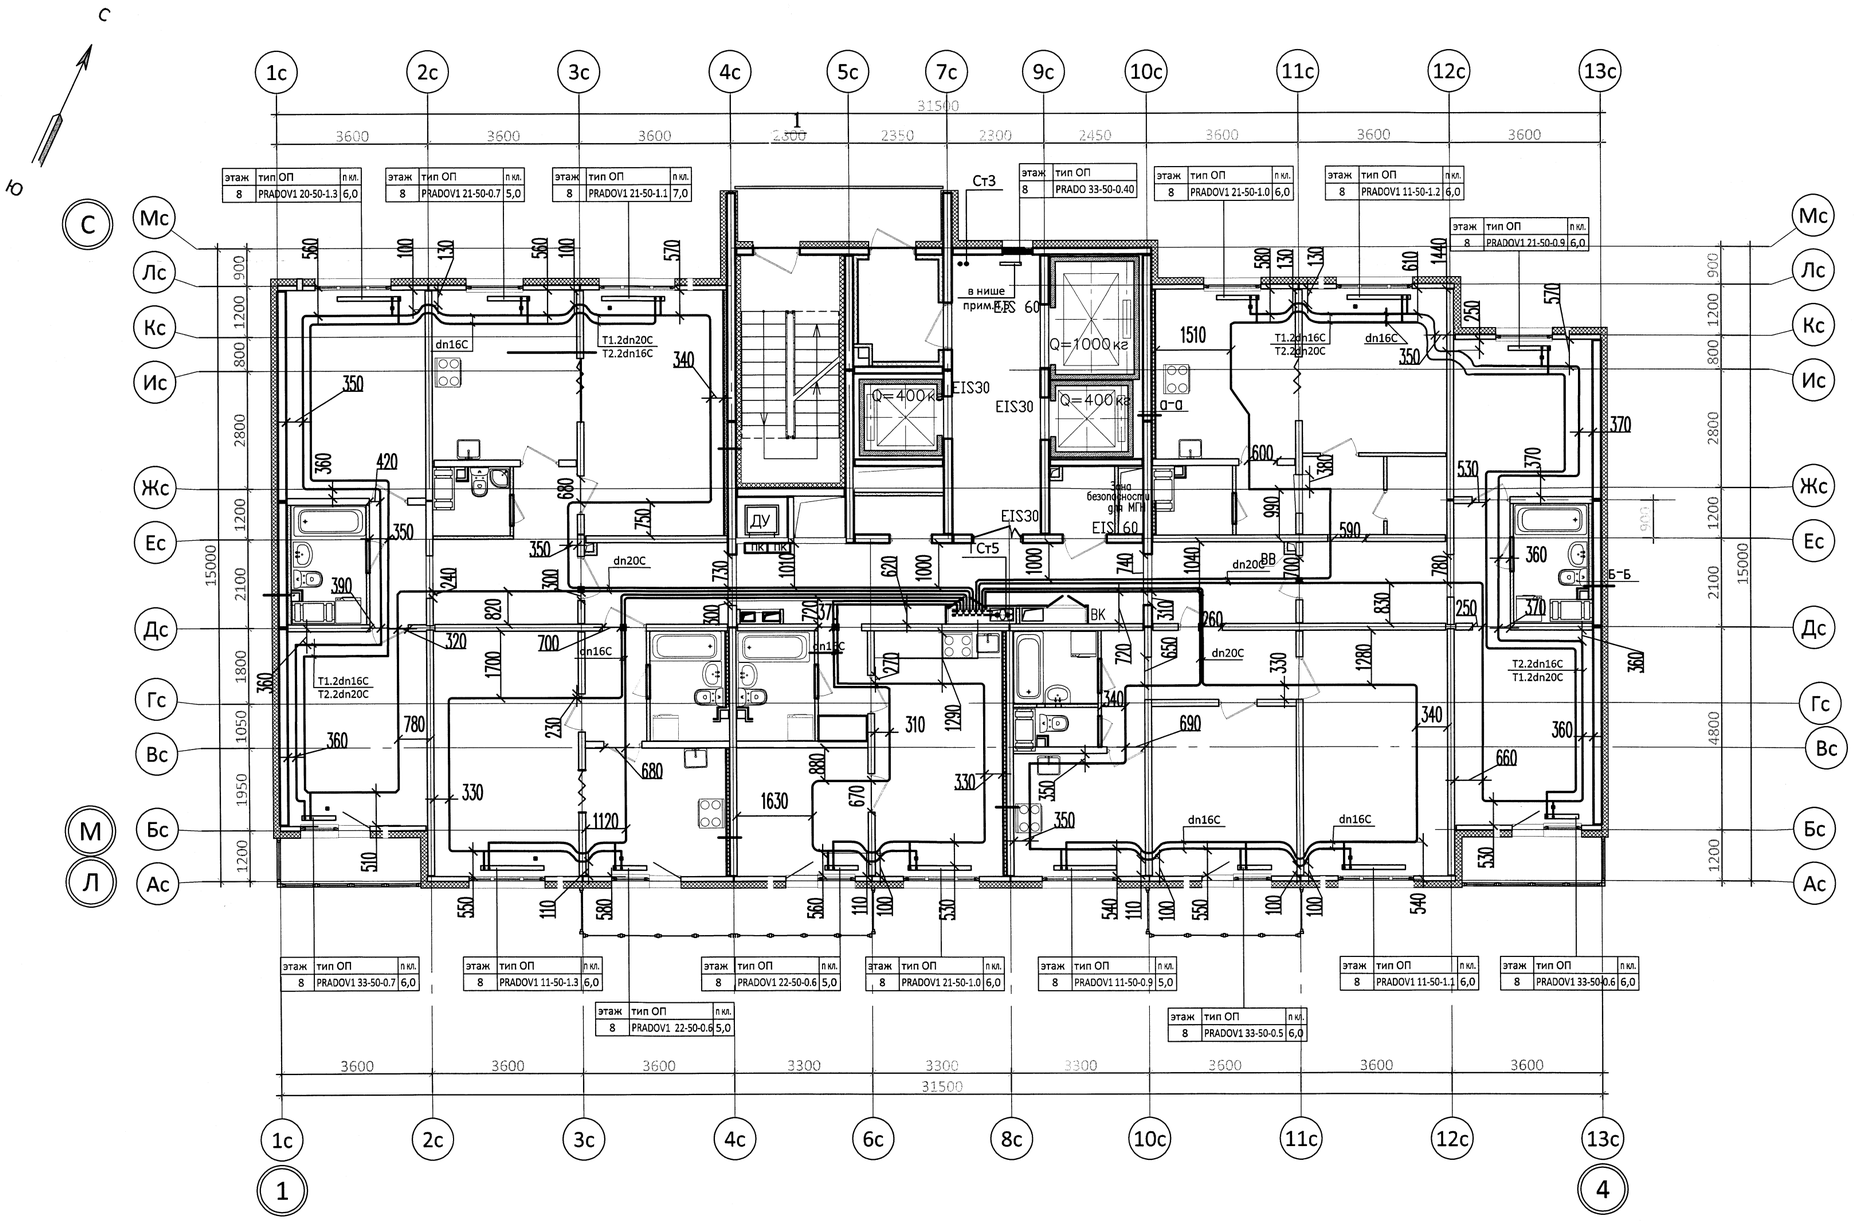

Примечания:

1. Охранная зона +/- 200 мм от отметки трубопровода.

ООО «ДСК»
Данный чертеж является исполнительным
Гл. инженер Харченко Д.Е.

Изм.	Кол. уч.	Лист	№ док.	Подп.	Дата
Нач.уч.		Ткаченко			
Разраб.		Кадакина			05.09.17
Пр.работ		Чухрай			

Исполнительная схема

ООО «ЛСР. Недвижимость-Северо-Запад»
г. Санкт-Петербург, Октябрьская набережная, участок 52, северо-восточнее дома 40, корпус 2, литера Г2)

Многоквартирный дом со встроенно-пристроенными помещениями и встроенно-пристроенным многоэтажным гаражом (автостоянкой)

Стадия	Лист	Листов
ИД	ОВ1/7	24

Секция 1.
План 8 этажа

ООО"ДСК"

Согласовано

Взам. инв. №

Подп. и дата

Инв. № подл.

Копировал А2

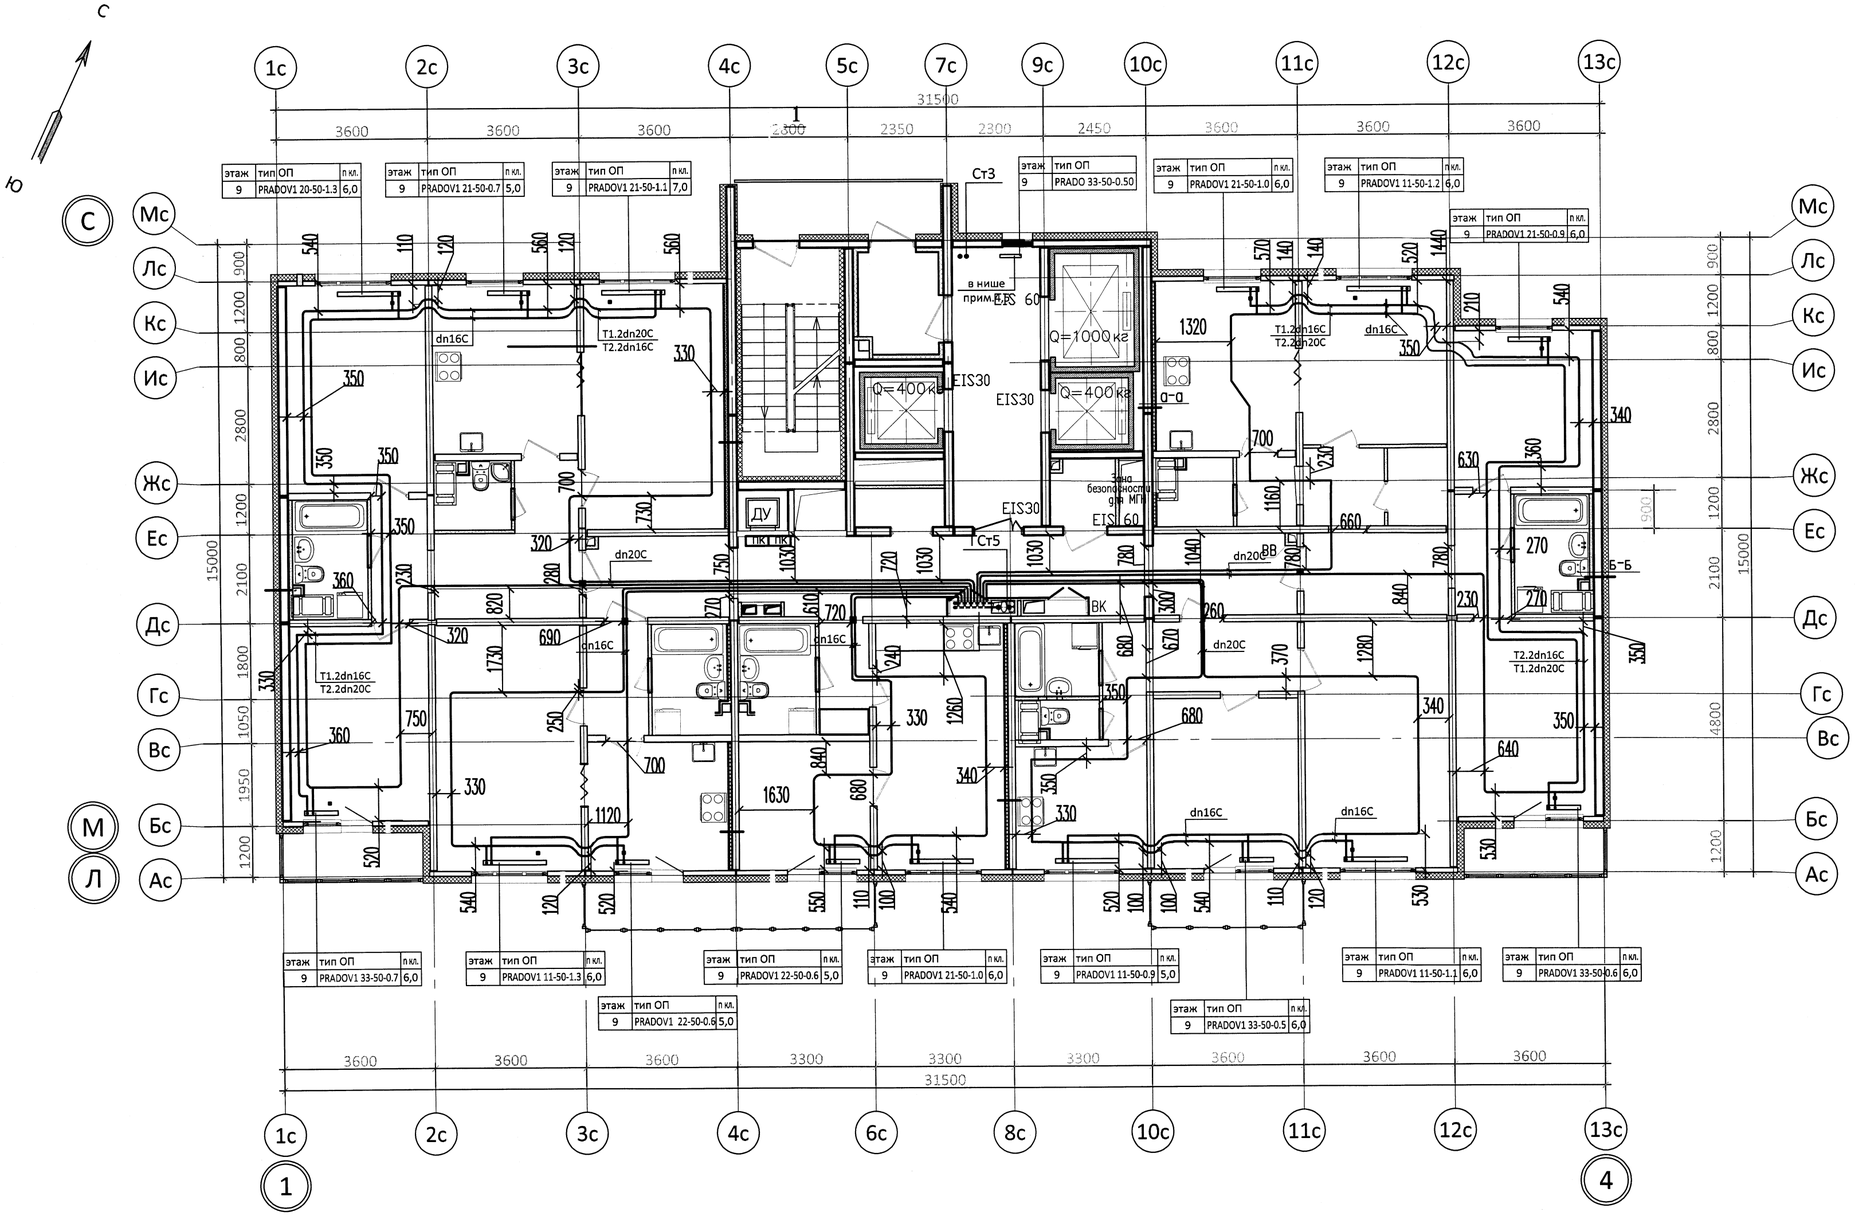

Примечания:

1. Охранная зона +/- 200 мм от отметки трубопровода.

ООО «ДСК»
Данный чертёж является исполнительным
ГЛ.ИНЖЕНЕР: Харченко Д Е
2018

Изм.	Кол.уч.	Лист	№ док.	Подп.	Дата
Нач.уч.		Ткаченко			
Разраб.		Кадакина			05.09.17
Пр.работ		Чухрай			

Исполнительная схема

ООО «ЛСР. Недвижимость-Северо-Запад»
г. Санкт-Петербург, Октябрьская набережная, участок 52,
северо-восточнее дома 40, корпус 2, литера Г2)

Многоквартирный дом со встроенно-пристроенными помещениями и встроенно-пристроенным многоэтажным гаражом (автостоянкой)

Стадия	Лист	Листов
ИД	ОВ1/9	25

Секция 1.
План 9 этажа

ООО"ДСК"

Согласовано

Взам. инв. № | Подп. и дата | Инв. № подл.

Копировал А2

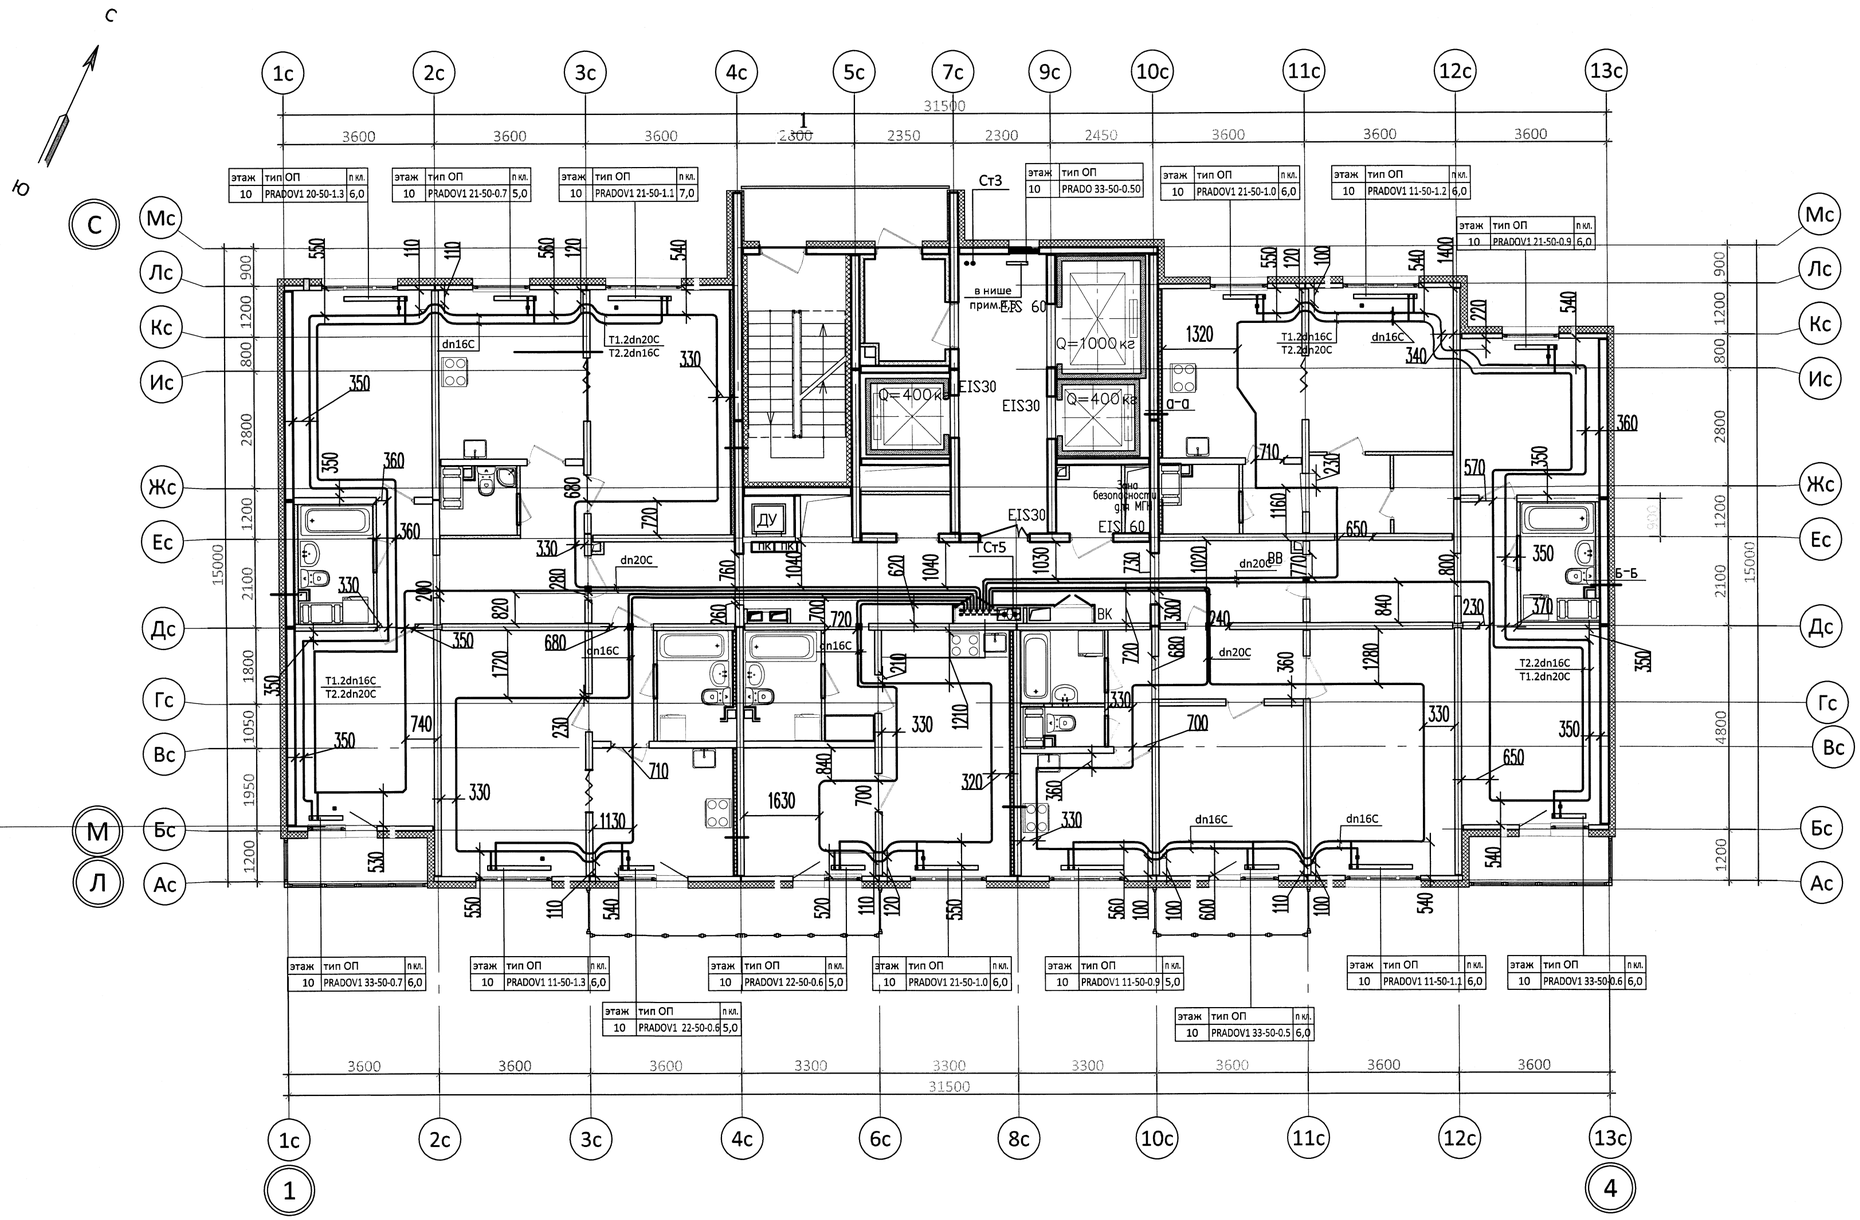

этаж	тип ОП	п кл.
10	PRADOV1 20-50-1.3	6,0
10	PRADOV1 21-50-0.7	5,0
10	PRADOV1 21-50-1.1	7,0
10	PRADO 33-50-0.50	
10	PRADOV1 21-50-1.0	6,0
10	PRADOV1 11-50-1.2	6,0
10	PRADOV1 21-50-0.9	6,0
10	PRADOV1 33-50-0.7	6,0
10	PRADOV1 11-50-1.3	6,0
10	PRADOV1 22-50-0.6	5,0
10	PRADOV1 21-50-1.0	6,0
10	PRADOV1 11-50-0.9	5,0
10	PRADOV1 11-50-1.1	6,0
10	PRADOV1 33-50-0.6	6,0
10	PRADOV1 22-50-0.6	5,0
10	PRADOV1 33-50-0.5	6,0

ООО «ДСК»
ДАННЫЙ ЧЕРТЁЖ ЯВЛЯЕТСЯ ИСПОЛНИТЕЛЬНЫМ
Г.Л. ИНЖЕНЕР: ХАРЧЕНКО Д.Е.
[illegible] МАР 2018

Примечания:

1. Охранная зона +/- 200 мм от отметки трубопровода.

Изм.	Кол. уч.	Лист	№ док.	Подп.	Дата
Нач.уч.		Ткаченко			
Разраб.		Кадакина			05.09.17
Пр.работ		Чухрай			

Исполнительная схема

ООО «ЛСР. Недвижимость-Северо-Запад»
г. Санкт-Петербург, Октябрьская набережная, участок 52, северо-восточнее дома 40, корпус 2, литера Г2)

Многоквартирный дом со встроенно-пристроенными помещениями и встроенно-пристроенным многоэтажным гаражом (автостоянкой)

Стадия	Лист	Листов
ИД	ОВ1/9	24

Секция 1.
План 10 этажа

ООО"ДСК" 9

Согласовано

Взам. инв. №

Подп. и дата

Инв. № подл.

Копировал

А2

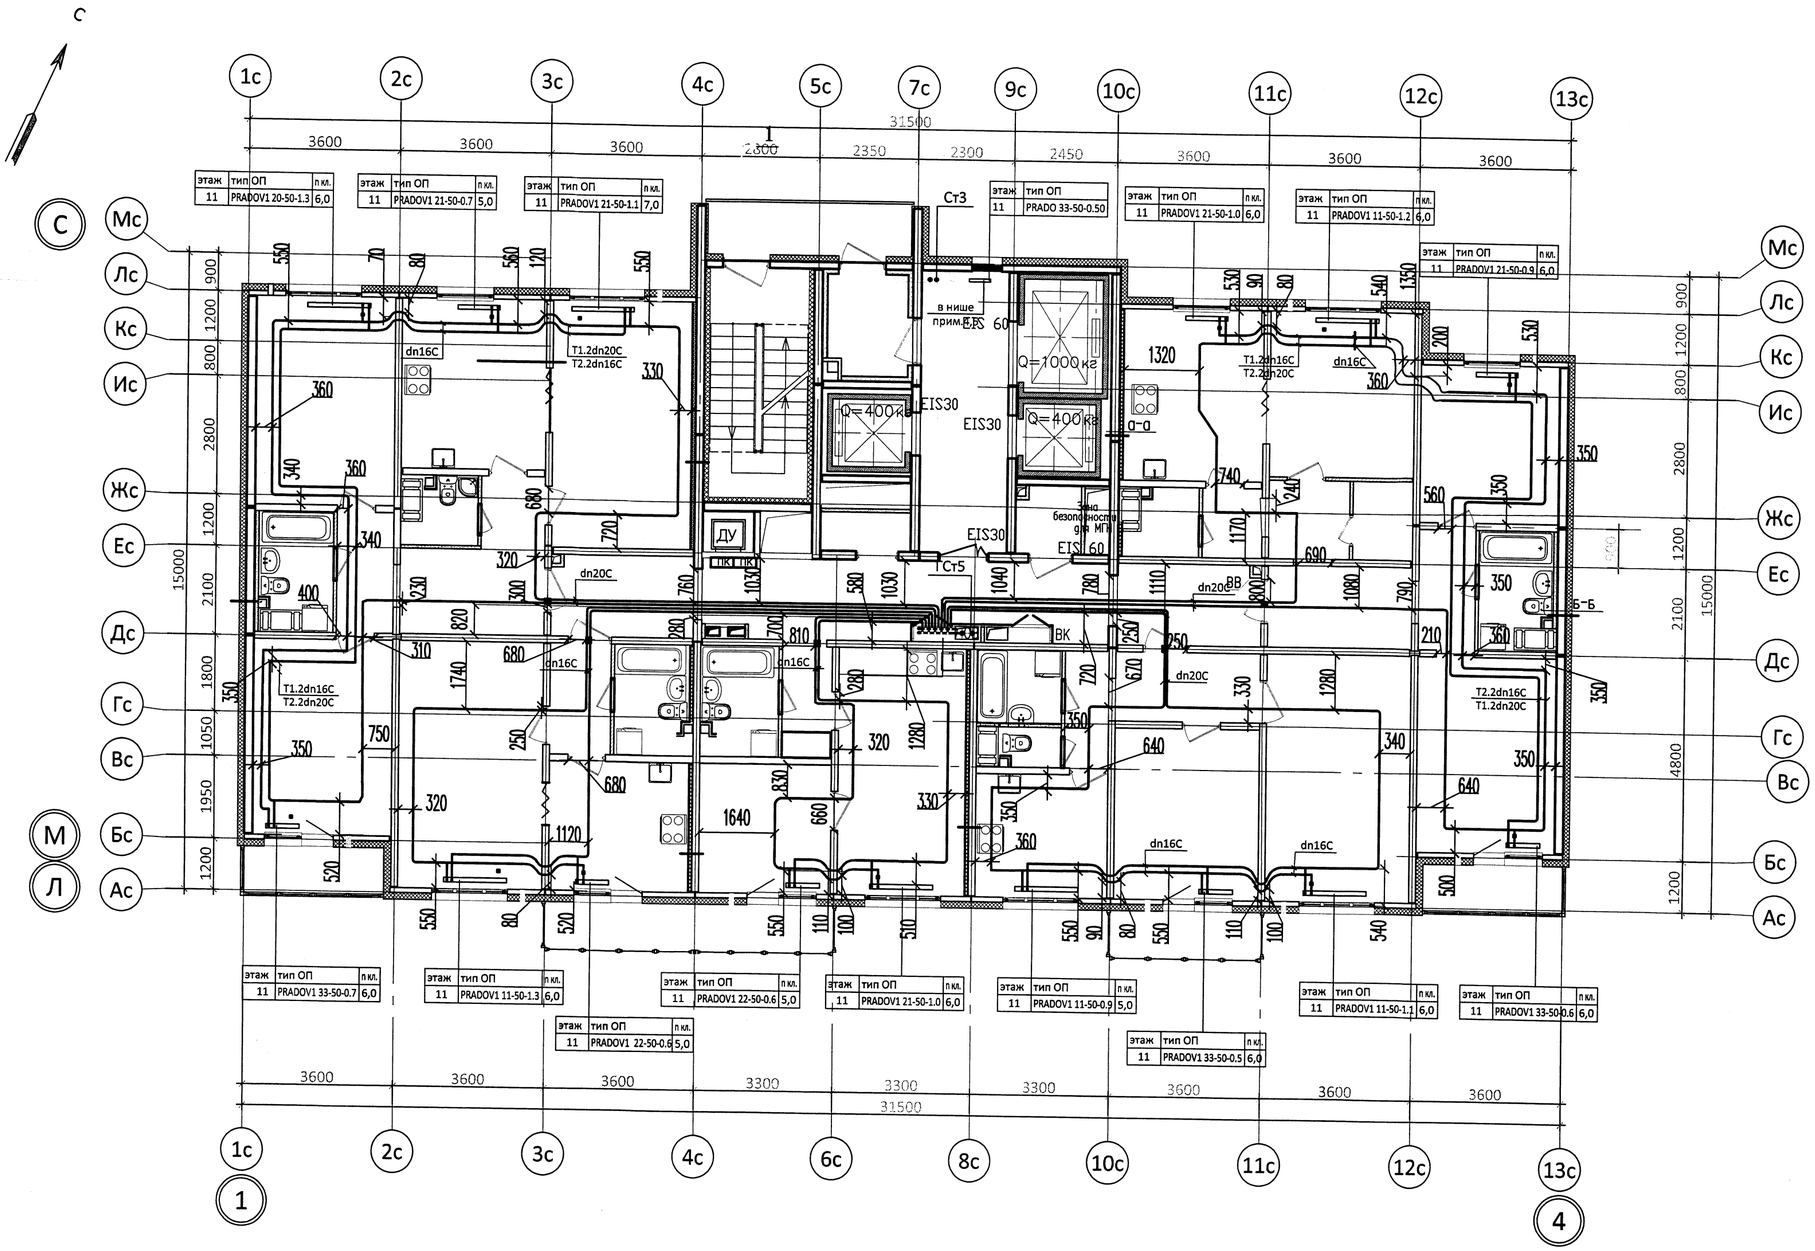

Примечания:

1. Охранная зона +/- 200 мм от отметки трубопровода.

ООО «ДСК»
ЭТОТ ЧЕРТЕЖ ЯВЛЯЕТСЯ ИСПОЛНИТЕЛЬНЫМ
ГЛ.ИНЖЕНЕР: ЯРЧЕНКО Д Е
29 МАР

Изм.	Кол. уч.	Лист	№ док.	Подп.	Дата
Нач.уч.		Ткаченко			
Разраб.		Кадакина			29.08.17
Пр.работ		Чухрай			

Исполнительная схема

ООО «ЛСР. Недвижимость-Северо-Запад»
г. Санкт-Петербург, Октябрьская набережная, участок 52,
северо-восточнее дома 40, корпус 2, литера Г2)

Многоквартирный дом со встроенно-пристроенными помещениями и встроенно-пристроенным многоэтажным гаражом (автостоянкой)

Стадия	Лист	Листов
ИД	ОВ1/10	24

Секция 1.
План 11 этажа

ООО"ДСК"

Согласовано

Взам. инв. №

Подп. и дата

Инв. № подл.

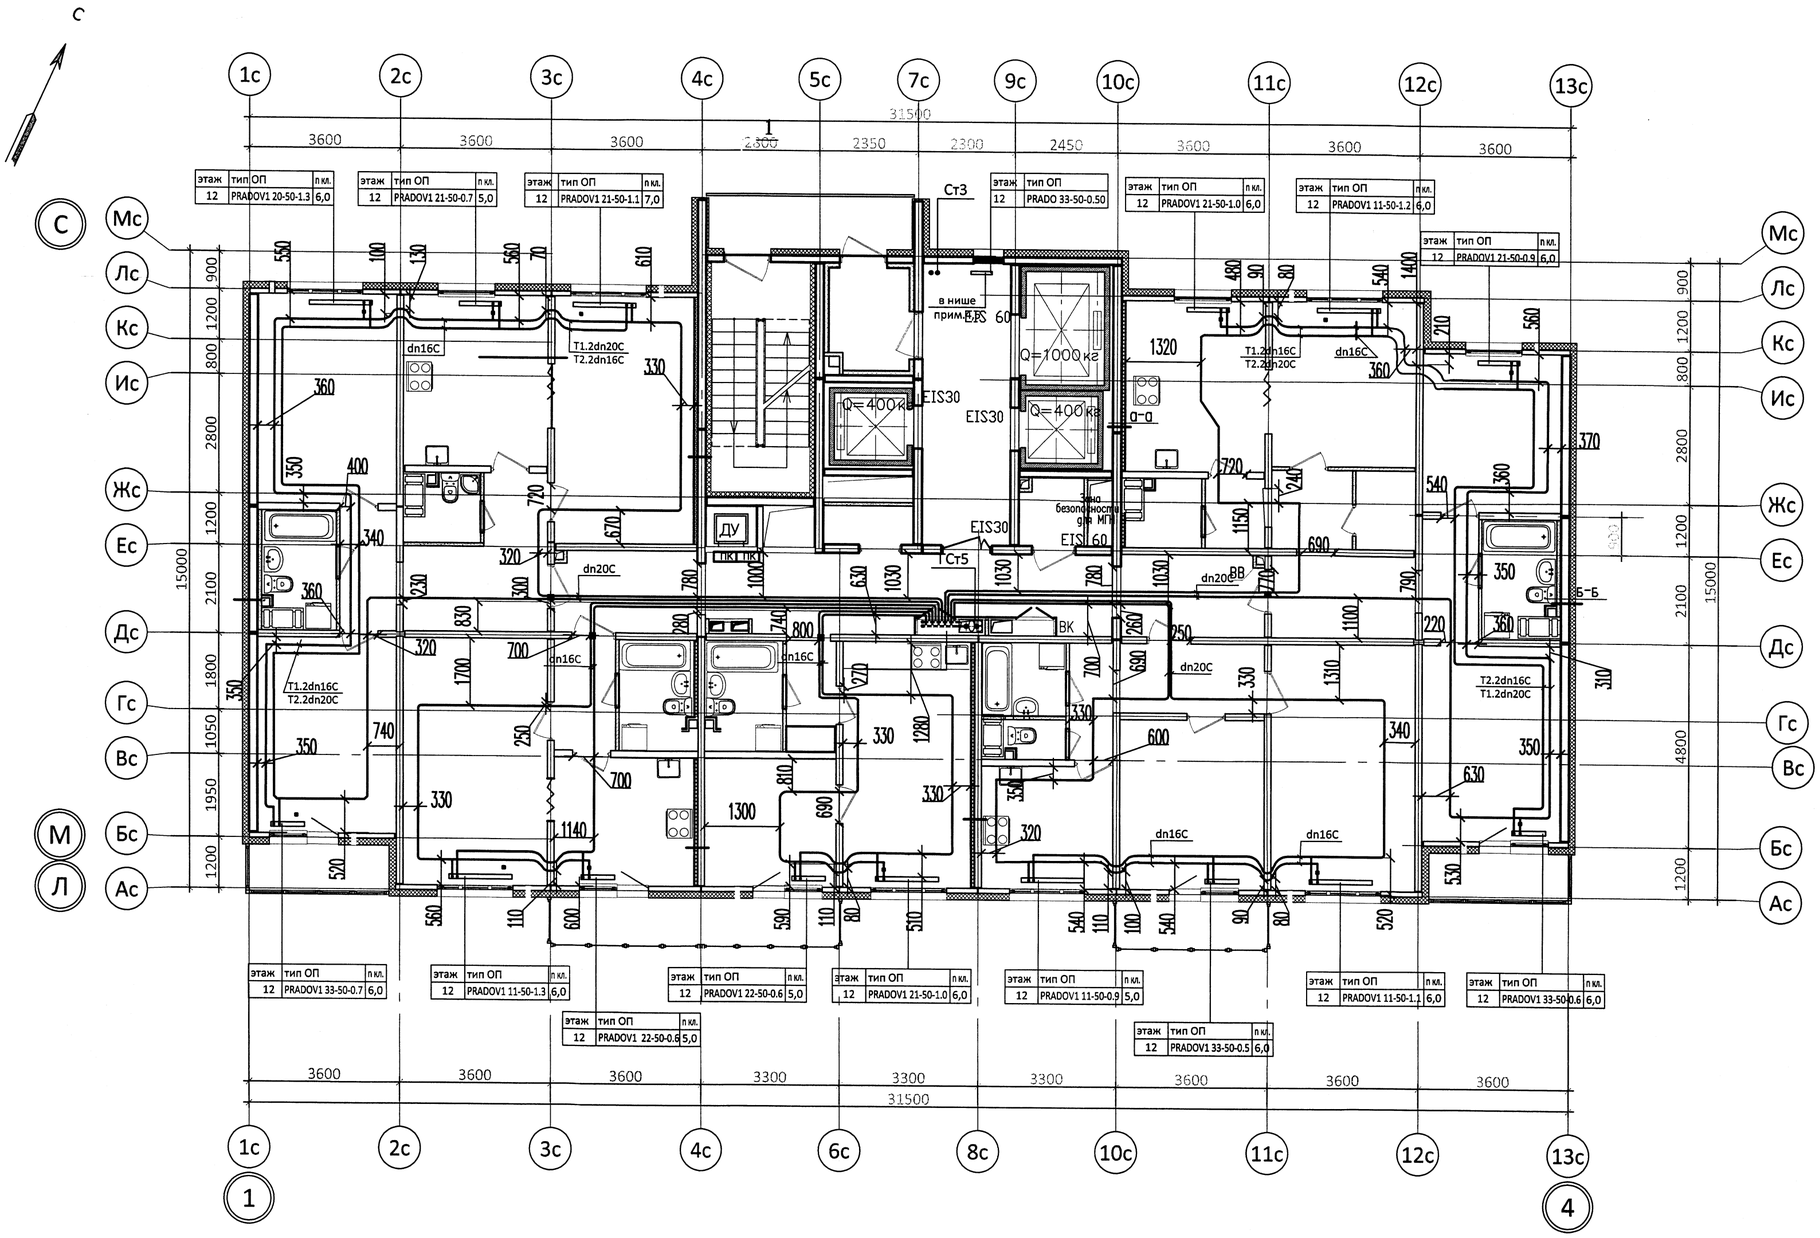

Примечания:

1. Охранная зона +/- 200 мм от отметки трубопровода.

Изм.	Кол. уч.	Лист	№ док.	Подп.	Дата
Нач.уч.	Ткаченко				
Разраб.	Кадакина				29.08.17
Пр.работ	Чухрай				

Исполнительная схема

ООО «ЛСР. Недвижимость-Северо-Запад»
г. Санкт-Петербург, Октябрьская набережная, участок 52, северо-восточнее дома 40, корпус 2, литера Г2)

Многоквартирный дом со встроенно-пристроенными помещениями и встроенно-пристроенным многоэтажным гаражом (автостоянкой)

Стадия	Лист	Листов
ИД	ОВ1/11	24

Секция 1.
План 12 этажа

ООО"ДСК" 11

Согласовано

Взам. инв. №

Подп. и дата

Инв. № подл.

Копировал

А2

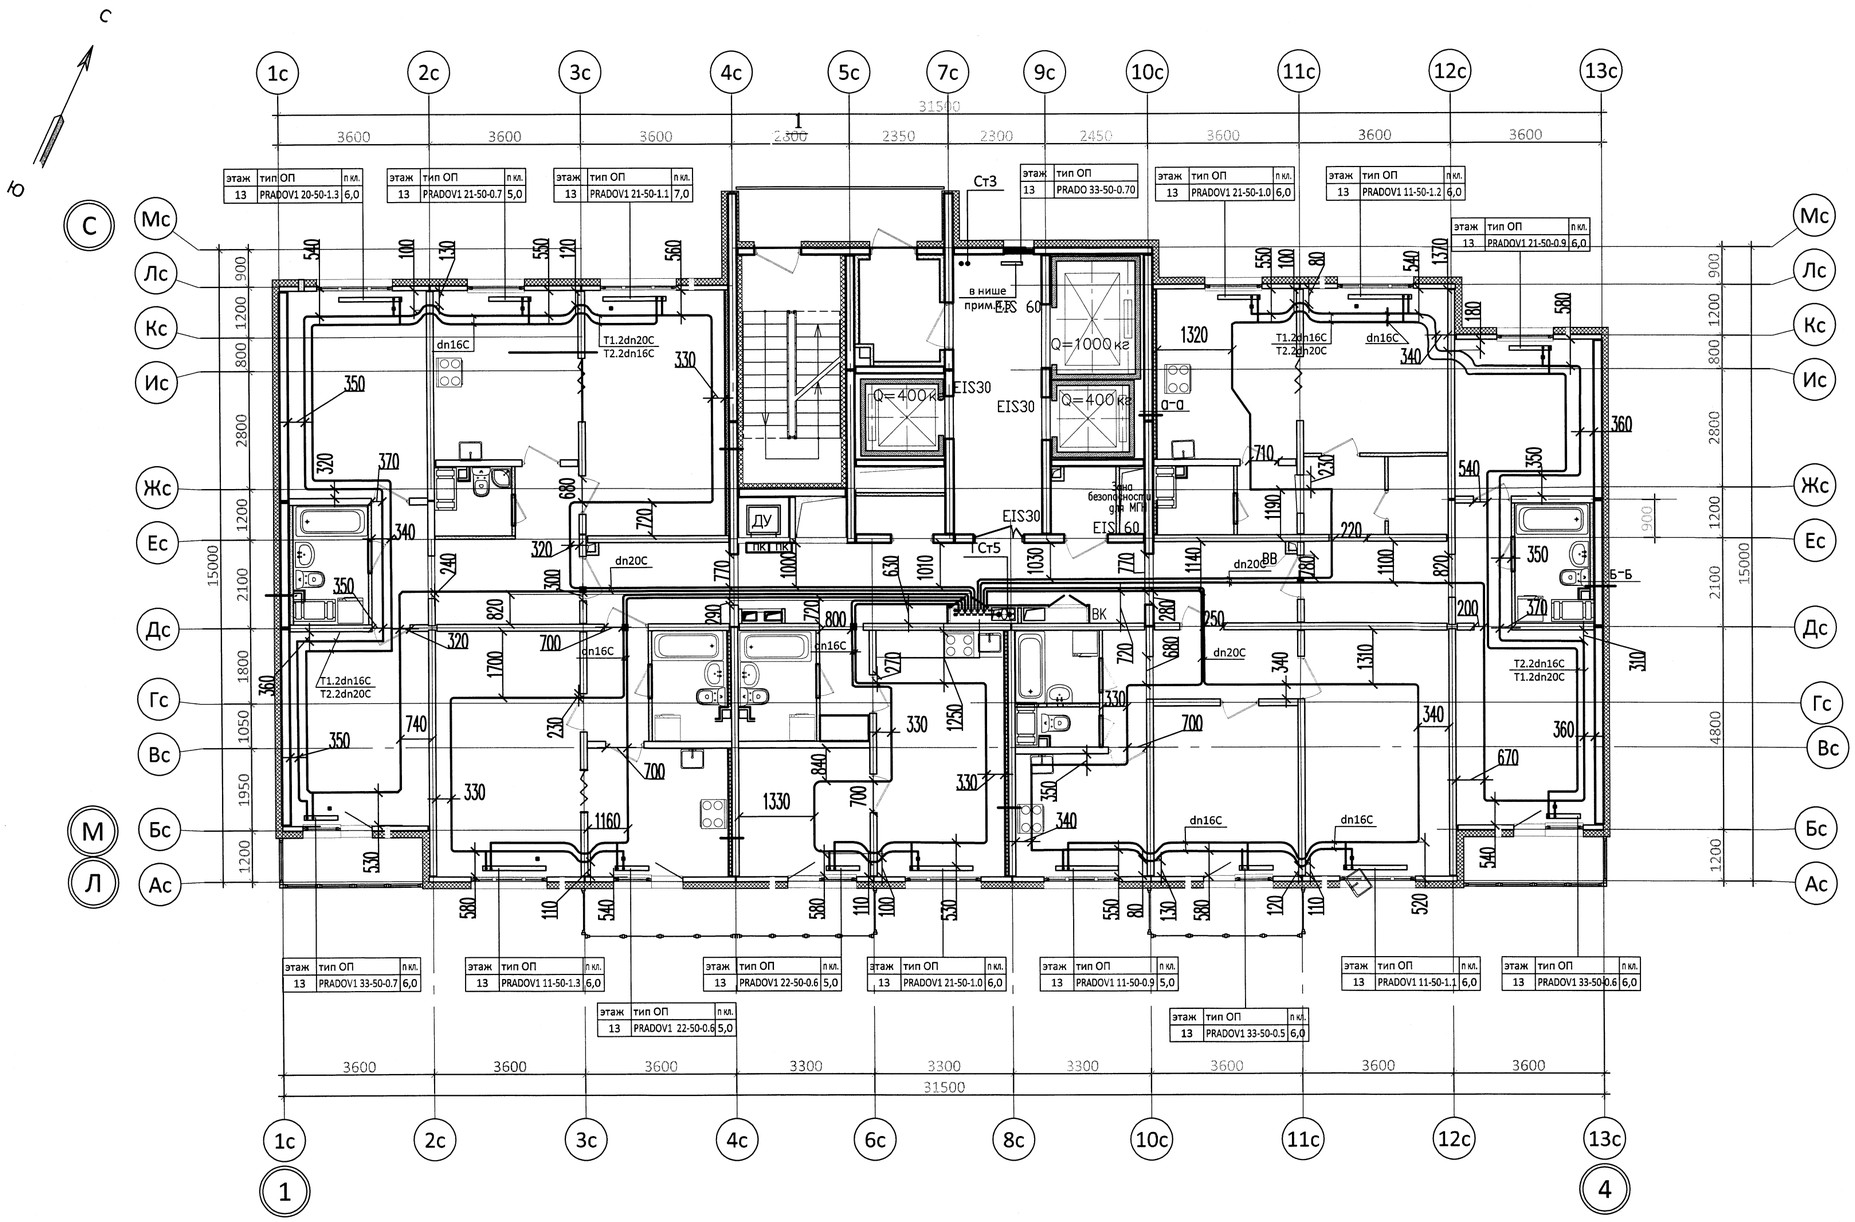

этаж	тип ОП	п кл.
13	PRADOV1 20-50-1.3	6,0
13	PRADOV1 21-50-0.7	5,0
13	PRADOV1 21-50-1.1	7,0
13	PRADO 33-50-0.70	
13	PRADOV1 21-50-1.0	6,0
13	PRADOV1 11-50-1.2	6,0
13	PRADOV1 21-50-0.9	6,0
13	PRADOV1 33-50-0.7	6,0
13	PRADOV1 11-50-1.3	6,0
13	PRADOV1 22-50-0.6	5,0
13	PRADOV1 21-50-1.0	6,0
13	PRADOV1 11-50-0.9	5,0
13	PRADOV1 11-50-1.1	6,0
13	PRADOV1 33-50-0.6	6,0
13	PRADOV1 22-50-0.6	5,0
13	PRADOV1 33-50-0.5	6,0

ООО «ДСК»
ДАННЫЙ ЧЕРТЁЖ ЯВЛЯЕТСЯ ИСПОЛНИТЕЛЬНЫМ
ГЛ. ИНЖЕНЕР: ХАРЧЕНКО ДГ
15 МАР 2018

Примечания:

1. Охранная зона +/- 200 мм от отметки трубопровода.

Изм.	Кол. уч.	Лист	№ док.	Подп.	Дата
Нач.уч.		Ткаченко			
Разраб.		Кадакина			29.08.17
Пр.работ		Чухрай			

Исполнительная схема

ООО «ЛСР. Недвижимость-Северо-Запад»
г. Санкт-Петербург, Октябрьская набережная, участок 52, северо-восточнее дома 40, корпус 2, литера Г2)

Многоквартирный дом со встроенно-пристроенными помещениями и встроенно-пристроенным многоэтажным гаражом (автостоянкой)

Стадия	Лист	Листов
ИД	ОВ1/12	24

Секция 1.
План 13 этажа

ООО"ДСК" /2

Согласовано

Взам. инв. №

Подп. и дата

Инв. № подл.

Копировал

А2

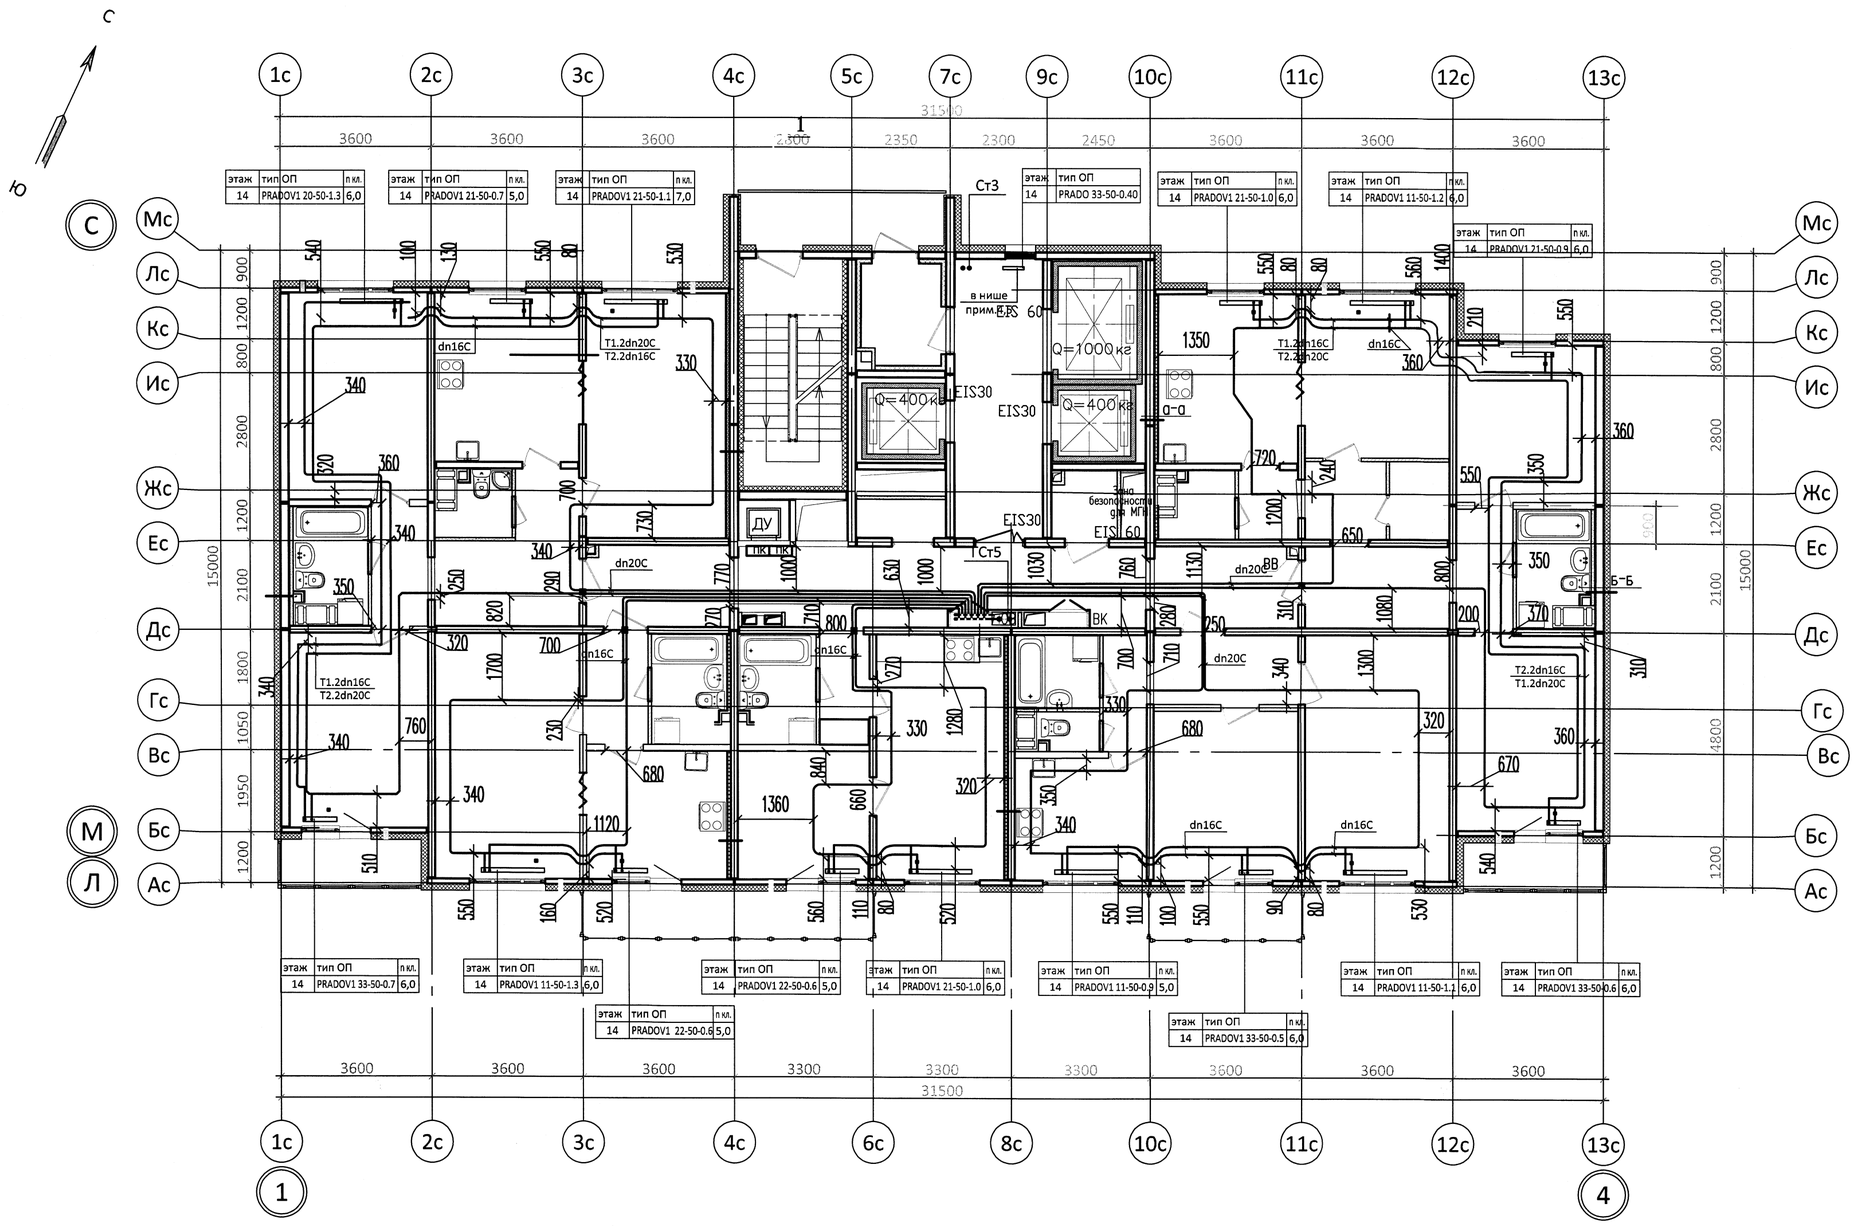

ООО «ДСК»
Данный чертеж является исполнительным
Гл. инженер Харченко Д.С.

Примечания:

1. Охранная зона +/- 200 мм от отметки трубопровода.

Изм.	Кол. уч.	Лист	№ док.	Подп.	Дата
Нач.уч.		Ткаченко			22.08.17
Разраб.		Кадакина			
Пр.работ		Чухрай			

Исполнительная схема

ООО «ЛСР. Недвижимость-Северо-Запад»
г. Санкт-Петербург, Октябрьская набережная, участок 52,
северо-восточнее дома 40, корпус 2, литера Г2)

Многоквартирный дом со встроенно-пристроенными помещениями и встроенно-пристроенным многоэтажным гаражом (автостоянкой)

Стадия	Лист	Листов
ИД	ОВ1/13	24

Секция 1.
План 14 этажа

ООО"ДСК"

Согласовано

Взам. инв. №

Подп. и дата

Инв. № подл.

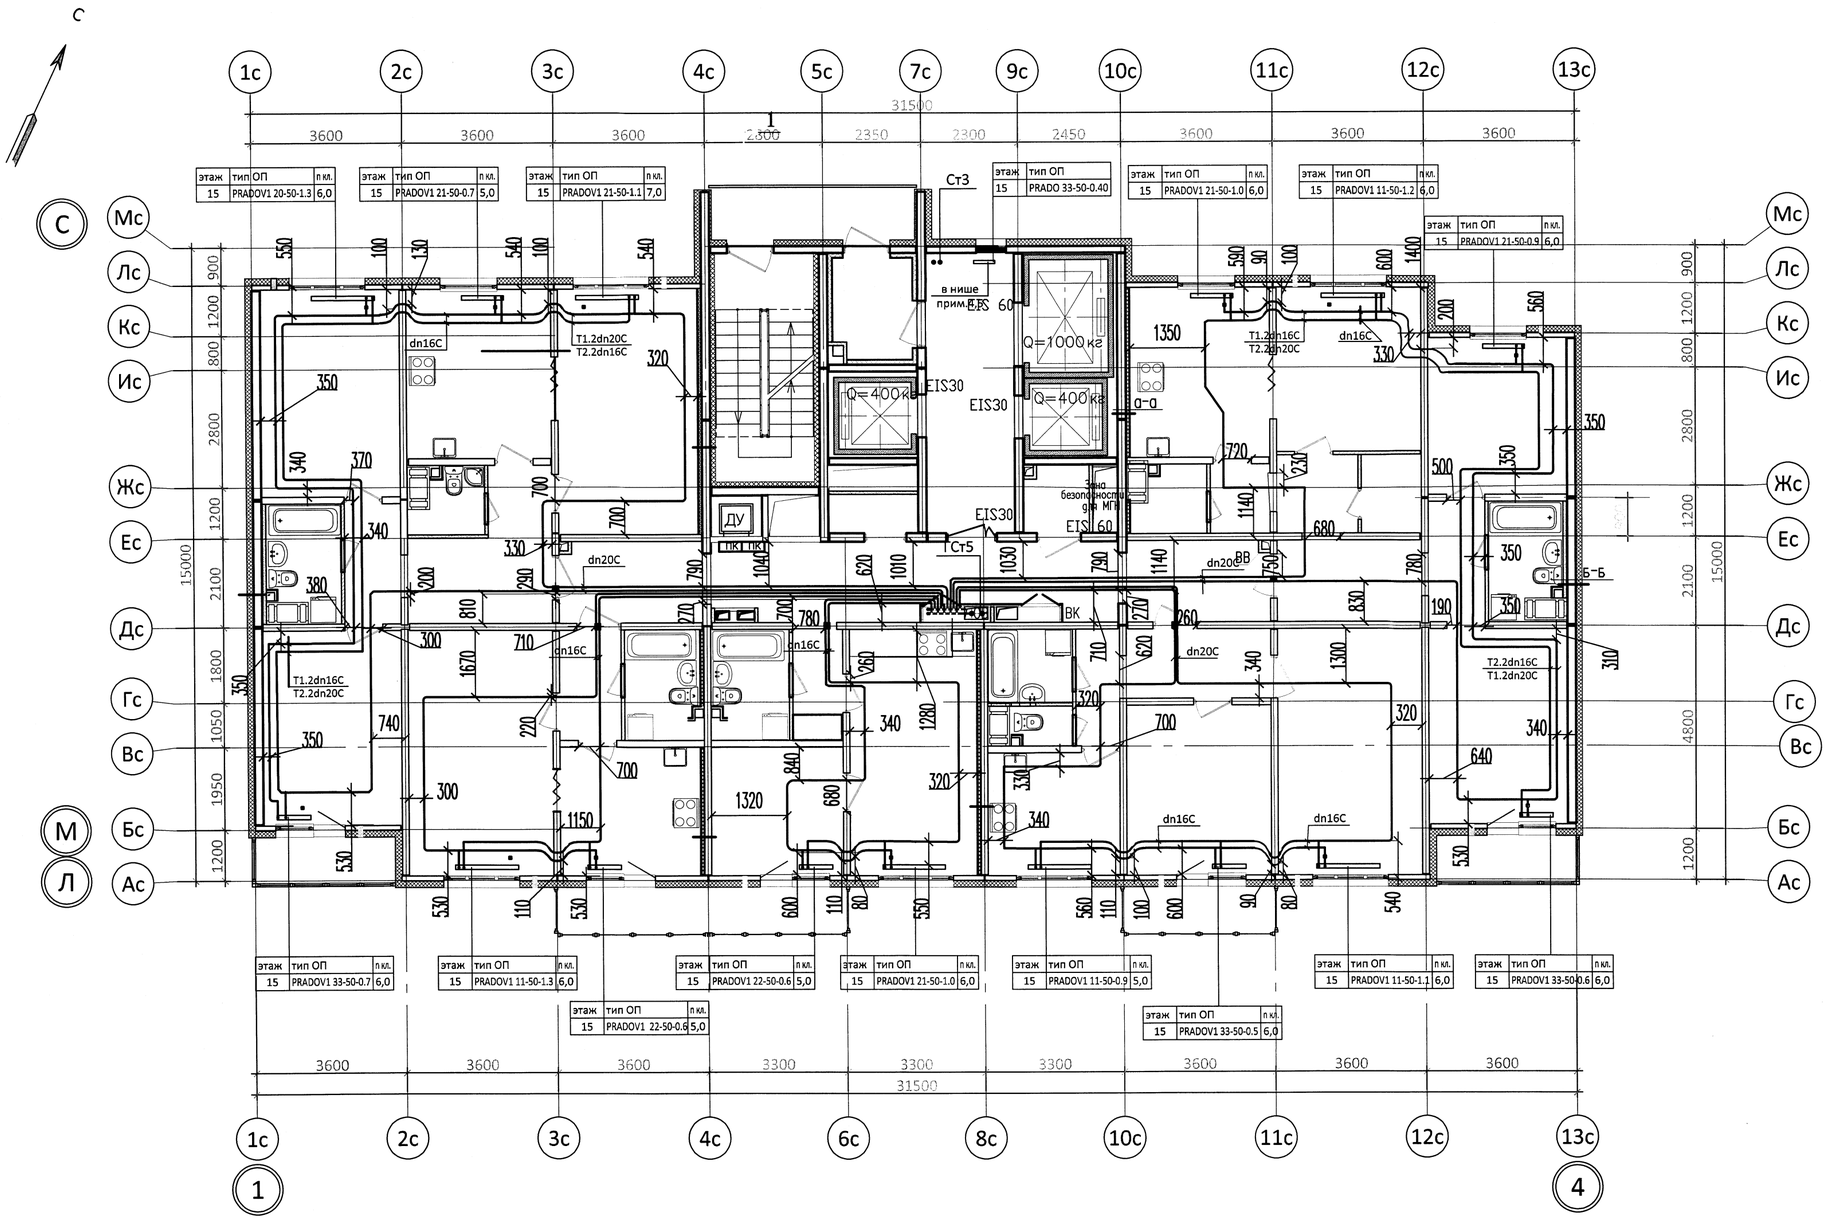

Примечания:

1. Охранная зона +/- 200 мм от отметки трубопровода.

ООО "ДСК"
ДАННЫЙ ЧЕРТЕЖ ЯВЛЯЕТСЯ ИСПОЛНИТЕЛЬНЫМ
ГЛ.ИНЖЕНЕР: ТКАРЧЕНКО Д.Е.

Изм.	Кол.уч.	Лист	№ док.	Подп.	Дата
Нач.уч.		Ткаченко			22.08.17
Разраб.		Кадакина			
Пр.работ		Чухрай			

Исполнительная схема

ООО «ЛСР. Недвижимость-Северо-Запад»
г. Санкт-Петербург, Октябрьская набережная, участок 52,
северо-восточнее дома 40, корпус 2, литера Г2)

Многоквартирный дом со встроенно-пристроенными помещениями и встроенно-пристроенным многоэтажным гаражом (автостоянкой)

Стадия	Лист	Листов
ИД	ОВ1/14	24

Секция 1.
План 15 этажа

ООО"ДСК"

Согласовано

Взам. инв. №

Подп. и дата

Инв. № подл.

Копировал А2

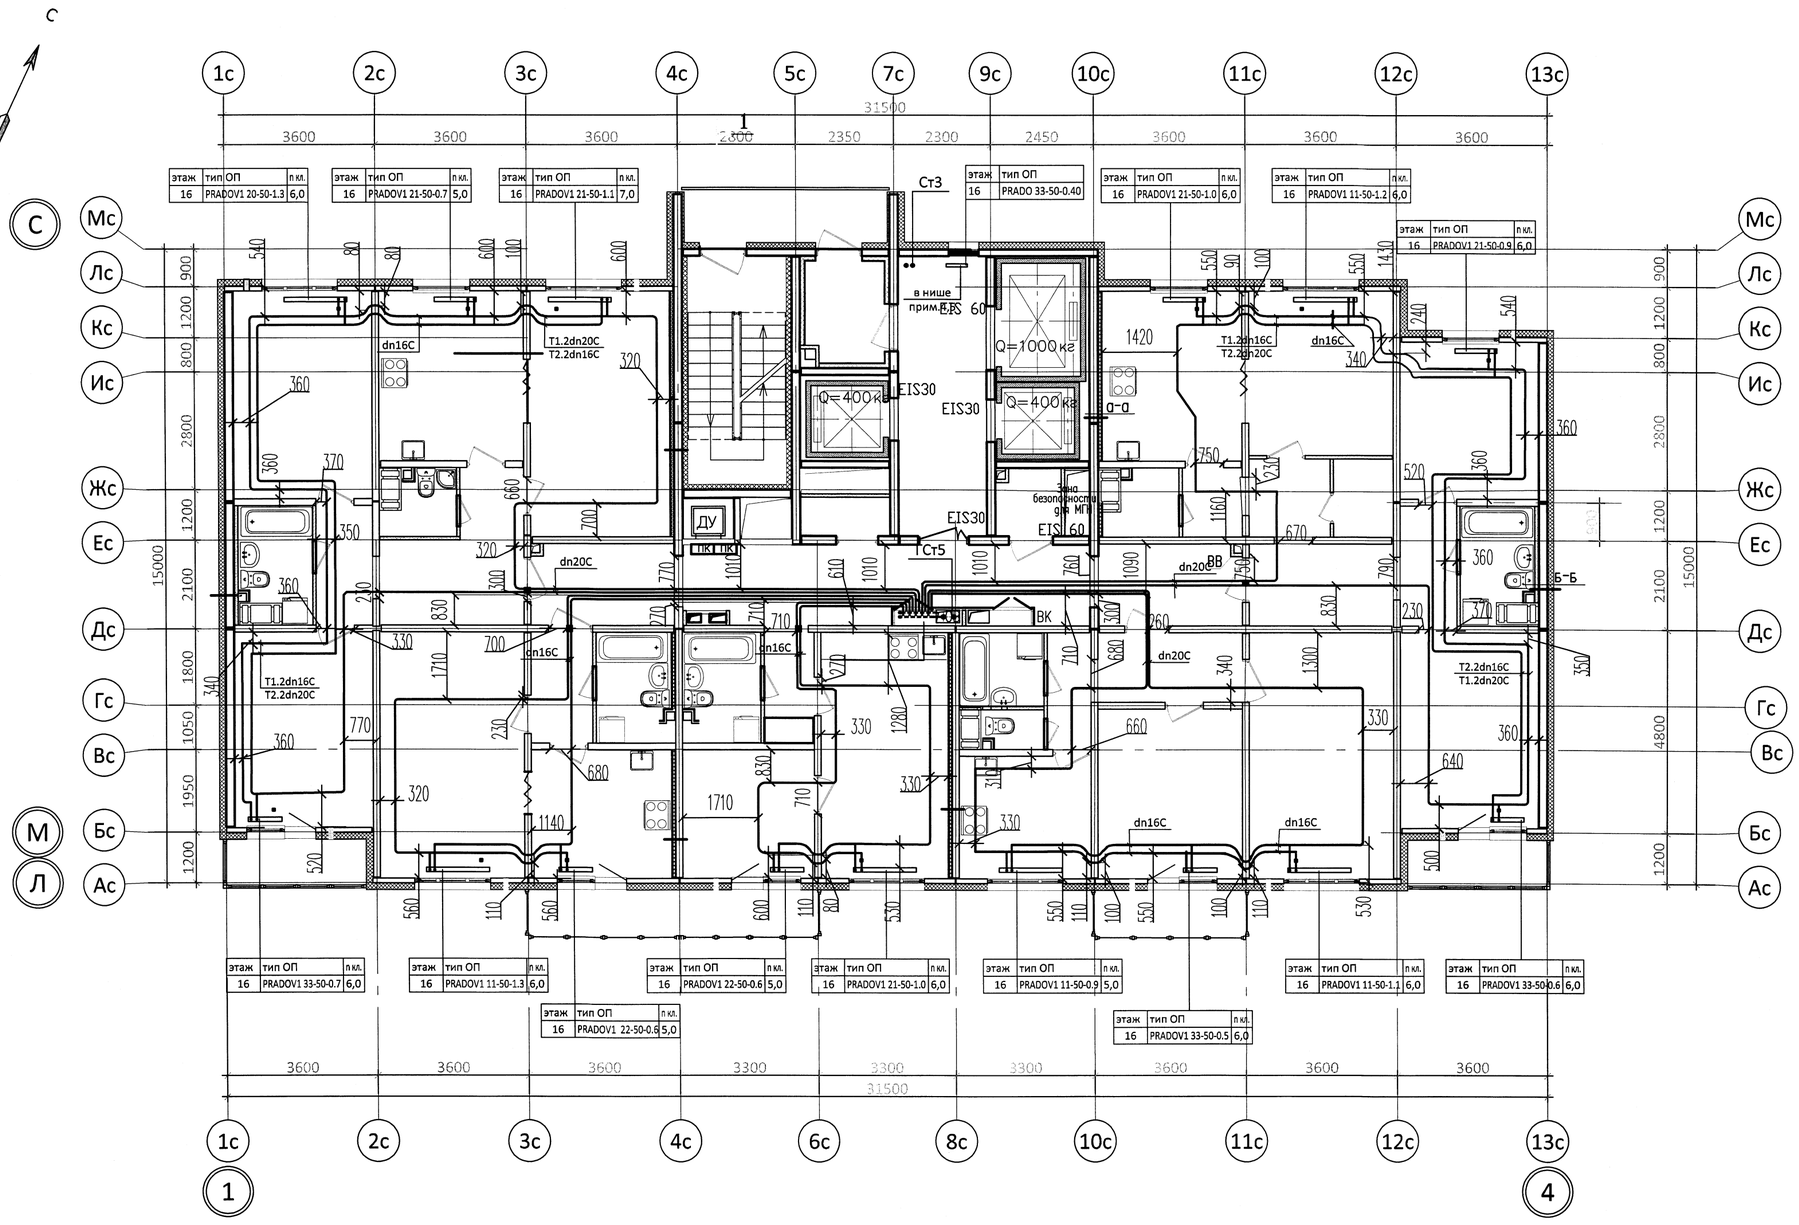

этаж	тип ОП	п кл.
16	PRADOV1 20-50-1.3	6,0
16	PRADOV1 21-50-0.7	5,0
16	PRADOV1 21-50-1.1	7,0
16	PRADO 33-50-0.40	
16	PRADOV1 21-50-1.0	6,0
16	PRADOV1 11-50-1.2	6,0
16	PRADOV1 21-50-0.9	6,0
16	PRADOV1 33-50-0.7	6,0
16	PRADOV1 11-50-1.3	6,0
16	PRADOV1 22-50-0.6	5,0
16	PRADOV1 21-50-1.0	6,0
16	PRADOV1 11-50-0.9	5,0
16	PRADOV1 11-50-1.1	6,0
16	PRADOV1 33-50-0.6	6,0
16	PRADOV1 22-50-0.6	5,0
16	PRADOV1 33-50-0.5	6,0

Примечания:

1. Охранная зона +/- 200 мм от отметки трубопровода.

Изм.	Кол. уч.	Лист	№ док.	Подп.	Дата
Нач.уч.		Ткаченко			
Разраб.		Кадакина			22.08.17
Пр. работ		Чухрай			

Исполнительная схема

ООО «ЛСР. Недвижимость-Северо-Запад»
г. Санкт-Петербург, Октябрьская набережная, участок 52,
северо-восточнее дома 40, корпус 2, литера Г2)

Многоквартирный дом со встроенно-пристроенными помещениями и встроенно-пристроенным многоэтажным гаражом (автостоянкой)

Стадия	Лист	Листов
ИД	ОВ1/15	24

Секция 1.
План 16 этажа

ООО"ДСК" 15

Согласовано

Взам. инв. №

Подп. и дата

Инв. № подл.

Копировал

А2

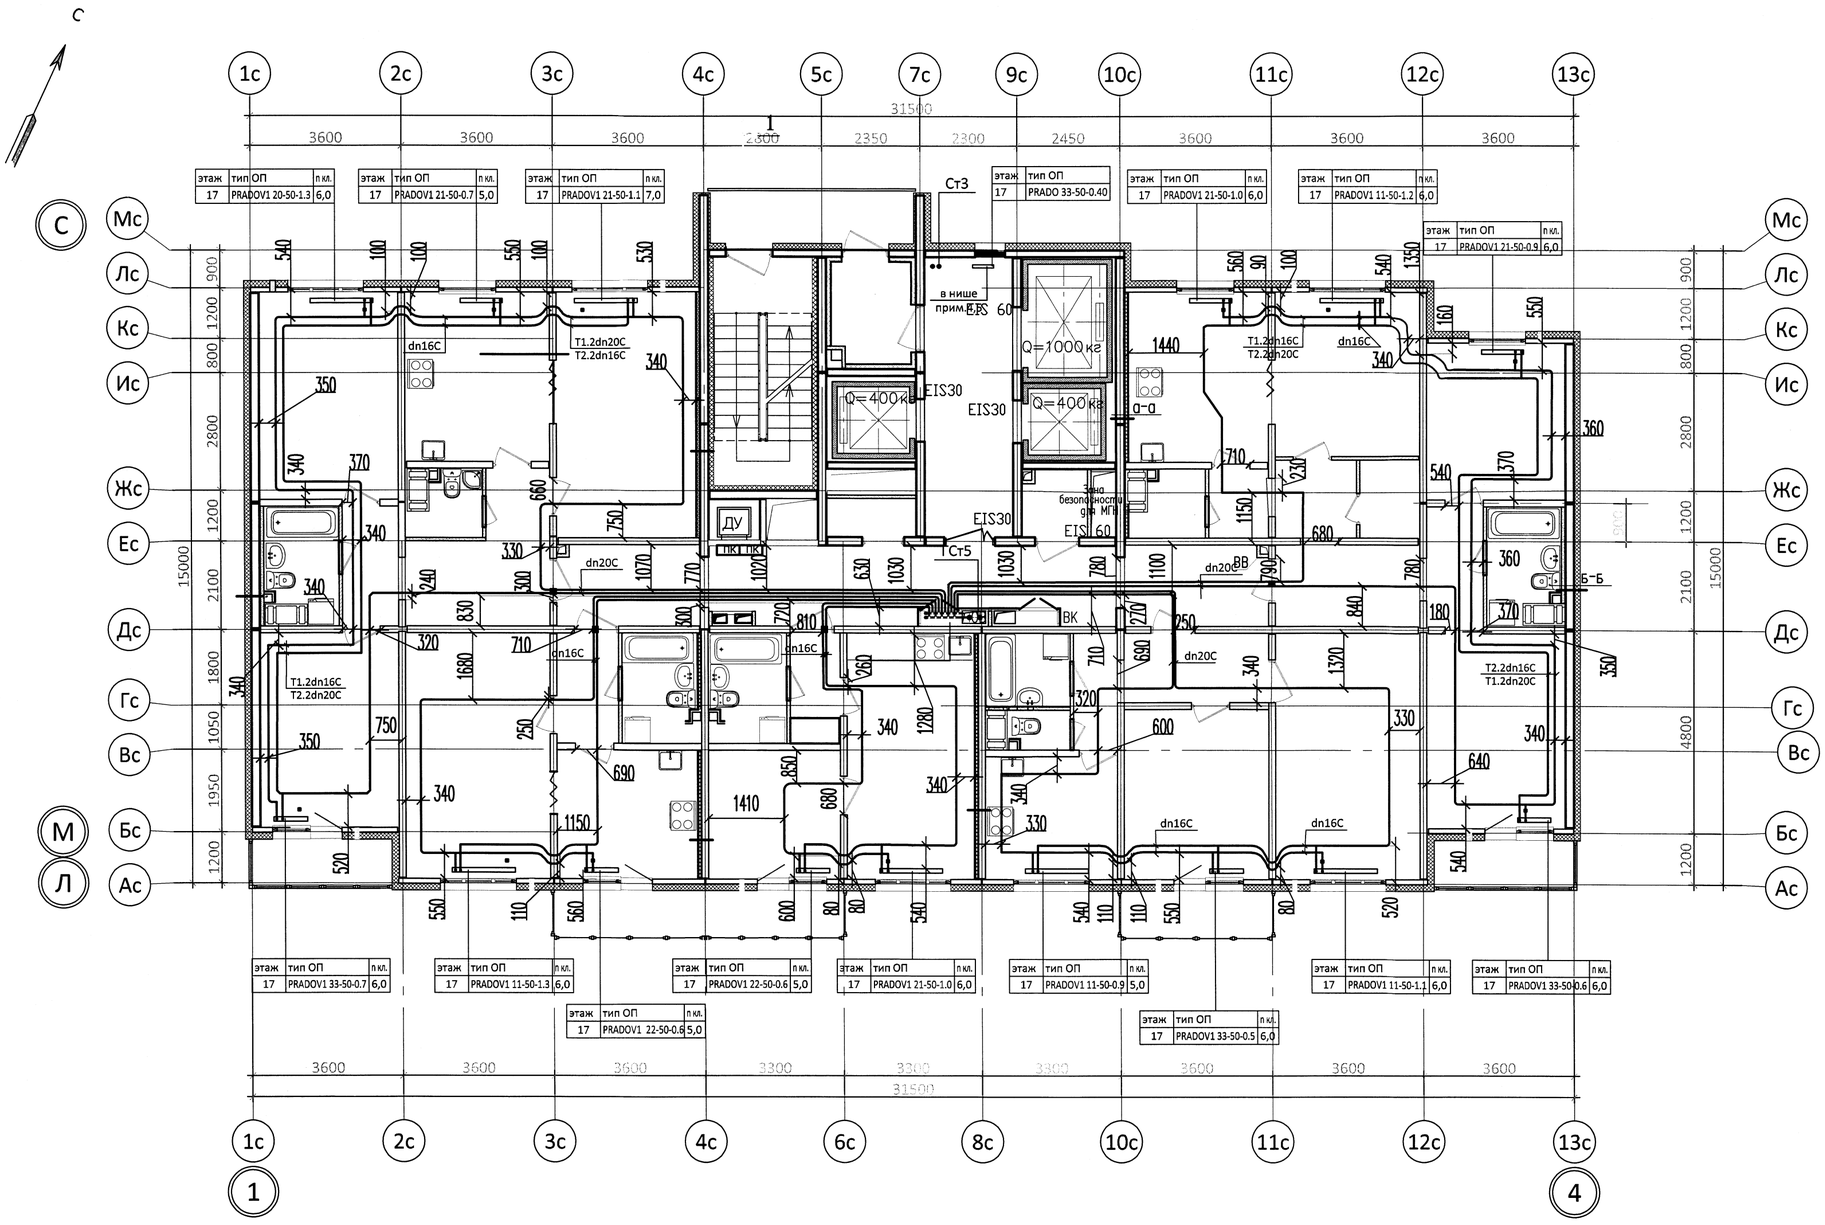

этаж	тип ОП	п кл.
17	PRADOV1 20-50-1.3	6,0
17	PRADOV1 21-50-0.7	5,0
17	PRADOV1 21-50-1.1	7,0
17	PRADO 33-50-0.40	
17	PRADOV1 21-50-1.0	6,0
17	PRADOV1 11-50-1.2	6,0
17	PRADOV1 21-50-0.9	6,0
17	PRADOV1 33-50-0.7	6,0
17	PRADOV1 11-50-1.3	6,0
17	PRADOV1 22-50-0.6	5,0
17	PRADOV1 21-50-1.0	6,0
17	PRADOV1 11-50-0.9	5,0
17	PRADOV1 11-50-1.1	6,0
17	PRADOV1 33-50-0.6	6,0
17	PRADOV1 22-50-0.6	5,0
17	PRADOV1 33-50-0.5	6,0

Примечания:

1. Охранная зона +/- 200 мм от отметки трубопровода.

Изм.	Кол. уч.	Лист	№ док.	Подп.	Дата
Нач.уч.		Ткаченко			
Разраб.		Кадакина			15.08.17
Пр. работ		Чухрай			

Исполнительная схема

ООО «ЛСР. Недвижимость-Северо-Запад»
г. Санкт-Петербург, Октябрьская набережная, участок 52, северо-восточнее дома 40, корпус 2, литера Г2)

Многоквартирный дом со встроенно-пристроенными помещениями и встроенно-пристроенным многоэтажным гаражом (автостоянкой)

Стадия	Лист	Листов
ИД	ОВ1/16	24

Секция 1.
План 17 этажа

ООО"ДСК" 16

Согласовано

Взам. инв. №

Подп. и дата

Инв. № подл.

Копировал

А2

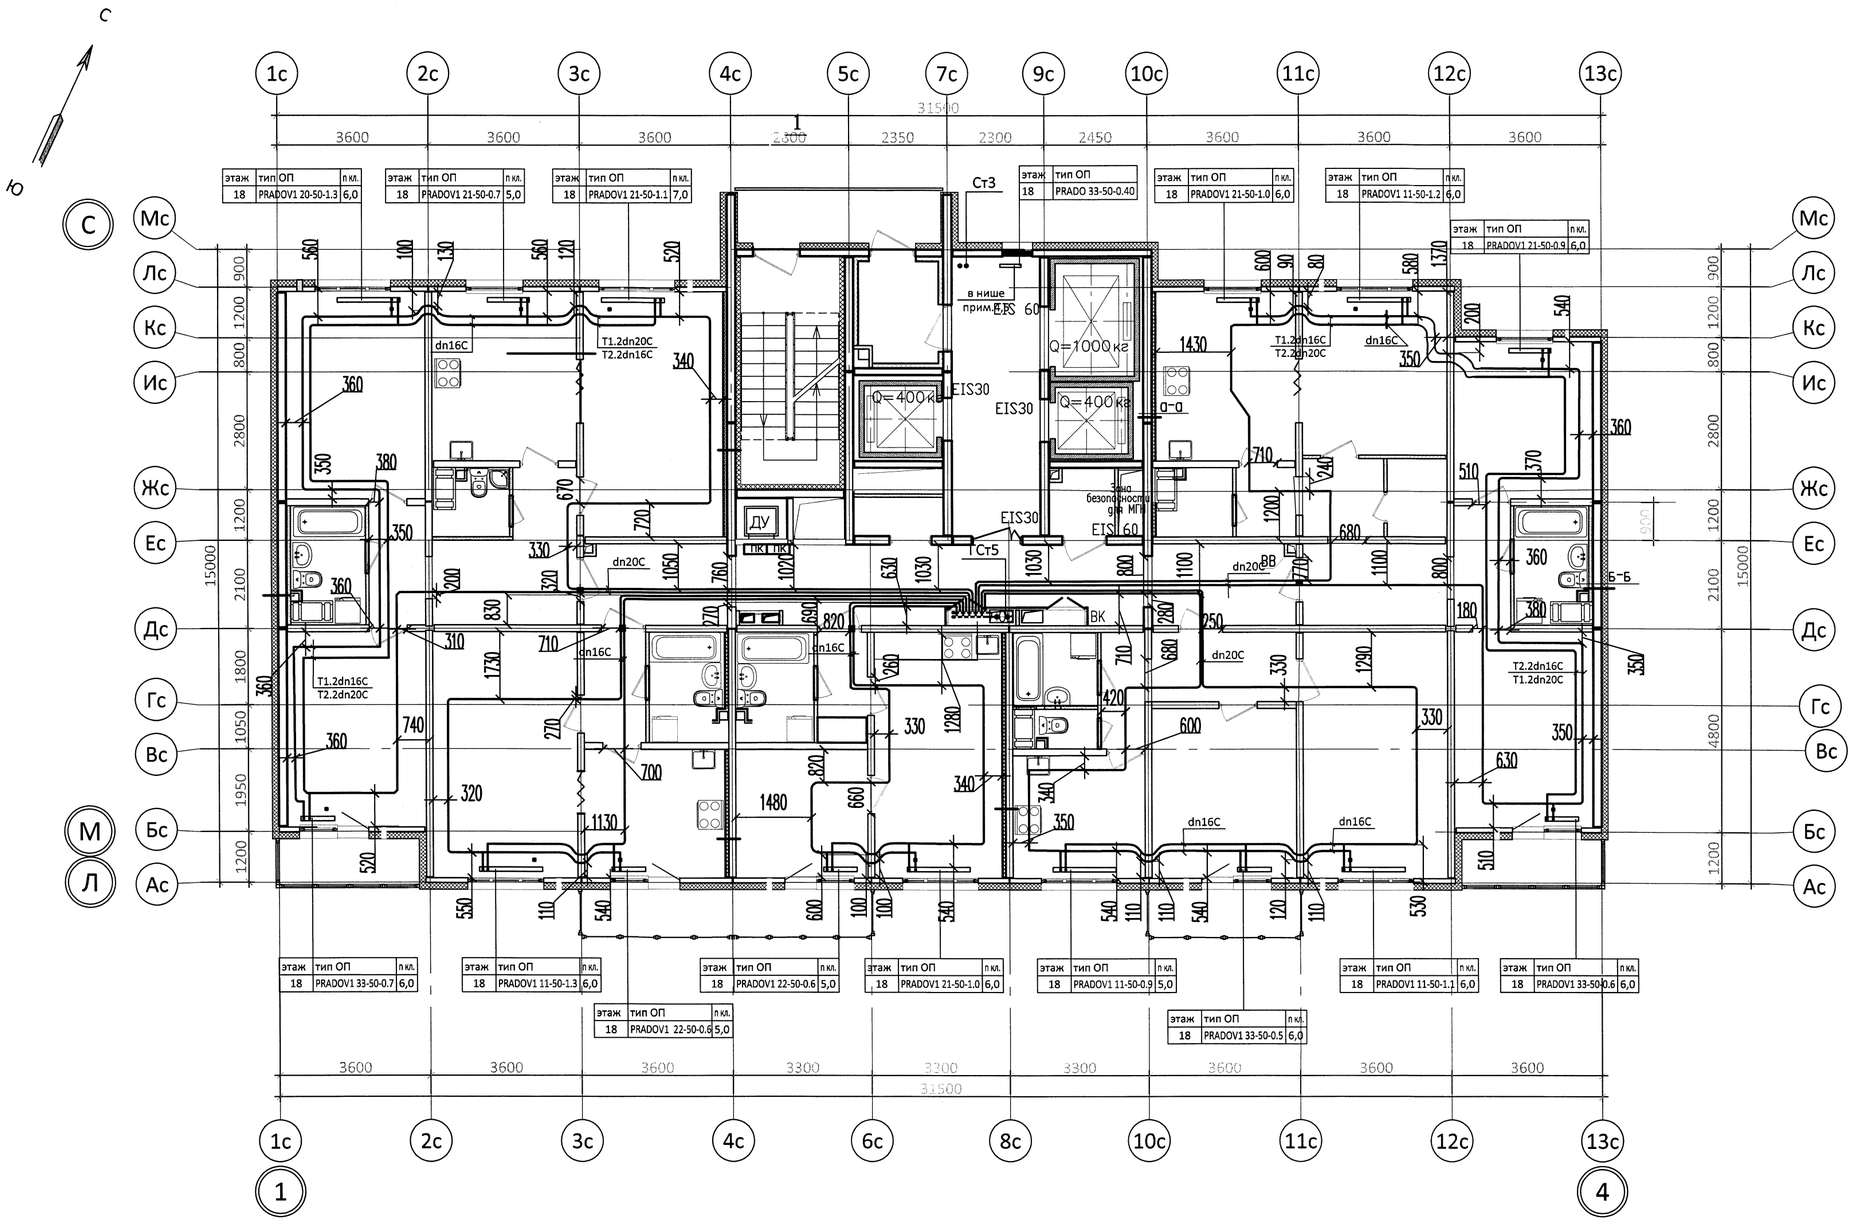

этаж	тип ОП	п кл.
18	PRADOV1 20-50-1.3	6,0
18	PRADOV1 21-50-0.7	5,0
18	PRADOV1 21-50-1.1	7,0
18	PRADO 33-50-0.40	
18	PRADOV1 21-50-1.0	6,0
18	PRADOV1 11-50-1.2	6,0
18	PRADOV1 21-50-0.9	6,0
18	PRADOV1 33-50-0.7	6,0
18	PRADOV1 11-50-1.3	6,0
18	PRADOV1 22-50-0.6	5,0
18	PRADOV1 21-50-1.0	6,0
18	PRADOV1 11-50-0.9	5,0
18	PRADOV1 11-50-1.1	6,0
18	PRADOV1 33-50-0.6	6,0
18	PRADOV1 22-50-0.6	5,0
18	PRADOV1 33-50-0.5	6,0

Примечания:

1. Охранная зона +/- 200 мм от отметки трубопровода.

Изм.	Кол. уч.	Лист	№ док.	Подп.	Дата
Нач.уч.		Ткаченко			
Разраб.		Кадакина			15.08.17
Пр. работ		Чухрай			

Исполнительная схема

ООО «ЛСР. Недвижимость-Северо-Запад»
г. Санкт-Петербург, Октябрьская набережная, участок 52, северо-восточнее дома 40, корпус 2, литера Г2)

Многоквартирный дом со встроенно-пристроенными помещениями и встроенно-пристроенным многоэтажным гаражом (автостоянкой)

Стадия	Лист	Листов
ИД	ОВ1/17	24

Секция 1.
План 18 этажа

ООО"ДСК"

Согласовано

Взам. инв. №

Подп. и дата

Инв. № подл.

Копировал

А2

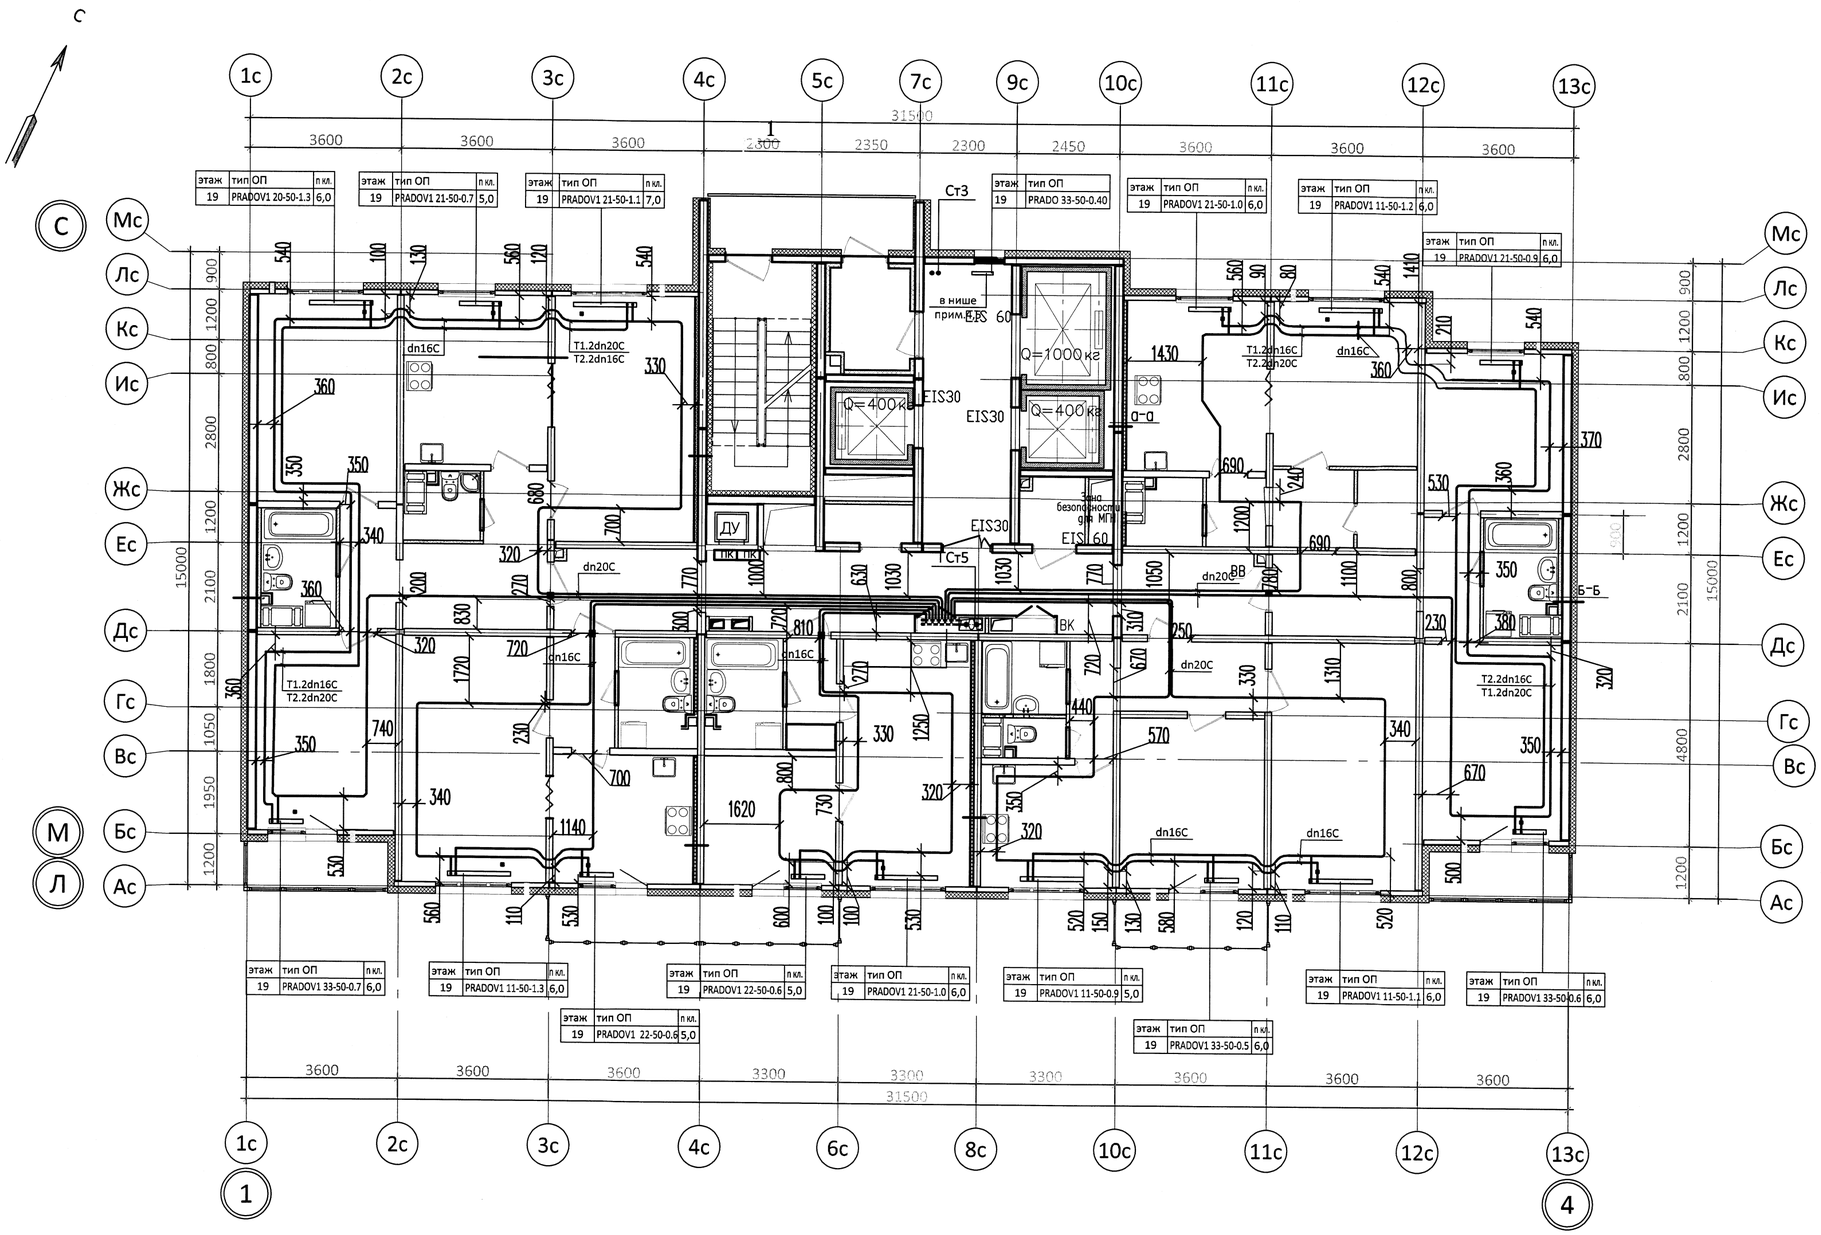

этаж	тип ОП	п кл.
19	PRADOV1 20-50-1.3	6,0

этаж	тип ОП	п кл.
19	PRADOV1 21-50-0.7	5,0

этаж	тип ОП	п кл.
19	PRADOV1 21-50-1.1	7,0

этаж	тип ОП	п кл.
19	PRADO 33-50-0.40	

этаж	тип ОП	п кл.
19	PRADOV1 21-50-1.0	6,0

этаж	тип ОП	п кл.
19	PRADOV1 11-50-1.2	6,0

этаж	тип ОП	п кл.
19	PRADOV1 21-50-0.9	6,0

этаж	тип ОП	п кл.
19	PRADOV1 33-50-0.7	6,0

этаж	тип ОП	п кл.
19	PRADOV1 11-50-1.3	6,0

этаж	тип ОП	п кл.
19	PRADOV1 22-50-0.6	5,0

этаж	тип ОП	п кл.

этаж	тип ОП	п кл.
19	PRADOV1 21-50-1.0	6,0

этаж	тип ОП	п кл.
19	PRADOV1 11-50-0.9	5,0

этаж	тип ОП	п кл.
19	PRADOV1 33-50-0.5	6,0

этаж	тип ОП	п кл.
19	PRADOV1 11-50-1.1	6,0

этаж	тип ОП	п кл.
19	PRADOV1 33-50-0.6	6,0

Примечания:

1. Охранная зона +/- 200 мм от отметки трубопровода.

Согласовано

Взам. инв. №

Подп. и дата

Инв. № подл.

Изм.	Кол. уч.	Лист	№ док.	Подп.	Дата
Нач.уч.		Ткаченко			
Разраб.		Кадакина			15.08.17
Пр. работ		Чухрай			

Исполнительная схема

ООО «ЛСР. Недвижимость-Северо-Запад»
г. Санкт-Петербург, Октябрьская набережная, участок 52,
северо-восточнее дома 40, корпус 2, литера Г2)

Многоквартирный дом со встроенно-пристроенными помещениями и встроенно-пристроенным многоэтажным гаражом (автостоянкой)

Стадия	Лист	Листов
ИД	ОВ1/18	24

Секция 1.
План 19 этажа

ООО "ДСК"

ООО "ДСК"
Документ выполняется
электронным
Генеральный директор Харченко ДЕ
20 г.
05 МАР 2018

Копировал

А2

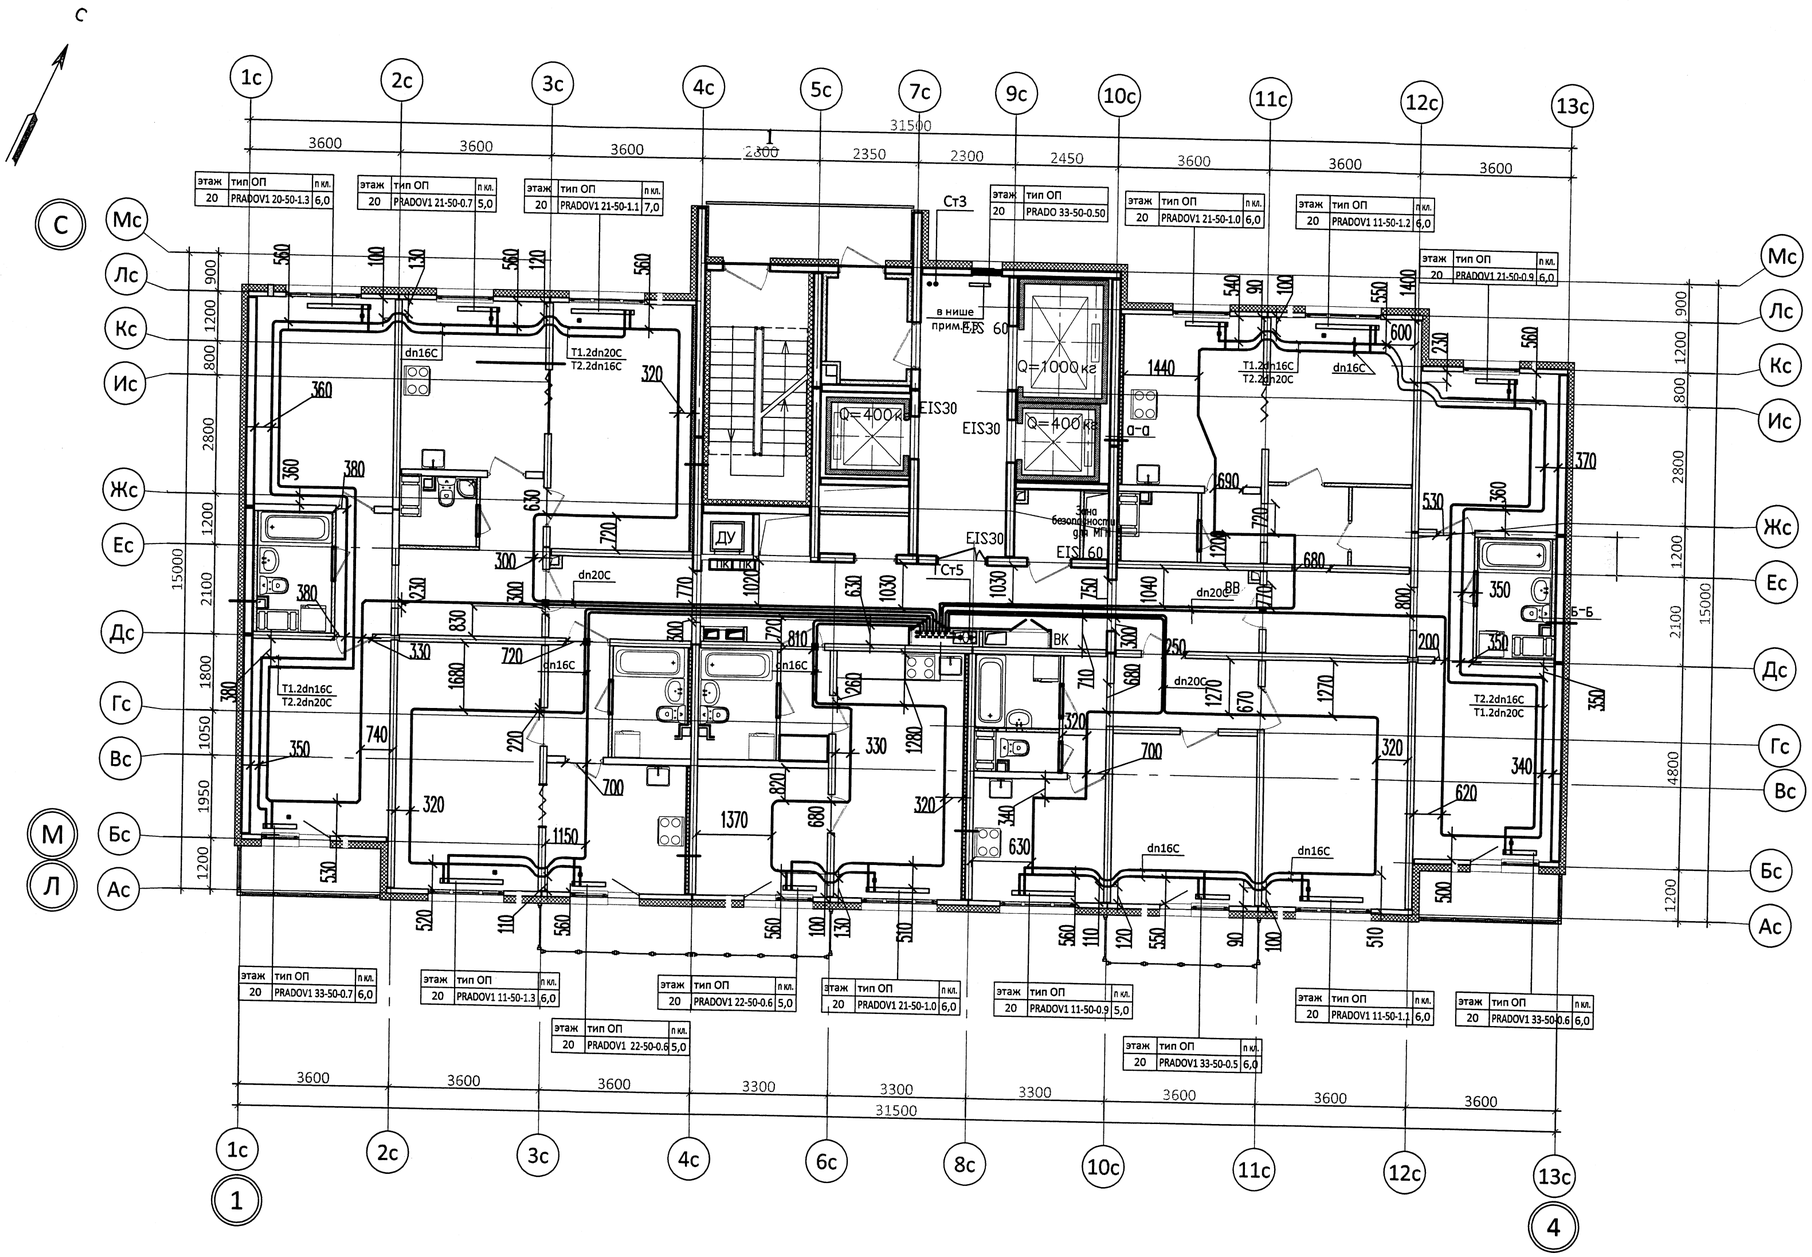

этаж	тип ОП	п кл.
20	PRADOV1 20-50-1.3	6,0
20	PRADOV1 21-50-0.7	5,0
20	PRADOV1 21-50-1.1	7,0
20	PRADO 33-50-0.50	
20	PRADOV1 21-50-1.0	6,0
20	PRADOV1 11-50-1.2	6,0
20	PRADOV1 21-50-0.9	6,0
20	PRADOV1 33-50-0.7	6,0
20	PRADOV1 11-50-1.3	6,0
20	PRADOV1 22-50-0.6	5,0
20	PRADOV1 22-50-0.6	5,0
20	PRADOV1 21-50-1.0	6,0
20	PRADOV1 11-50-0.9	5,0
20	PRADOV1 33-50-0.5	6,0
20	PRADOV1 11-50-1.1	6,0
20	PRADOV1 33-50-0.6	6,0

Примечания:

1. Охранная зона +/- 200 мм от отметки трубопровода.

ООО «ДСК»
ДАННЫЙ ЧЕРТЕЖ ЯВЛЯЕТСЯ ИСПОЛНИТЕЛЬНЫМ
ГЛ ИНЖЕНЕР ДАРЧЕНКО ДЕ
«__» _____ 20__

Изм.	Кол. уч.	Лист	№ док.	Подп.	Дата
Нач.уч.		Ткаченко			
Разраб.		Кадакина			08.08.17
Пр. работ		Чухрай			

Исполнительная схема

ООО «ЛСР. Недвижимость-Северо-Запад»
г. Санкт-Петербург, Октябрьская набережная, участок 52, северо-восточнее дома 40, корпус 2, литера Г2)

Многоквартирный дом со встроенно-пристроенными помещениями и встроенно-пристроенным многоэтажным гаражом (автостоянкой)

Стадия	Лист	Листов
ИД	ОВ1/19	24

Секция 1.
План 20 этажа

ООО"ДСК" 19

Согласовано

Взам. инв. №

Подп. и дата

Инв. № подл.

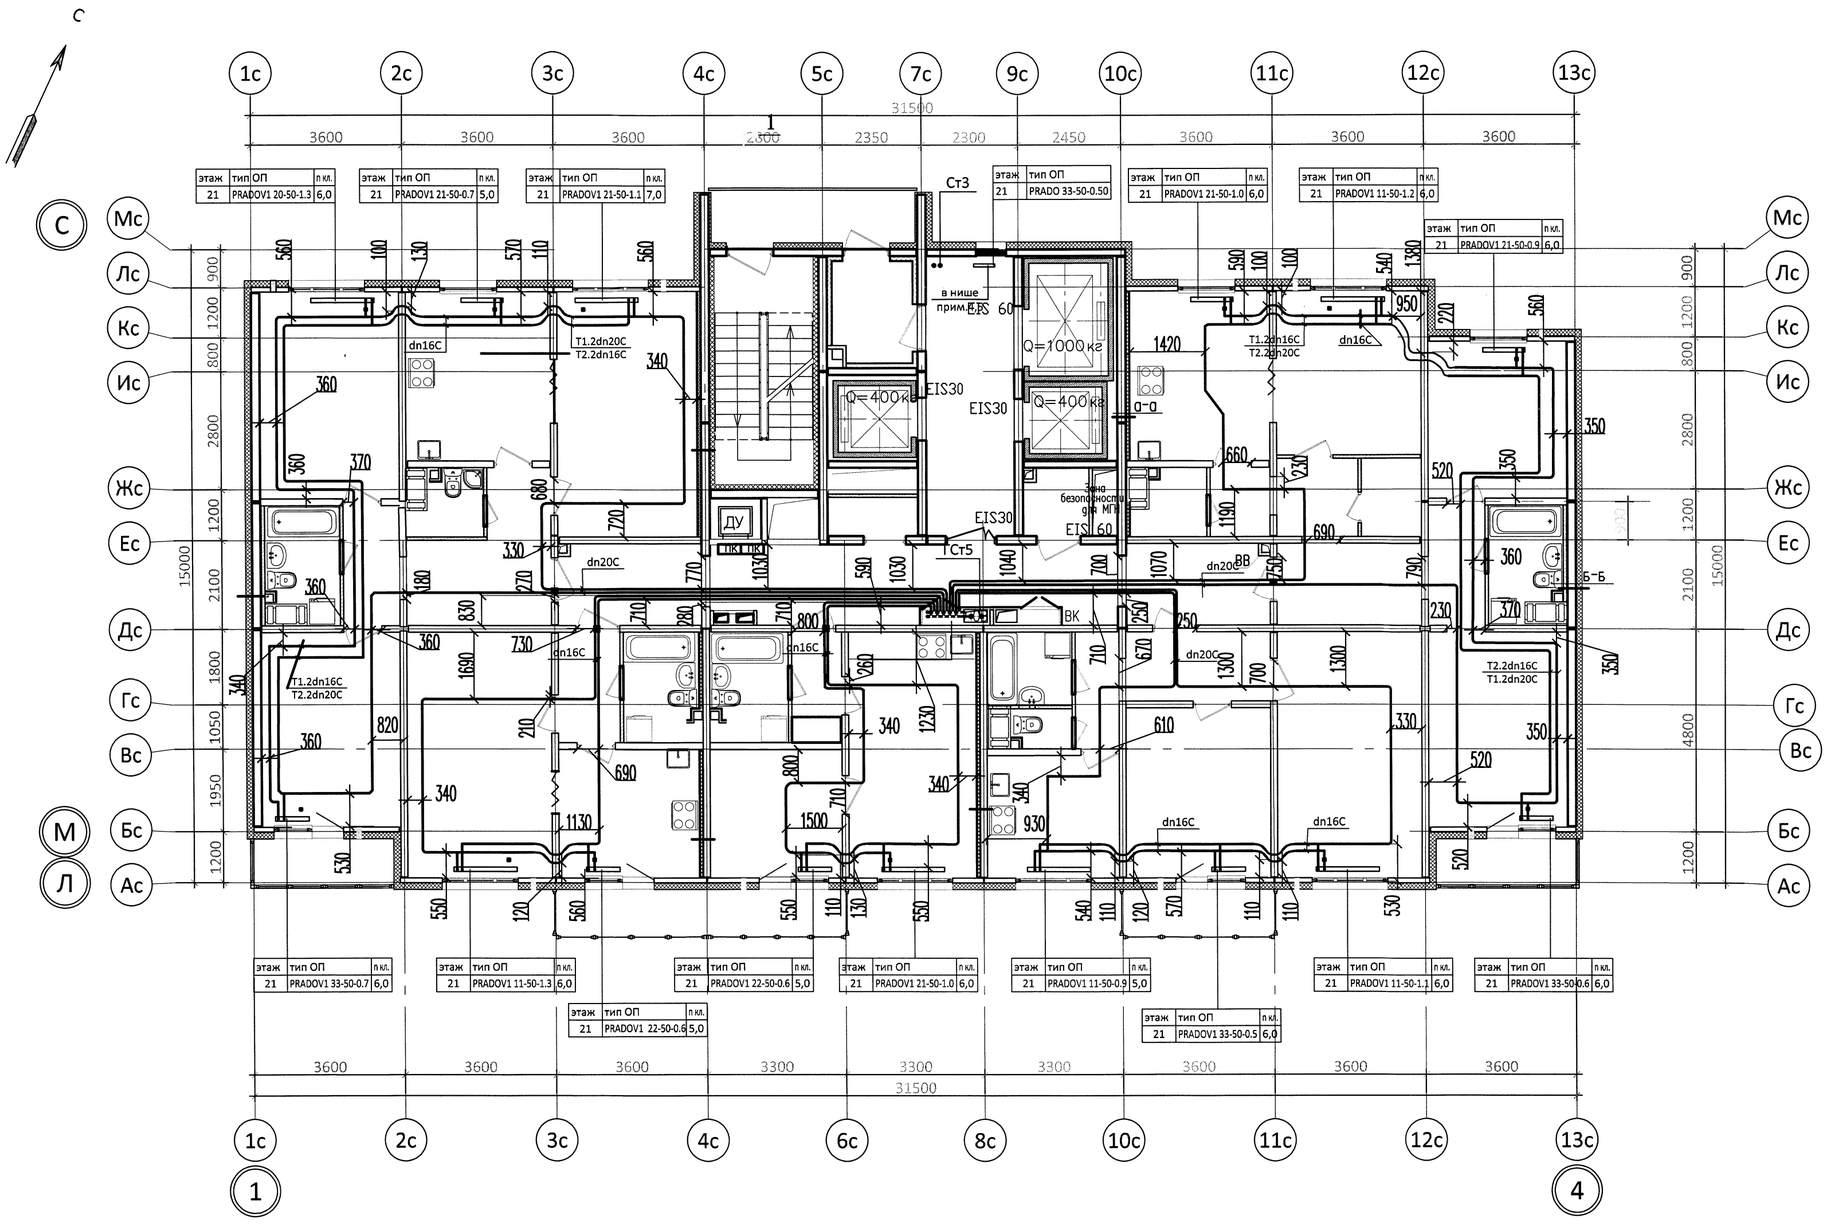

Примечания:

1. Охранная зона +/- 200 мм от отметки трубопровода.

Изм.	Кол. уч.	Лист	№ док.	Подп.	Дата
Нач.уч.		Ткаченко			
Разраб.		Кадакина			08.08.17
Пр.работ		Чухрай			

Исполнительная схема

ООО «ЛСР. Недвижимость-Северо-Запад»
г. Санкт-Петербург, Октябрьская набережная, участок 52, северо-восточнее дома 40, корпус 2, литера Г2)

Многоквартирный дом со встроенно-пристроенными помещениями и встроенно-пристроенным многоэтажным гаражом (автостоянкой)

Стадия	Лист	Листов
ИД	ОВ1/20	24

Секция 1.
План 21 этажа

ООО"ДСК"

Согласовано

Взам. инв. №

Подп. и дата

Инв. № подл.

Копировал

А2

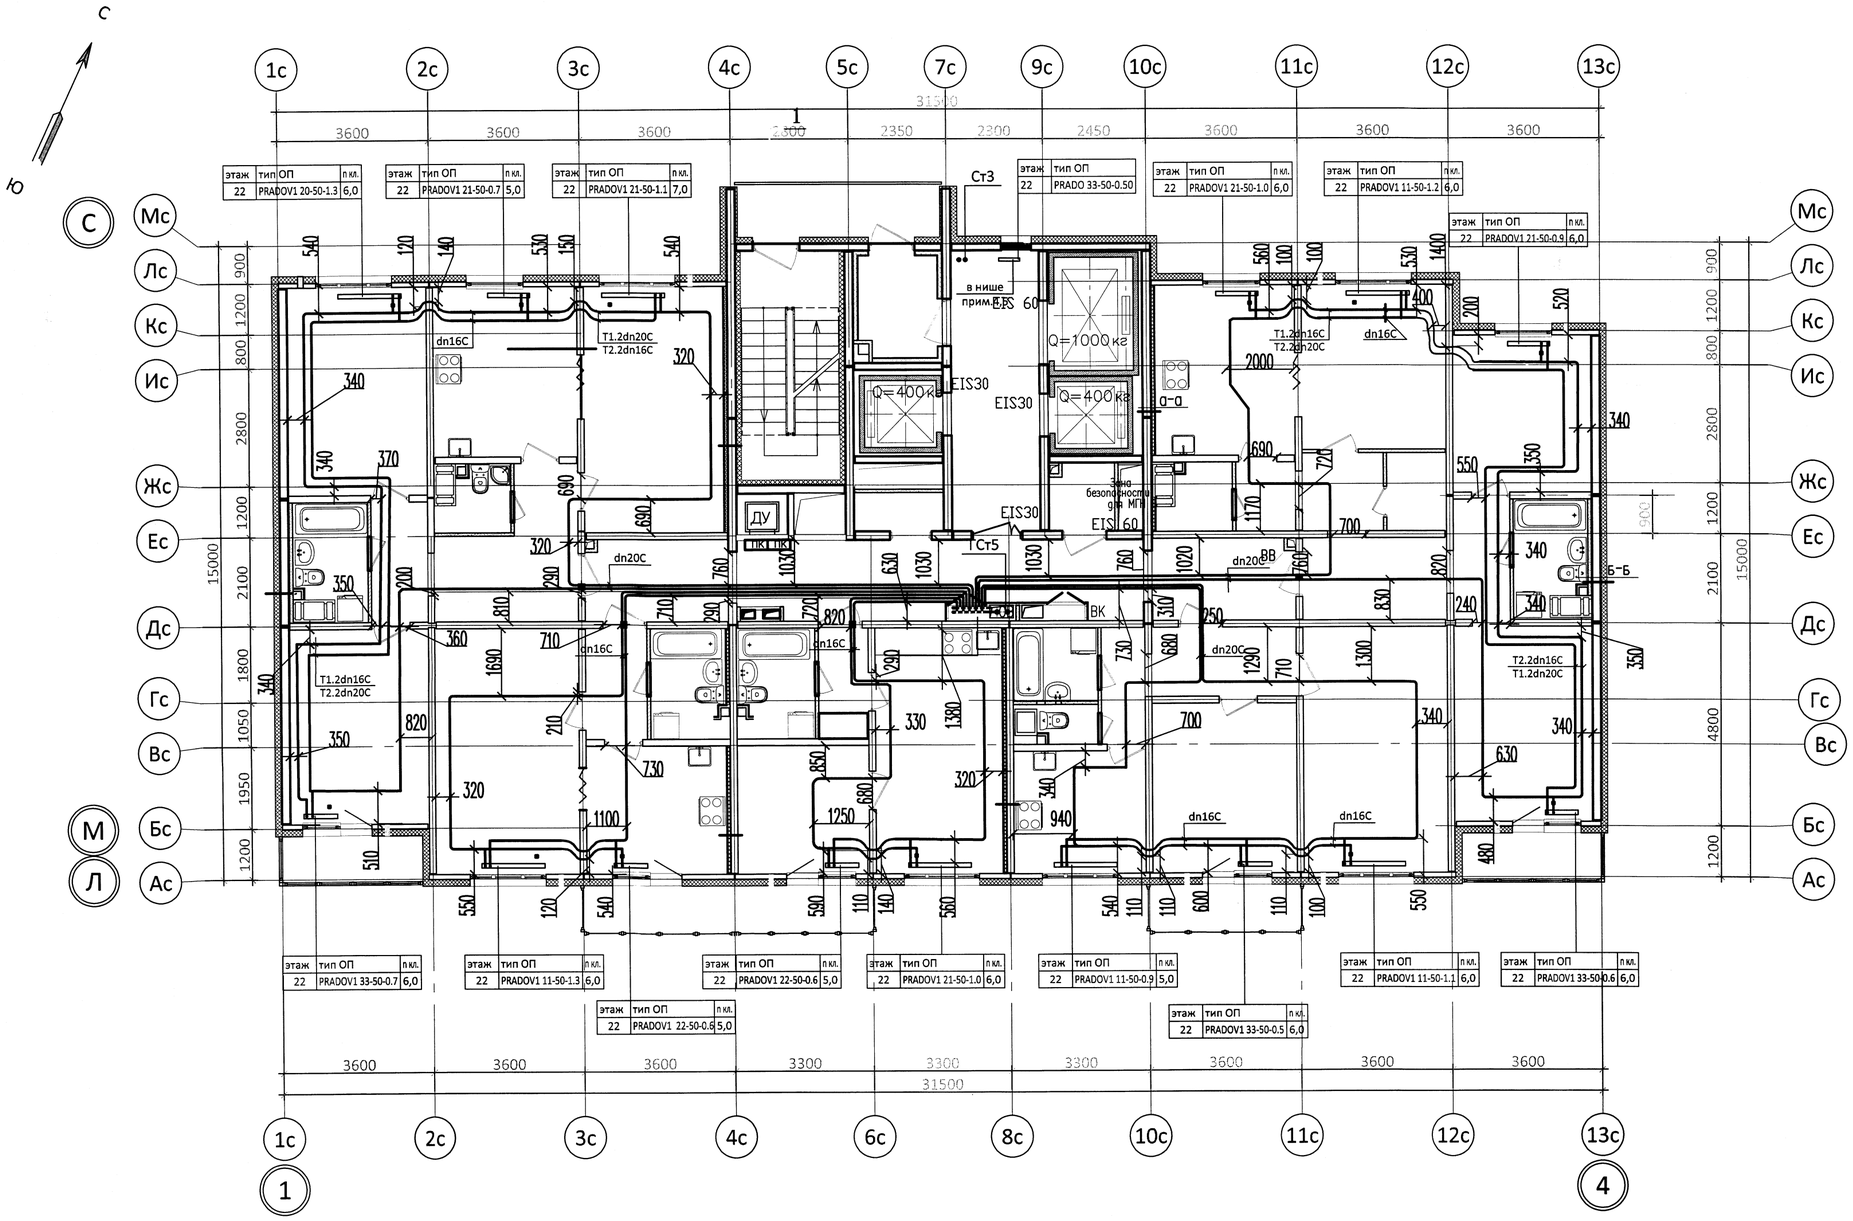

Примечания:

1. Охранная зона +/- 200 мм от отметки трубопровода.

ООО «ДСК»
Данный чертеж является
Архитектор Корчебко ДЕ
20

Изм.	Кол. уч.	Лист	№ док.	Подп.	Дата	Исполнительная схема			
						ООО «ЛСР. Недвижимость-Северо-Запад» г. Санкт-Петербург, Октябрьская набережная, участок 52, северо-восточнее дома 40, корпус 2, литера Г2)			
Нач.уч.	Ткаченко					Многоквартирный дом со встроенно-пристроенными помещениями и встроенно-пристроенным многоэтажным гаражом (автостоянкой)	Стадия	Лист	Листов
Разраб.	Кадакина				08.08.17		ИД	ОВ1/21	24
Пр. работ	Чухрай					Секция 1. План 22 этажа	ООО"ДСК"		

Согласовано

Взам. инв. №

Подп. и дата

Инв. № подл.

Копировал

А2

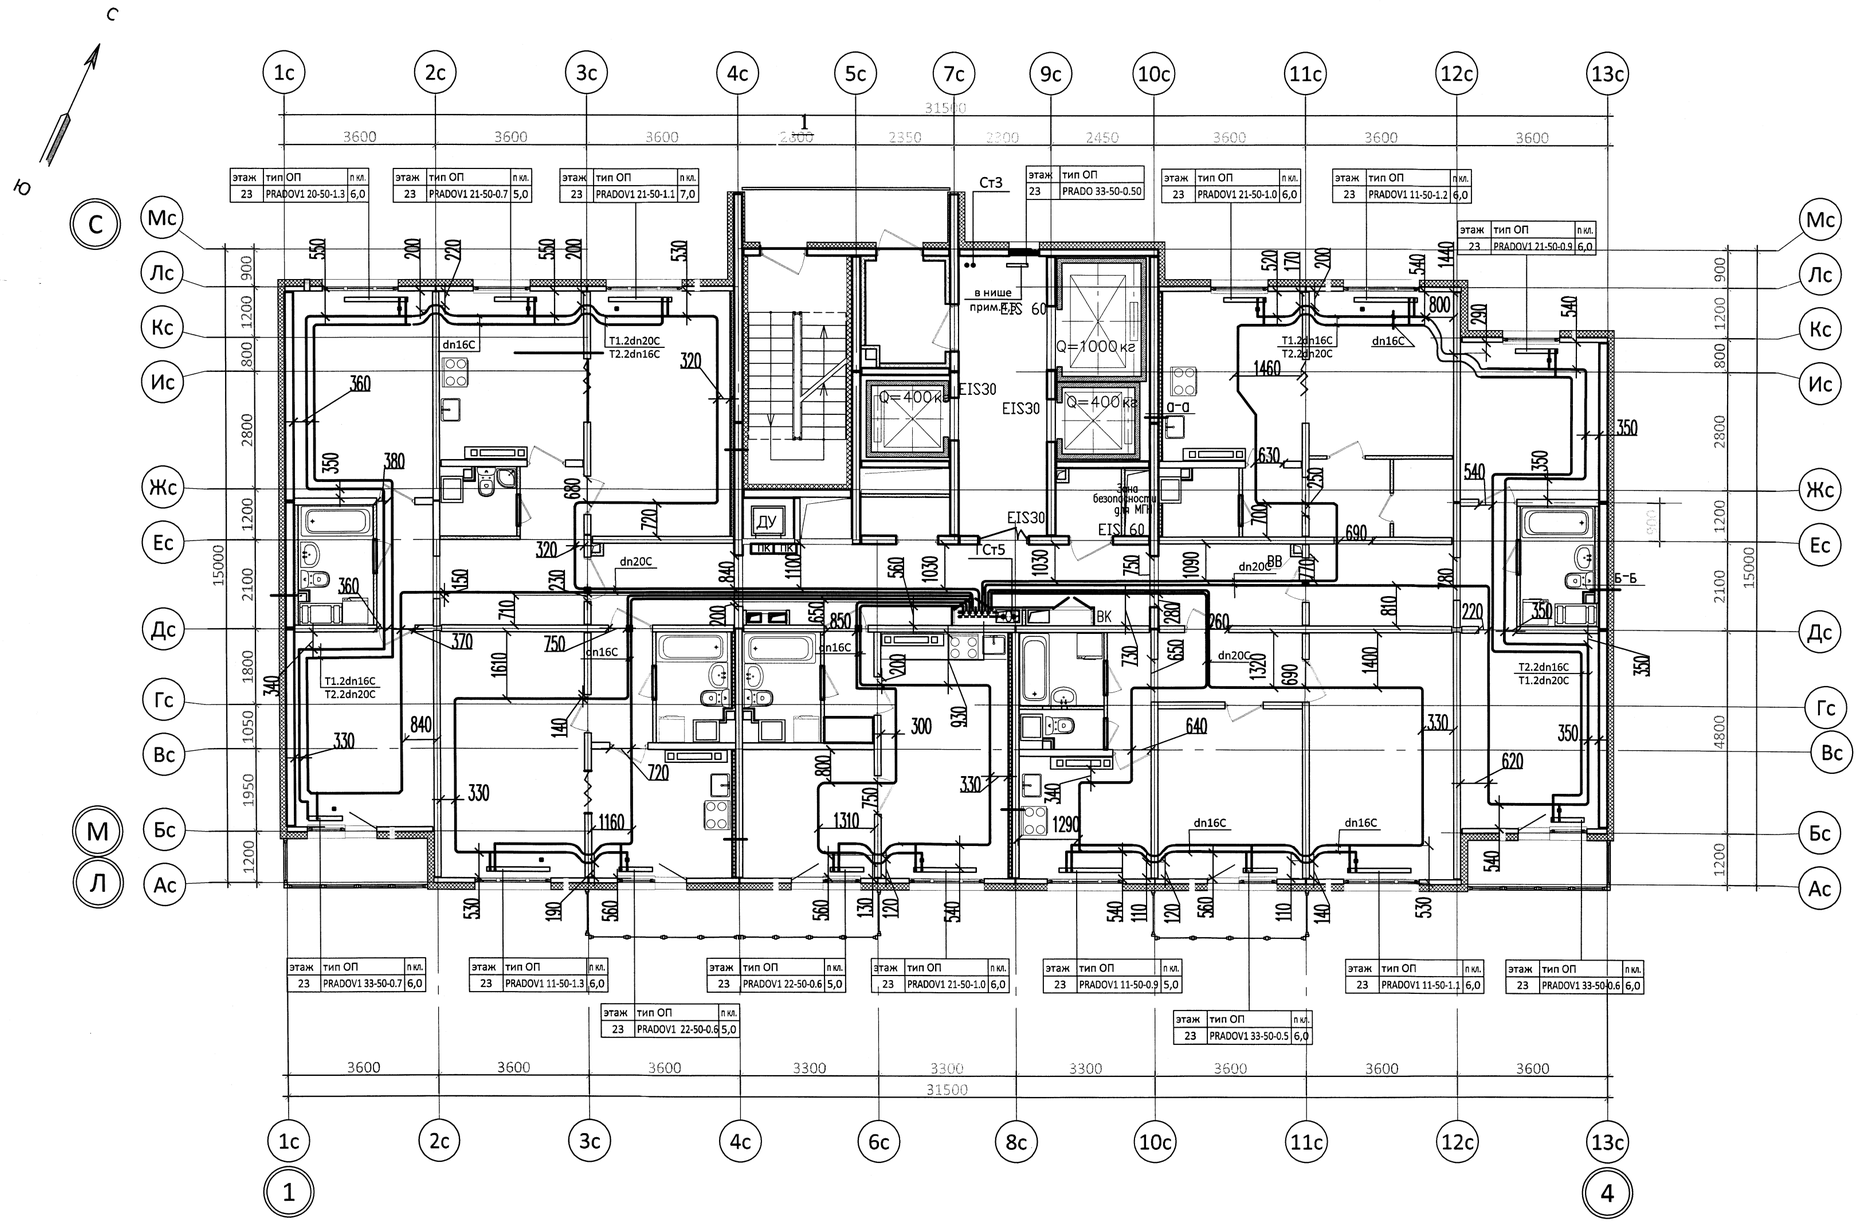

Примечания:

1. Охранная зона +/- 200 мм от отметки трубопровода.

Изм.	Кол. уч.	Лист	№ док.	Подп.	Дата
Нач.уч.	Ткаченко				
Разраб.	Кадакина				01.08.17
Пр. работ	Чухрай				

Исполнительная схема

ООО «ЛСР. Недвижимость-Северо-Запад»
г. Санкт-Петербург, Октябрьская набережная, участок 52, северо-восточнее дома 40, корпус 2, литера Г2)

Многоквартирный дом со встроенно-пристроенными помещениями и встроенно-пристроенным многоэтажным гаражом (автостоянкой)

Стадия	Лист	Листов
ИД	ОВ1/22	24

Секция 1.
План 23 этажа

ООО"ДСК" 22

Согласовано

Взам. инв. №

Подп. и дата

Инв. № подл.

Копировал

А2

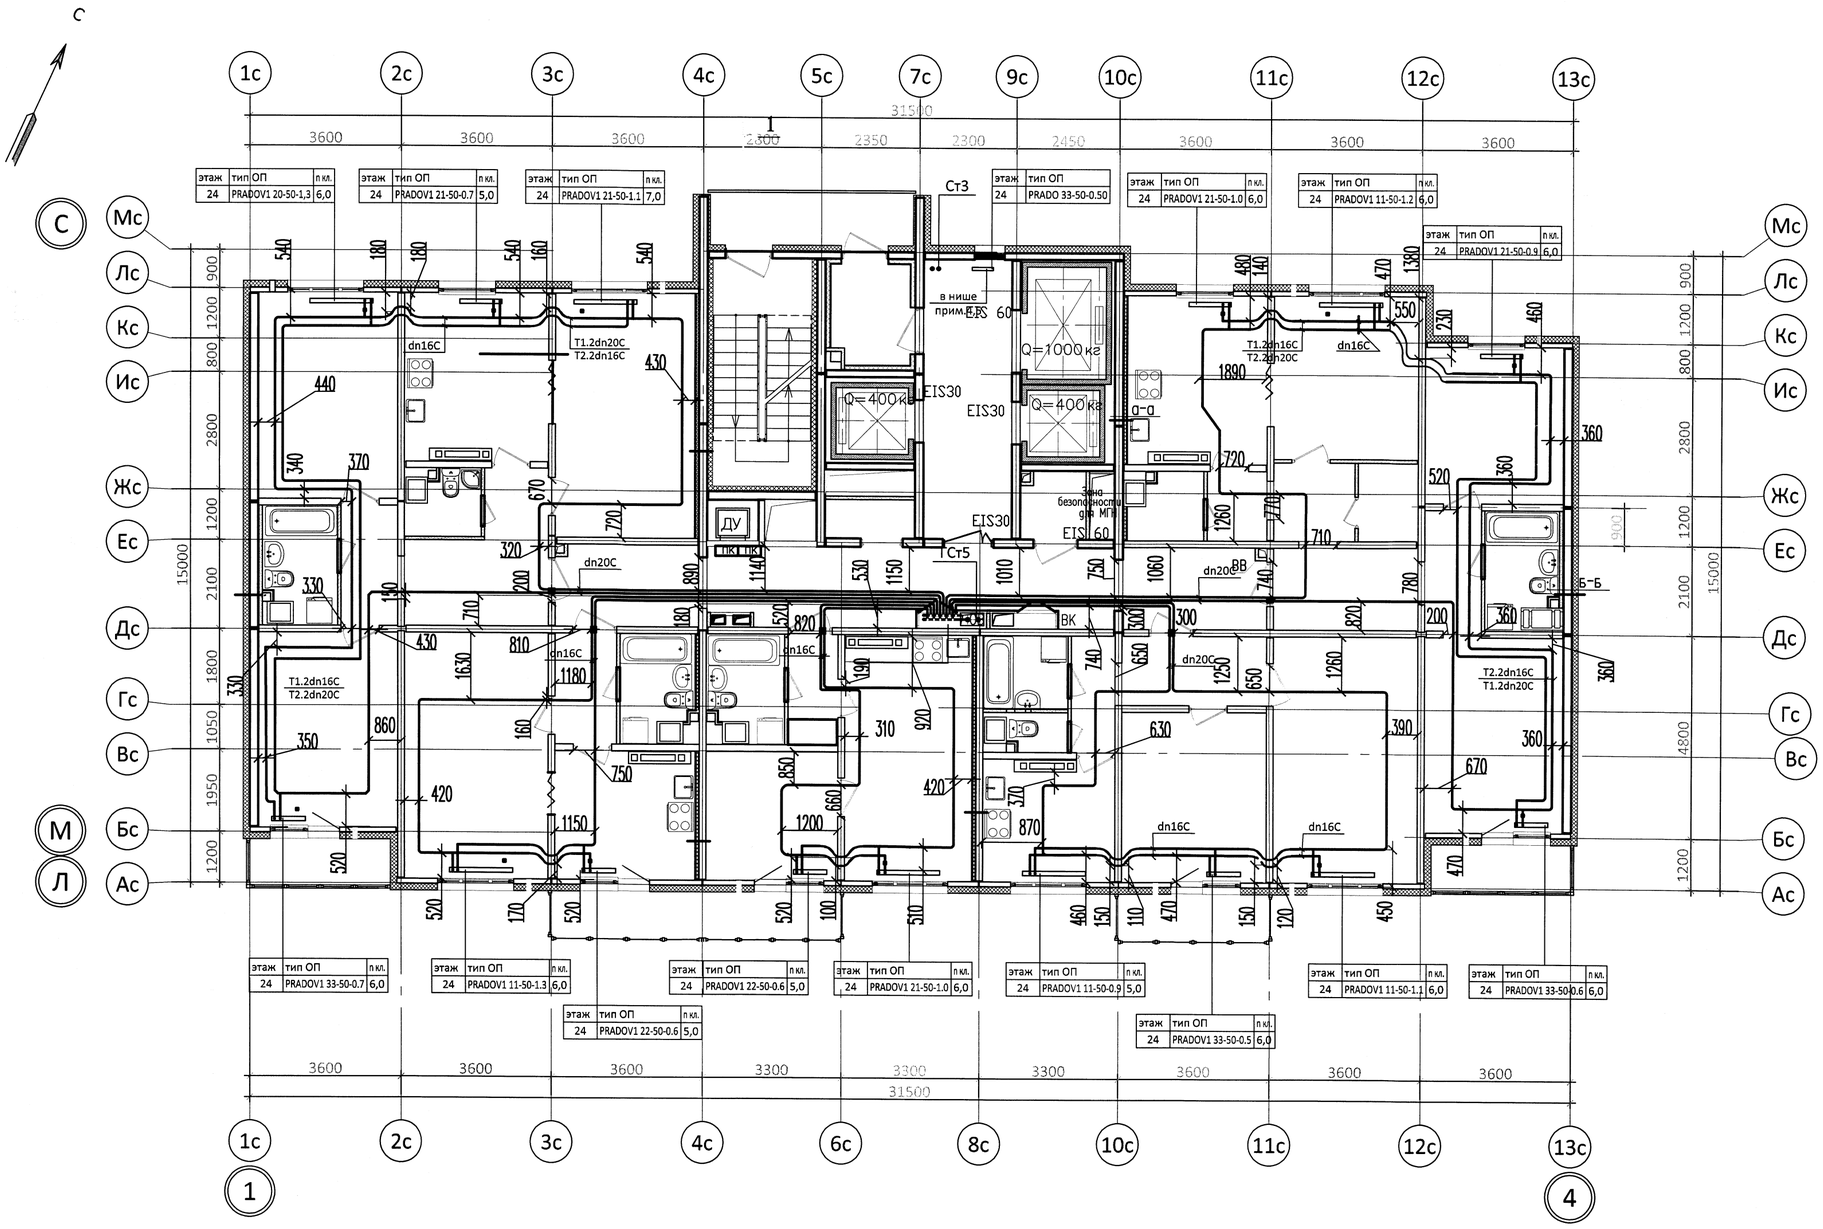

Примечания:

1. Охранная зона +/- 200 мм от отметки трубопровода.

ООО «ДСК»
Данный чертеж является исполнительным
Гл. инженер Харченко Д.Е.

Согласовано

Взам. инв. №

Подп. и дата

Инв. № подл.

Изм.	Кол. уч.	Лист	№ док.	Подп.	Дата
Нач.уч.		Ткаченко			
Разраб.		Кадакина			01.08.17
Пр. работ		Чухрай			

Исполнительная схема

ООО «ЛСР. Недвижимость-Северо-Запад»
г. Санкт-Петербург, Октябрьская набережная, участок 52, северо-восточнее дома 40, корпус 2, литера Г2)

Многоквартирный дом со встроенно-пристроенными помещениями и встроенно-пристроенным многоэтажным гаражом (автостоянкой)

Стадия	Лист	Листов
ИД	ОВ1/23	24

Секция 1.
План 24 этажа

ООО"ДСК"

Копировал

А2

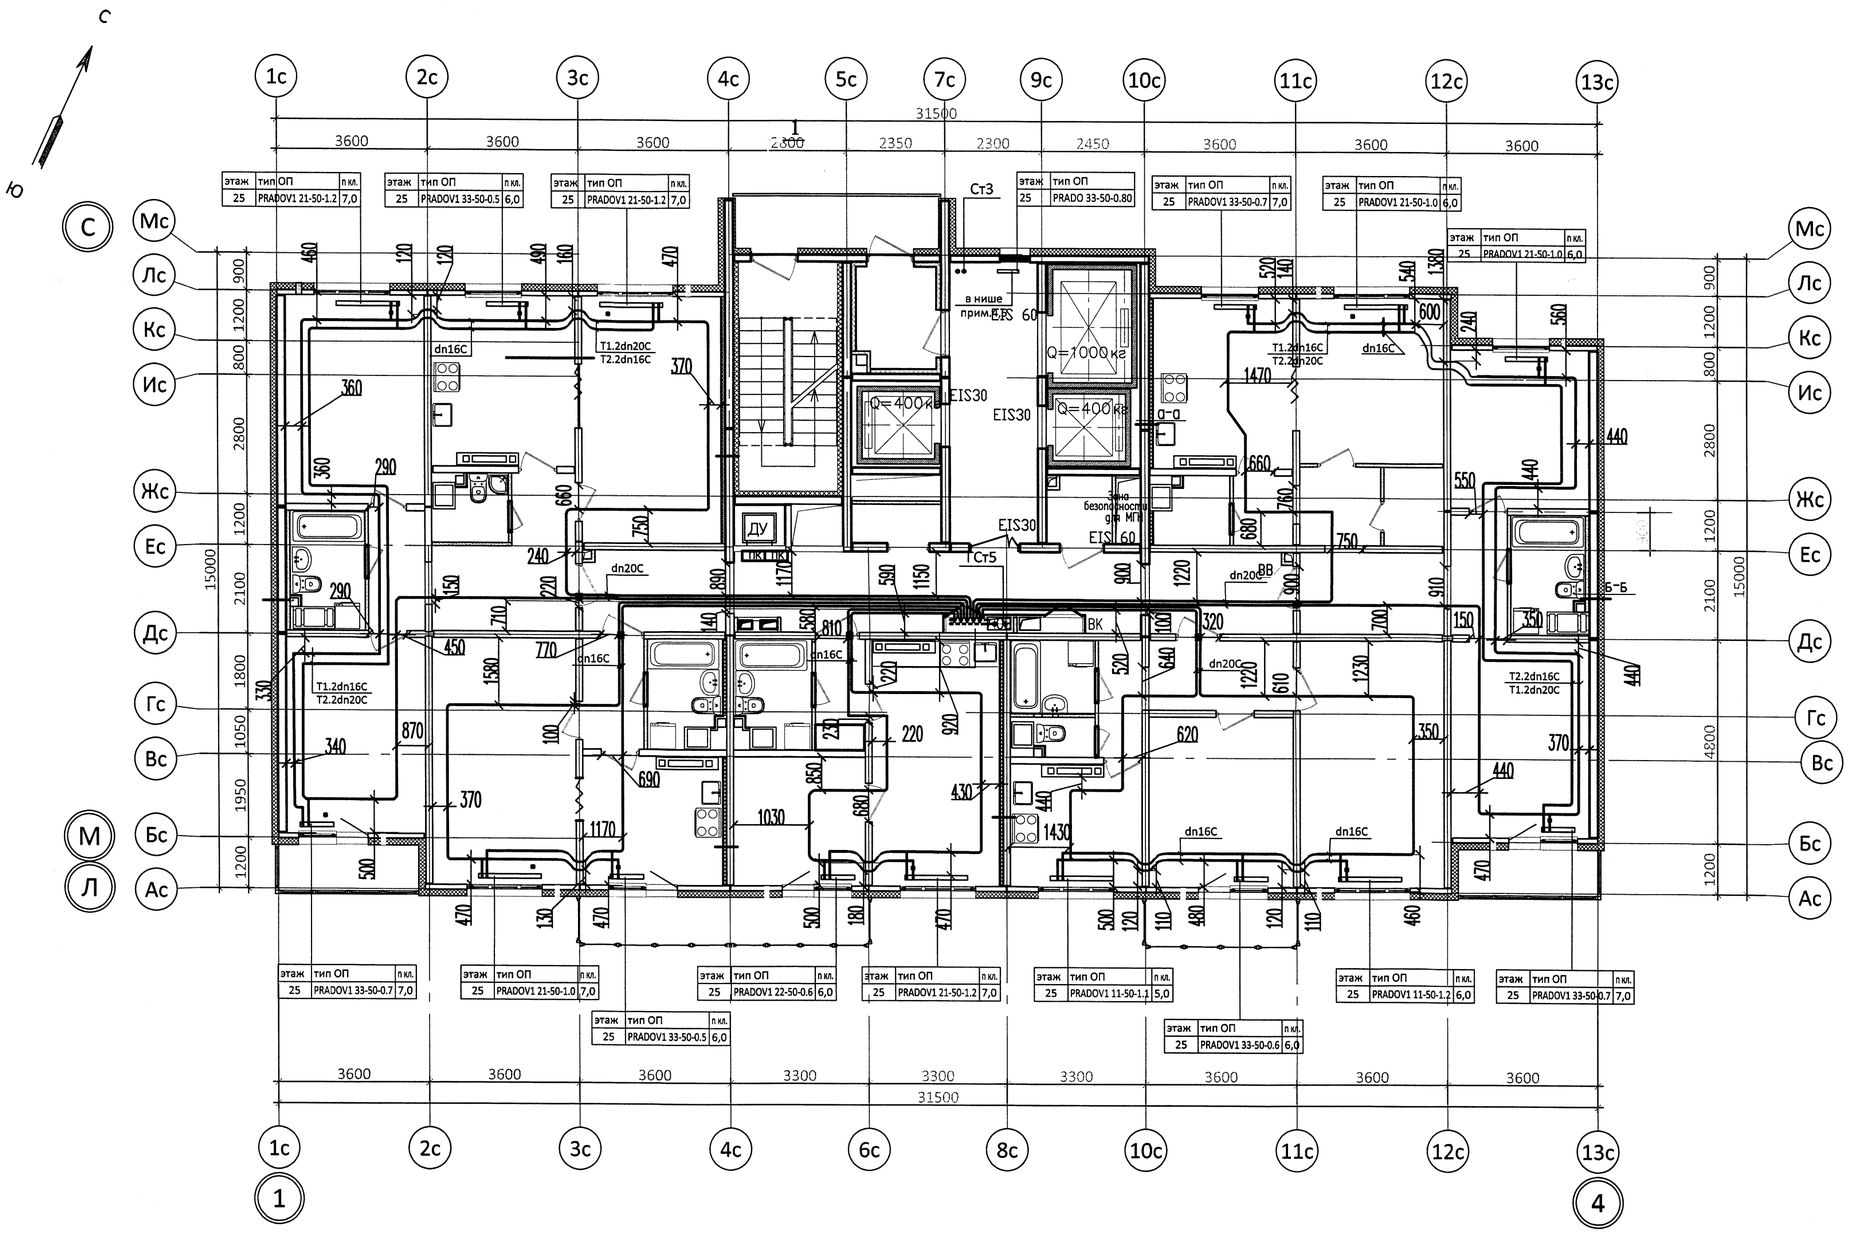

Примечания:

1. Охранная зона +/- 200 мм от отметки трубопровода.

ООО «ДСК»
Данный чертеж является исполнительным
Главный инженер Жарченко Д Е

Изм.	Кол. уч.	Лист	№ док.	Подп.	Дата
Нач.уч.		Ткаченко			
Разраб.		Кадакина			29.07.17
Пр. работ		Чухрай			

Исполнительная схема

ООО «ЛСР. Недвижимость-Северо-Запад»
г. Санкт-Петербург, Октябрьская набережная, участок 52,
северо-восточнее дома 40, корпус 2, литера Г2)

Многоквартирный дом со встроенно-пристроенными помещениями и встроенно-пристроенным многоэтажным гаражом (автостоянкой)

Стадия	Лист	Листов
ИД	ОВ1/24	24

Секция 1.
План 25 этажа

ООО"ДСК"

Согласовано

Взам. инв. №

Подп. и дата

Инв. № подл.

Копировал

А2