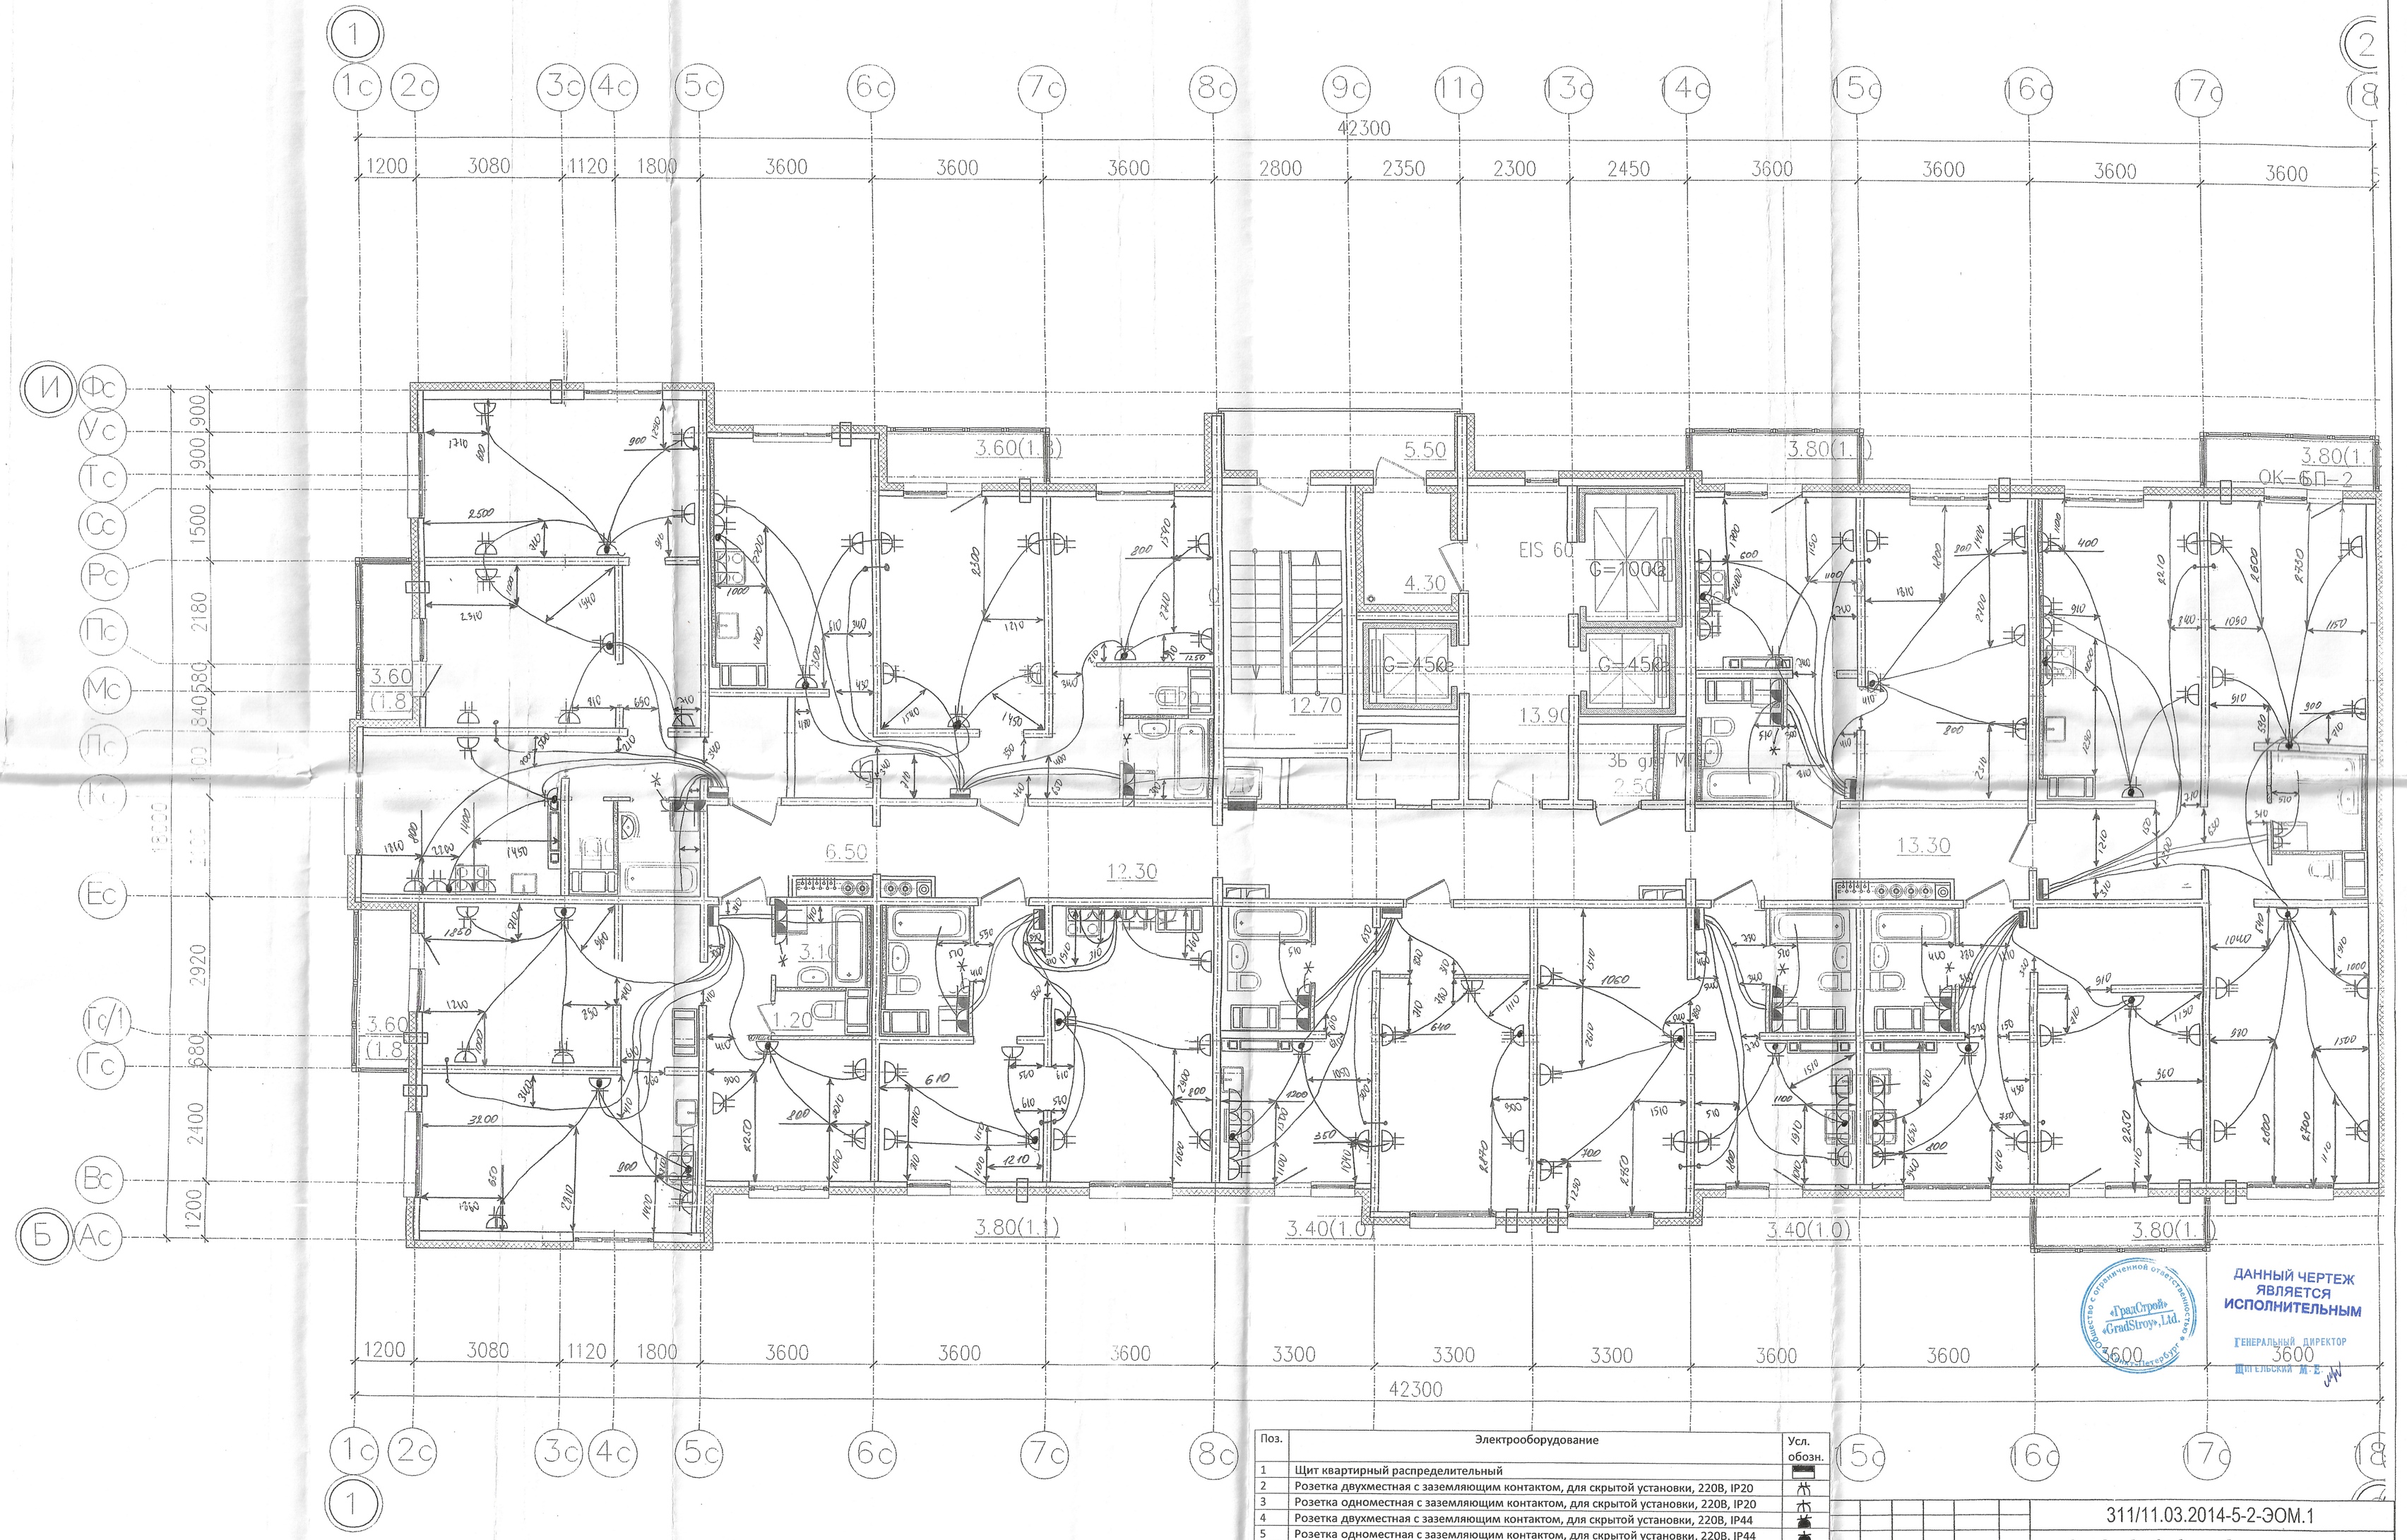


| Поз. | Электрооборудование | Усл. обозн. |
|---|---|---|
| 1 | Щит квартирный распределительный | |
| 2 | Розетка двухместная с заземляющим контактом, для скрытой установки, 220В, IP20 | |
| 3 | Розетка одноместная с заземляющим контактом, для скрытой установки, 220В, IP20 | |
| 4 | Розетка двухместная с заземляющим контактом, для скрытой установки, 220В, IP44 | |
| 5 | Розетка одноместная с заземляющим контактом, для скрытой установки, 220В, IP44 | |
| 6 | Место установки шинки РЕ для дополнительной системы уравнивания потенциалов в ванной комнате. | |
| 7 | Распределительная коробка | |
| 8 | Труба ПНД, диаметром 20 (25) мм. | |

Примечание: Охранная зона прокладки труб в полу в обе стороны равна 150 мм.

Привязки по прокладке кабельных линий на данном чертеже приведены в единицах измерения – миллиметр.

Общество с ограниченной ответственностью «ГрадСтрой» «GradStroy», Ltd. Санкт-Петербург

ДАННЫЙ ЧЕРТЕЖ ЯВЛЯЕТСЯ ИСПОЛНИТЕЛЬНЫМ

ГЕНЕРАЛЬНЫЙ ДИРЕКТОР
ШИПЕЛЬСКИЙ М.Е.

| Изм. | Кол.уч. | Лист | N°док. | Подпись | Дата |
|---|---|---|---|---|---|
| Разраб. | | Васильев Р. | | | 2019 |
| Проверил | | Гончарук Д. | | | |

311/11.03.2014-5-2-ЭОМ.1

Санкт-Петербург, Октябрьская набережная, дом 40, корпус 2, литера Г2

Многоквартирный дом со встроенно-пристроенными помещениями и пристроенным многоэтажным гаражом (автостоянкой). Участок 5 (по ППТ) Корпус 2 (5.1 Секция 3)

| Стадия | Лист | Листов |
|---|---|---|
| ИД | 17 | |

Исполнительная схема расположения оборудования, и прокладки распределительных сетей квартир в отделке пола 18 этаж.

ООО „Град Строй"




| Поз. | Электрооборудование | Усл. обозн. |
|---|---|---|
| 1 | Щит квартирный распределительный | |
| 2 | Розетка двухместная с заземляющим контактом, для скрытой установки, 220В, IP20 | |
| 3 | Розетка одноместная с заземляющим контактом, для скрытой установки, 220В, IP20 | |
| 4 | Розетка двухместная с заземляющим контактом, для скрытой установки, 220В, IP44 | |
| 5 | Розетка одноместная с заземляющим контактом, для скрытой установки, 220В, IP44 | |
| 6 | Место установки шинки РЕ для дополнительной системы уравнивания потенциалов в ванной комнате. | |
| 7 | Распределительная коробка | |
| 8 | Труба ПНД, диаметром 20 (25) мм. | |

Примечание: Охранная зона прокладки труб в полу в обе стороны равна 150 мм.

Привязки по прокладке кабельных линий на данном чертеже приведены в единицах измерения – миллиметр.

Общество с ограниченной ответственностью «ГрадСтрой» «GradStroy», Ltd. Санкт-Петербург

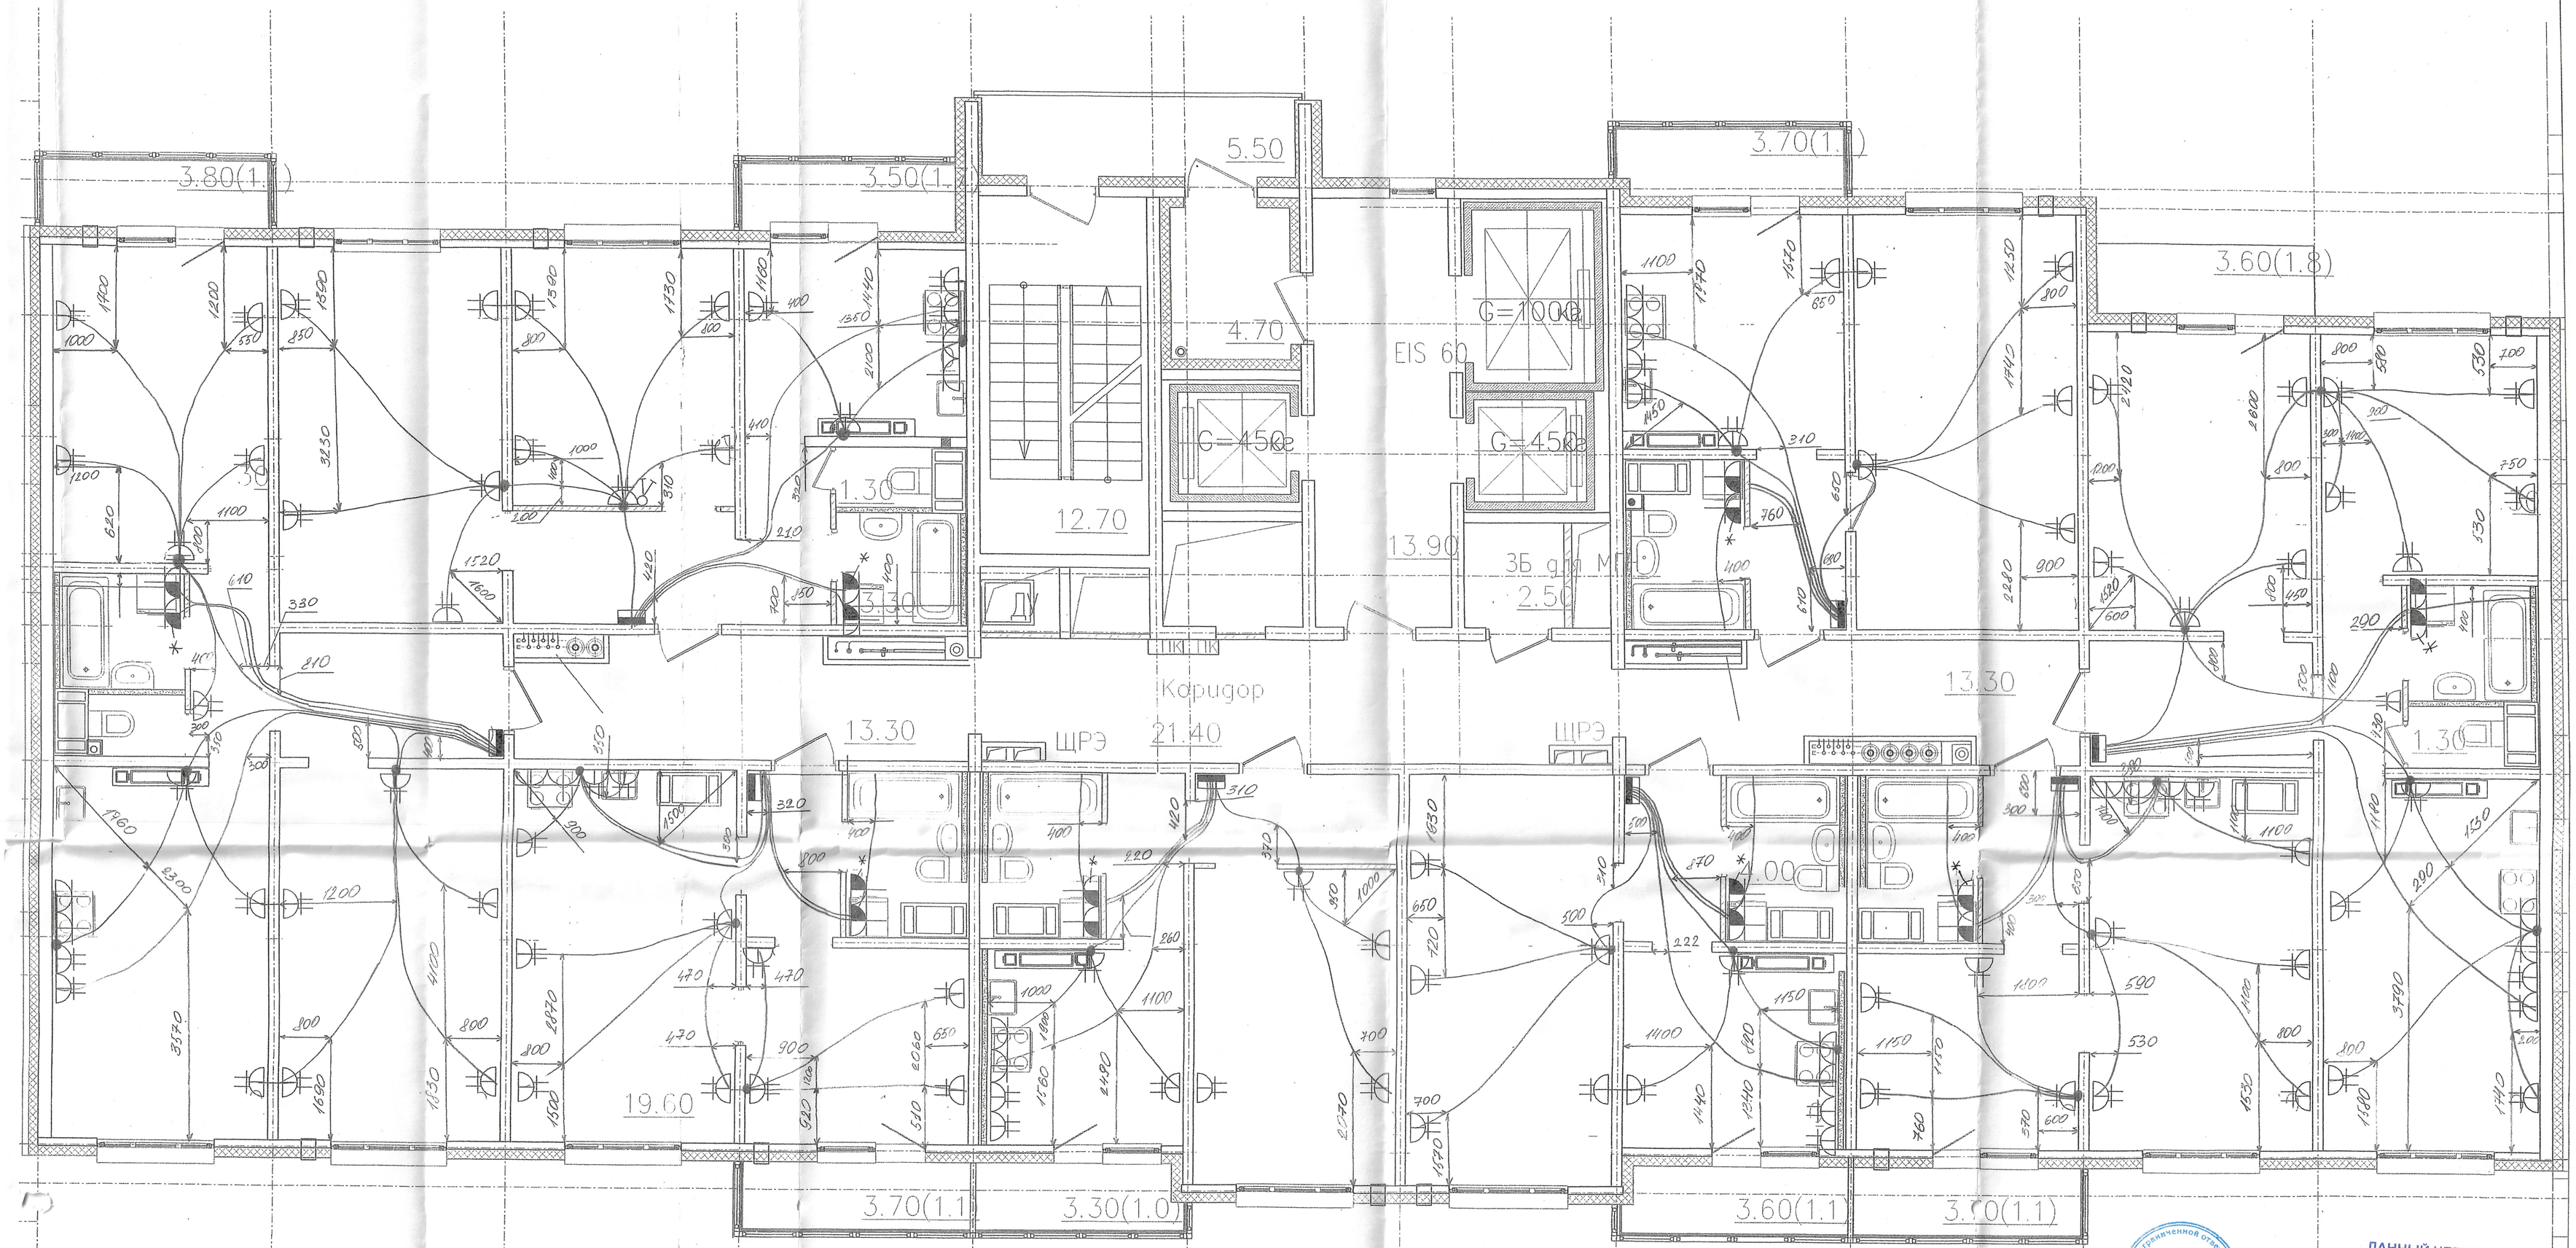ДАННЫЙ ЧЕРТЕЖ ЯВЛЯЕТСЯ ИСПОЛНИТЕЛЬНЫМ

Генеральный директор

Шигельский М.Е.

| Изм. | Кол.уч. | Лист | N°док. | Подпись | Дата |
|---|---|---|---|---|---|
| Разраб. | | Васильев Р. | | | 03.09 |
| Проверил | | Гончарук Д. | | | 03.09 |

311/11.03.2014-5-2-ЭОМ.1

Санкт-Петербург, Октябрьская набережная, дом 40, корпус 2, литера Г2

Многоквартирный дом со встроенно-пристроенными помещениями и пристроенным многоэтажным гаражом (автостоянкой). Участок 5 (по ПЗТ)
Корпус 2 (5.1 Секция 2)

Исполнительная схема расположения оборудования, и прокладок распределительных сетей квартир
В стяжке пола 18 этаж.

| Стадия | Лист | Листов |
|---|---|---|
| ИД | 18 | |

ООО „Град Строй"