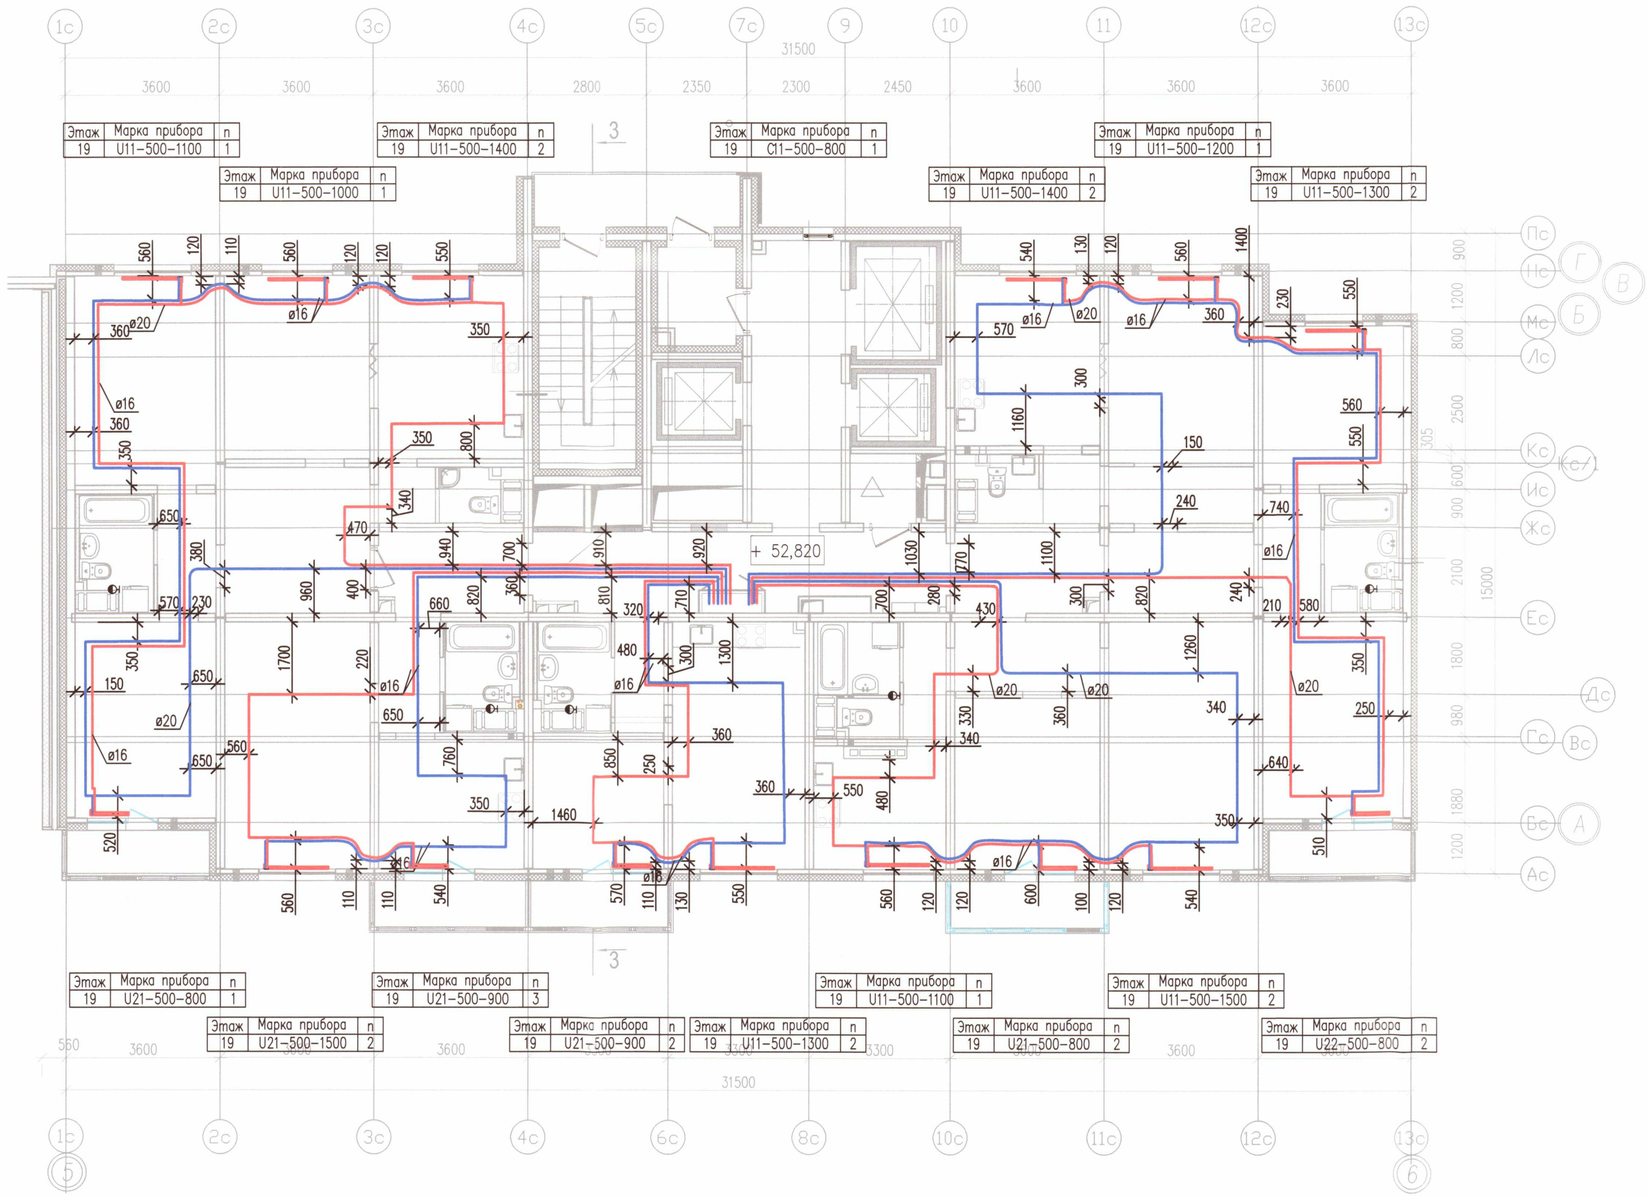

Этаж	Марка прибора	n
19	U11–500–1100	1

Этаж	Марка прибора	n
19	U11–500–1000	1

Этаж	Марка прибора	n
19	U11–500–1400	2

Этаж	Марка прибора	n
19	C11–500–800	1

Этаж	Марка прибора	n
19	U11–500–1200	1

Этаж	Марка прибора	n
19	U11–500–1400	2

Этаж	Марка прибора	n
19	U11–500–1300	2

Этаж	Марка прибора	n
19	U21–500–800	1

Этаж	Марка прибора	n
19	U21–500–900	3

Этаж	Марка прибора	n
19	U11–500–1100	1

Этаж	Марка прибора	n
19	U11–500–1500	2

Этаж	Марка прибора	n
19	U21–500–1500	2

Этаж	Марка прибора	n
19	U21–500–900	2

Этаж	Марка прибора	n
19	U11–500–1300	2

Этаж	Марка прибора	n
19	U21–500–800	2

Этаж	Марка прибора	n
19	U22–500–800	2

Условные обозначения:

отопления, проложенные в стяжке

7 *Настройка терморегулирующего клапана прибора отопления*

Примечание:

1. *Охранная зона +/- 200 мм от осей трубопроводов*
2. *Все размеры указаны в мм*
3. *Работы выполнены согласно СП.73.13330.2016*
4. *Трубопроводы отопления смонтированы на отметке +52,820*

ООО «ДСК»
ДАННЫЙ ЧЕРТЁЖ ЯВЛЯЕТСЯ ИСПОЛНИТЕЛЬНЫМ
ГЛ. ИНЖЕНЕР ХАРЧЕНКО Д Е
12 НОЯ 2018

Инв. N подл. | Подпись и дата | Взам. инв. N

Изм.	Кол. уч.	Лист	N док.	Подп.	Дата
Ген. дир.		Порфеевец			
Пр. работ		Чухрай			
Разраб.		Кадакина			30.10.18

Исполнительная схема 3/ОВ/19

г. Санкт–Петербург, Октябрьская набережная, дом 40, корпус 2, литера Г2

Многоквартирный дом со встроено–пристроенными помещениями, участок 7, корпус 2.

Стадия	Лист	Листов
ИД	ОВ/19	23

Секция 3.
План 19 этажа

ООО"ДСК"

Формат А2

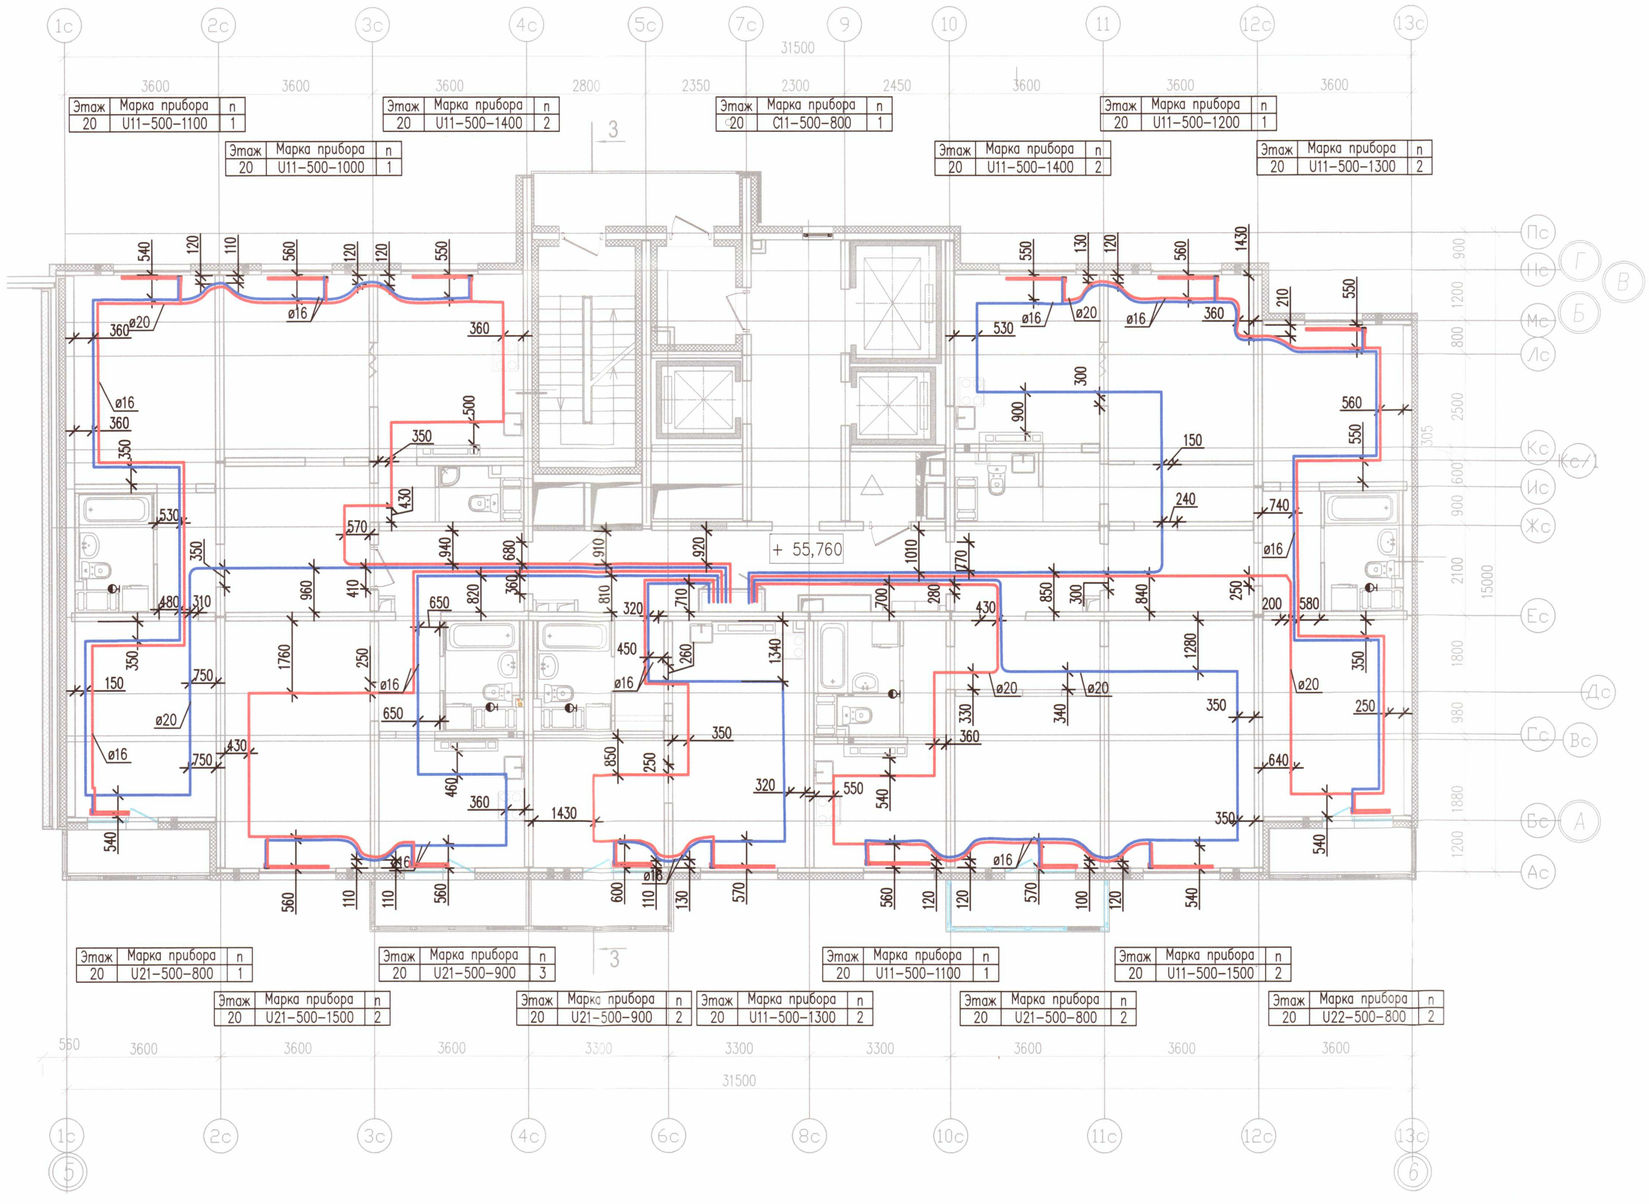

Условные обозначения:

отопления, проложенные в стяжке

7 *Настройка терморегулирующего клапана прибора отопления*

Примечание:

1. *Охранная зона +/- 200 мм от осей трубопроводов*
2. *Все размеры указаны в мм*
3. *Работы выполнены согласно СП.73.13330.2016*
4. *Трубопроводы отопления смонтированы на отметке + 55,760*

ООО «ДСК»
Данный чертёж является исполнительным
Гл. инженер: Харченко Д Е
02 НОЯ 2018

Изм.	Кол. уч.	Лист	N док.	Подп.	Дата	Исполнительная схема 3/ОВ/20			
						г. Санкт–Петербург, Октябрьская набережная, дом 40, корпус 2, литера Г2			
Ген. дир.		Порфеевец				Многоквартирный дом со встроено–пристроенными помещениями, участок 7, корпус 2.	Стадия	Лист	Листов
							ИД	ОВ/20	23
Пр. работ		Чухрай							
Разраб.		Кадакина			30.10.18	Секция 3. План 20 этажа	ООО"ДСК"		

Инв. N подл. | Подпись и дата | Взам. инв. N

Формат А2

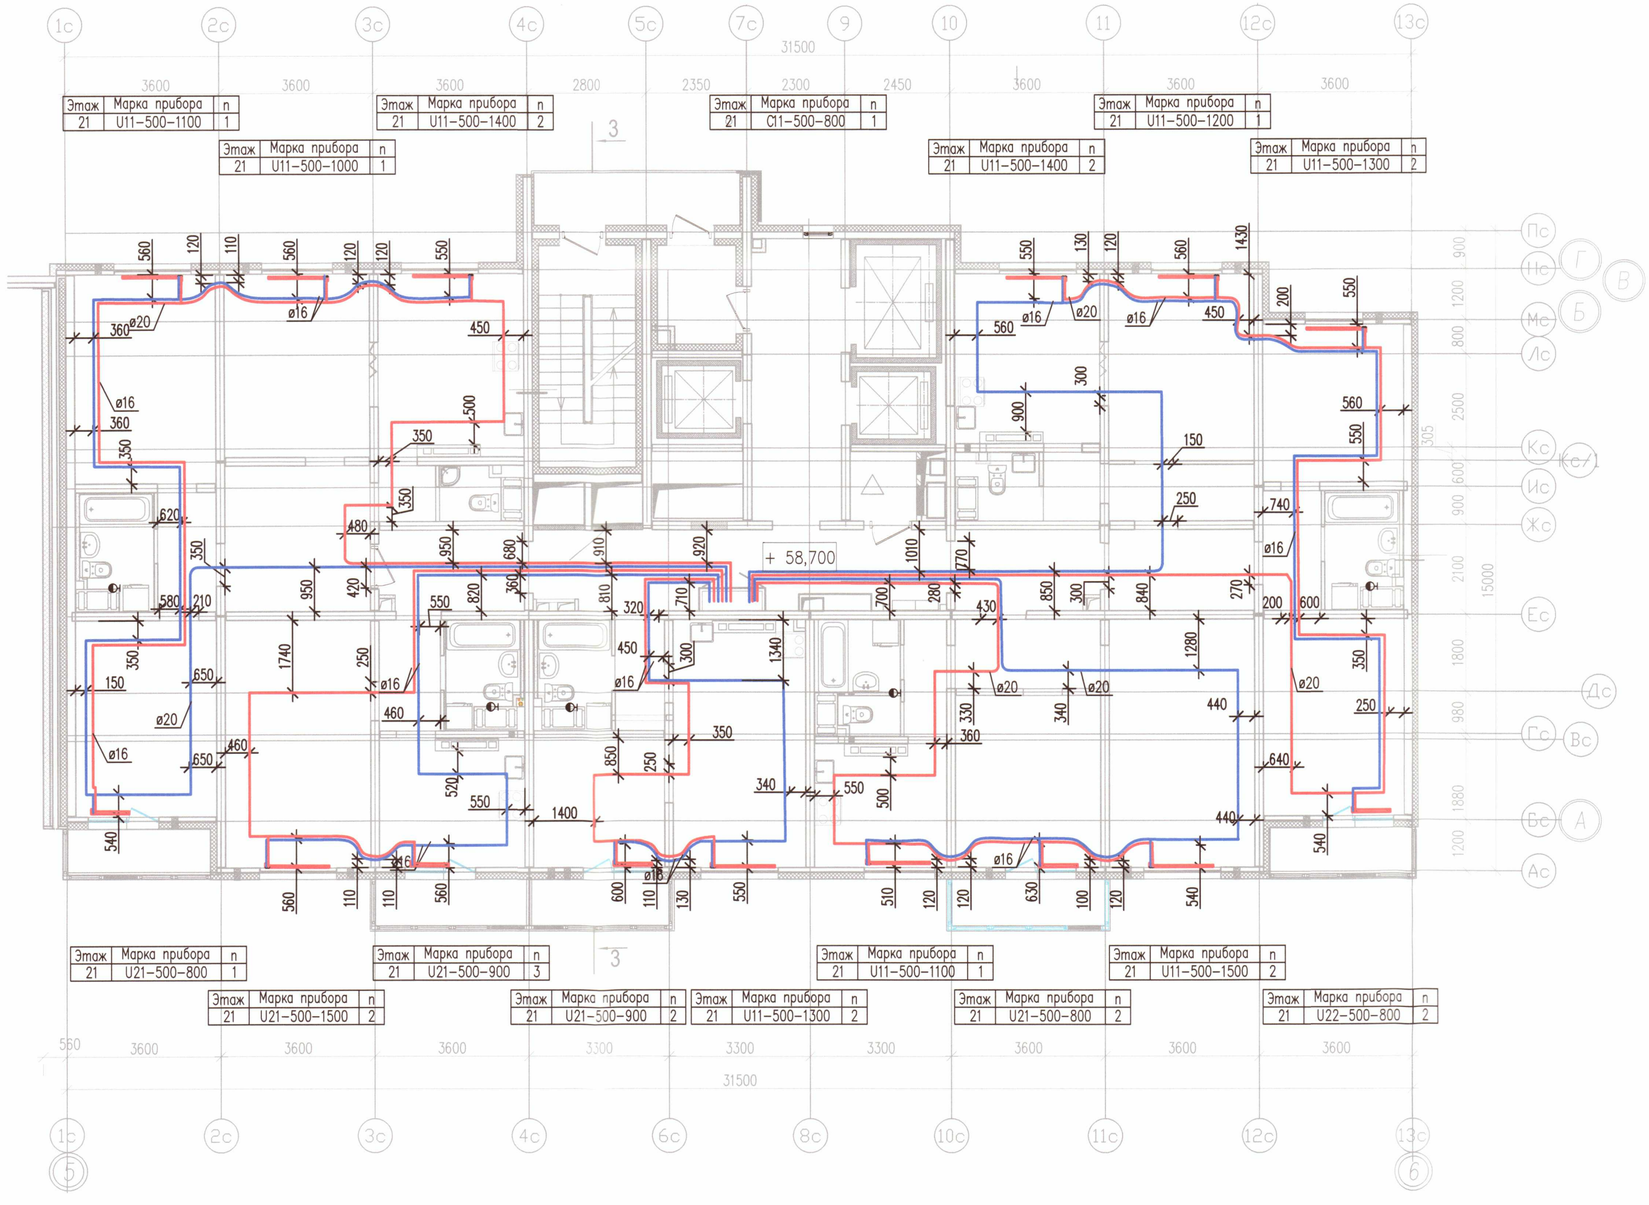

Условные обозначения:

отопления, проложенные в стяжке

7 *Настройка терморегулирующего клапана прибора отопления*

Примечание:

1. *Охранная зона +/- 200 мм от осей трубопроводов*
2. *Все размеры указаны в мм*
3. *Работы выполнены согласно СП.73.13330.2016*
4. *Трубопровод отопления смонтированы на отметке + 58,700*

ООО «ДСК»
ДАННЫЙ ЧЕРТЁЖ ЯВЛЯЕТСЯ ИСПОЛНИТЕЛЬНЫМ
ГЛ. ИНЖЕНЕР: ХАРЧЕНКО Д Е
02 НОЯ 2018

Инв. N подл. | Подпись и дата | Взам. инв. N

Изм.	Кол. уч.	Лист	N док.	Подп.	Дата
Ген. дир.		Порфеева			
Пр. работ		Чухрай			
Разраб.		Кадакина			30.10.18

Исполнительная схема 3/ОВ/21

г. Санкт–Петербург, Октябрьская набережная, дом 40, корпус 2, литера Г2

Многоквартирный дом со встроено–пристроенными помещениями, участок 7, корпус 2.

Стадия	Лист	Листов
ИД	ОВ/21	23

Секция 3.
План 21 этажа

ООО"ДСК"

Формат А2

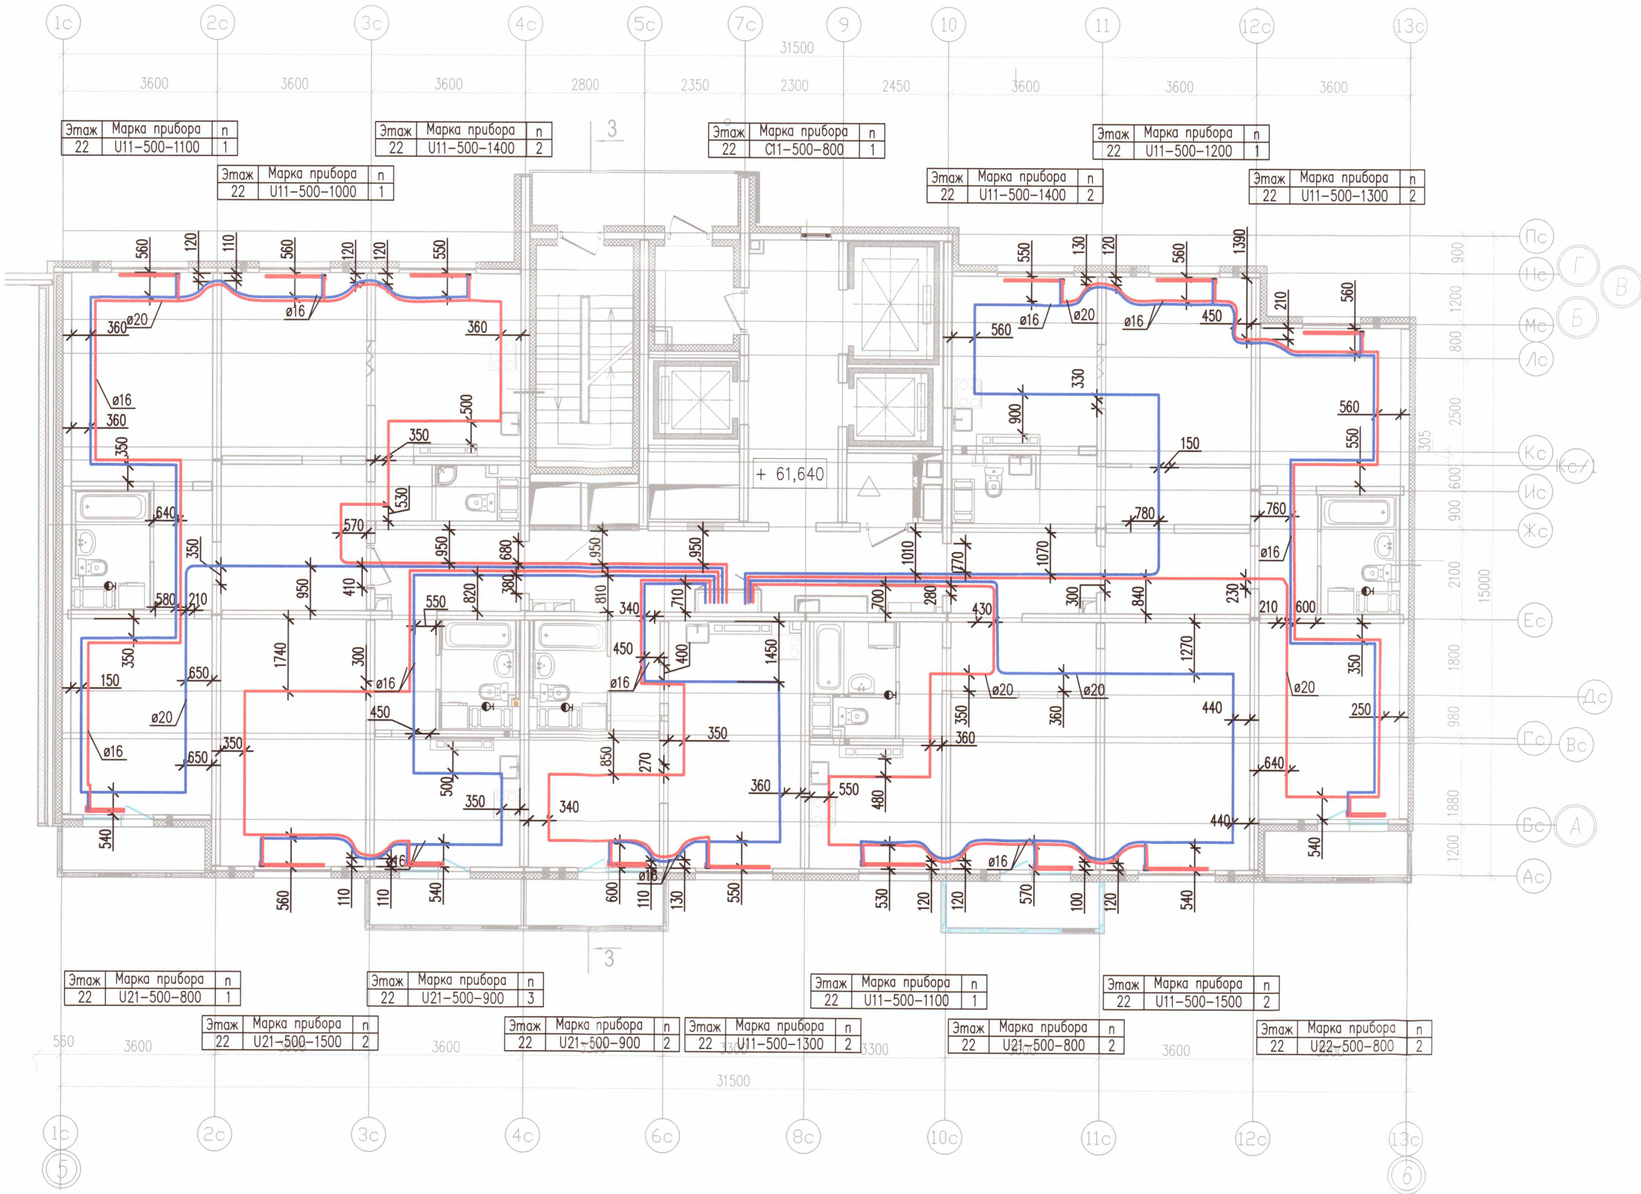

Условные обозначения:

отопления, проложенные в стяжке

7 *Настройка терморегулирующего клапана прибора отопления*

Примечание:

1. *Охранная зона +/- 200 мм от осей трубопроводов*
2. *Все размеры указаны в мм*
3. *Работы выполнены согласно СП.73.13330.2016*
4. *Трубопроводы отопления смонтированы на отметке + 61,640*

ООО «ДСК»
ДАННЫЙ ЧЕРТЕЖ ЯВЛЯЕТСЯ ИСПОЛНИТЕЛЬНЫМ
Г. ИНЖЕНЕР Харченко Д Е
12 НОЯ 2018

Инв. N подл. | Подпись и дата | Взам. инв. N

Изм.	Кол. уч.	Лист	N док.	Подп.	Дата
Ген. дир.		Порфеева			
Пр. работ		Чухрай			
Разраб.		Кадакина			30.10.18

Исполнительная схема 3/ОВ/22

г. Санкт-Петербург, Октябрьская набережная, дом 40, корпус 2, литера Г2

Многоквартирный дом со встроено-пристроенными помещениями, участок 7, корпус 2.

Стадия	Лист	Листов
ИД	ОВ/22	23

Секция 3.
План 22 этажа

ООО"ДСК"

Формат А2

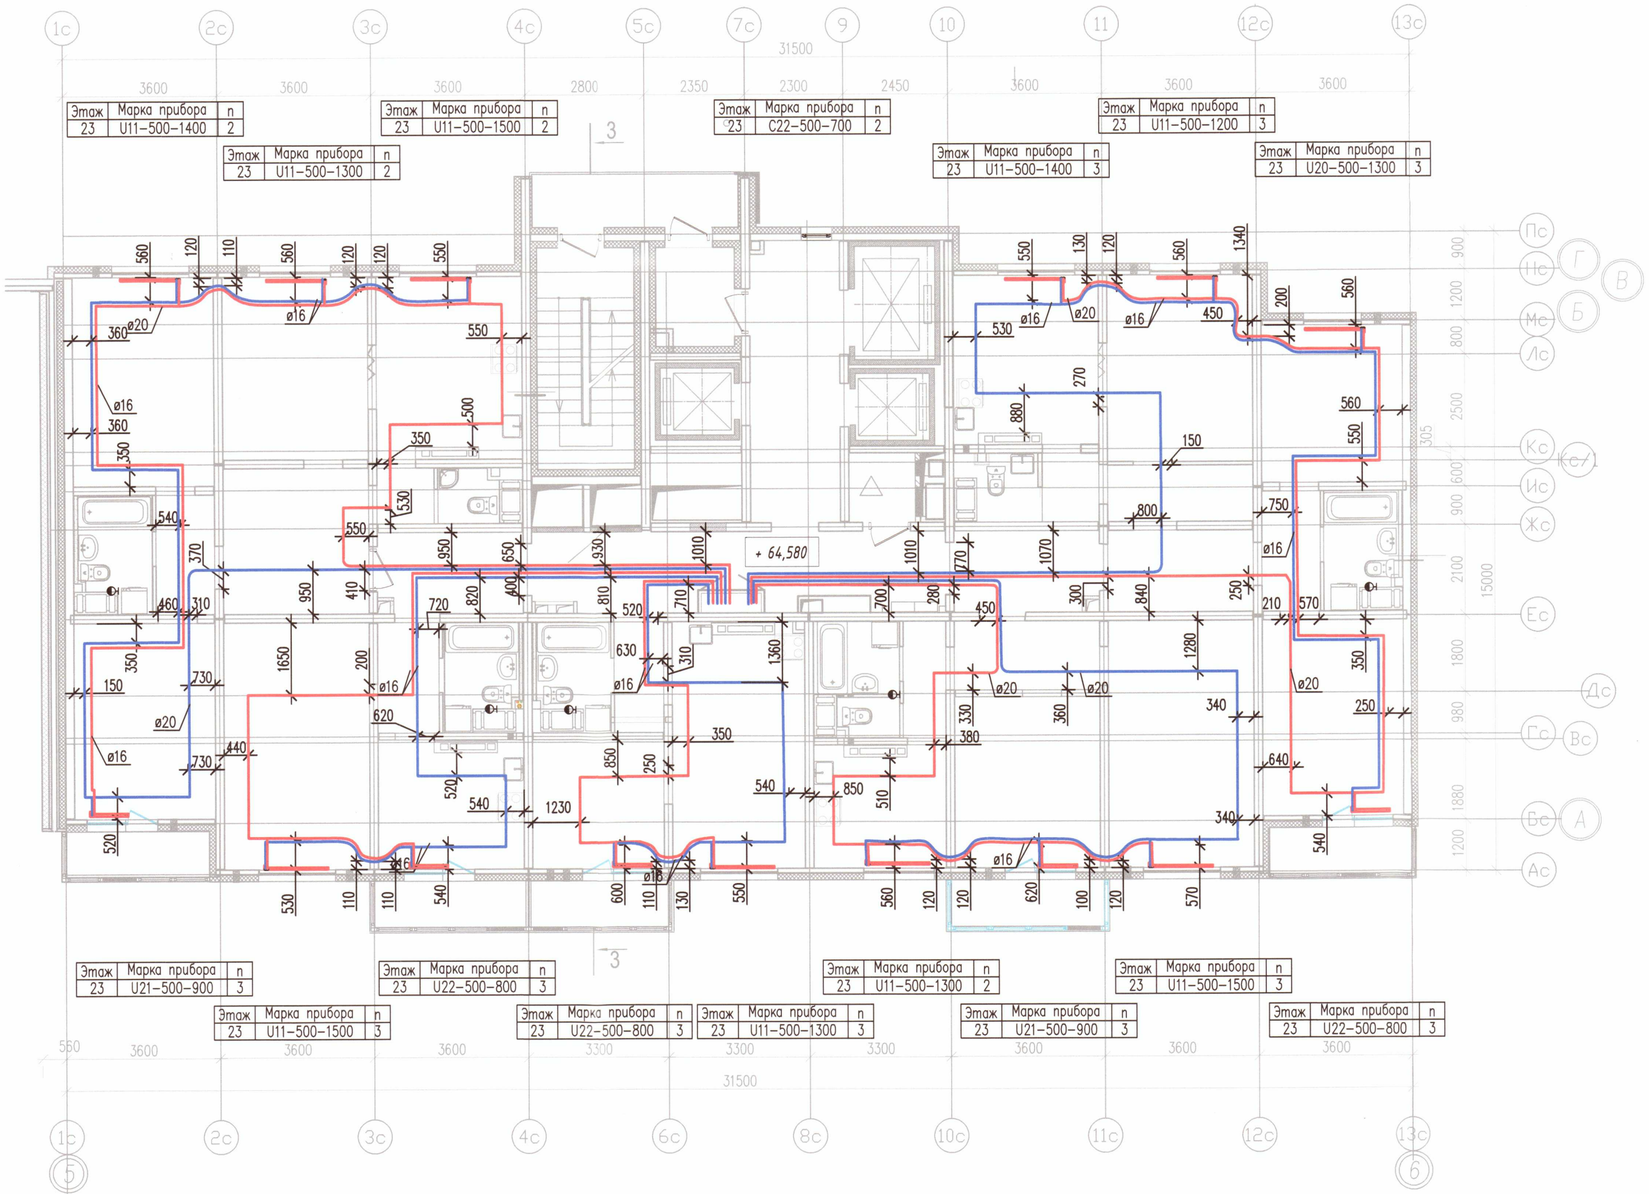

Условные обозначения:

Трубопроводы (прямой, обратный) системы отопления, проложенные в стяжке

7 *Настройка терморегулирующего клапана прибора отопления*

Примечание:

1. *Охранная зона +/- 200 мм от осей трубопроводов*
2. *Все размеры указаны в мм*
3. *Работы выполнены согласно СП.73.13330.2016*
4. *Трубопроводы отопления смотированы на отметке + 64,580*

ООО «ДСК»
ЧТЕННЫЙ ЧЕРТЁЖ ЯВЛЯЕТСЯ ИСПОЛНИТЕЛЬНЫМ
Г. ИНЖЕНЕР: ХАРЧЕНКО Д Е
02 НОЯ 2018

Выполнено согласно ГОСТ 2.109–73

Изм.	Кол. уч.	Лист	N док.	Подп.	Дата	Исполнительная схема 7.2/3/ОВ/23			
						г. Санкт–Петербург, Октябрьская набережная, дом 40, корпус 2, литера Г2			
Ген. дир.		Порфеева				Многоквартирный дом со встроено–пристроенными помещениями, участок 7, корпус 2.	Стадия	Лист	Листов
							ИД	ОВ/23	23
Пр. работ		Чухрай							
Разраб.		Кадакина			30.10.18	Секция 3. План 23 этажа	ООО"ДСК"		

Инв. N подл. | Подпись и дата | Взам. инв. N

Формат А2