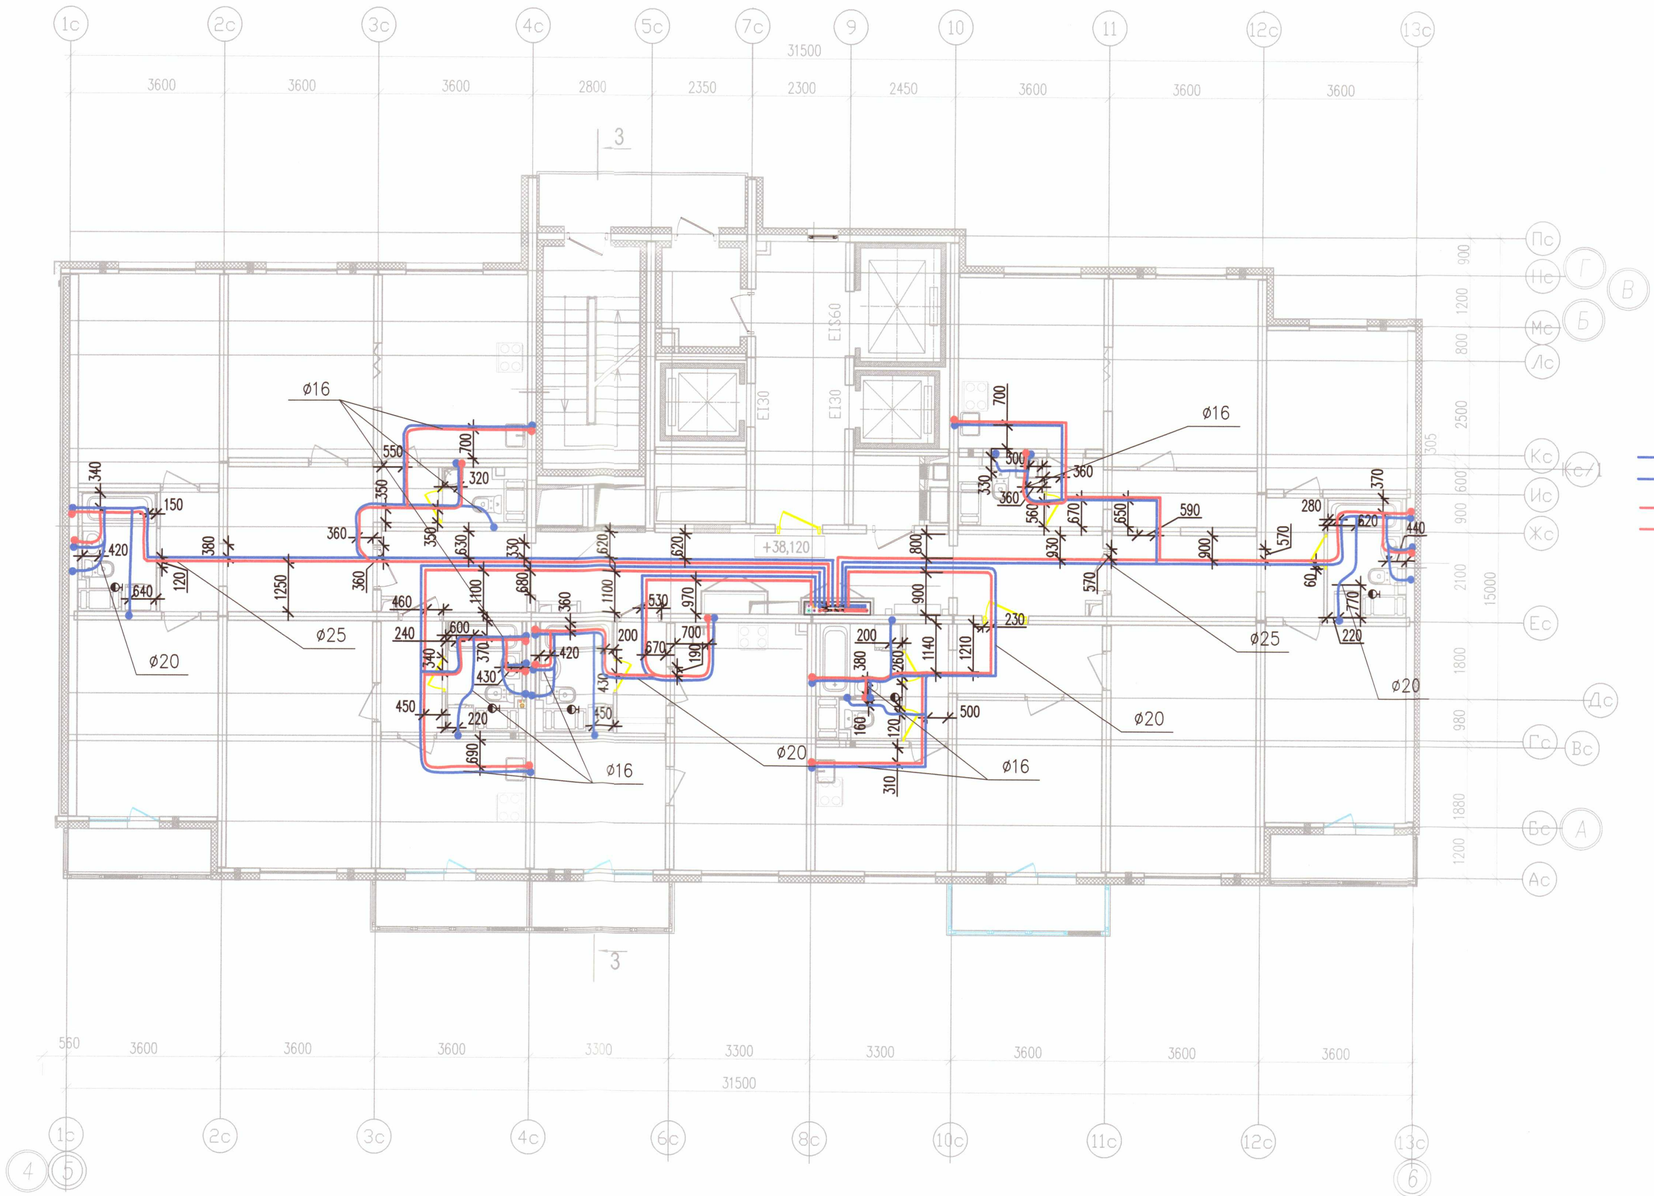

Условные обозначения

- В1.1 — Хоз. пит. водопровод 1 (нижней) зоны
- В1.2 — Хоз. пит. водопровод 2 (верхней) зоны
- Т3.1 — Горячее водоснабжение 1 (нижней) зоны
- Т3.2 — Горячее водоснабжение 2 (верхней) зоны

ООО «ДСК»
Данный чертёж является исполнительным
Гл. инженер Харченко Д Е
01 НОЯБРЯ 2018

Примечание:

1. Охранная зона +/−200 мм от осей трубопроводов
2. Все размеры указаны в мм
3. Работы выполнены согласно СП 73.13330.2016
4. Трубопроводы горячего и холодного водоснабжения смонтированы на отметке +38,120

Изм.	Кол. уч.	Лист	N док.	Подпись	Дата
Ген. дир.		Порфеева			
Пр. работ		Чухрай			01.11.18
Разработ.		Пряничников			

Исполнительная схема 3/ВК/14

г. Санкт–Петербург, Октябрьская набережная, дом 40, корпус 2, литера Г2

Многоквартирный дом со встроено–пристроенными помещениями, участок 7, корпус 2.

Стадия	Лист	Листов
ИД	ВК/14	23

Секция 3.
План 14 этажа

ООО"ДСК"

Формат А2

Инв. N подл. | Подпись и дата | Взам. инв. N

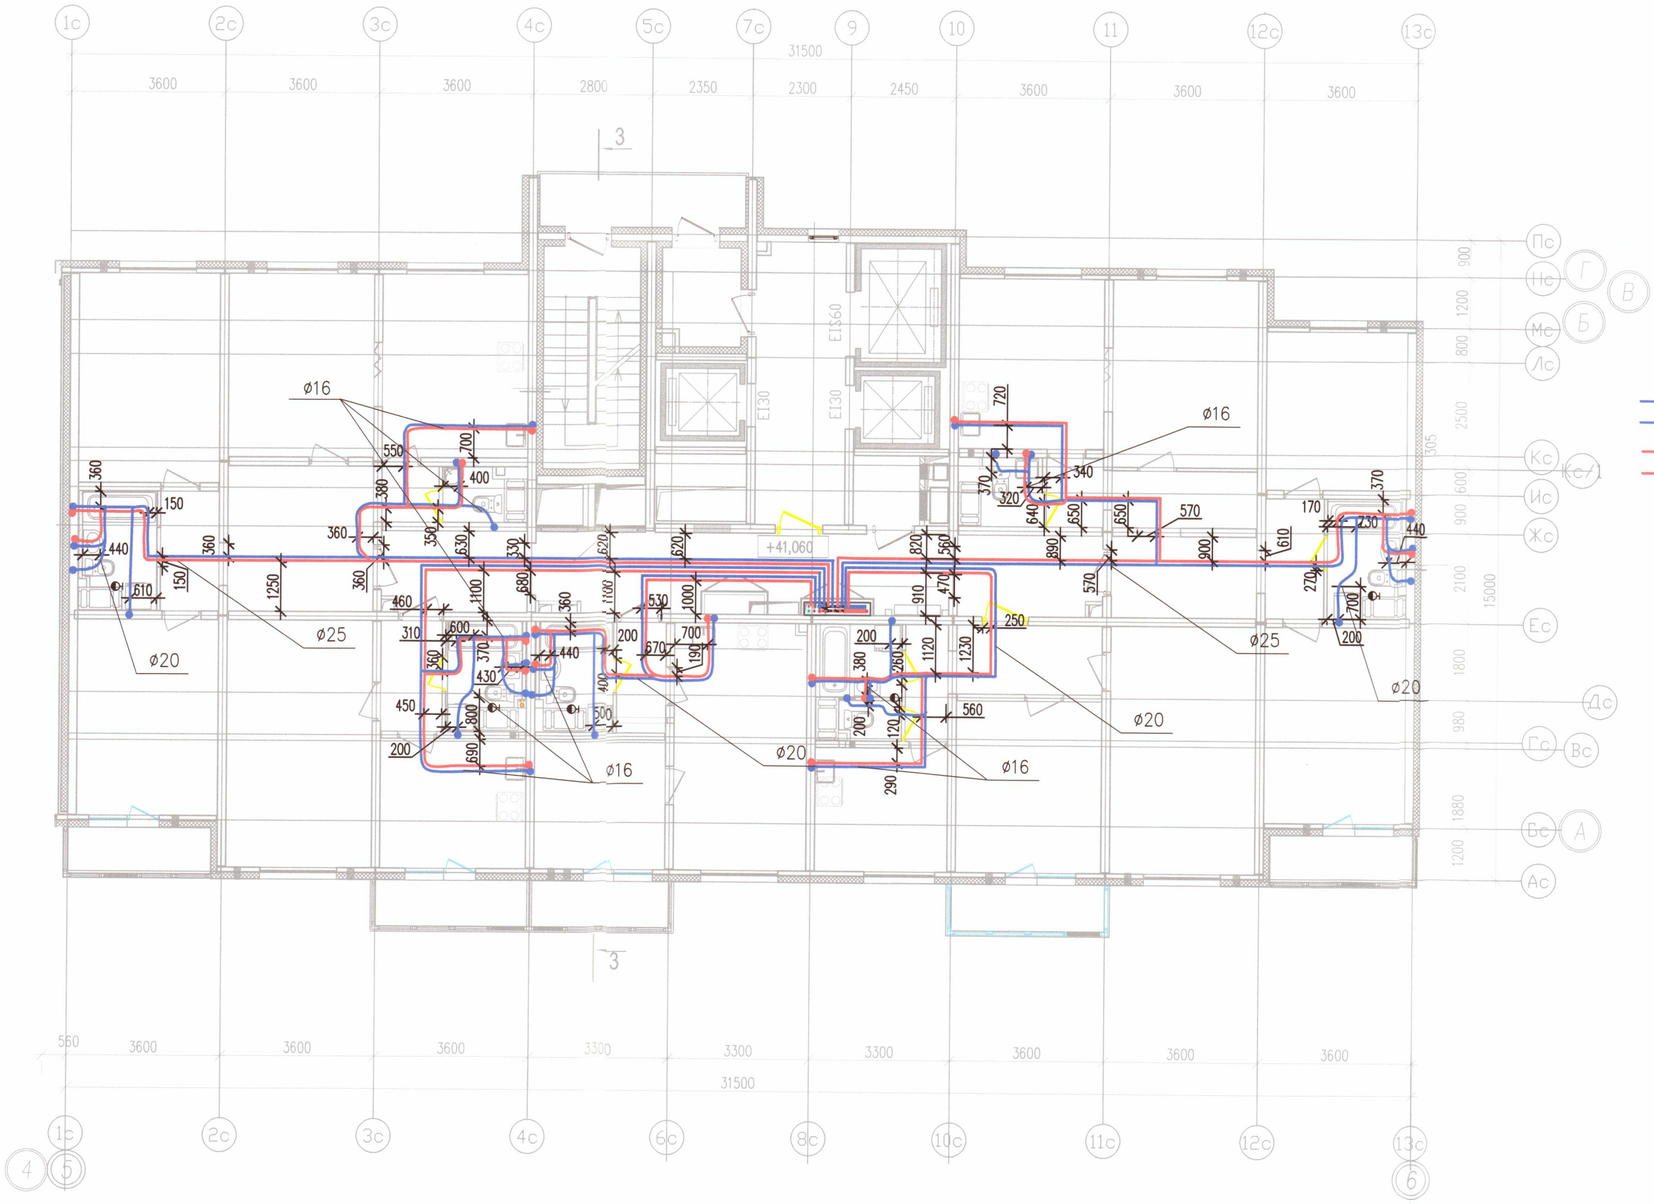

Условные обозначения

- В1.1 — Хоз. пит. водопровод 1 (нижней) зоны
- В1.2 — Хоз. пит. водопровод 2 (верхней) зоны
- Т3.1 — Горячее водоснабжение 1 (нижней) зоны
- Т3.2 — Горячее водоснабжение 2 (верхней) зоны

ООО «ДСК»
ДАННЫЙ ЧЕРТЁЖ ЯВЛЯЕТСЯ ИСПОЛНИТЕЛЬНЫМ
ГЛ. ИНЖЕНЕР: ХАРЧЕНКО Д Е
06 НОЯ 2018

Примечание:

1. Охранная зона +/−200 мм от осей трубопроводов
2. Все размеры указаны в мм
3. Работы выполнены согласно СП 73.13330.2016
4. Трубопроводы горячего и холодного водоснабжения смонтированы на отметке + 41,060

Изм.	Кол. уч.	Лист	N док.	Подп.	Дата
Ген. дир.		Порфеева			
Пр. работ		Чухрай			01.11.18
Разработ.		Пряничников			

Исполнительная схема 3/ВК/15

г. Санкт–Петербург, Октябрьская набережная, дом 40, корпус 2, литера Г2

Многоквартирный дом со встроено–пристроенными помещениями, участок 7, корпус 2.

Стадия	Лист	Листов
ИД	ВК/15	23

Секция 3.
План 15 этажа

ООО"ДСК"

Инв. N подл. | Подпись и дата | Взам. инв. N

Формат А2

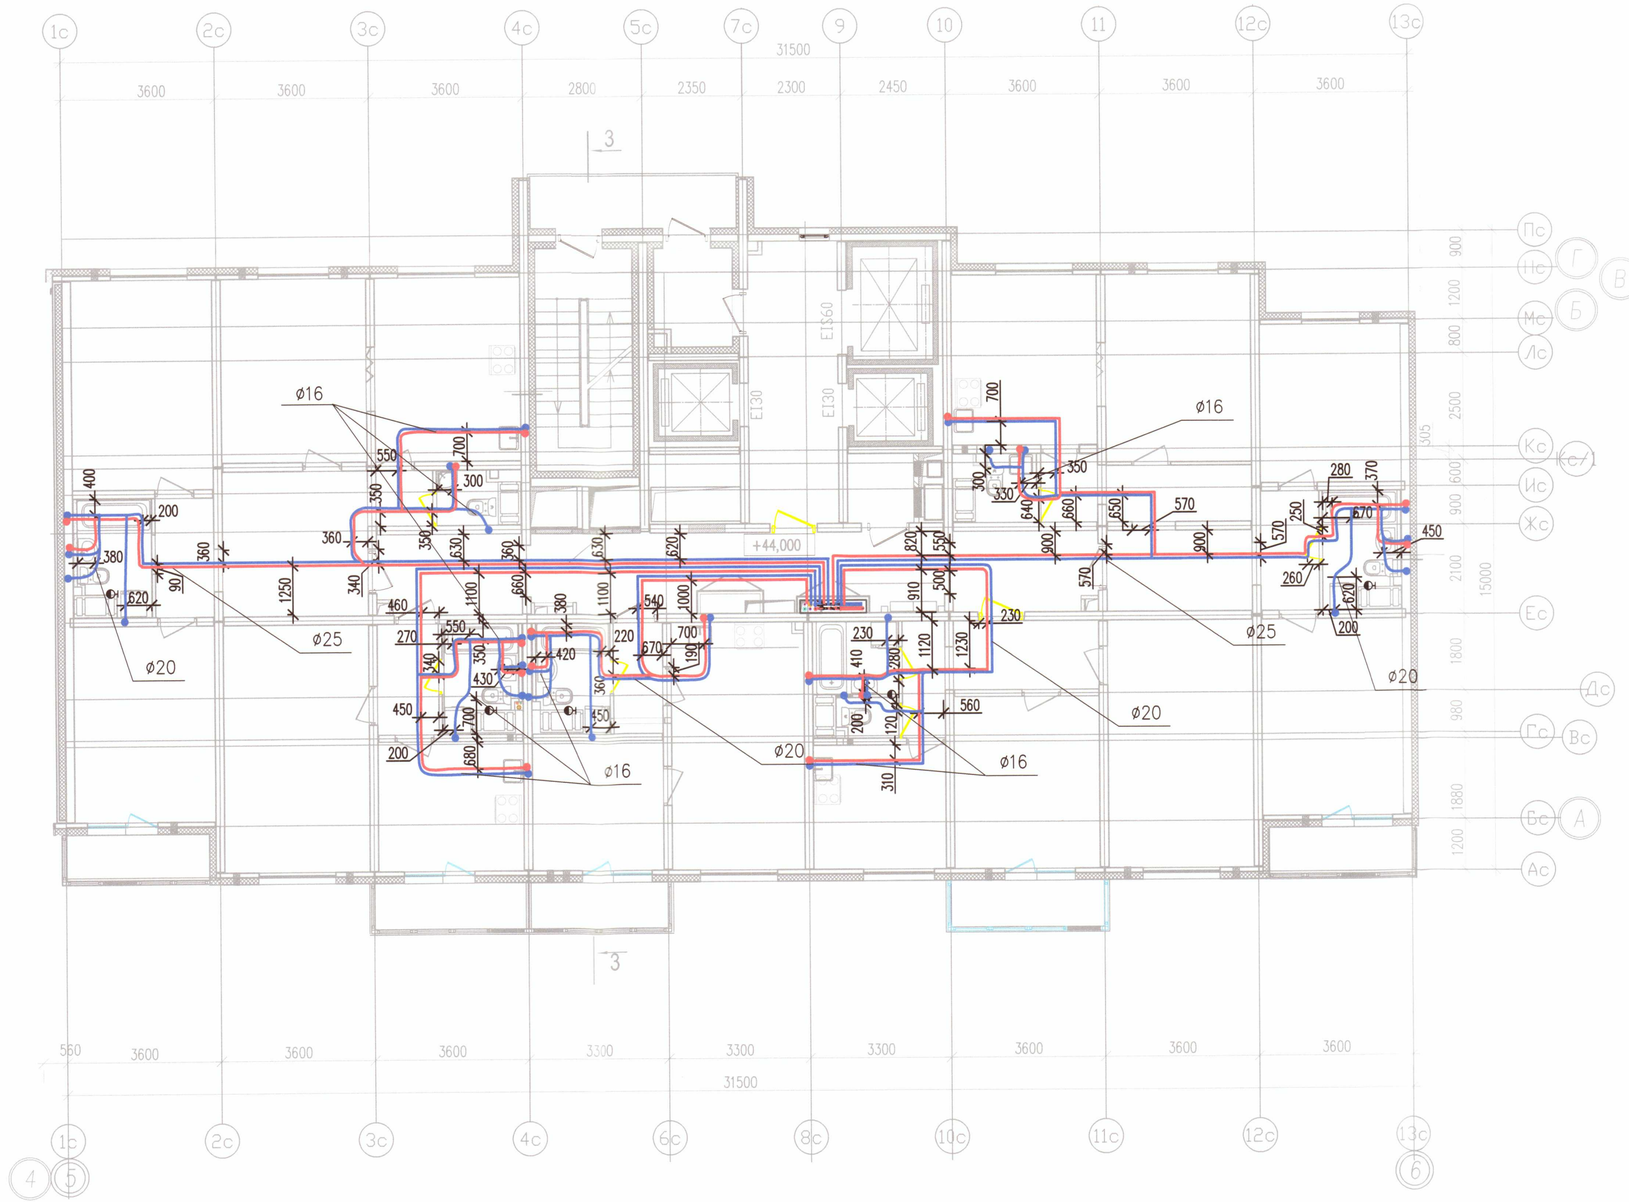

Условные обозначения

В1.1	Хоз. пит. водопровод 1 (нижней) зоны
В1.2	Хоз. пит. водопровод 2 (верхней) зоны
Т3.1	Горячее водоснабжение 1 (нижней) зоны
Т3.2	Горячее водоснабжение 2 (верхней) зоны

ООО «ДСК»
Данный чертеж является исполнительным
Гл. инженер: Харченко Д Е
06.11.2018

Примечание:

1. Охранная зона +/−200 мм от осей трубопроводов
2. Все размеры указаны в мм
3. Работы выполнены согласно СП 73.13330.2016
4. Трубопроводы горячего и холодного водоснабжения смонтированы на отметке + 44,000

Изм.	Кол. уч.	Лист	N док.	Подп.	Дата
Ген. дир.		Порфеев			
Пр. работ		Чухрай			
Разработ.		Пряничников			01.11.18

Исполнительная схема 3/ВК/16

г. Санкт–Петербург, Октябрьская набережная, дом 40, корпус 2, литера Г2

Многоквартирный дом со встроено–пристроенными помещениями, участок 7, корпус 2.

Стадия	Лист	Листов
ИД	ВК/16	23

Секция 3.
План 16 этажа

ООО"ДСК"

Формат А2

Инв. N подл. | Подпись и дата | Взам. инв. N

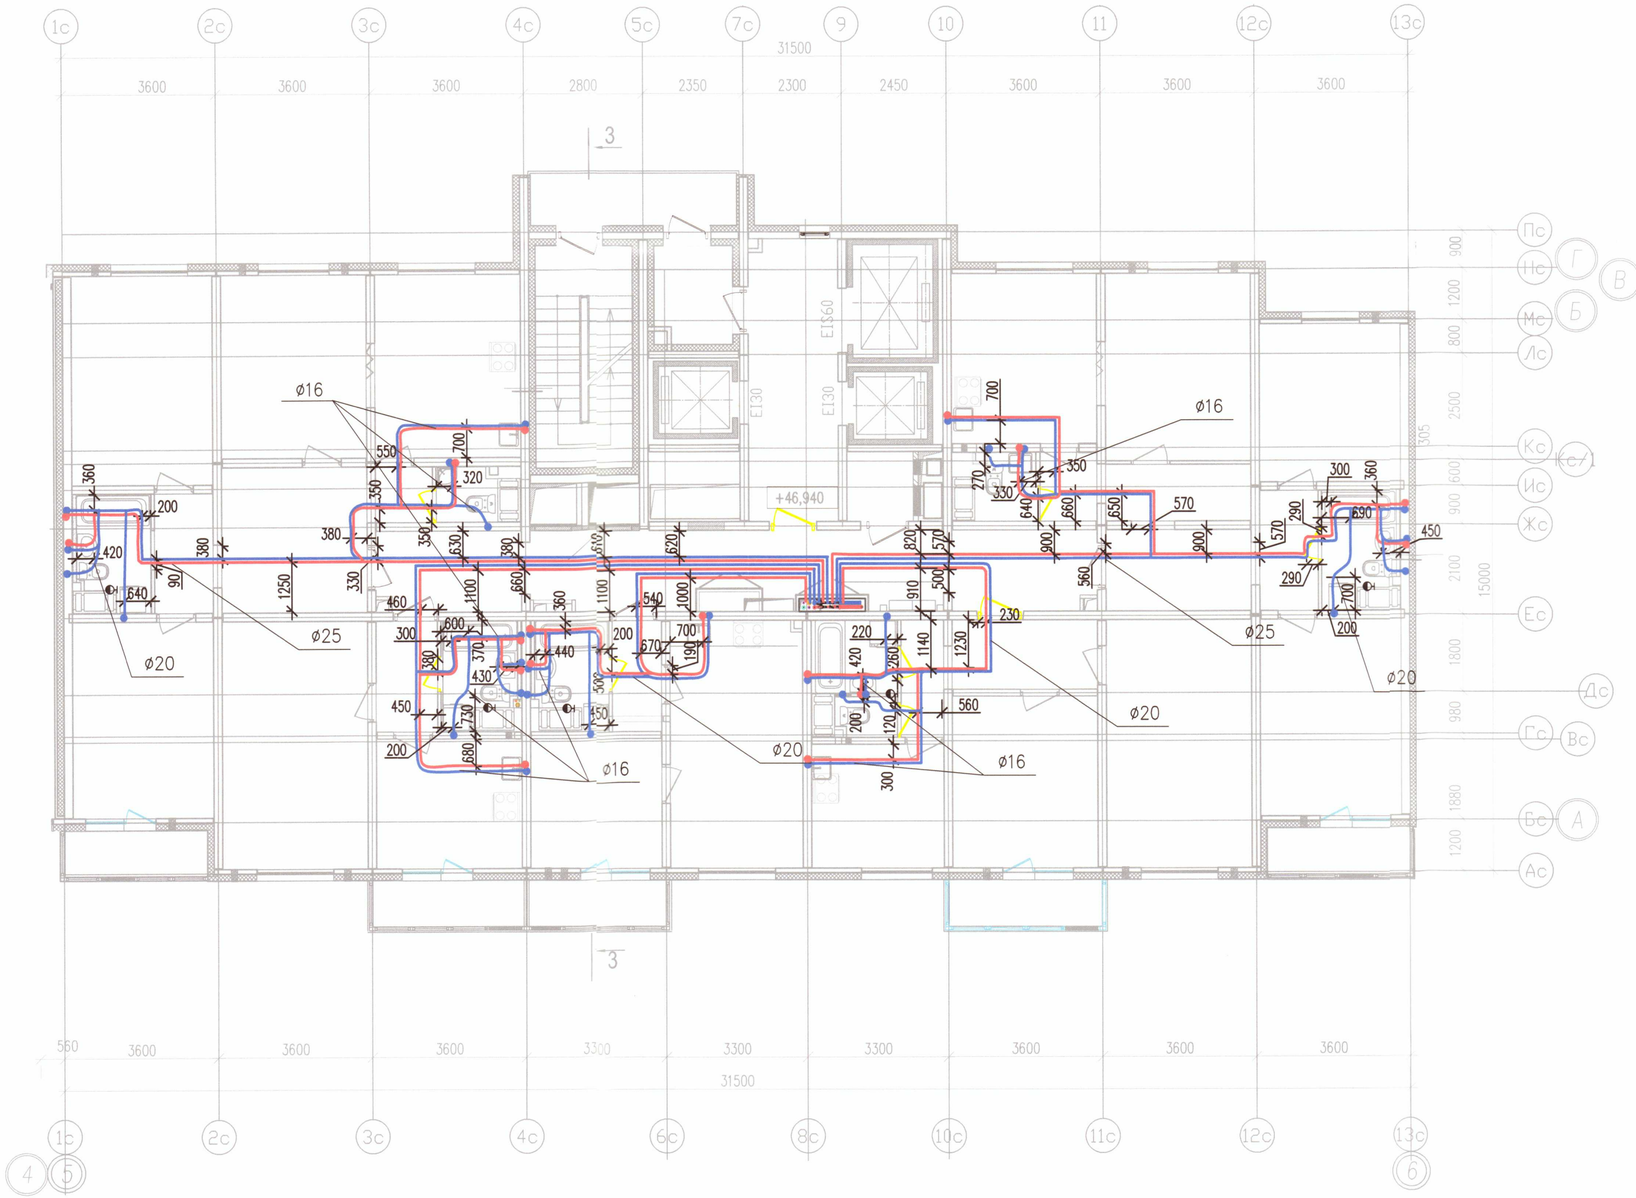

Условные обозначения

В1.1	Хоз. пит. водопровод 1 (нижней) зоны
В1.2	Хоз. пит. водопровод 2 (верхней) зоны
Т3.1	Горячее водоснабжение 1 (нижней) зоны
Т3.2	Горячее водоснабжение 2 (верхней) зоны

ООО «ДСК»
Данный чертеж является исполнительным
Гл. инженер Харченко Д Е
06 НОЯ 2018

Примечание:

1. Охранная зона +/–200 мм от осей трубопроводов
2. Все размеры указаны в мм
3. Работы выполнены согласно СП 73.13330.2016
4. Трубопроводы горячего и холодного водоснабжения смонтированы на отметке + 46,940

Изм.	Кол. уч.	Лист	N док.	Подп.	Дата	Исполнительная схема 3/ВК/17			
						г. Санкт–Петербург, Октябрьская набережная, дом 40, корпус 2, литера Г2			
Ген. дир.		Порфеева				Многоквартирный дом со встроено–пристроенными помещениями, участок 7, корпус 2.	Стадия	Лист	Листов
Пр. работ		Чухрай					ИД	ВК/17	23
Разработ.		Пряничникова			01.11.18	Секция 3. План 17 этажа	ООО"ДСК"		

Инв. N подл. | Подпись и дата | Взам. инв. N

Формат А2

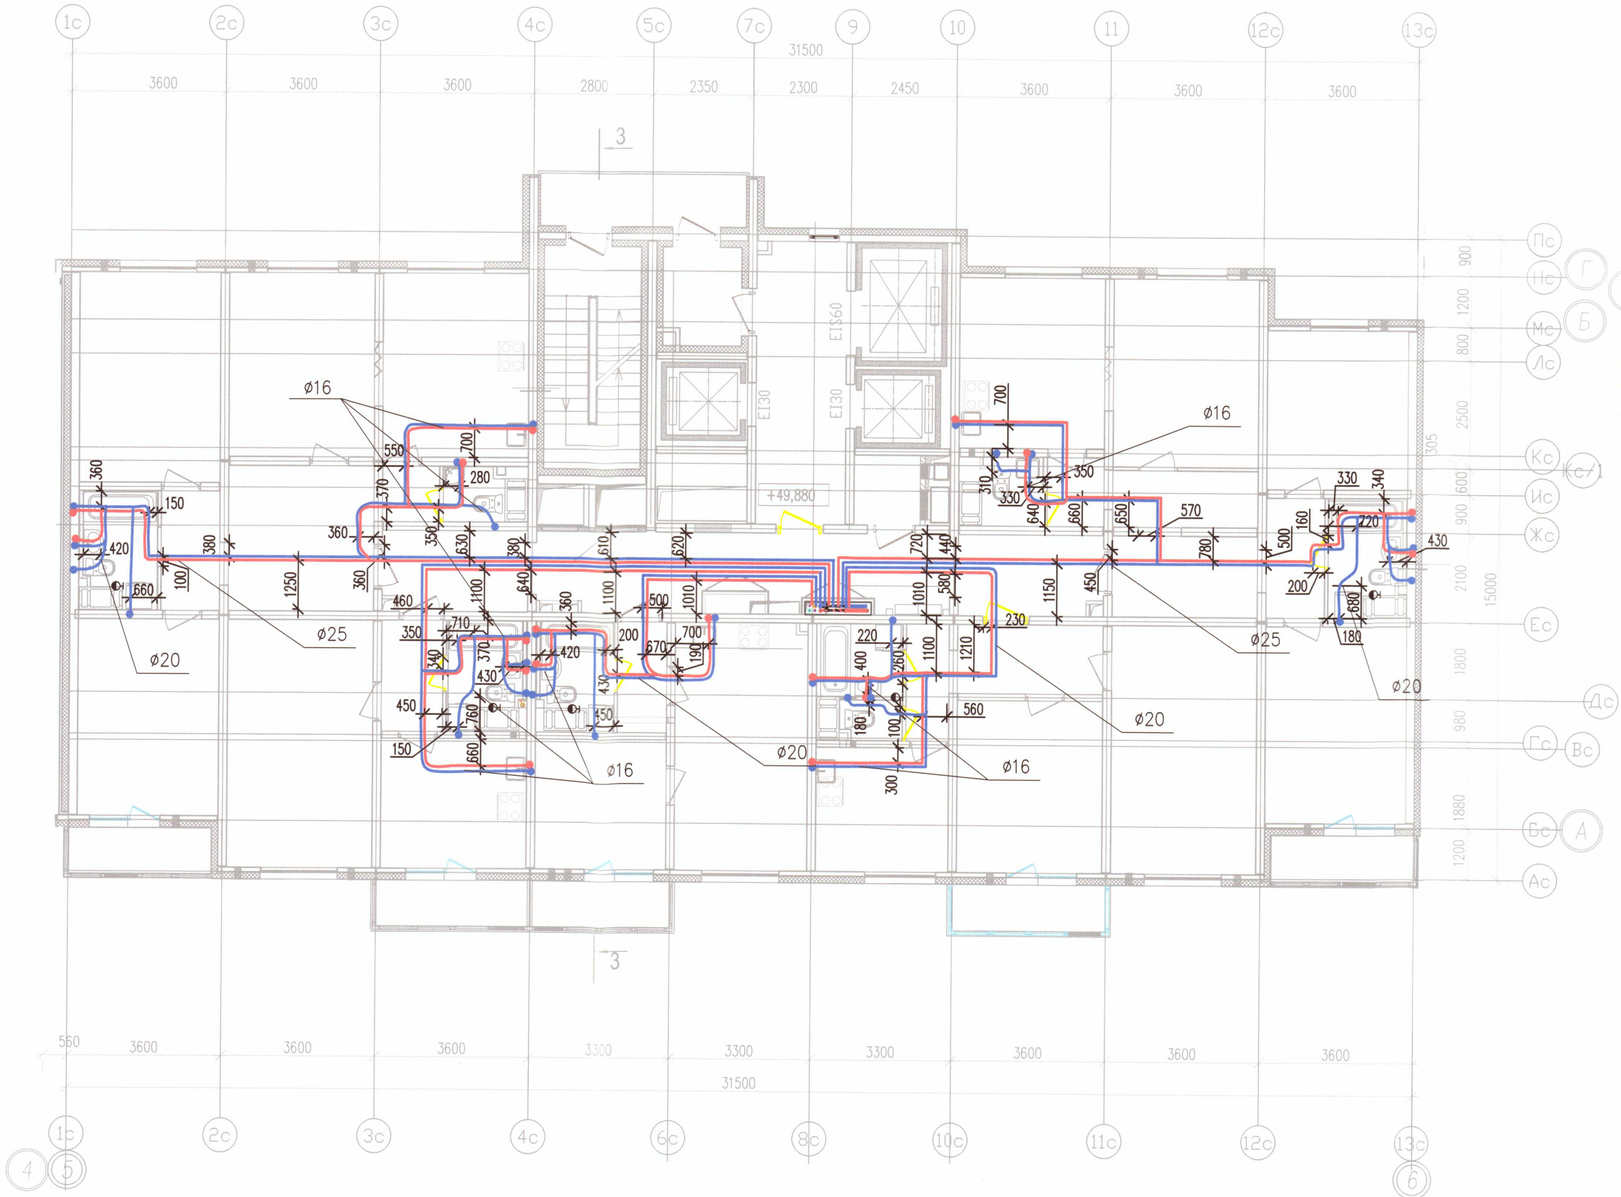

Условные обозначения

В1.1	Хоз. пит. водопровод 1 (нижней) зоны
В1.2	Хоз. пит. водопровод 2 (верхней) зоны
Т3.1	Горячее водоснабжение 1 (нижней) зоны
Т3.2	Горячее водоснабжение 2 (верхней) зоны

ООО «ДСК»
Данный чертёж является исполнительным
Гл. инженер: Дарченко Д Е
08 НОЯ 2018

Примечание:

1. Охранная зона +/−200 мм от осей трубопроводов
2. Все размеры указаны в мм
3. Работы выполнены согласно СП 73.13330.2016
4. Трубопроводы горячего и холодного водоснабжения смонтированы на отметке + 49,880

Изм.	Кол. уч.	Лист	N док.	Подпись	Дата
Ген. дир.		Порфеев			
Пр. работ		Чухрай			
Разработ.		Пряничников			01.11.18

Исполнительная схема 3/ВК/18

г. Санкт–Петербург, Октябрьская набережная, дом 40, корпус 2, литера Г2

Многоквартирный дом со встроено–пристроенными помещениями, участок 7, корпус 2.

Стадия	Лист	Листов
ИД	ВК/18	23

Секция 3.
План 18 этажа

ООО"ДСК"

Инв. N подл. | Подпись и дата | Взам. инв. N

Формат А2

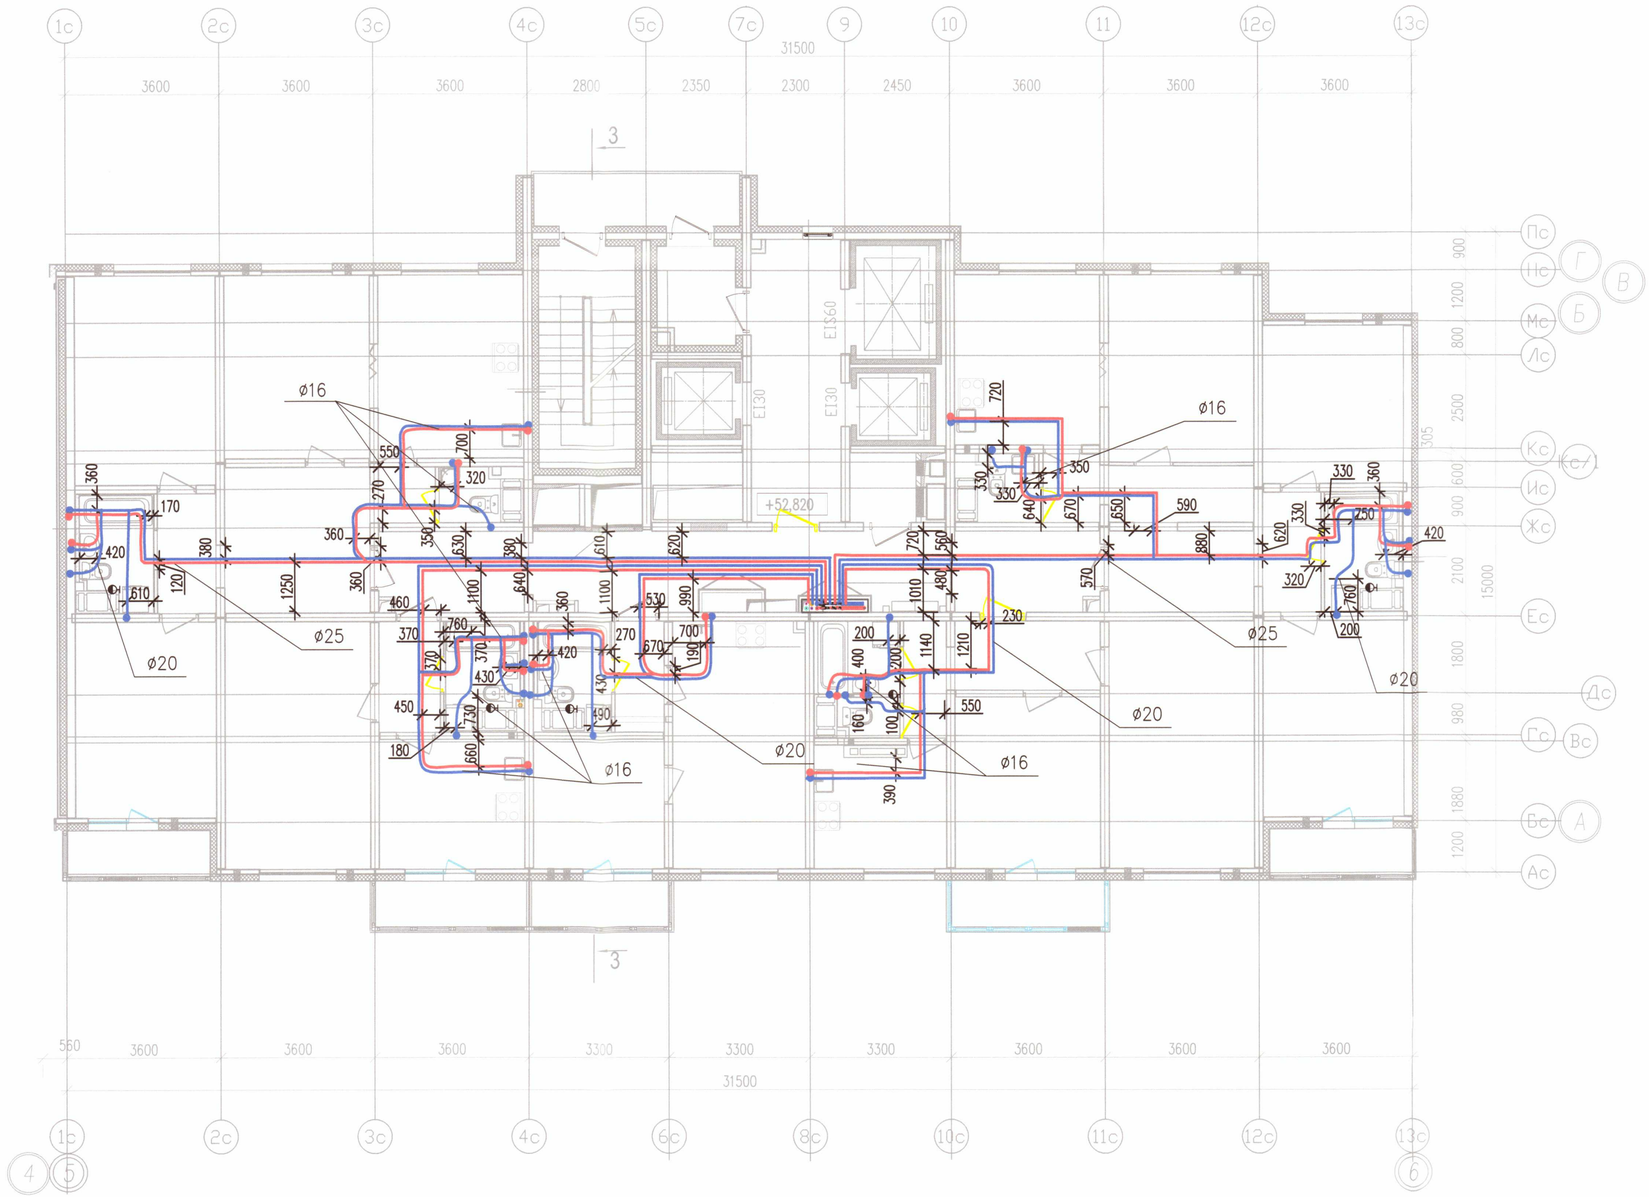

ООО «ДСК»
Данный чертёж является исполнительным
ГЛ. ИНЖЕНЕР: ХАРЧЕНКО Д Е
09 НОЯ 2018

Примечание:

1. Охранная зона +/–200 мм от осей трубопроводов
2. Все размеры указаны в мм
3. Работы выполнены согласно СП 73.13330.2016
4. Трубопроводы горячего и холодного водоснабжения смонтированы на отметке + 52,820

						Исполнительная схема 3/ВК/19	
Изм.	Кол. уч.	Лист	N док.	Подп.	Дата	г. Санкт–Петербург, Октябрьская набережная, дом 40, корпус 2, литера Г2	
Ген. дир.		Порфеев				Многоквартирный дом со встроено–пристроенными помещениями, участок 7, корпус 2.	Стадия: ИД; Лист: ВК/19; Листов: 23
Пр. работ		Чухрай					
Разработ.		Пряничников			01.11.18	Секция 3. План 19 этажа	ООО"ДСК"

Инв. N подл. | Подпись и дата | Взам. инв. N

Формат А2

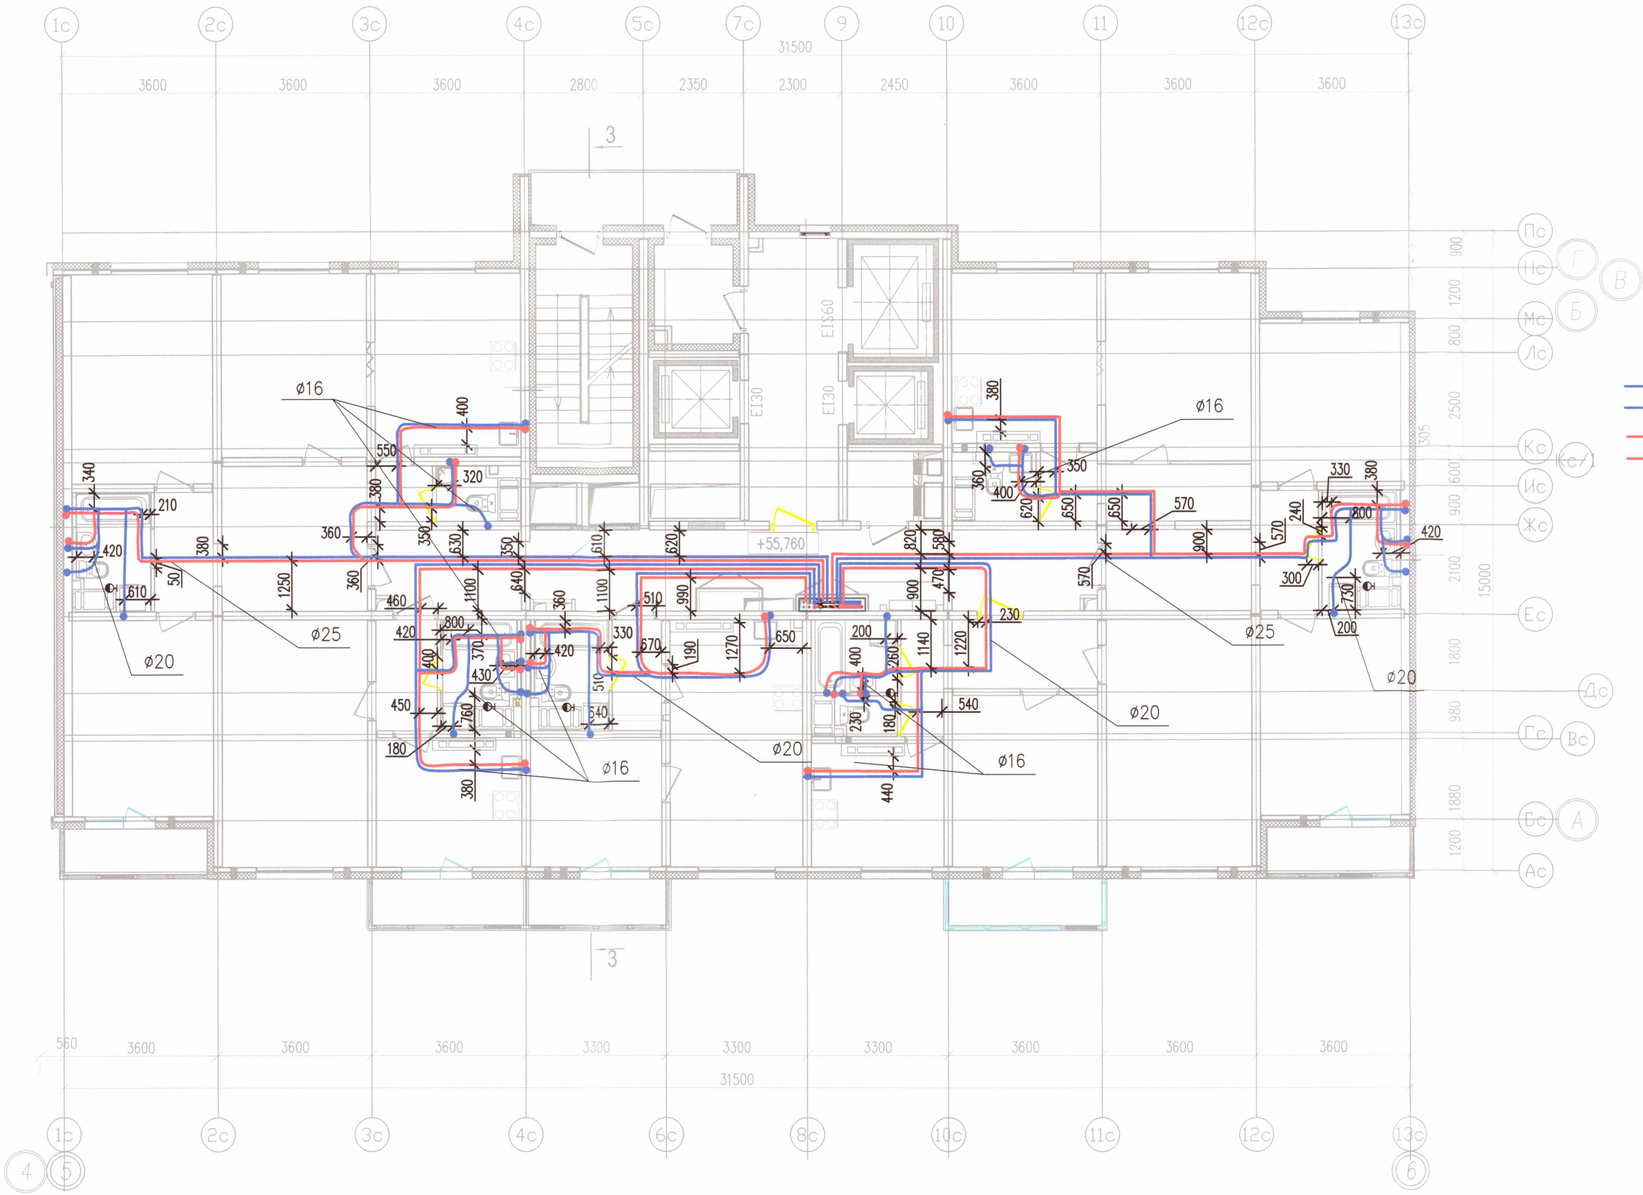

Условные обозначения

В1.1	Хоз. пит. водопровод 1 (нижней) зоны
В1.2	Хоз. пит. водопровод 2 (верхней) зоны
Т3.1	Горячее водоснабжение 1 (нижней) зоны
Т3.2	Горячее водоснабжение 2 (верхней) зоны

ООО «ДСК»
Данный чертёж является исполнительным
Гл. инженер: Харченко Д Е
06 ноя 2018

Примечание:

1. Охранная зона +/−200 мм от осей трубопроводов
2. Все размеры указаны в мм
3. Работы выполнены согласно СП 73.13330.2016
4. Трубопроводы горячего и холодного водоснабжения смонтированы на отметке + 55,760

Изм.	Кол. уч.	Лист	N док.	Подп.	Дата	Исполнительная схема 3/ВК/20	
Ген. дир.		Порфеевец				г. Санкт–Петербург, Октябрьская набережная, дом 40, корпус 2, литера Г2	
Пр. работ		Чухрай				Многоквартирный дом со встроено–пристроенными помещениями, участок 7, корпус 2.	Стадия: ИД; Лист: ВК/20; Листов: 23
Разработ.		Пряничников			01.11.18	Секция 3. План 20 этажа	ООО"ДСК"

Инв. N подл. | Подпись и дата | Взам. инв. N

Формат А2

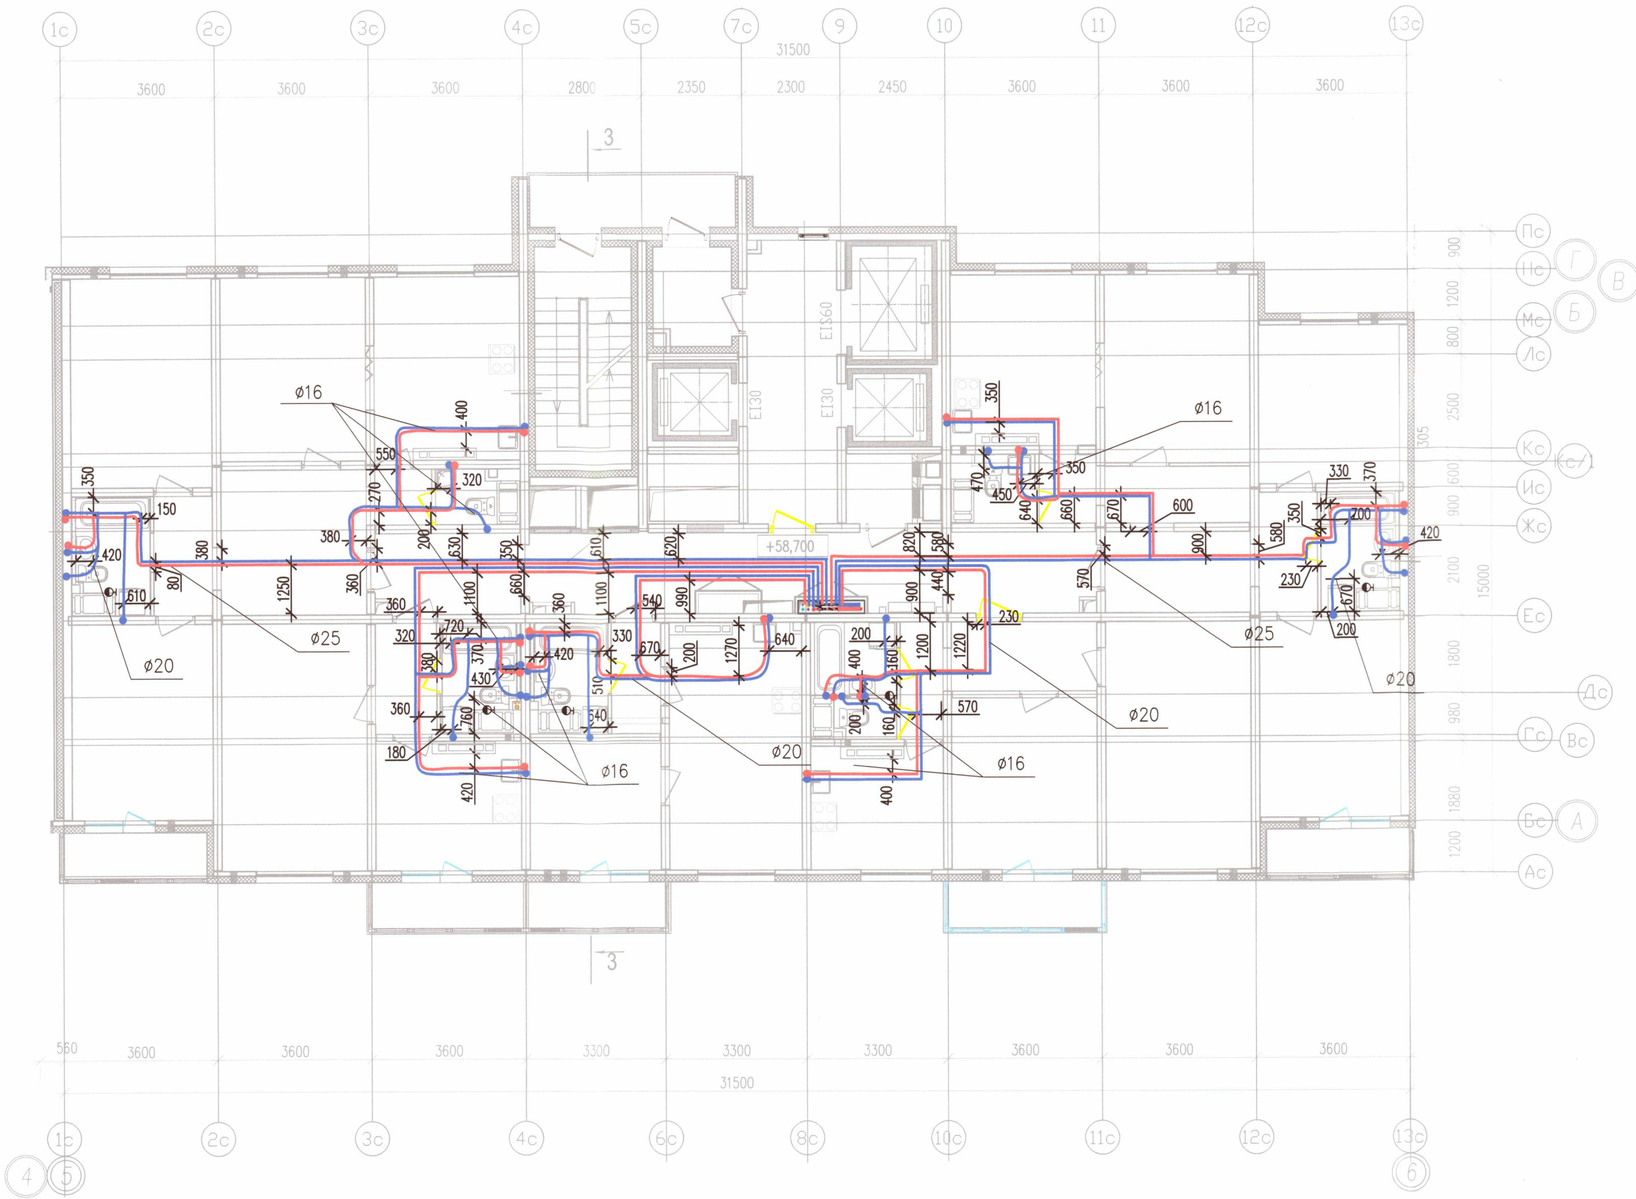

Условные обозначения

В1.1	Хоз. пит. водопровод 1 (нижней) зоны
В1.2	Хоз. пит. водопровод 2 (верхней) зоны
Т3.1	Горячее водоснабжение 1 (нижней) зоны
Т3.2	Горячее водоснабжение 2 (верхней) зоны

ООО «ДСК»
Данный чертёж является исполнительным
Гл. инженер: Гарченко Д Е
16 НОЯ 2018

Примечание:

1. Охранная зона +/−200 мм от осей трубопроводов
2. Все размеры указаны в мм
3. Работы выполнены согласно СП 73.13330.2016
4. Трубопроводы горячего и холодного водоснабжения смонтированы на отметке + 58,700

Изм.	Кол. уч.	Лист	N док.	Подп.	Дата	Исполнительная схема 3/ВК/21			
						г. Санкт–Петербург, Октябрьская набережная, дом 40, корпус 2, литера Г2			
Ген. дир.		Порфеевец				Многоквартирный дом со встроено–пристроенными помещениями, участок 7, корпус 2.	Стадия	Лист	Листов
							ИД	ВК/21	23
Пр. работ		Чухрай							
Разработ.		Пряничников			01.11.18	Секция 3. План 21 этажа	ООО"ДСК"		

Формат А2

Инв. N подл. | Подпись и дата | Взам. инв. N

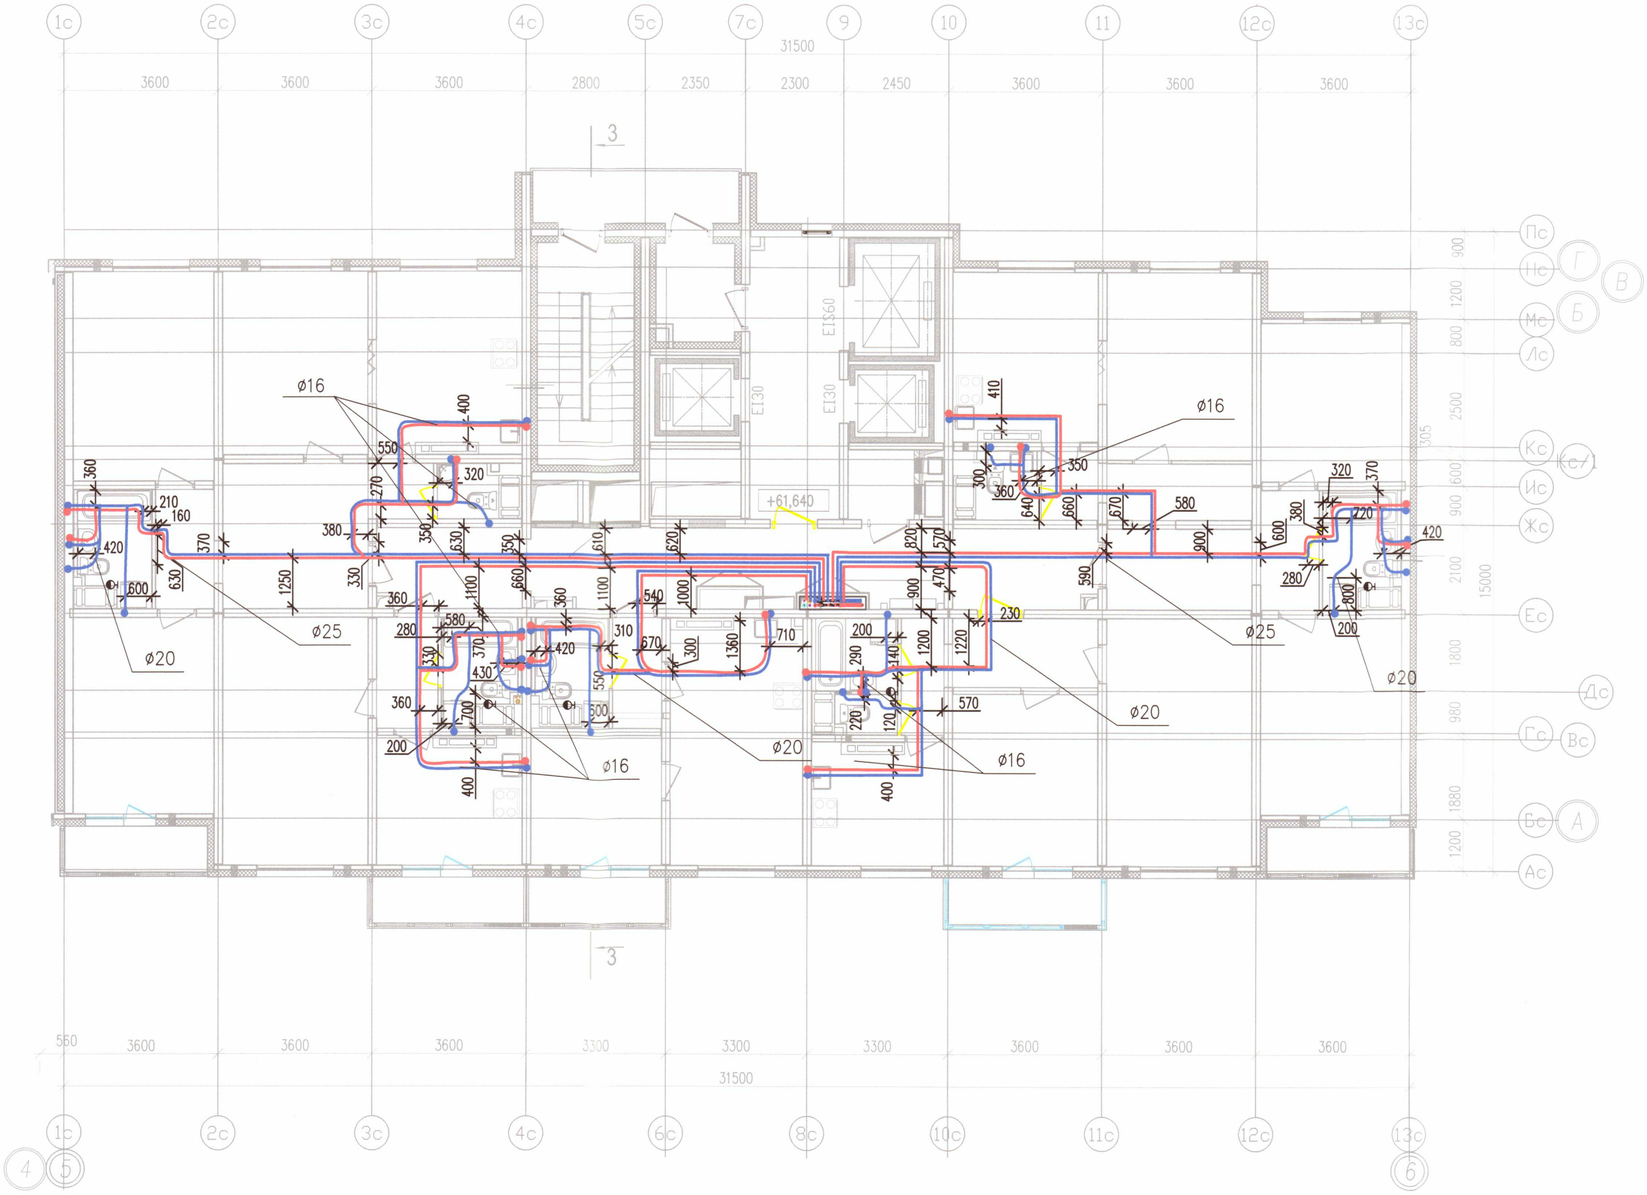

ООО «ДСК»
Данный чертеж является исполнительным
Гл. инженер Харченко Д Е
02 ноя 2018

Примечание:

1. Охранная зона +/−200 мм от осей трубопроводов
2. Все размеры указаны в мм
3. Работы выполнены согласно СП 73.13330.2016
4. Трубопроводы горячего и холодного водоснабжения смонтированы на отметке +61,640

Изм.	Кол. уч.	Лист	N док.	Подп.	Дата	Исполнительная схема 3/ВК/22			
						г. Санкт–Петербург, Октябрьская набережная, дом 40, корпус 2, литера Г2			
Ген. дир.		Порфеева				Многоквартирный дом со встроено–пристроенными помещениями, участок 7, корпус 2.	Стадия	Лист	Листов
							ИД	ВК/22	23
Пр. работ		Чухрай							
Разработ.		Пряничников			01.11.18	Секция 3. План 22 этажа	ООО"ДСК"		

Инв. N подл. | Подпись и дата | Взам. инв. N

Формат А2

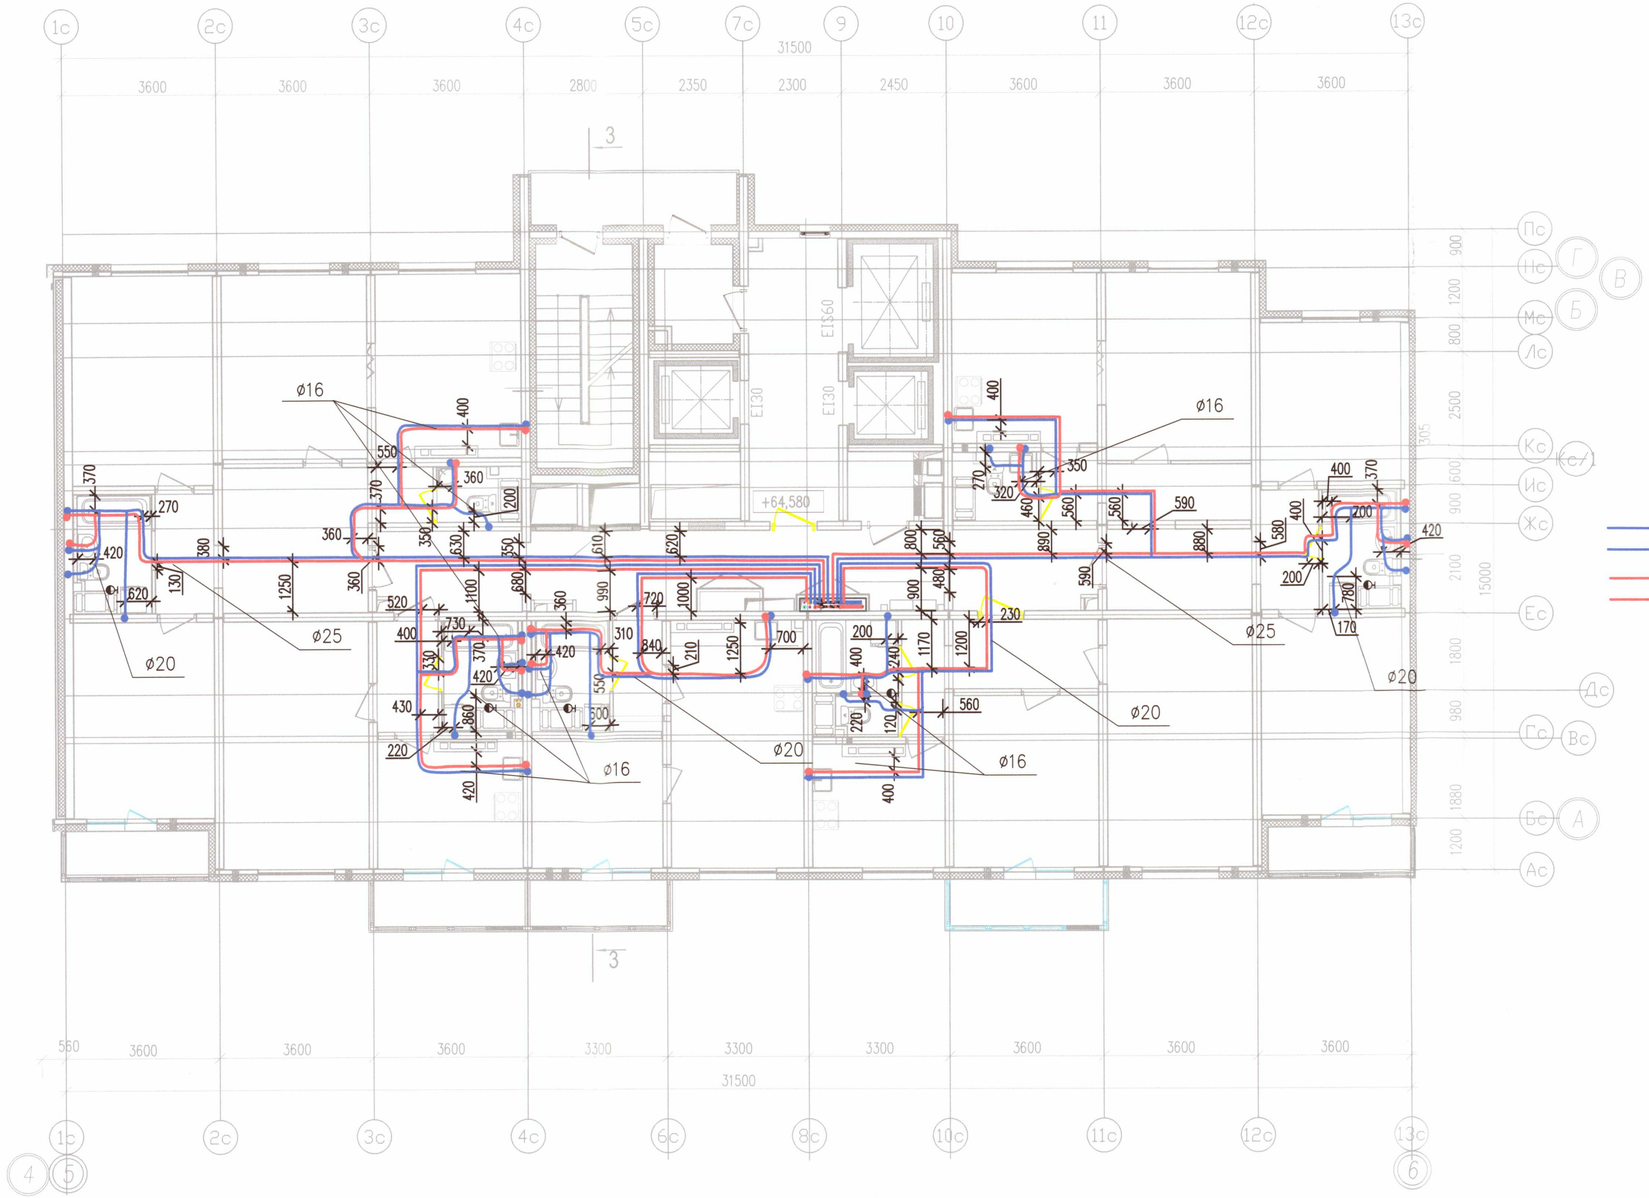

Условные обозначения

В1.1	Хоз. пит. водопровод 1 (нижней) зоны
В1.2	Хоз. пит. водопровод 2 (верхней) зоны
Т3.1	Горячее водоснабжение 1 (нижней) зоны
Т3.2	Горячее водоснабжение 2 (верхней) зоны

ООО «ДСК»
Данный чертёж является исполнительным
Гл. инженер: Харченко Д Е
06 ноя 2018

Примечание:

1. Охранная зона +/–200 мм от осей трубопроводов
2. Все размеры указаны в мм
3. Работы выполнены согласно СП 73.13330.2016
4. Трубопроводы горячего и холодного водоснабжения смонтированы на отметке + 64,580

Изм.	Кол. уч.	Лист	N док.	Подп.	Дата
Ген. дир.		Порфеевец			
Пр. работ		Чухрай			
Разработ.		Пряничников			01.11.18

Исполнительная схема 3/ВК/23

г. Санкт–Петербург, Октябрьская набережная, дом 40, корпус 2, литера Г2

Многоквартирный дом со встроено–пристроенными помещениями, участок 7, корпус 2.

Стадия	Лист	Листов
ИД	ВК/23	23

Секция 3.
План 23 этажа

ООО "ДСК"

Взам. инв. N | Подпись и дата | Инв. N подл.

Формат А2