Секция 4

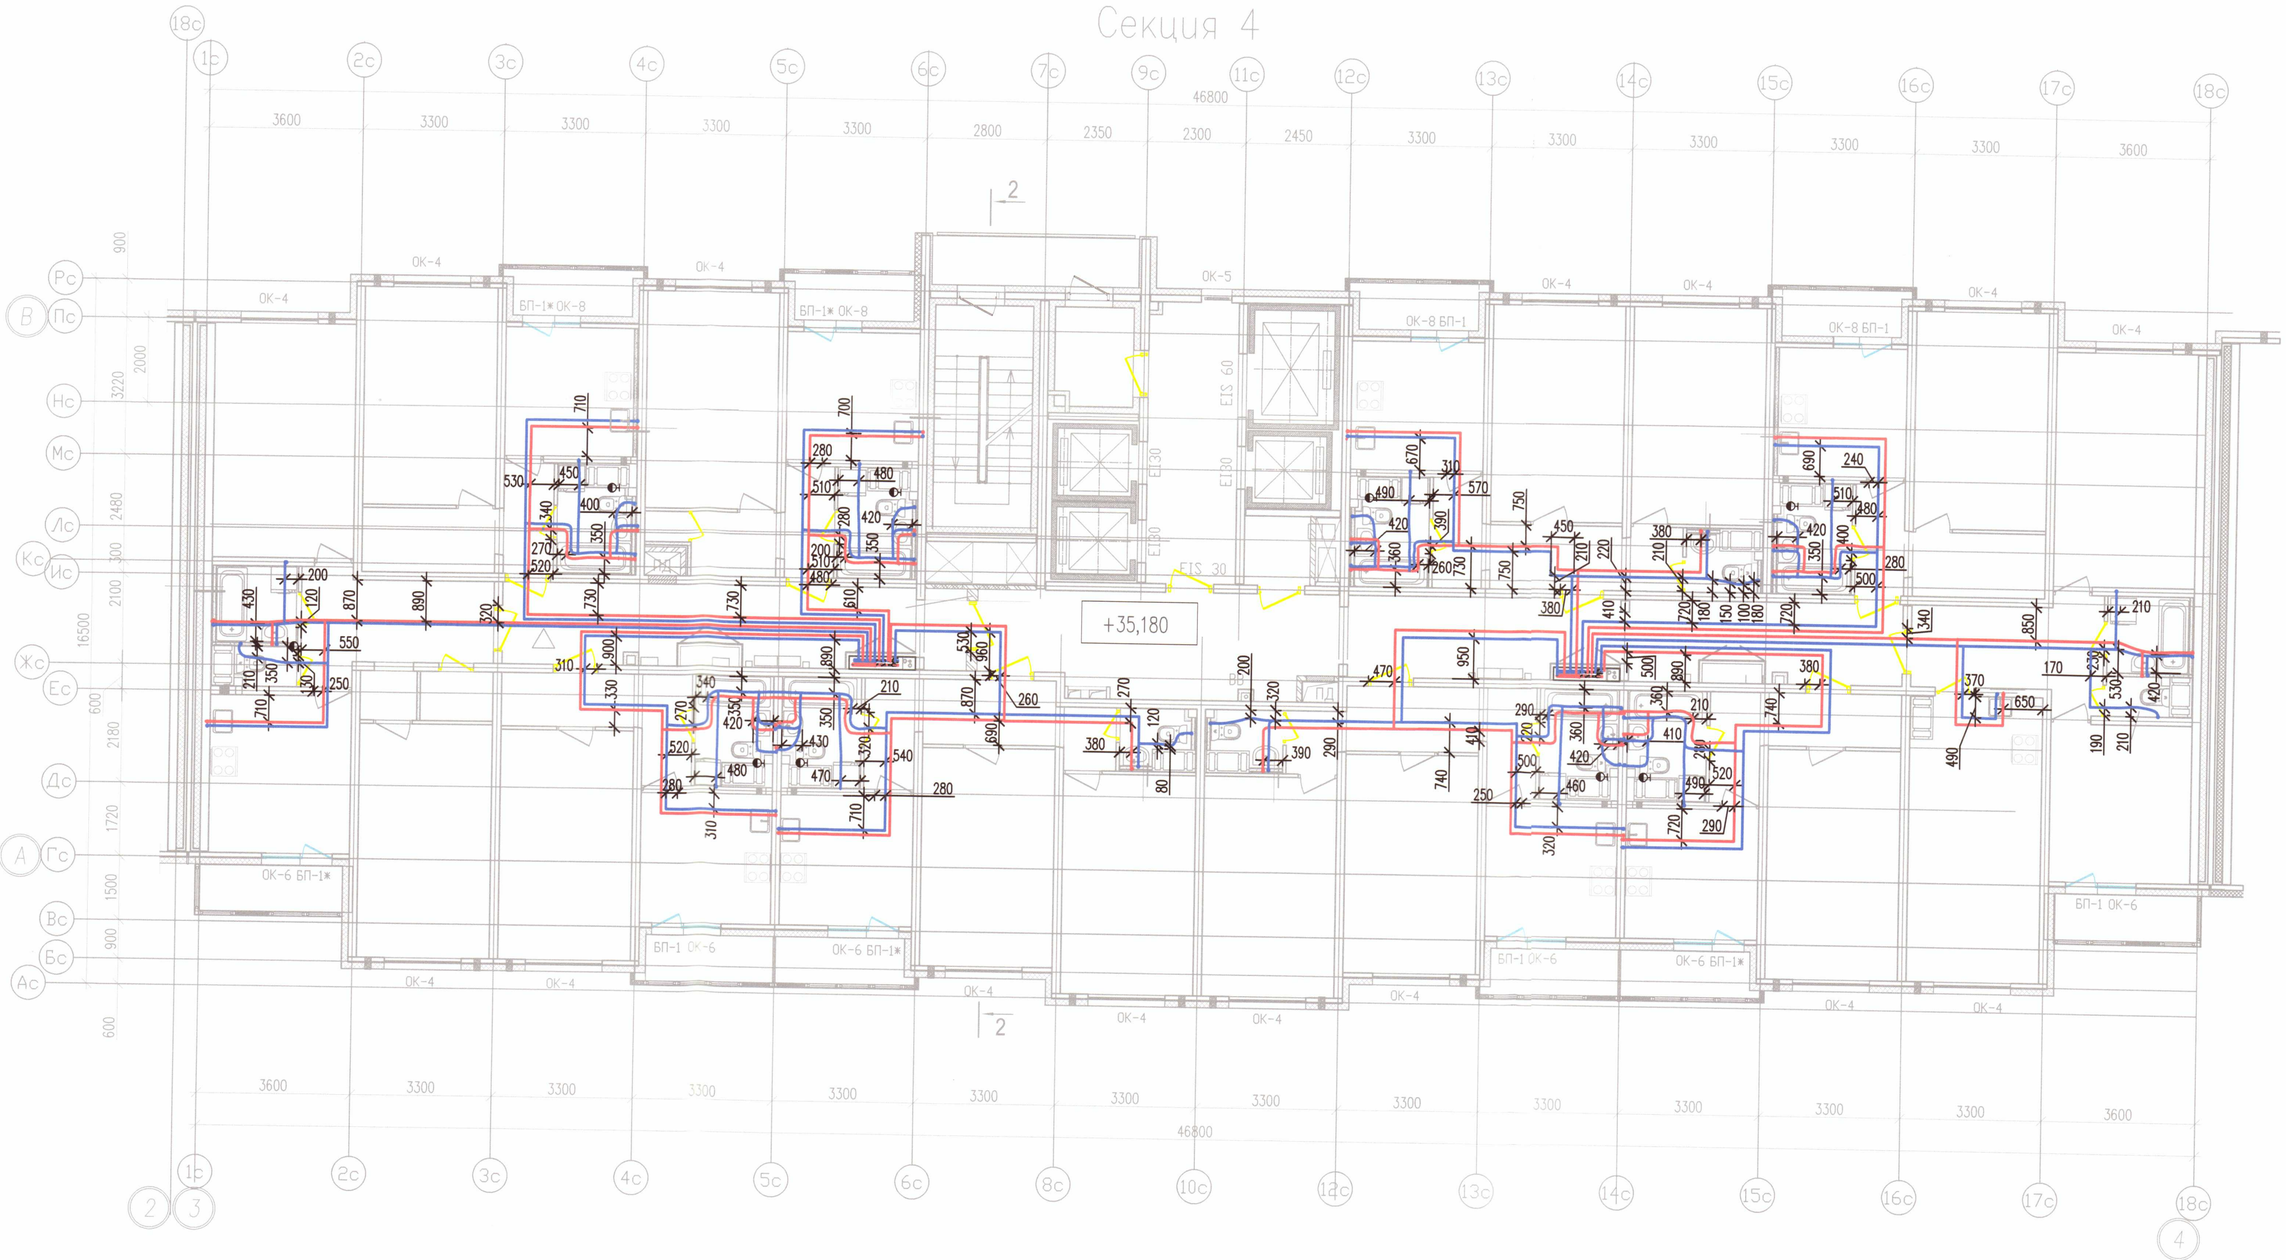

Условные обозначения

- В1.1 — Хоз. пит. водопровод 1 (нижней) зоны
- В1.2 — Хоз. пит. водопровод 2 (верхней) зоны
- Т3.1 — Горячее водоснабжение 1 (нижней) зоны
- Т3.2 — Горячее водоснабжение 2 (верхней) зоны

Примечание:

1. Охранная зона +/−200 мм от осей трубопроводов
2. Все размеры указаны в мм
3. Работы выполнены согласно СП 73.13330.2016
4. Трубопроводы горячего и холодного водоснабжения смонтированы на отметке + 35,180

ООО «ДСК»
Данный чертёж является исполнительным
Гл. инженер Харченко Д Е

Изм.	Кол. уч.	Лист	N док.	Подп.	Дата
Ген. дир.		Порфеев			16.10.18
Разраб.		Пряничников			16.10.18
Пр. работ		Чухрай			16.10.18

Исполнительная схема 4/ВК/13

г. Санкт–Петербург, Октябрьская набережная, дом 40, корпус 2, литера Г2

Многоквартирный дом со встроено–пристроенными помещениями, участок 7, корпус 2.

Стадия	Лист	Листов
ИД	ВК/13	23

Секция 4. План 13 этажа

ООО"ДСК"

Инв. N подл. | Подпись и дата | Взам. инв. N

Формат А2

Секция 4

ООО «ДСК»
Данный чертёж является исполнительным
гл. инженер Хирченко Д Е

Условные обозначения

- В1.1 — Хоз. пит. водопровод 1 (нижней) зоны
- В1.2 — Хоз. пит. водопровод 2 (верхней) зоны
- Т3.1 — Горячее водоснабжение 1 (нижней) зоны
- Т3.2 — Горячее водоснабжение 2 (верхней) зоны

Примечание:

1. Охранная зона +/−200 мм от осей трубопроводов
2. Все размеры указаны в мм
3. Работы выполнены согласно СП 73.13330.2016
4. Трубопроводы горячего и холодного водоснабжения смонтированы на отметке + 38,120

Изм.	Кол. уч.	Лист	N док.	Подп.	Дата
Ген. дир.		Порфеев			16.10.18
Разраб.		Пряничников			16.10.18
Пр. работ		Чухрай			16.10.18

Исполнительная схема 4/ВК/14

г. Санкт–Петербург, Октябрьская набережная, дом 40, корпус 2, литера Г2

Многоквартирный дом со встроено–пристроенными помещениями, участок 7, корпус 2.

Стадия	Лист	Листов
ИД	ВК/14	23

Секция 4. План 14 этажа

ООО"ДСК"

Формат А2

Инв. N подл. | Подпись и дата | Взам. инв. N

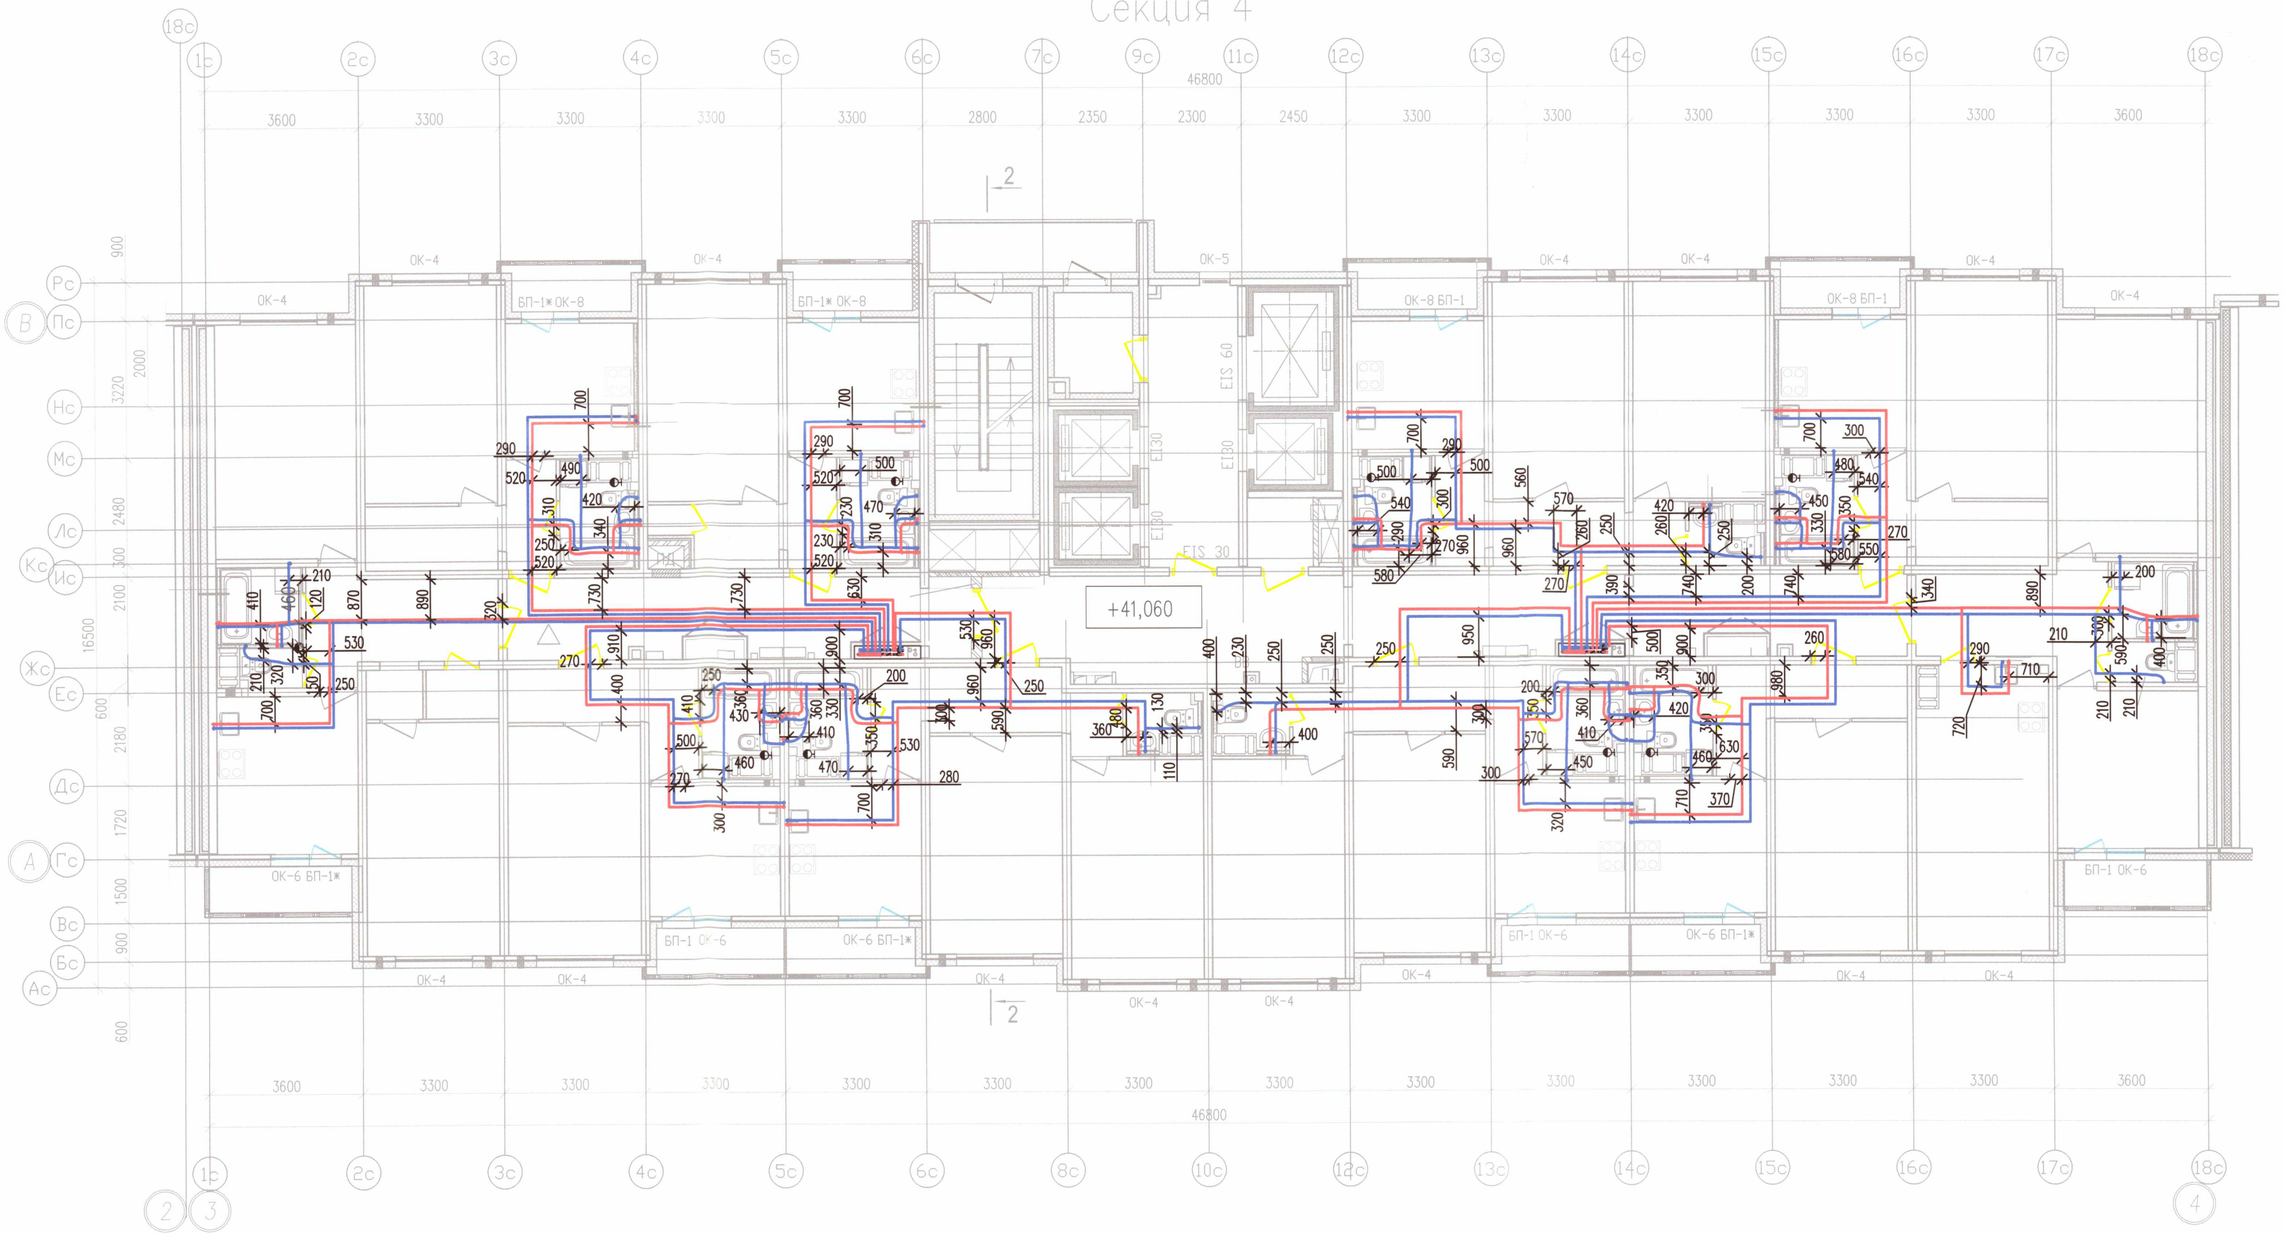

Условные обозначения

В1.1	Хоз. пит. водопровод 1 (нижней) зоны
В1.2	Хоз. пит. водопровод 2 (верхней) зоны
Т3.1	Горячее водоснабжение 1 (нижней) зоны
Т3.2	Горячее водоснабжение 2 (верхней) зоны

Примечание:

1. Охранная зона +/−200 мм от осей трубопроводов
2. Все размеры указаны в мм
3. Работы выполнены согласно СП 73.13330.2016
4. Трубопроводы горячего и холодного водоснабжения смонтированы на отметке + 41,060

ООО «ДСК»
Данный чертёж является исполнительным
гл. инженер Харченко Д Е

Изм.	Кол. уч.	Лист	N док.	Подп.	Дата
Ген. дир.		Порфеевец			16.10.18
Разраб.		Пряничников			16.10.18
Пр. работ		Чухрай			16.10.18

Исполнительная схема 4/ВК/15

г. Санкт-Петербург, Октябрьская набережная, дом 40, корпус 2, литера Г2

Многоквартирный дом со встроено-пристроенными помещениями, участок 7, корпус 2.

Стадия	Лист	Листов
ИД	ВК/15	23

Секция 4.
План 15 этажа

ООО"ДСК"

Формат А2

Инв. N подл. | Подпись и дата | Взам. инв. N

Секция 4

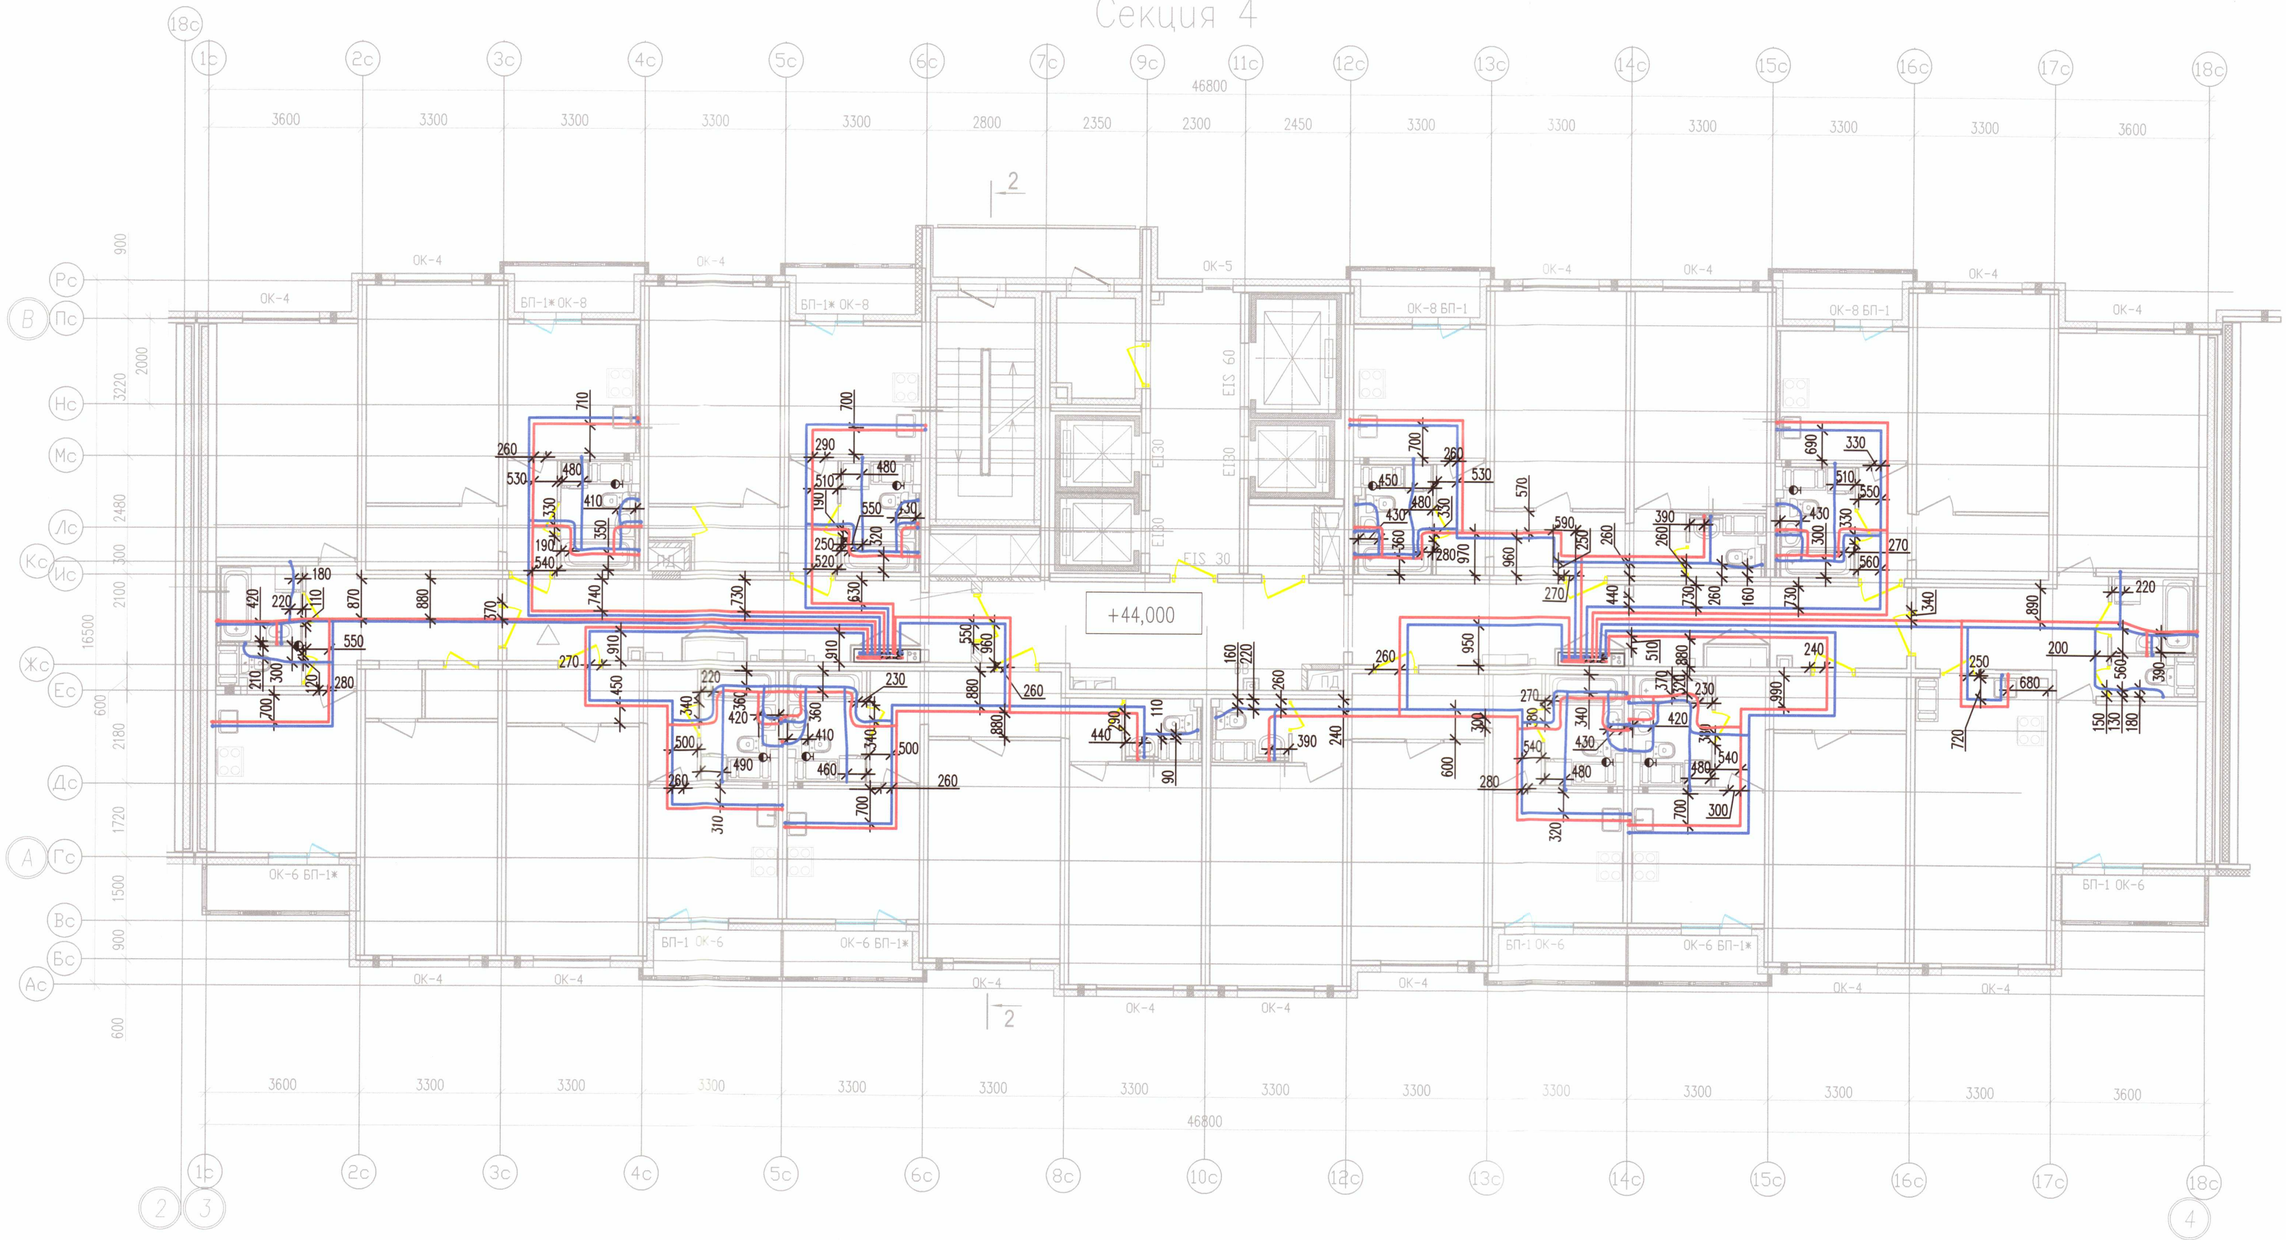

ООО «ДСК»
ДАННЫЙ ЧЕРТЁЖ ЯВЛЯЕТСЯ ИСПОЛНИТЕЛЬНЫМ
ГЛ. ИНЖЕНЕР: КИРЧЕНКО Д Е

Условные обозначения

- В1.1 — Хоз. пит. водопровод 1 (нижней) зоны
- В1.2 — Хоз. пит. водопровод 2 (верхней) зоны
- Т3.1 — Горячее водоснабжение 1 (нижней) зоны
- Т3.2 — Горячее водоснабжение 2 (верхней) зоны

Примечание:

1. Охранная зона +/−200 мм от осей трубопроводов
2. Все размеры указаны в мм
3. Работы выполнены согласно СП 73.13330.2016
4. Трубопроводы горячего и холодного водоснабжения смонтированы на отметке + 44,000

Изм.	Кол. уч.	Лист	N док.	Подп.	Дата
Ген. дир.		Порфеев			16.10.18
Разраб.		Пряничников			16.10.18
Пр. работ		Чухрай			16.10.18

Исполнительная схема 4/ВК/16

г. Санкт-Петербург, Октябрьская набережная, дом 40, корпус 2, литера Г2

Многоквартирный дом со встроено-пристроенными помещениями, участок 7, корпус 2.

Стадия	Лист	Листов
ИД	ВК/16	23

Секция 4. План 16 этажа

ООО"ДСК"

Формат А2

Инв. N подл. | Подпись и дата | Взам. инв. N

Секция 4

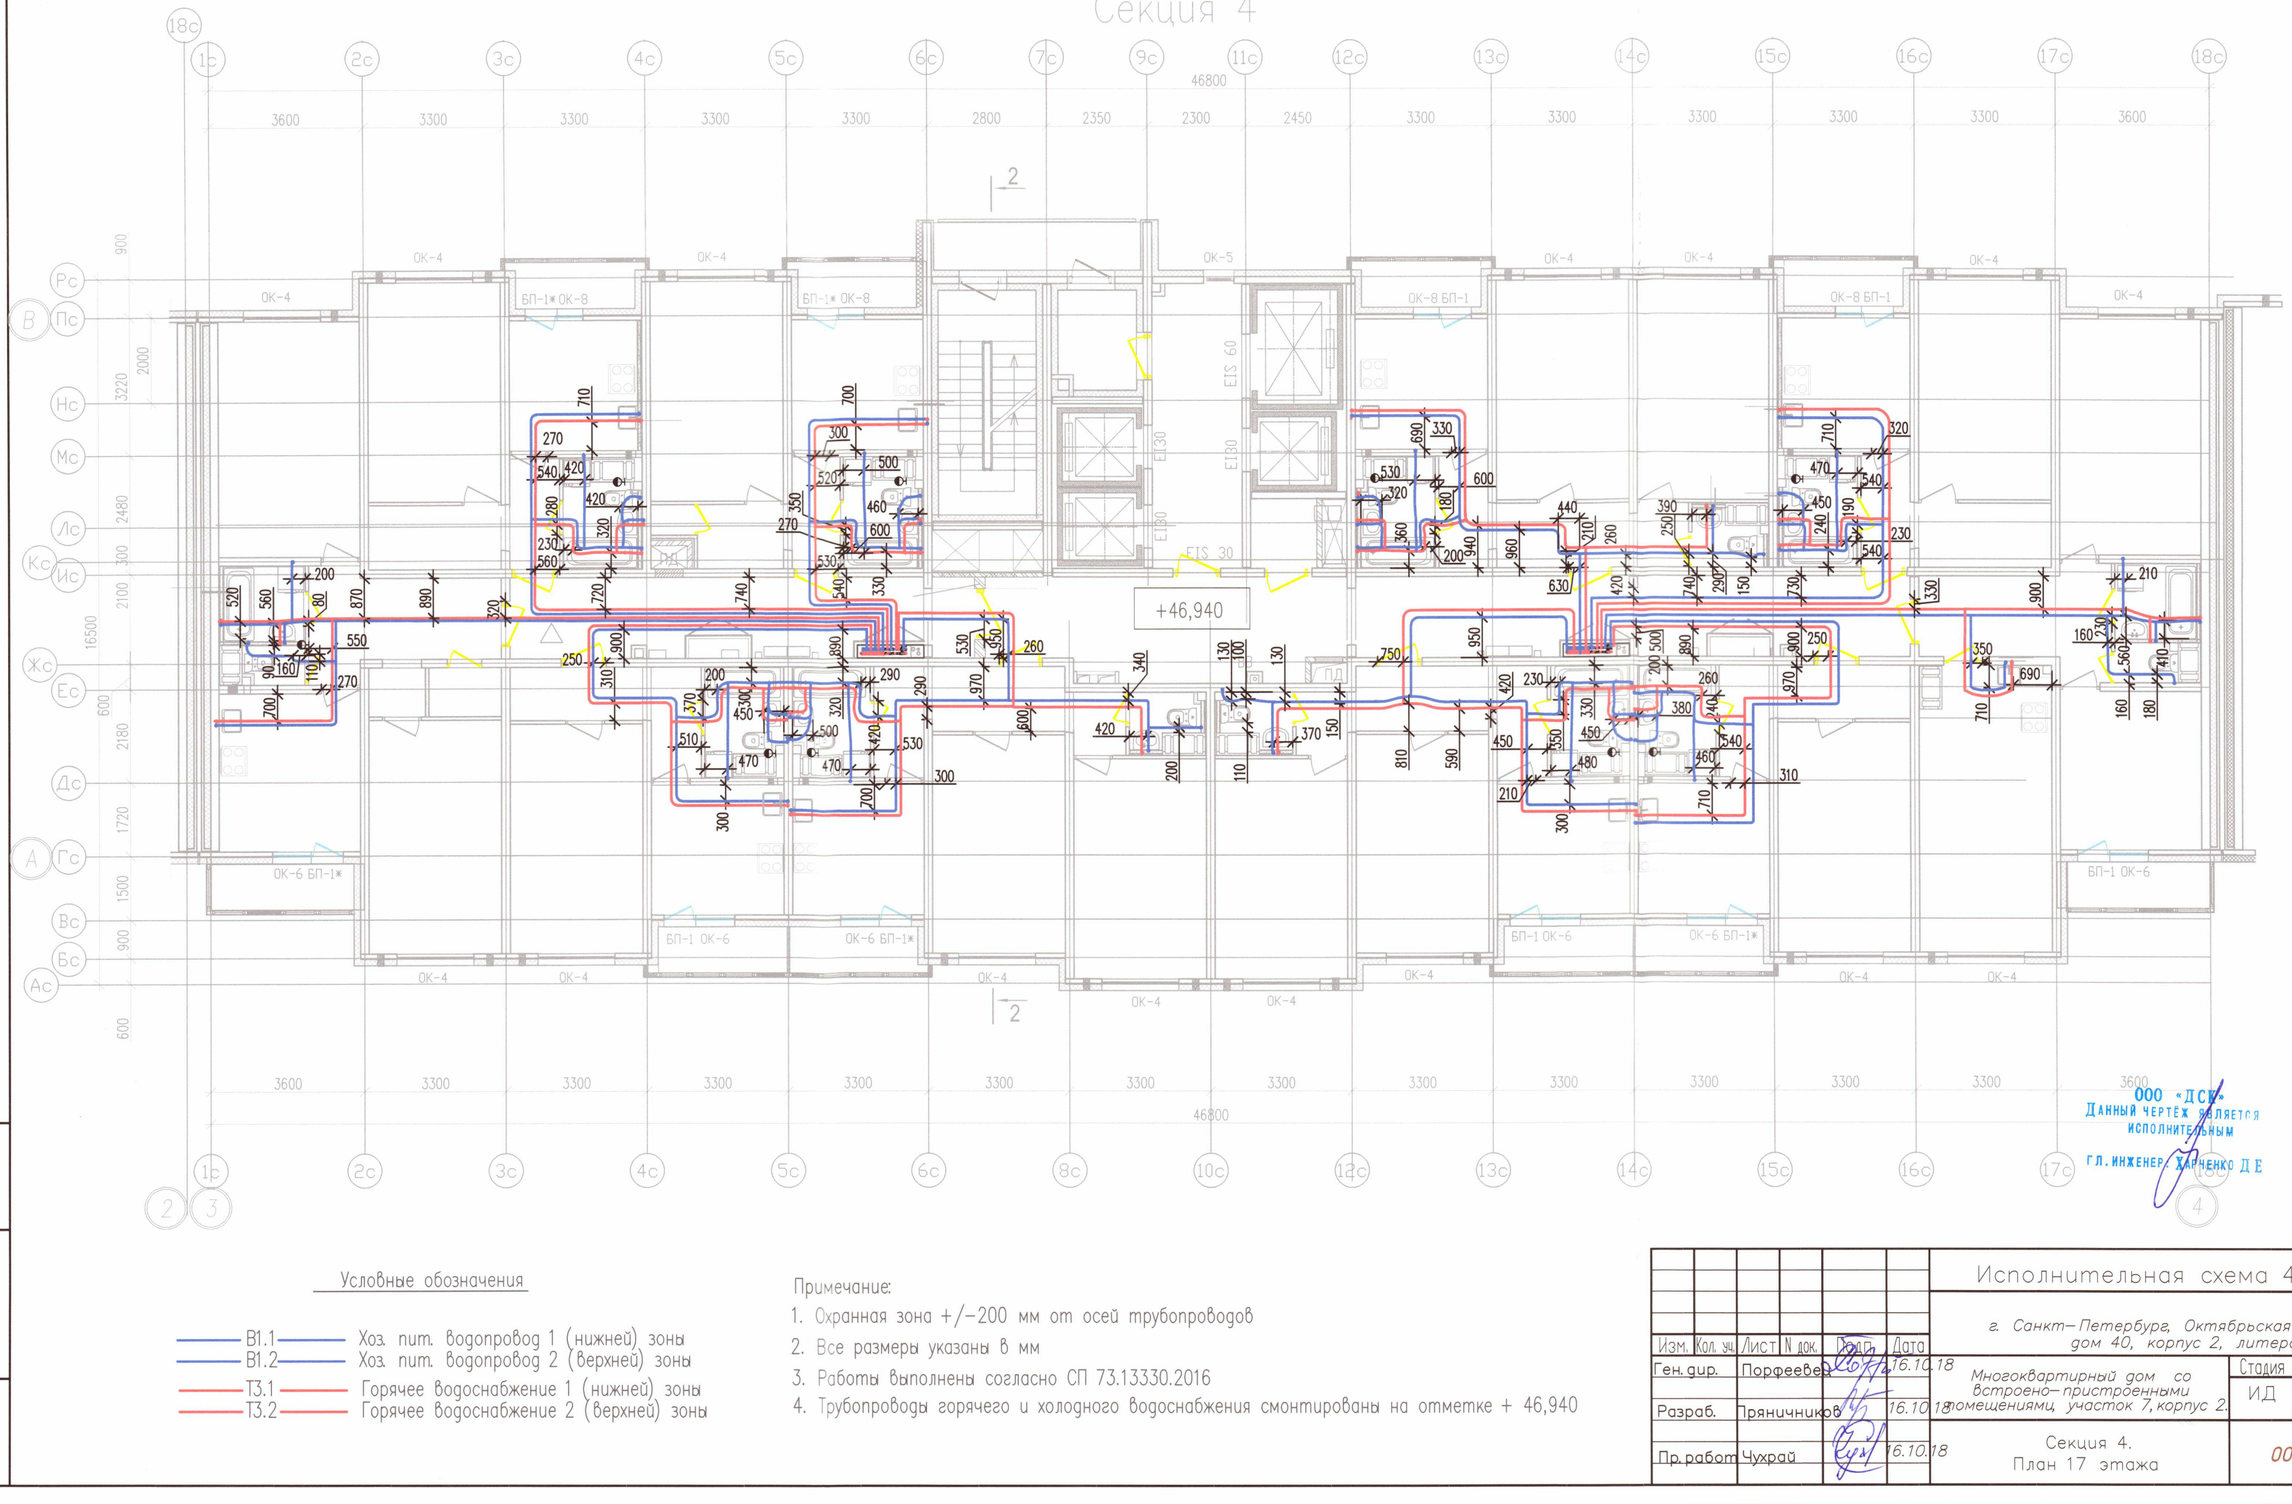

Условные обозначения

- В1.1 — Хоз. пит. водопровод 1 (нижней) зоны
- В1.2 — Хоз. пит. водопровод 2 (верхней) зоны
- Т3.1 — Горячее водоснабжение 1 (нижней) зоны
- Т3.2 — Горячее водоснабжение 2 (верхней) зоны

Примечание:

1. Охранная зона +/−200 мм от осей трубопроводов
2. Все размеры указаны в мм
3. Работы выполнены согласно СП 73.13330.2016
4. Трубопроводы горячего и холодного водоснабжения смонтированы на отметке + 46,940

ООО «ДСК»
Данный чертёж является исполнительным
гл. инженер Харченко Д Е

Изм.	Кол. уч.	Лист	N док.	Подп.	Дата
Ген. дир.		Порфеев			16.10.18
Разраб.		Пряничников			16.10.18
Пр. работ		Чухрай			16.10.18

Исполнительная схема 4/ВК/17

г. Санкт–Петербург, Октябрьская набережная, дом 40, корпус 2, литера Г2

Многоквартирный дом со встроено–пристроенными помещениями, участок 7, корпус 2.

Стадия	Лист	Листов
ИД	ВК/17	23

Секция 4. План 17 этажа

ООО"ДСК"

Формат А2

Инв. N подл. | Подпись и дата | Взам. инв. N

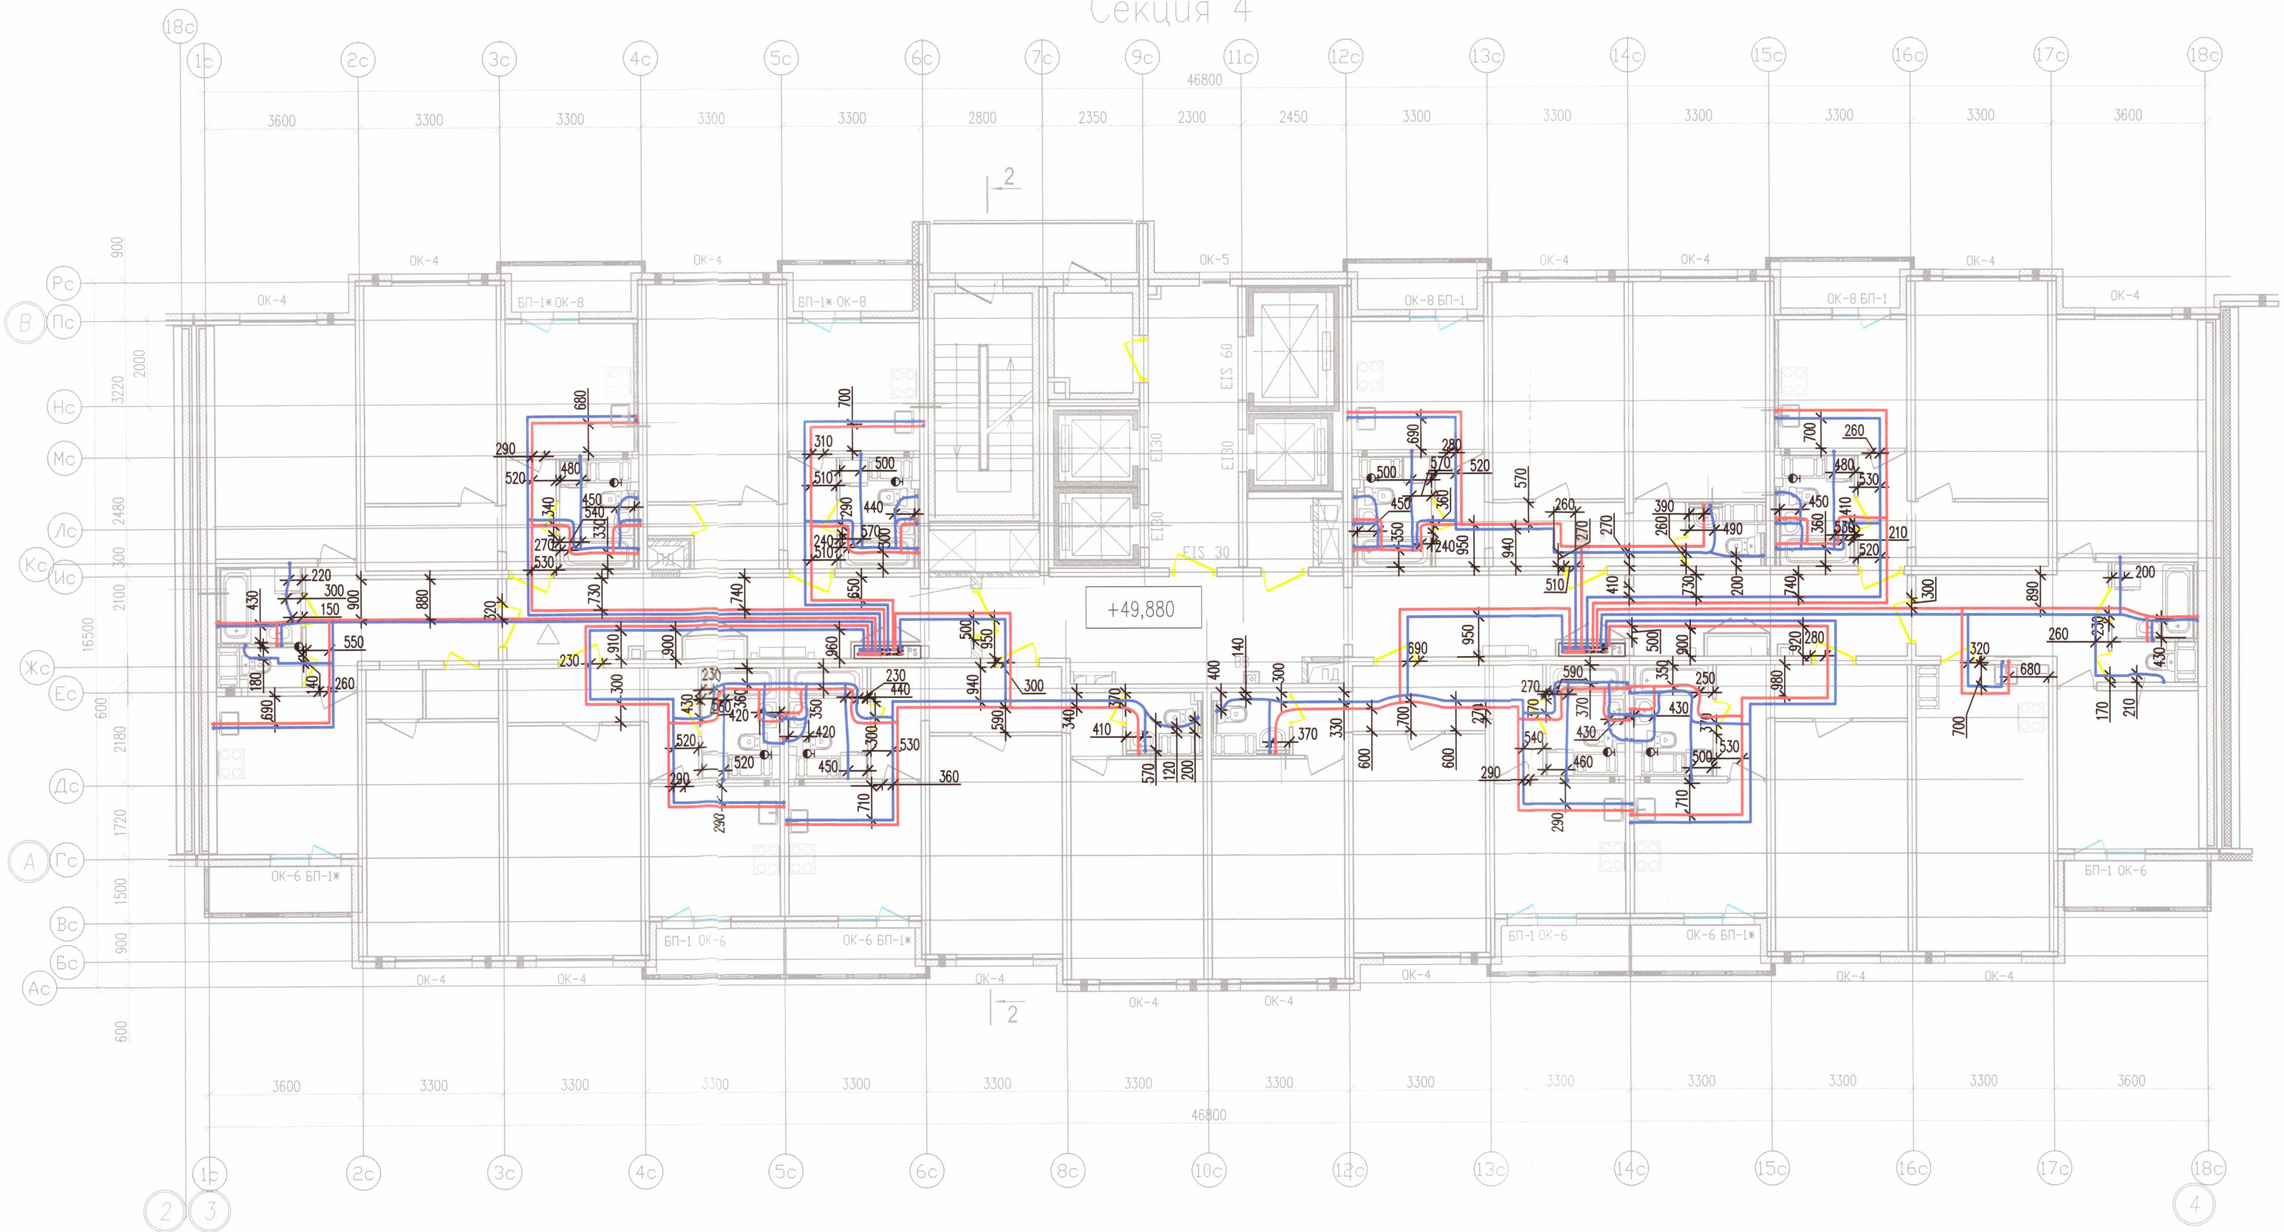

Условные обозначения

- В1.1 — Хоз. пит. водопровод 1 (нижней) зоны
- В1.2 — Хоз. пит. водопровод 2 (верхней) зоны
- Т3.1 — Горячее водоснабжение 1 (нижней) зоны
- Т3.2 — Горячее водоснабжение 2 (верхней) зоны

Примечание:

1. Охранная зона +/−200 мм от осей трубопроводов
2. Все размеры указаны в мм
3. Работы выполнены согласно СП 73.13330.2016
4. Трубопроводы горячего и холодного водоснабжения смонтированы на отметке + 49,880

ООО «ДСК»
Данный чертёж является исполнительным
Гл. инженер - Харченко Д Е

Изм.	Кол. уч.	Лист	N док.	Подп.	Дата
Ген. дир.		Порфеев			16.10.18
Разраб.		Пряничников			16.10.18
Пр. работ		Чухрай			16.10.18

Исполнительная схема 4/ВК/18

г. Санкт–Петербург, Октябрьская набережная, дом 40, корпус 2, литера Г2

Многоквартирный дом со встроено–пристроенными помещениями, участок 7, корпус 2.

Стадия	Лист	Листов
ИД	ВК/18	23

Секция 4. План 18 этажа

ООО"ДСК"

Инв. N подл. | Подпись и дата | Взам. инв. N

Формат А2

Секция 4

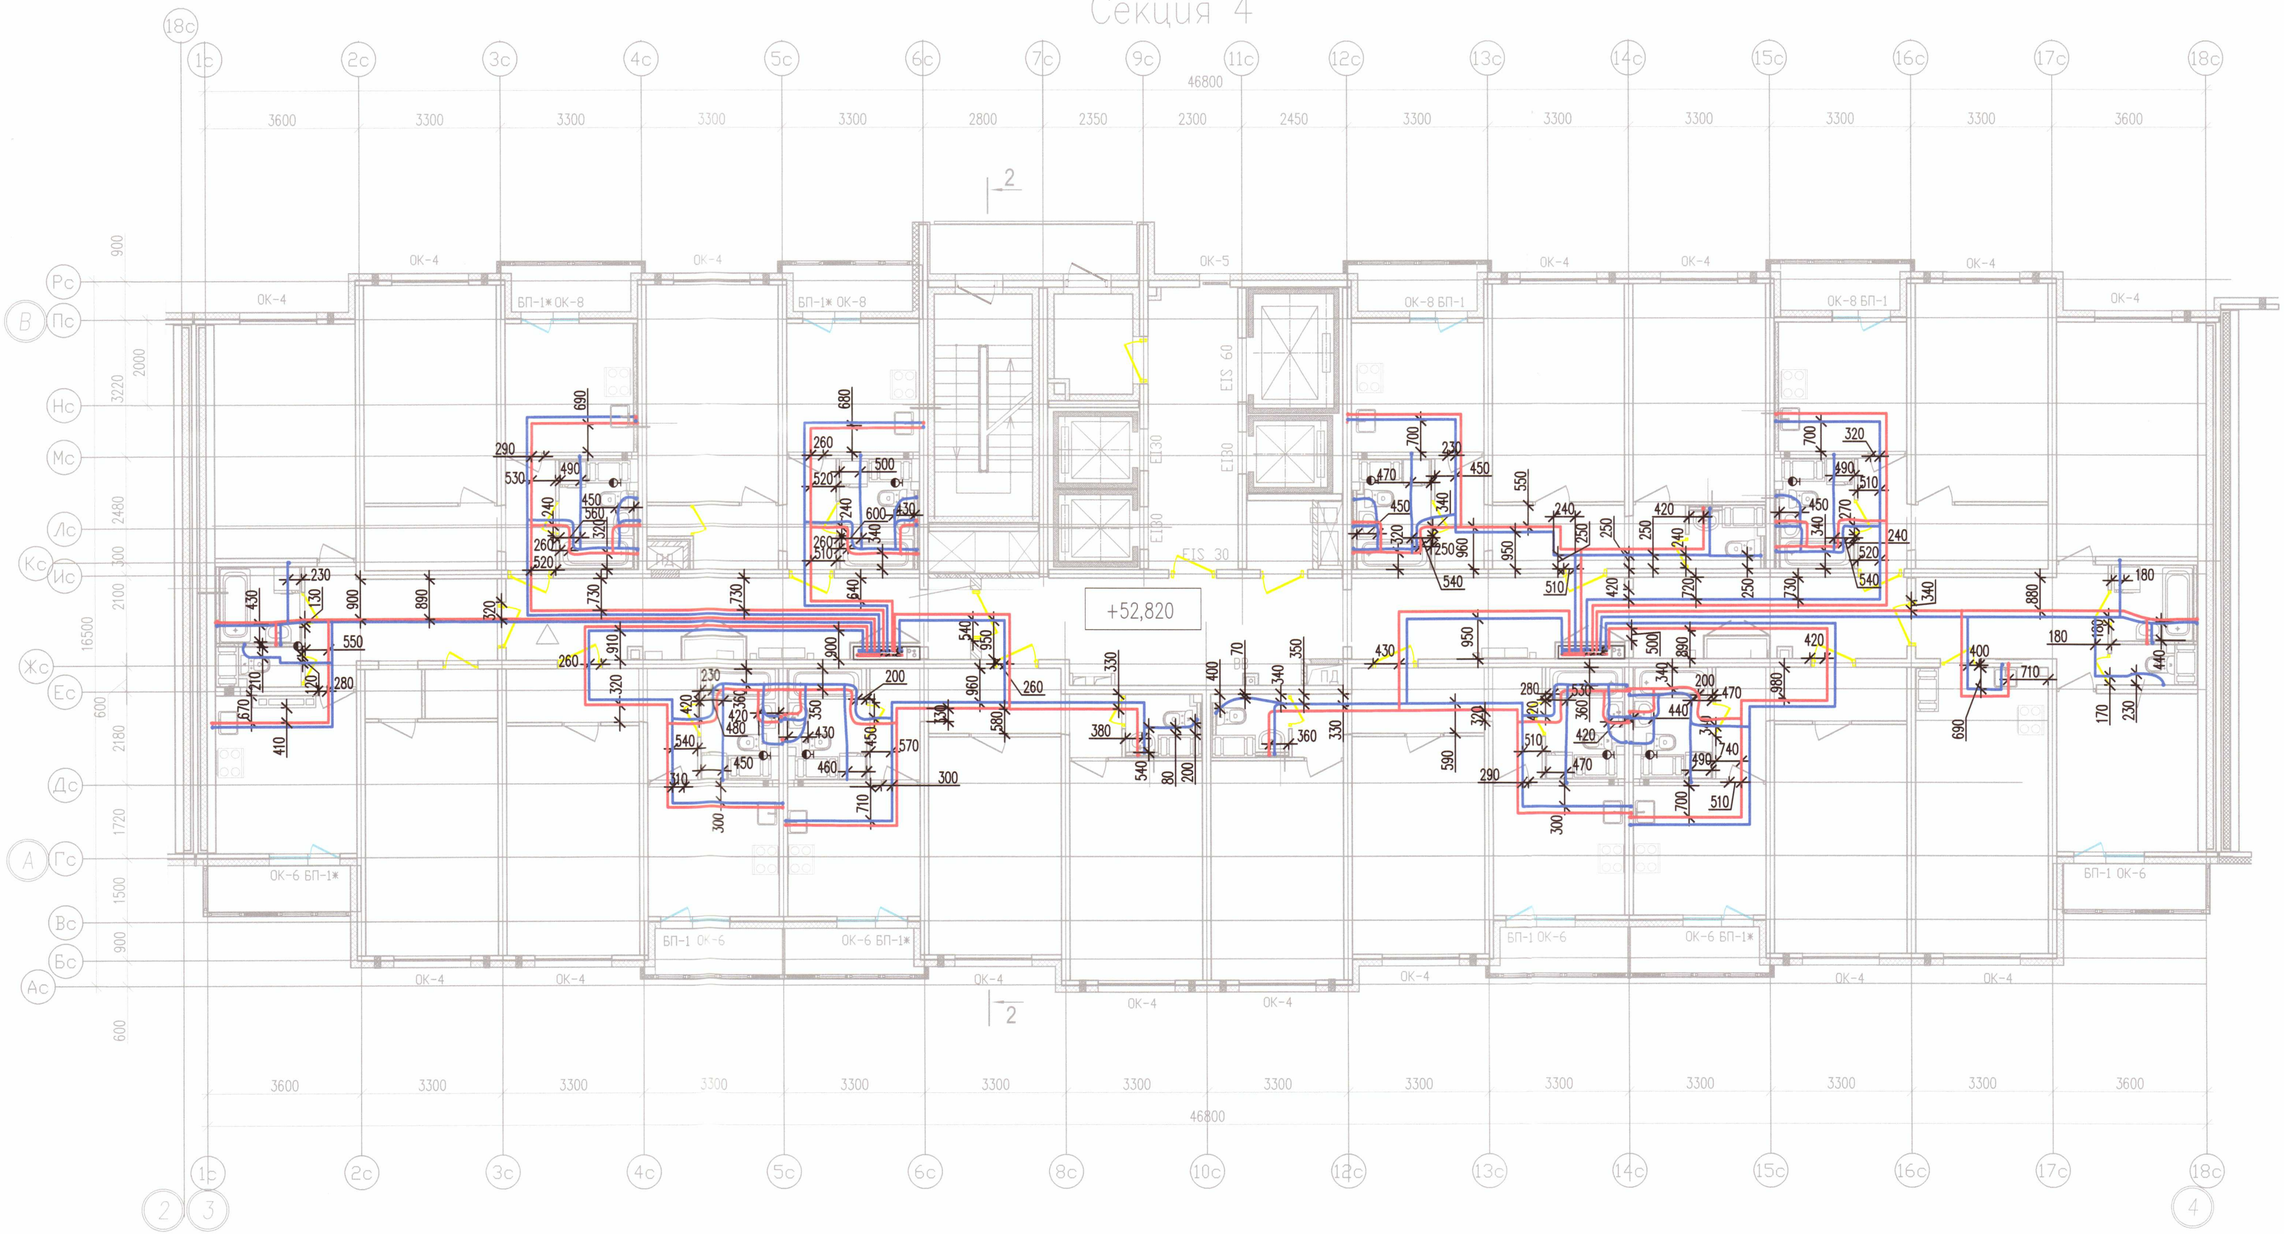

Условные обозначения

- В1.1 — Хоз. пит. водопровод 1 (нижней) зоны
- В1.2 — Хоз. пит. водопровод 2 (верхней) зоны
- Т3.1 — Горячее водоснабжение 1 (нижней) зоны
- Т3.2 — Горячее водоснабжение 2 (верхней) зоны

Примечание:

1. Охранная зона +/−200 мм от осей трубопроводов
2. Все размеры указаны в мм
3. Работы выполнены согласно СП 73.13330.2016
4. Трубопроводы горячего и холодного водоснабжения смонтированы на отметке + 52,820

ООО «ДСК»
Данный чертёж является исполнительным
гл. инженер Харченко Д Е

Изм.	Кол. уч.	Лист	N док.	Подп.	Дата
Ген. дир.		Порфеев			16.10.18
Разраб.		Пряничников			16.10.18
Пр. работ		Чухрай			16.10.18

Исполнительная схема 4/ВК/19

г. Санкт–Петербург, Октябрьская набережная, дом 40, корпус 2, литера Г2

Многоквартирный дом со встроено–пристроенными помещениями, участок 7, корпус 2.

Стадия	Лист	Листов
ИД	ВК/19	23

Секция 4.
План 19 этажа

ООО"ДСК"

Инв. N подл. | Подпись и дата | Взам. инв. N

Формат А2

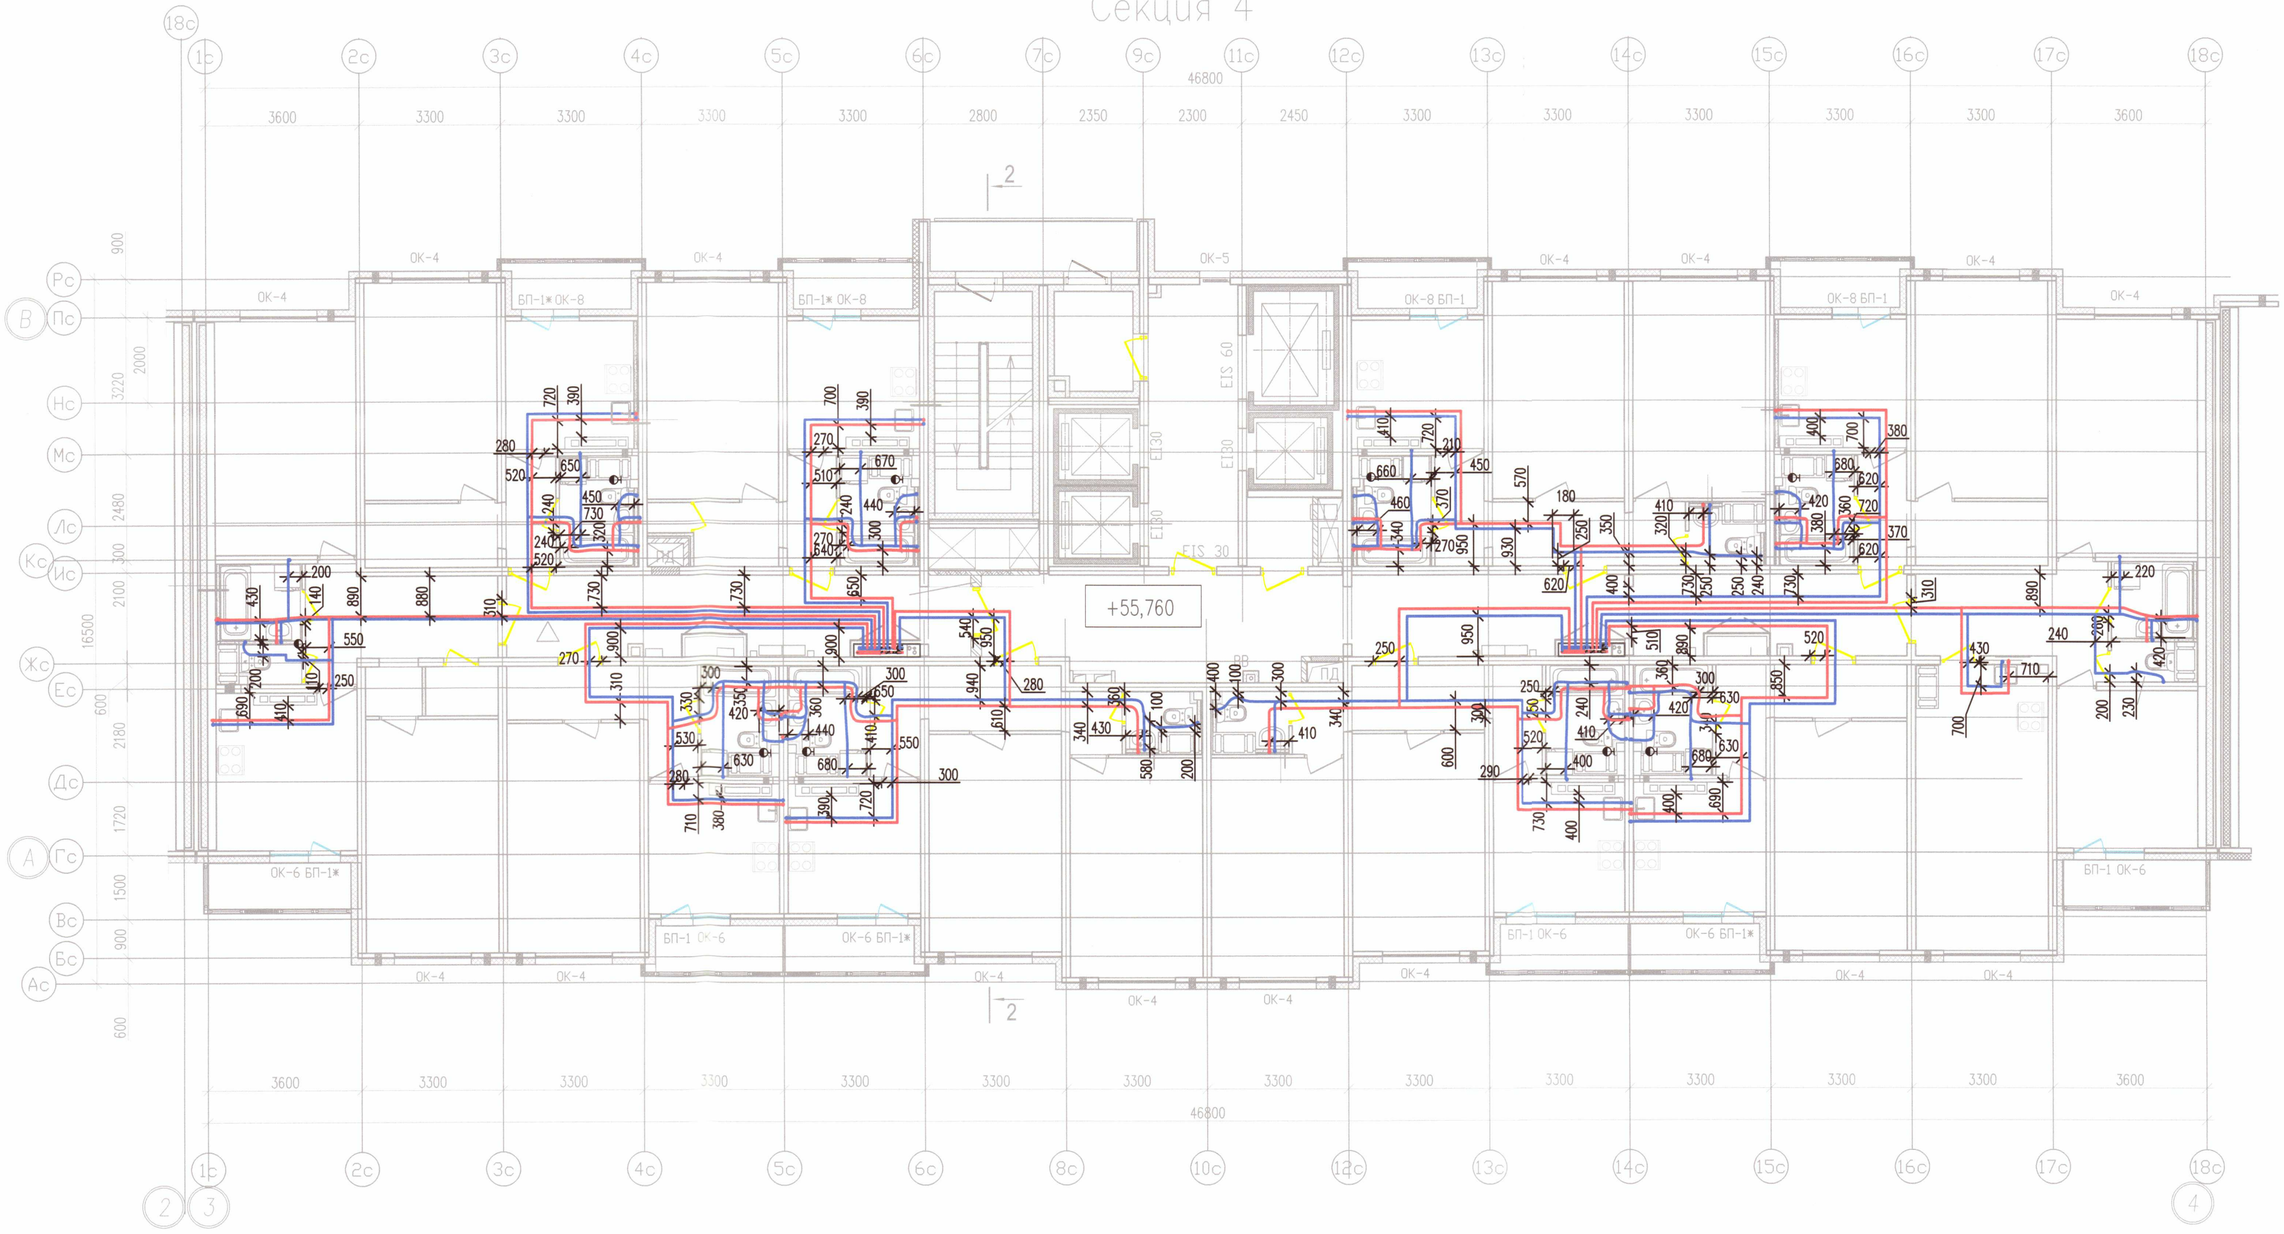

Условные обозначения

В1.1	Хоз. пит. водопровод 1 (нижней) зоны
В1.2	Хоз. пит. водопровод 2 (верхней) зоны
Т3.1	Горячее водоснабжение 1 (нижней) зоны
Т3.2	Горячее водоснабжение 2 (верхней) зоны

Примечание:

1. Охранная зона +/−200 мм от осей трубопроводов
2. Все размеры указаны в мм
3. Работы выполнены согласно СП 73.13330.2016
4. Трубопроводы горячего и холодного водоснабжения смонтированы на отметке + 55,760

ООО «ДСК»
Данный чертёж является исполнительным
Гл. инженер: Харченко Д Е

Изм.	Кол. уч.	Лист	N док.	Подп.	Дата
Ген. дир.		Порфеев			16.10.18
Разраб.		Пряничников			16.10.18
Пр. работ		Чухрай			16.10.18

Исполнительная схема 4/ВК/20

г. Санкт–Петербург, Октябрьская набережная, дом 40, корпус 2, литера Г2

Многоквартирный дом со встроено–пристроенными помещениями, участок 7, корпус 2.

Стадия	Лист	Листов
ИД	ВК/20	23

Секция 4. План 20 этажа

ООО"ДСК"

Формат А2

Инв. N подл. | Подпись и дата | Взам. инв. N

Секция 4

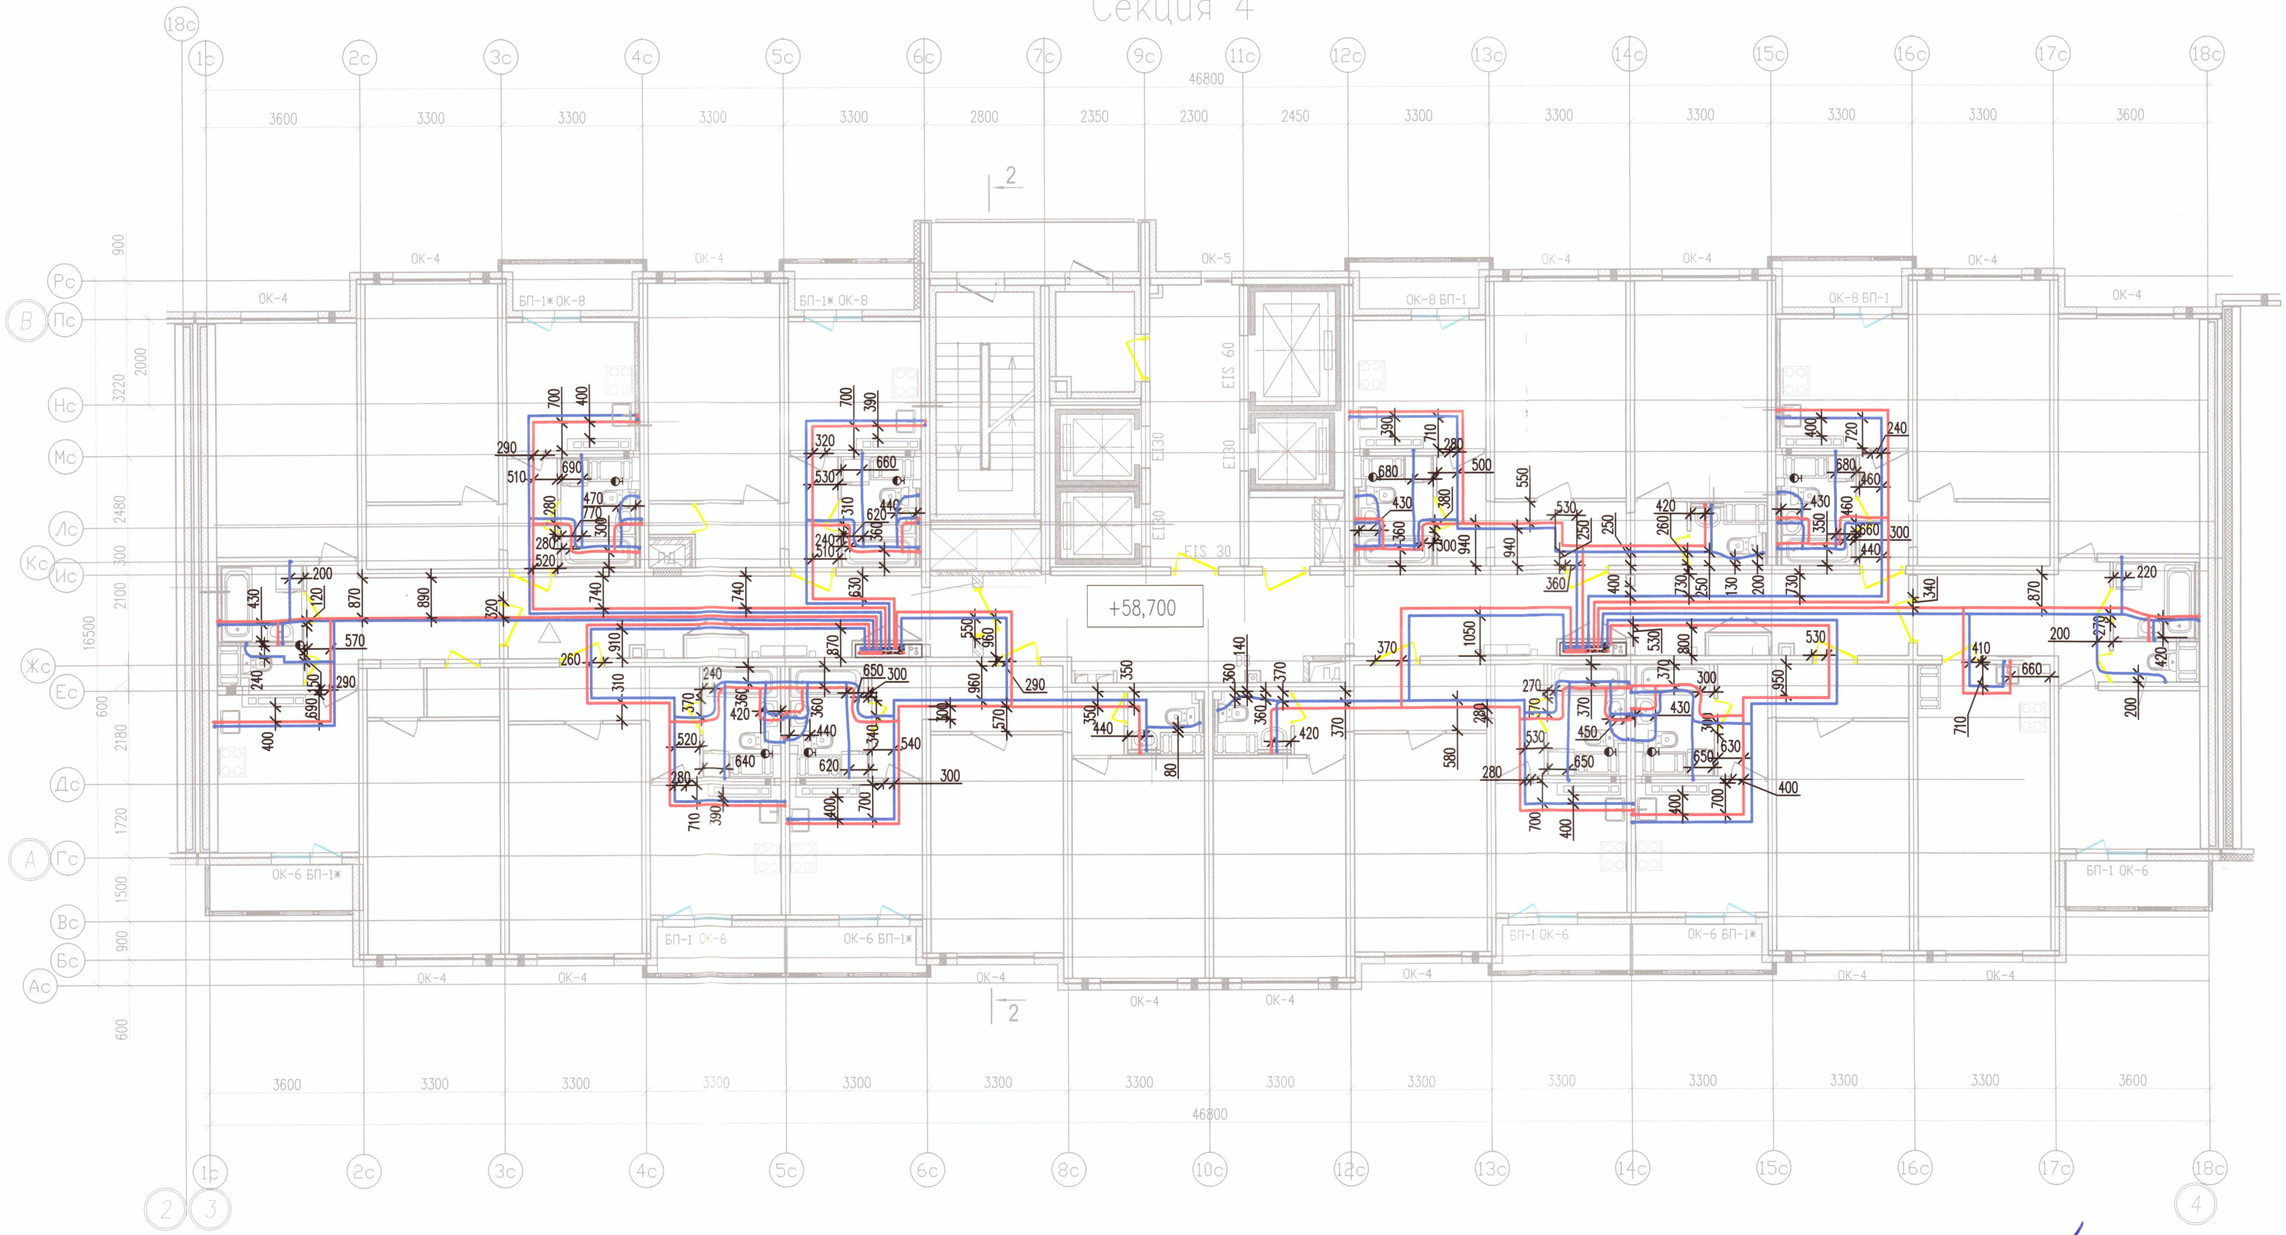

ООО «ДСК»
Данный чертёж является исполнительным
Гл. инженер: Харченко Д Е

Условные обозначения

- В1.1 — Хоз. пит. водопровод 1 (нижней) зоны
- В1.2 — Хоз. пит. водопровод 2 (верхней) зоны
- Т3.1 — Горячее водоснабжение 1 (нижней) зоны
- Т3.2 — Горячее водоснабжение 2 (верхней) зоны

Примечание:

1. Охранная зона +/−200 мм от осей трубопроводов
2. Все размеры указаны в мм
3. Работы выполнены согласно СП 73.13330.2016
4. Трубопроводы горячего и холодного водоснабжения смонтированы на отметке + 58,700

Изм.	Кол. уч.	Лист	N док.	Подп.	Дата
Ген. дир.		Порфеев			16.10.18
Разраб.		Пряничников			16.10.18
Пр. работ		Чухрай			16.10.18

Исполнительная схема 4/ВК/21

г. Санкт-Петербург, Октябрьская набережная, дом 40, корпус 2, литера Г2

Многоквартирный дом со встроено-пристроенными помещениями, участок 7, корпус 2.

Стадия	Лист	Листов
ИД	ВК/21	23

Секция 4.
План 21 этажа

ООО "ДСК"

Формат А2

Инв. N подл. | Подпись и дата | Взам. инв. N

Секция 4

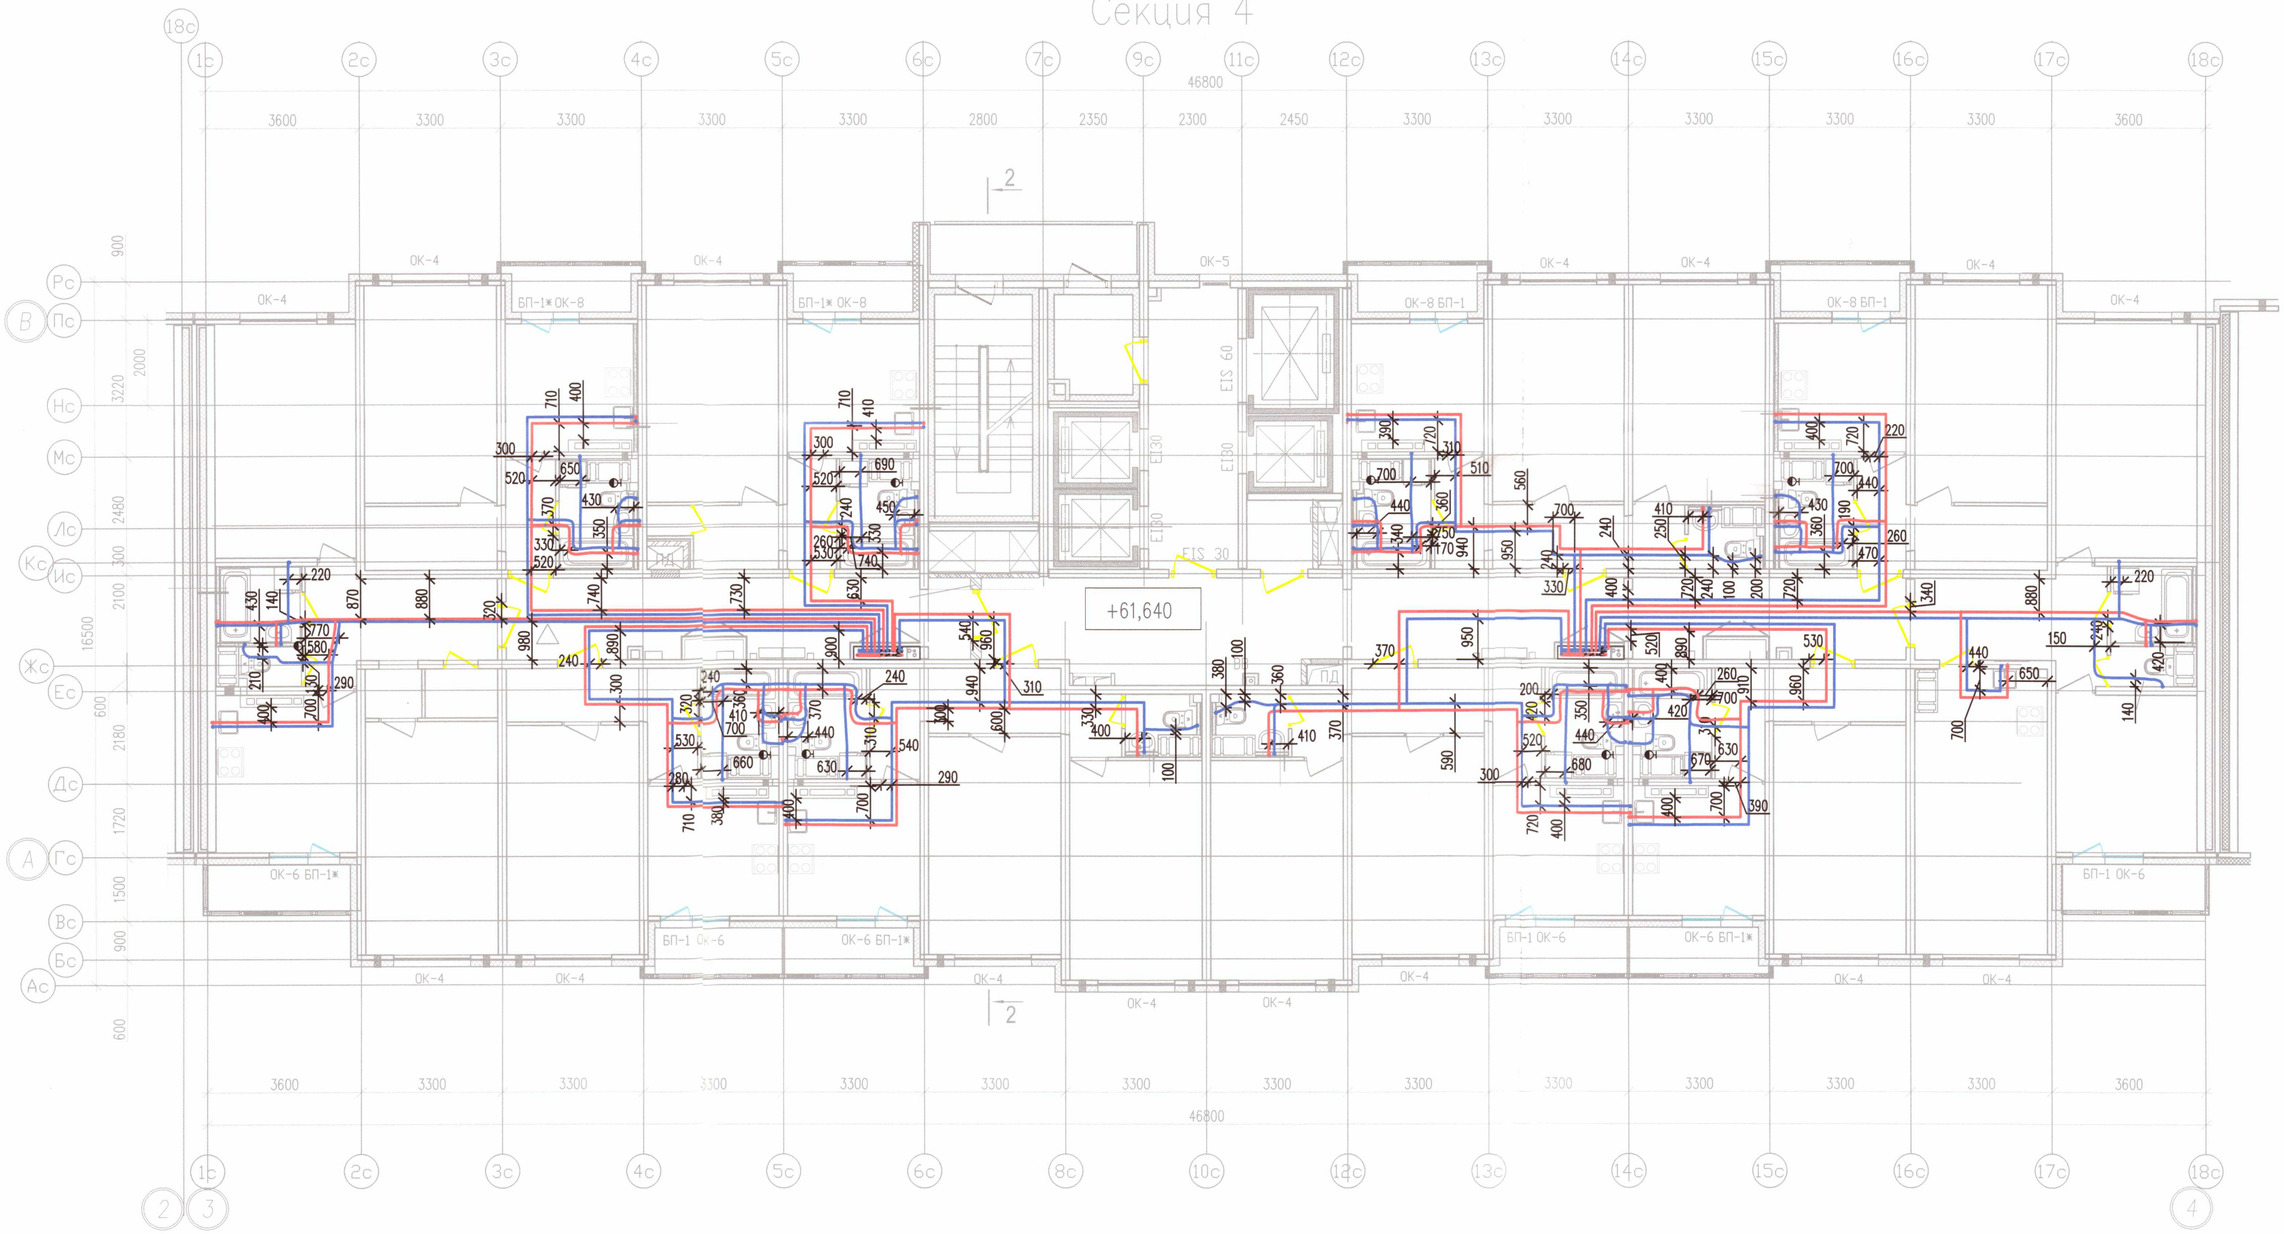

Условные обозначения

- В1.1 — Хоз. пит. водопровод 1 (нижней) зоны
- В1.2 — Хоз. пит. водопровод 2 (верхней) зоны
- Т3.1 — Горячее водоснабжение 1 (нижней) зоны
- Т3.2 — Горячее водоснабжение 2 (верхней) зоны

Примечание:

1. Охранная зона +/−200 мм от осей трубопроводов
2. Все размеры указаны в мм
3. Работы выполнены согласно СП 73.13330.2016
4. Трубопроводы горячего и холодного водоснабжения смонтированы на отметке + 61,640

ООО «ДСК»
Данный чертёж является исполнительным
Гл. инженер: Харченко Д Е

Изм.	Кол. уч.	Лист	N док.	Подп.	Дата
Ген. дир.		Порфеев			16.10.18
Разраб.		Пряничников			16.10.18
Пр. работ		Чухрай			16.10.18

Исполнительная схема 4/ВК/22

г. Санкт–Петербург, Октябрьская набережная, дом 40, корпус 2, литера Г2

Многоквартирный дом со встроено–пристроенными помещениями, участок 7, корпус 2.

Стадия	Лист	Листов
ИД	ВК/22	23

Секция 4.
План 22 этажа

ООО"ДСК"

Формат А2

Инв. N подл. | Подпись и дата | Взам. инв. N

Секция 4

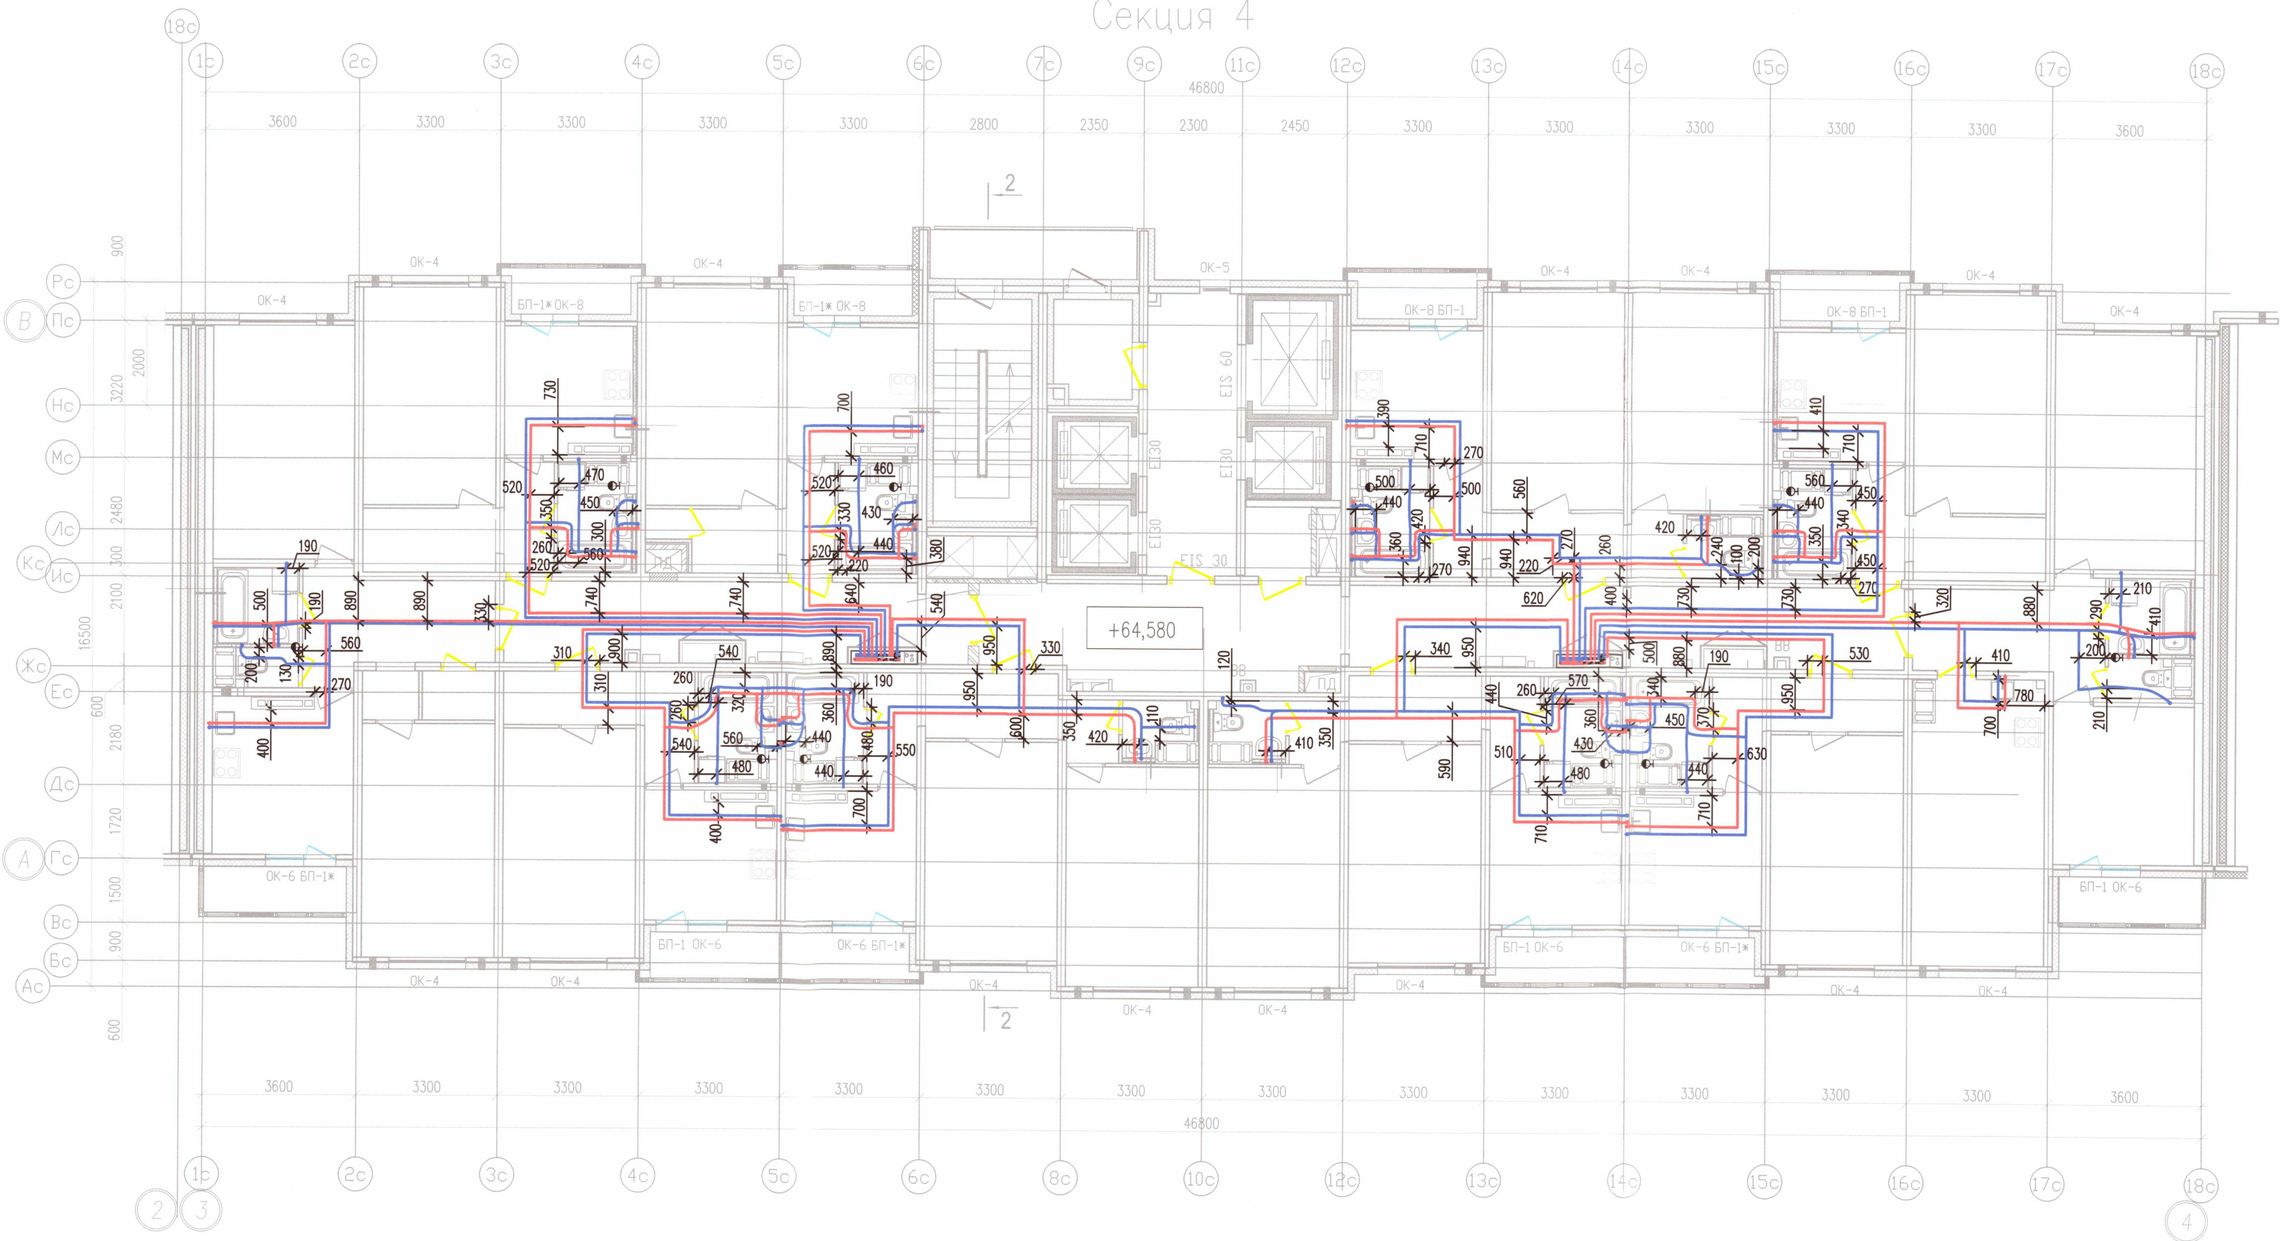

Условные обозначения

В1.1	Хоз. пит. водопровод 1 (нижней) зоны
В1.2	Хоз. пит. водопровод 2 (верхней) зоны
Т3.1	Горячее водоснабжение 1 (нижней) зоны
Т3.2	Горячее водоснабжение 2 (верхней) зоны

Примечание:

1. Охранная зона +/−200 мм от осей трубопроводов
2. Все размеры указаны в мм
3. Работы выполнены согласно СП 73.13330.2016
4. Трубопроводы горячего и холодного водоснабжения смонтированы на отметке + 64,580

ООО «ДСК»
ЧЕРТЁЖ ЯВЛЯЕТСЯ
ИСПОЛНИТЕЛЬНЫМ
ГЕНЕР: ХАРЧЕНКО ДЕ

Изм.	Кол. уч.	Лист	N док.	Подп.	Дата
Ген. дир.		Порфеевец			16.10.18
Разраб.		Пряничников			16.10.18
Пр. работ		Чухрай			16.10.18

Исполнительная схема 4/ВК/23

г. Санкт–Петербург, Октябрьская набережная, дом 40, корпус 2, литера Г2

Многоквартирный дом со встроено–пристроенными помещениями, участок 7, корпус 2.

Стадия	Лист	Листов
ИД	ВК/23	23

Секция 4.
План 23 этажа

ООО"ДСК"

Формат А2

Инв. N подл. | Подпись и дата | Взам. инв. N